


QUADRO DI UNIONE STRALCIO LOMAZZO

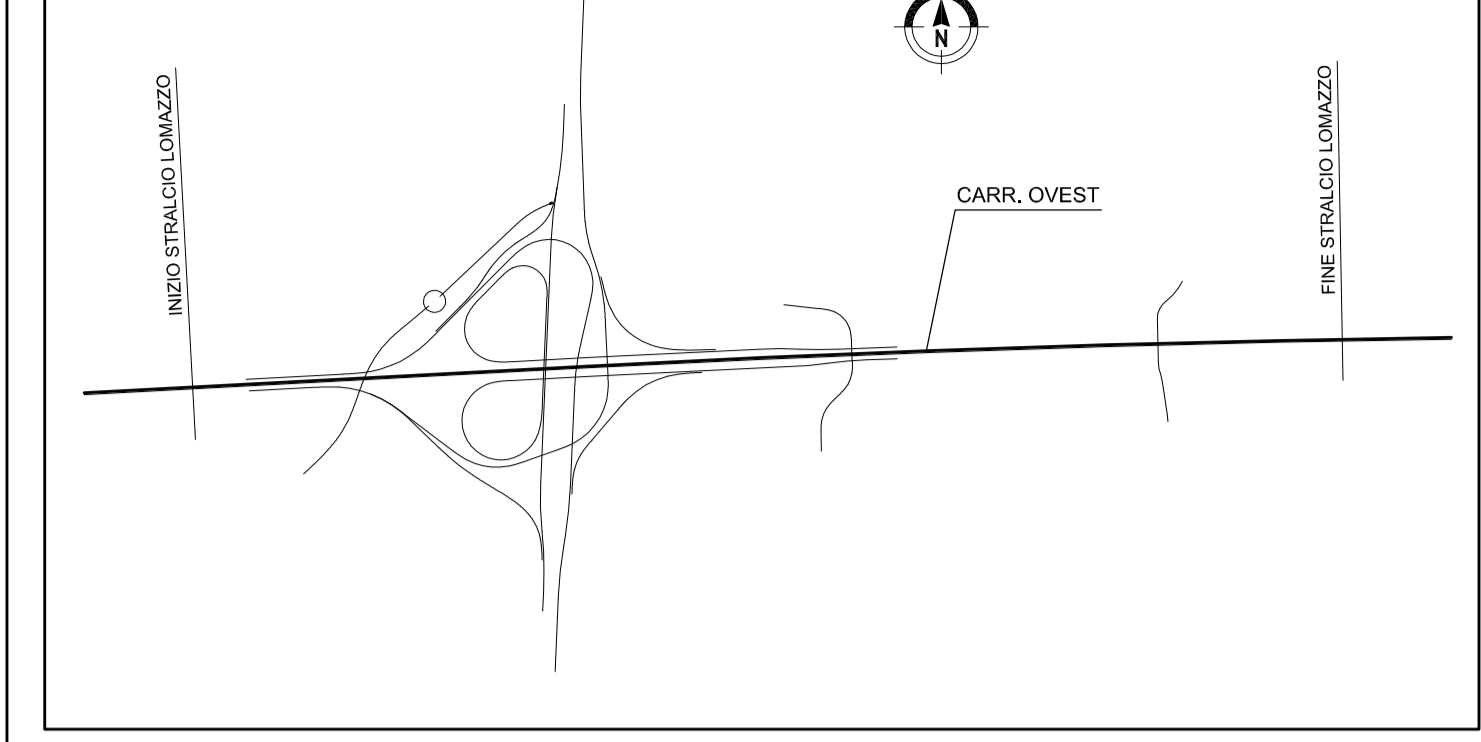

MATRICE DI REVISIONE

REV	DATA	DESCRIZIONE MODIFICA
0		
1		
2		
3		
4		
5		

N.B.: LA TAVOLA SOSTITUISCE QUELLA RELATIVA AL CODICE [ ] DEL PROGETTO ESECUTIVO

**COLLEGAMENTO AUTOSTRADALE DALMINE - COMO - VARESE - VALICO DEL GAGGIOLO E OPERE AD ESSI CONNESSE**

CODICE C.U.P. F11B0600027007

**TRATTE B1, B2, C, D, TRVA13+14, GREENWAY AS BUILT**

**TRATTA B1 - SVINCOLO DI LOMAZZO (da Pk -0+850 a Pk 1+800)**

PROGETTO STRADALE  
ASSE AUTOSTRADALE DA PROGR. -0+850 A PROGR. 1+800  
DIAGRAMMI DI VELOCITA'  
DIAGRAMMI DI VELOCITA' - VISUALE LIBERA ASSE OVEST CORSIE DI MARCIA NORMALE E DI SORPASSO TAV.2

CONFESSIONARI  
Autorità Pedemontana Lombarda

**STRABAG**

**IMPRESA**  
RAGGRUPPAMENTO TEMPORANEO IMPRESE  
Mandatario: STRABAG A.G.  
Mandante: GLF Grandi Lavori Fincosit S.p.A.  
Mandante: Impresa costruzioni Giuseppe Malturo S.p.A.  
Mandante cooptata: STRABAG S.p.A.

**PROGETTISTA - PROGETTO ESECUTIVO DI DETTAGLIO**  
RAGGRUPPAMENTO TEMPORANEO PROGETTISTI  
Mandatario: 3TI PROGETTI ITALIA  
Mandante: GP  
Mandante: Malturo

**CONCEDENTE**  
CONFESSIONARI AUTOSTRADALI LOMBARDE  
RESPONSABILE DI PROGETTO ED INCARICATO DELL'INTEGRAZIONE FRA LE VARIE PRESTAZIONI:  
Ing. Alberto Cecchini

**CONCESSIONARIO**  
Autorità Pedemontana Lombarda  
Direttore Tecnico: Ing. Silvio Airoi  
Referente Tecnico: Ing. Simone Lattuada

**APPROVATO**  
Autorità Pedemontana Lombarda  
Direttore dei Lavori: Ing. Francesco Demarico

**ELABORAZIONE PROGETTUALE**  
PROGETTISTA:  
3TI PROGETTI ITALIA S.p.A.  
3TY ITALIA S.p.A.  
DIRETTORE TECNICO:  
Ing. Stefano Luca Passari  
Ordine degli Ingegneri Provincia di Roma n. 20809

Redatto: Schiavè  
Verificato: Lopes  
Approvato: Passari