A8

LENTATE

Diagramma delle visibilità inverso

- D.V.L. Corsia Sorpasso
- D.V.L. Corsia Normale
- Visibilità per l'arresto
- Visibilità per il cambio di corsia

SCALA DISTANZE 1:2000

Direzione del tracciato

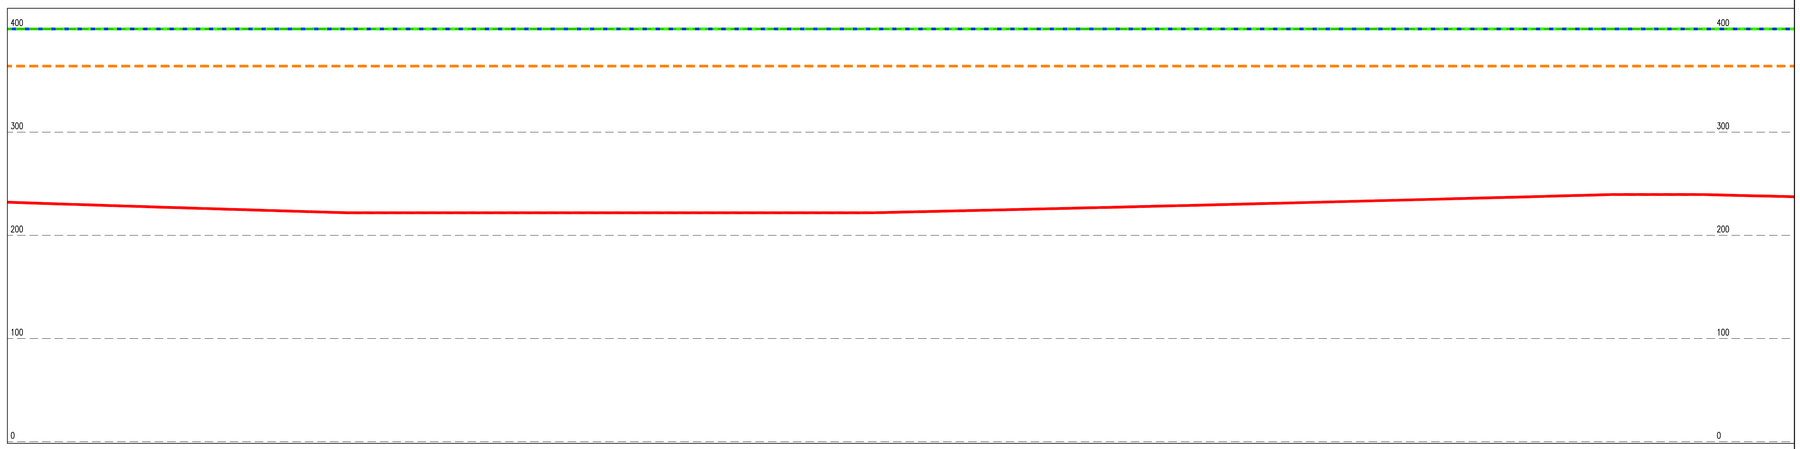

Diagramma delle velocità

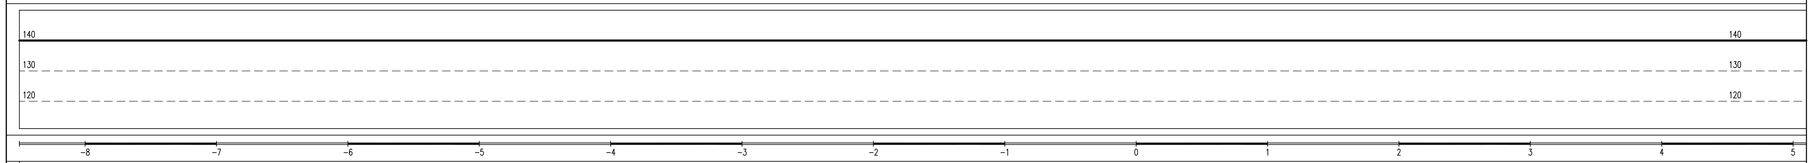

Ettometriche

Andamento planimetrico

Andamento altimetrico

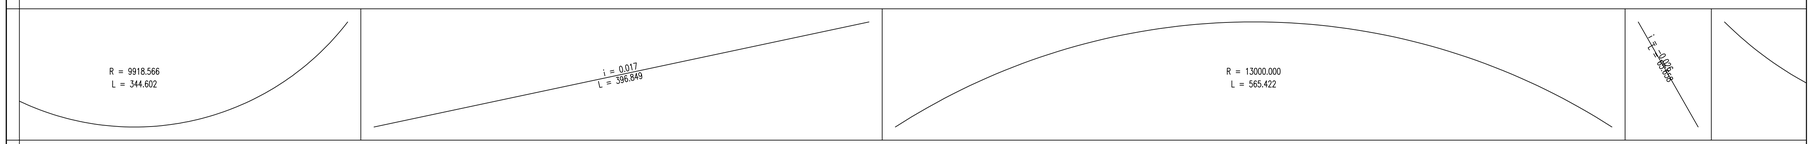

Allarg.ti visibilità sx

EXT

INT

Allarg.ti visibilità dx

EXT

INT

Distanza di visuale libera CS (-->)

Distanza di visuale libera CM (-->)

Confronto CS – Vis Arresto (<--)

A NORMA

Confronto CM – Vis Arresto (-->)

A NORMA

Confronto CM – Vis Cambio Corsia (-->)

A NORMA

QUADRO DI UNIONE STRALCIO LOMAZZO

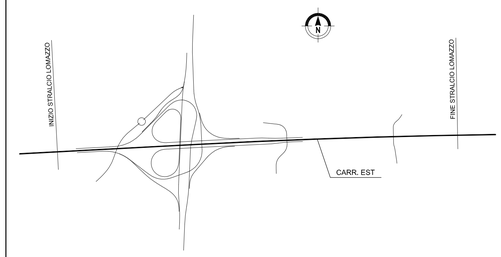

MATRICE DI REVISIONE

REV	DATA	DESCRIZIONE MODIFICA
0		
1		
2		
3		
4		
5		

N.B.: LA TAVOLA SOSTITUISCE QUELLA RELATIVA AL CODICE E DEL PROGETTO ESECUTIVO

CONCESSIONI AUTOSTRADALI LOMBARDE — Autostrada Pedemontana Lombarda

COLLEGAMENTO AUTOSTRADALE
DALMINE - COMO - VARESE - VALICO DEL GAGGIOLO E OPERE AD ESSO CONNESSE

CODICE C.U.P. F11B06000270007

TRATTE B1, B2, C, D, TRVA13+14, GREENWAY

AS BUILT

TRATTA B1 - SVINCOLO DI LOMAZZO (da Pk -0+850 a Pk 1+800)

PROGETTO STRADALE
ASSE AUTOSTRADALE DA PROGR. -0+850 A PROGR. 1+800
DIAGRAMMI DI VELOCITA'
DIAGRAMMI DI VELOCITA' - VISUALE LIBERA ASSE EST CORSIE DI MARCIA NORMALE E DI SORPASSO TAV.1

IDENTIFICAZIONE ELABORATO

CODICE PROGETTO: F00107B

WBS									
FASE PROGETTUALE	LOTTO	ZONA	OPERA	TRATTO OPERA	AMBITO	TIPO ELABORATO	PROGRESSIVO	REVISIONE
A	0	A01	GE000	0	SD	DV	003	E

Scala: 1:2000/1:1000

DATA	DESCRIZIONE	REV
Settembre 2015	Emissione	E

CONCEDENTE

CONCESSIONI AUTOSTRADALI LOMBARDE

CONCESSIONARIO

Autostrada Pedemontana Lombarda

Direttore Tecnico: Ing. Enrico Arini
Referente Tecnico: Ing. Sabrina Latuada

APPROVATO

Autostrada Pedemontana Lombarda

Il Direttore dei Lavori: Ing. Francesco Domanico

IMPRESA

RAGGRUPPAMENTO TEMPORANEO IMPRESE:

Mandataria	Mandante	Mandante	Mandante cooptata
STRABAG A.G.	GLF Grandi Lavori Fincosit S.p.A.	Impresa costruzioni Giuseppe Maltauro S.p.A.	STRABAG S.p.A.

STRABAG — GRANDI LAVORI FINCOSIT — MALTAURO — STRABAG

PROGETTISTA - PROGETTO ESECUTIVO DI DETTAGLIO

RAGGRUPPAMENTO TEMPORANEO PROGETTISTI:

Mandataria	Mandante	Mandante
3TI PROGETTI ITALIA	GP Ingegneria srl	Arch. Salvatore Vermiglio

RESPONSABILE DI PROGETTO ED INCARICATO DELL'INTEGRAZIONE FRA LE VARIE PRESTAZIONI:
Ing. Alberto Cecchini

ELABORAZIONE PROGETTUALE

PROGETTISTA:
3TI PROGETTI ITALIA S.p.A

3TI ITALIA S.p.A.
DIRETTORE TECNICO
Ing. Stefano Luca Possati
Ordine degli Ingegneri
Provincia di Roma n. 20809

Redatto: Schiavi — Verificato: Lopes — Approvato: Possati