A8

LENTATE

**Diagramma delle visibilità inverso**

- D.V.L. Corsia Sorpasso
- D.V.L. Corsia Normale
- Visibilità per l'arresto
- Visibilità per il cambio di corsia

SCALA DISTANZE 1:2000

Direzione del tracciato

**Diagramma delle velocità**

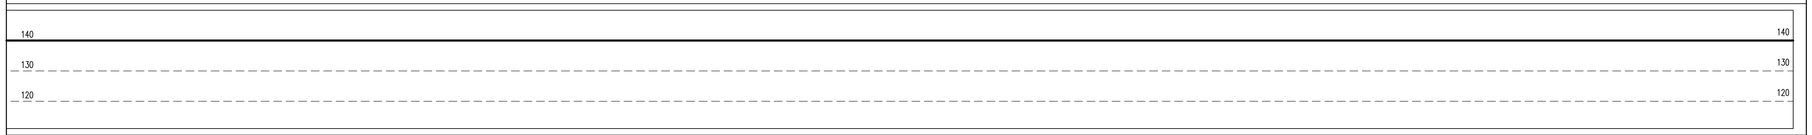


**Ettometriche**

**Andamento planimetrico**

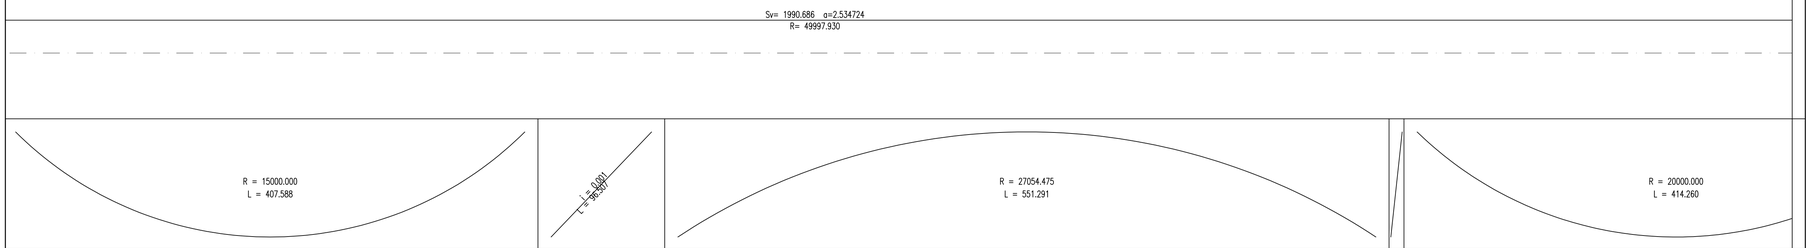


**Andamento altimetrico**




**Allarg.ti visibilità sx**

EXT ——

INT – – –

**Allarg.ti visibilità dx**

EXT ——

INT – – –

**Distanza di visuale libera CS ( --> )**

**Distanza di visuale libera CM ( --> )**

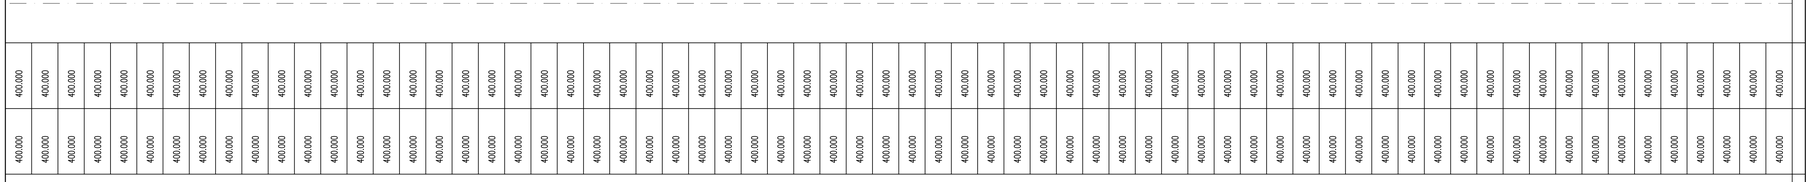


**Confronto CS – Vis Arresto ( <-- )**

A NORMA

**Confronto CM – Vis Arresto ( --> )**

A NORMA

**Confronto CM – Vis Cambio Corsia ( --> )**

A NORMA

## QUADRO DI UNIONE STRALCIO LOMAZZO

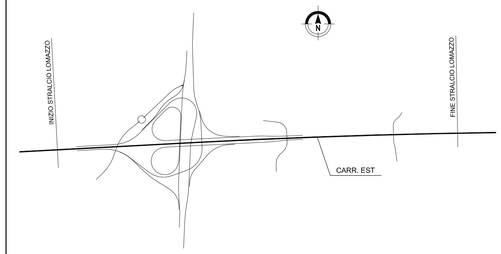


## MATRICE DI REVISIONE

| REV | DATA | DESCRIZIONE MODIFICA |
|---|---|---|
| 0 | | |
| 1 | | |
| 2 | | |
| 3 | | |
| 4 | | |
| 5 | | |

N.B.: LA TAVOLA SOSTITUISCE QUELLA RELATIVA AL CODICE E [ ][ ][ ][ ][ ][ ][ ][ ] DEL PROGETTO ESECUTIVO

CONCESSIONI AUTOSTRADALI LOMBARDE

Autostrada Pedemontana Lombarda

COLLEGAMENTO AUTOSTRADALE
DALMINE - COMO - VARESE - VALICO DEL GAGGIOLO E OPERE AD ESSO CONNESSE

CODICE C.U.P. F11B06000270007

**TRATTE B1, B2, C, D, TRVA13+14, GREENWAY**

# AS BUILT

**TRATTA B1 - SVINCOLO DI LOMAZZO (da Pk -0+850 a Pk 1+800)**

PROGETTO STRADALE
ASSE AUTOSTRADALE DA PROGR. -0+850 A PROGR. 1+800
DIAGRAMMI DI VELOCITA'
DIAGRAMMI DI VELOCITA' - VISUALE LIBERA ASSE EST CORSIE DI MARCIA NORMALE E DI SORPASSO TAV.2

**IDENTIFICAZIONE ELABORATO**

CODICE PROGETTO: F00107B

| WBS | | | | | | | | | |
|---|---|---|---|---|---|---|---|---|---|
| FASE PROGETTUALE | LOTTO | ZONA | OPERA | TRATTO D'OPERA | AMBITO | TIPO ELABORATO | PROGRESSIVO | REVISIONE |
| A | 0 | A01 | GE000 | 0 | SD | DV | 004 | E |

Scala: 1:2000/1:1000

| DATA | DESCRIZIONE | REV |
|---|---|---|
| Settembre 2015 | Emissione | E |

**CONCEDENTE**

CONCESSIONI AUTOSTRADALI LOMBARDE

**CONCESSIONARIO**

Autostrada Pedemontana Lombarda

Direttore Tecnico: Ing. Enrico Astri
Referente Tecnico: Ing. Sabrina Latuada

**APPROVATO**

Autostrada Pedemontana Lombarda

Il Direttore dei Lavori: Ing. Francesco Domanico

**IMPRESA**

*RAGGRUPPAMENTO TEMPORANEO IMPRESE:*

| Mandataria | Mandante | Mandante | Mandante cooptata |
|---|---|---|---|
| STRABAG A.G. | GLF Grandi Lavori Fincosit S.p.A. | Impresa costruzioni Giuseppe Maltauro S.p.A. | STRABAG S.p.A. |

STRABAG · GRANDI LAVORI FINCOSIT · MALTAURO · STRABAG

**PROGETTISTA - PROGETTO ESECUTIVO DI DETTAGLIO**

*RAGGRUPPAMENTO TEMPORANEO PROGETTISTI:*

| Mandataria | Mandante | Mandante | Mandante |
|---|---|---|---|
| 3TI PROGETTI ITALIA | GP Ingegneria srl | consorzio cooperative costruzioni | Arch. Salvatore Vermiglio |

*RESPONSABILE DI PROGETTO ED INCARICATO DELL'INTEGRAZIONE FRA LE VARIE PRESTAZIONI:*
Ing. Alberto Cecchini

**ELABORAZIONE PROGETTUALE**

*PROGETTISTA:*
3TI PROGETTI ITALIA S.p.A

**3TI ITALIA S.p.A.**
DIRETTORE TECNICO
*Ing. Stefano Luca Possati*
Ordine degli Ingegneri
Provincia di Roma n. 20809

Redatto: Schiavi Verificato: Lopes Approvato: Possati