PROVINCIA : Como
COMUNE : Lomazzo

WBS B1I03 - VIABILITA' LOCALE 1

A8

WBS TB1SO004
Attraversamento faunistico
Km 0+352,00

INIZIO ASSE VIABILITA' LOCALE 1

INIZIO ASSE RAMPA I

INIZIO ASSE RAMPA F

VIABILITA' LOCALE 1

RAMPA F

ASSE OVEST

ASSE EST

Km.0

VIABILITA' I02
WBS OV001
CAVALCAVIA Viabilità Locale 1

FINE ASSE RAMPA H

FINE ASSE RAMPA F

FINE ASSE VIABILITA' LOCALE 1

LENTATE

QUADRO DI UNIONE STRALCIO LOMAZZO

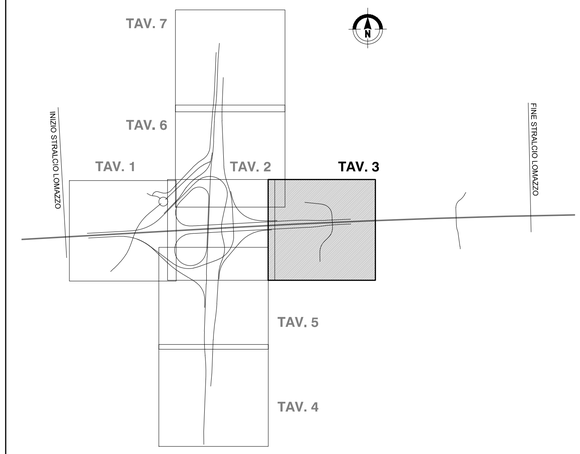

ALTRO APPALTO (ASPI)

N.B.:
I valori degli allargamenti per la visuale libera sono riportati nei diagrammi di visuale libera e di velocità.

MATRICE DI REVISIONE

REV	DATA	DESCRIZIONE MODIFICA

N.B.: LA TAVOLA SOSTITUISCE QUELLA RELATIVA AL CODICE E DEL PROGETTO ESECUTIVO

CONCESSIONI AUTOSTRADALI LOMBARDE — Autostrada Pedemontana Lombarda

COLLEGAMENTO AUTOSTRADALE
DALMINE - COMO - VARESE - VALICO DEL GAGGIOLO E OPERE AD ESSO CONNESSE

CODICE C.U.P. F11B06000270007

TRATTE B1, B2, C, D, TRVA13+14, GREENWAY

AS BUILT

TRATTA B1 - SVINCOLO DI LOMAZZO (da Pk -0+850 a Pk 1+800)

PROGETTO STRADALE
SVINCOLO LOMAZZO
PLANIMETRIA DI PROGETTO
PLANIMETRIE DI PROGETTO - TAV.3

IDENTIFICAZIONE ELABORATO

CODICE PROGETTO: F00107B

WBS								
FASE PROGETTUALE	LOTTO	ZONA	OPERA	TRATTO D'OPERA	AMBITO	TIPO ELABORATO	PROGRESSIVO	REVISIONE
A	0	C01	GE000	0	SD	PP	003	E

Scala: 1:1000

DATA	DESCRIZIONE	REV
Novembre 2015	Emissione	E

CONCEDENTE

CONCESSIONI AUTOSTRADALI LOMBARDE

CONCESSIONARIO

Autostrada Pedemontana Lombarda
Direttore Tecnico: Ing. Enrico Arini
Referente Tecnico: Ing. Sabrina Lattuada

APPROVATO

Autostrada Pedemontana Lombarda
Il Direttore dei Lavori: Ing. Francesco Domanico

IMPRESA

RAGGRUPPAMENTO TEMPORANEO IMPRESE:

Mandataria	Mandante	Mandante	Mandante cooptata
STRABAG A.G.	GLF Grandi Lavori Fincosit S.p.A.	Impresa costruzioni Giuseppe Maltauro S.p.A.	STRABAG S.p.A.

PROGETTISTA - PROGETTO ESECUTIVO DI DETTAGLIO

RAGGRUPPAMENTO TEMPORANEO PROGETTISTI:

Mandataria	Mandante	Mandante	Mandante
3TI PROGETTI ITALIA	GP Ingegneria srl		Arch. Salvatore Vermiglio

RESPONSABILE DI PROGETTO ED INCARICATO DELL'INTEGRAZIONE FRA LE VARIE PRESTAZIONI:
Ing. Alberto Cecchini

ELABORAZIONE PROGETTUALE

PROGETTISTA:
3TI PROGETTI ITALIA S.p.A

3TI ITALIA S.p.A.
DIRETTORE TECNICO
Ing. Stefano Luca Possati
Ordine degli Ingegneri
Provincia di Roma n. 20809

Redatto: Schiavi Verificato: Lopes Approvato: Possati