LENTATE

LENTATE

LIVELLETTE	DIFF. DI QUOTA DISTANZA PENDENZA	h = -11.611 L = 442.199 i = -0.03	h = -1.706 L = 90.185 i = -0.02	

R	1500.000
T	0.000
Fr	0.010
Pr	2+669.195
Qt	263.935

SVINCOLO DI LOMAZZO
RAMPA F

2+663.691
264.079

2+674.700
263.830

VIABILITA' I02 - WBS CV001 - CAVALCAVIA
Cavalcavia Viabilità Locale 1 - Progr. 2872.27

Q.p. 268.23

franco minimo garantito
5.30m

Prog.: 2626.43

Prog.: 557.401 - Quota: 262.528
AP_B1_EST

AP_B1_EST
Prog.: 774.426 - Quota: 260.120

IN AFFIANCAMENTO APL TRATTA B1 CARR. EST

SCALA QUOTE 1:100
SCALA DISTANZE 1:1000

QT.RIF. 250.000

NUMERO SEZIONI	118	119	120	121	122	123	124	125	126	127	128	129	130	131	132	133	134
QUOTE PROGETTO	265.048	264.392	263.791	263.319	262.846	262.371	262.229	261.906	261.496	261.146	260.835	260.557	260.308	260.267	260.105	259.947	259.833
QUOTE TERRENO	261.762	261.696	261.641	261.572	261.504	261.445	261.600	261.519	261.407	261.263	261.410	261.434	261.281	261.293	261.255	261.413	261.376
DIFFERENZA DI QUOTA	3.286	2.696	2.150	1.747	1.342	0.926	0.629	0.387	0.089	-0.117	-0.575	-0.877	-0.973	-1.026	-1.150	-1.466	-1.543
ETTOMETRICHE																	
DISTANZE PARZIALI		24.99	24.99	24.99	24.99	25.13	7.50	17.72	25.15	25.02	24.90	24.90	24.90	4.39	20.58	24.99	24.42
DISTANZE PROGRESSIVE	2+626.79	2+651.78	2+676.77	2+701.76	2+726.75	2+751.88	2+759.38	2+777.10	2+802.25	2+827.26	2+852.16	2+877.06	2+901.95	2+906.35	2+926.93	2+951.93	2+976.35
ANDAMENTO PLANIMETRICO								9									
								Sv= 87.647 a=5.579810			Sv= 91.221 a=5.807330				Sv= 70.710 a=0.090055		
								R= 1000.000			R= 1000.000				R= 49986.430		
											10				11		
ANDAMENTO CIGLI SX								0.025	SEGUE PENDENZA TRASVERSALE DELL'ASSE APL CARR. EST								
ANDAMENTO CIGLI DX								-0.025									
DIAGRAMMA VELOCITA'								Vp 40 km/h									40

QUADRO DI UNIONE SVINCOLO DI LOMAZZO

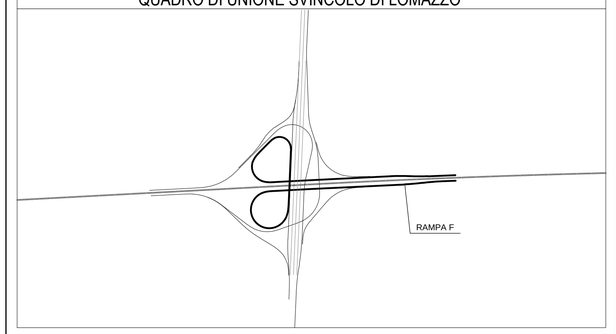

MATRICE DI REVISIONE

REV	DATA	DESCRIZIONE MODIFICA

N.B.: LA TAVOLA SOSTITUISCE QUELLA RELATIVA AL CODICE E DEL PROGETTO ESECUTIVO

CONCESSIONI AUTOSTRADALI LOMBARDE — Autostrada Pedemontana Lombarda

COLLEGAMENTO AUTOSTRADALE
DALMINE - COMO - VARESE - VALICO DEL GAGGIOLO E OPERE AD ESSO CONNESSE
CODICE C.U.P. F11B06000270007

TRATTE B1, B2, C, D, TRVA13+14, GREENWAY

AS BUILT

TRATTA B1 - SVINCOLO DI LOMAZZO (da Pk -0+850 a Pk 1+800)
PROGETTO STRADALE
SVINCOLO LOMAZZO
PROFILI LONGITUDINALI
PROFILI LONGITUDINALI - RAMPA F - TAV 6

IDENTIFICAZIONE ELABORATO
CODICE PROGETTO: F00107B

WBS								
FASE PROGETTUALE	LOTTO	ZONA	OPERA	TRATTO D'OPERA	AMBITO	TIPO ELABORATO	PROGRESSIVO	REVISIONE
A	0	C01	GE000	0	SD	FL	014	E

Scala: 1:1000/1:100

DATA	DESCRIZIONE	REV
Marzo 2016	Emissione	E

CONCEDENTE
CONCESSIONI AUTOSTRADALI LOMBARDE

CONCESSIONARIO
Autostrada Pedemontana Lombarda
Direttore Tecnico: Ing. Enrico Arini
Referente Tecnico: Ing. Sabrina Lattuada

APPROVATO
Autostrada Pedemontana Lombarda
Il Direttore dei Lavori: Ing. Francesco Domanico

IMPRESA
RAGGRUPPAMENTO TEMPORANEO IMPRESE:

Mandataria	Mandante	Mandante	Mandante cooptata
STRABAG A.G.	GLF Grandi Lavori Fincosit S.p.A.	Impresa costruzioni Giuseppe Maltauro S.p.A.	STRABAG S.p.A.

STRABAG — GLF Grandi Lavori Fincosit — MALTAURO... — STRABAG

PROGETTISTA - PROGETTO ESECUTIVO DI DETTAGLIO
RAGGRUPPAMENTO TEMPORANEO PROGETTISTI:

Mandataria	Mandante	Mandante	Mandante
3TI PROGETTI ITALIA	GP Ingegneria srl		Arch. Salvatore Vermiglio

RESPONSABILE DI PROGETTO ED INCARICATO DELL'INTEGRAZIONE FRA LE VARIE PRESTAZIONI:
Ing. Alberto Cecchini

ELABORAZIONE PROGETTUALE
PROGETTISTA:
3TI PROGETTI ITALIA S.p.A

3TI ITALIA S.p.A.
DIRETTORE TECNICO
Ing. Stefano Luca Possati
Ordine degli Ingegneri
Provincia di Roma n. 20809

Redatto: Schiavi — Verificato: Lopes — Approvato: Possati