COMO

A8

LIVELLETTE				
DIFF. DI QUOTA	h = -0.140	h = 1.236	h = -1.704	
DISTANZA	L = 10.682	L = 48.915	L = 154.083	
PENDENZA	i = -1.31%	i = 2.53%	i = -1.11%	

SVINCOLO DI LOMAZZO
RAMPA L

R	500.000	R	2000.000
T	9.601	T	36.320
Fr	0.092	Fr	-0.330
Pr	0+070.780	Pr	0+119.695
Qt	265.698	Qt	266.934

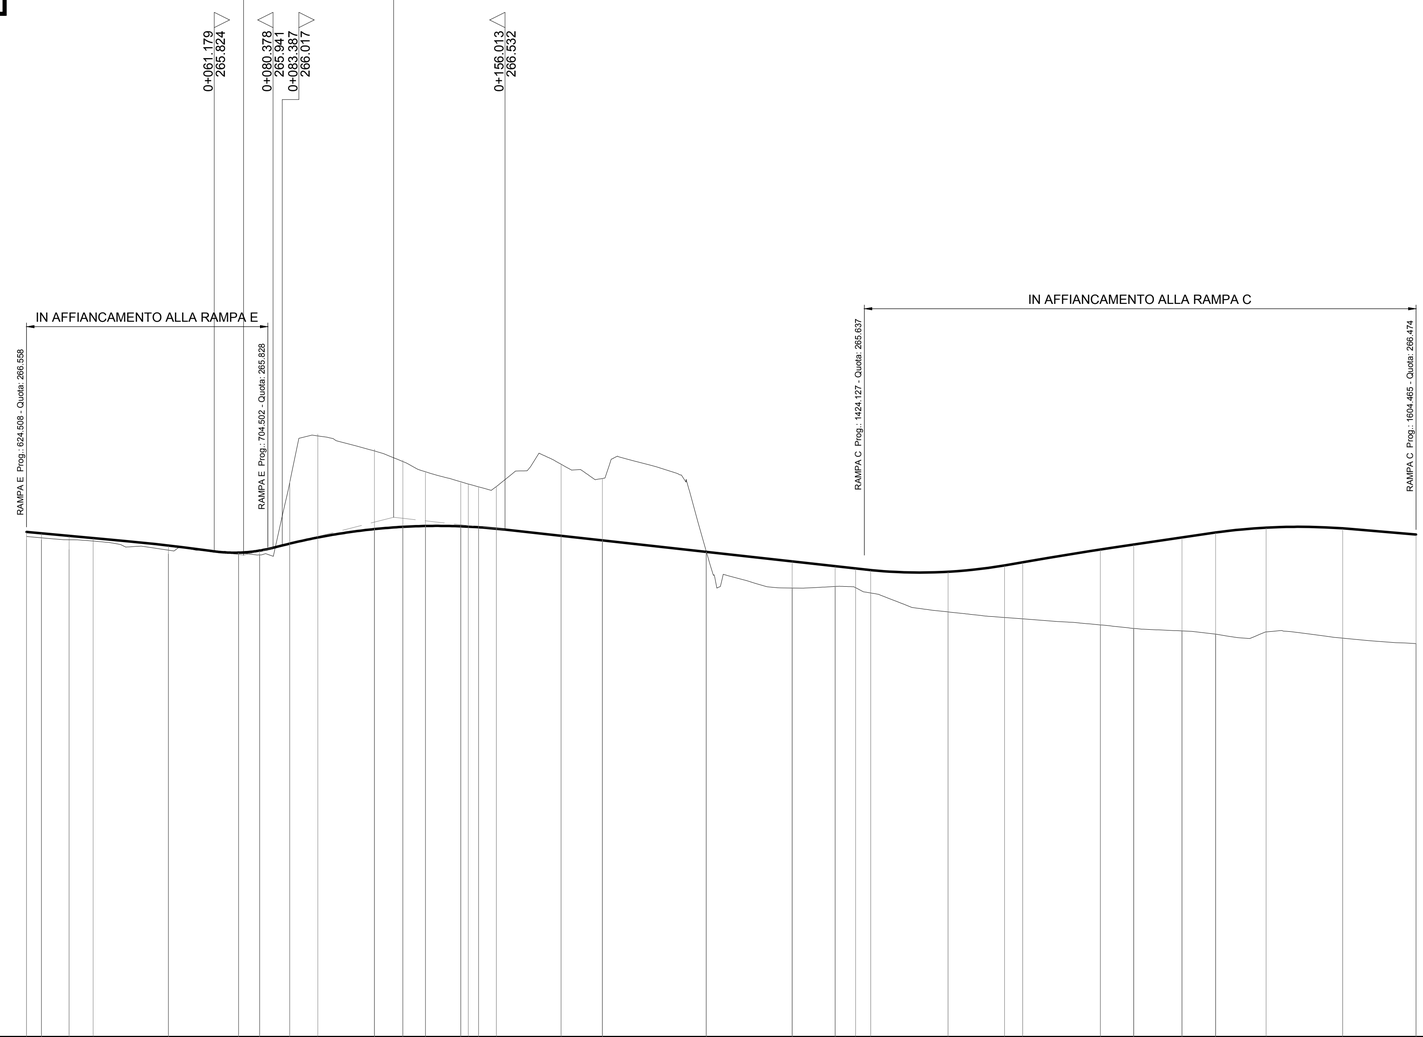

SCALA QUOTE 1:100
SCALA DISTANZE 1:1000

QT.RIF. 250.000

NUMERO SEZIONI	QUOTE PROGETTO	QUOTE TERRENO	DIFFERENZA DI QUOTA
1	266.458	266.200	0.258
2	266.414	266.196	0.218
3	266.331	265.881	0.450
3a	266.259	266.161	0.098
4	266.013	265.736	0.277
4a	265.783	265.749	0.034
4c	265.850	265.748	0.035
4d	266.078	265.708	0.142
5	266.276	268.099	-2.022
		269.650	-3.374
6	266.550	269.154	-2.604
7	266.623	268.802	-2.179
8	266.651	268.398	-1.747
9	266.640	268.064	-1.424
9a	266.629	268.021	-1.392
10	266.609	267.906	-1.297
10a	266.562	267.936	-1.374
11	266.330	268.667	-2.337
12	266.181	268.200	-2.019
13	265.807	265.817	-0.010
14	265.508	264.629	0.879
15	265.347	264.680	0.667
15a	265.270	264.638	0.632
16	265.215	264.467	0.748
17	265.161	263.850	1.311
18	265.366	263.669	1.697
19	265.469	263.624	1.845
20	265.884	263.426	2.458
20a	266.050	263.312	2.738
21	266.282	263.231	3.051
22	266.442	263.125	3.317
23	266.597	263.197	3.400
24	266.574	262.995	3.579
25	266.373	262.817	3.556

ETTOMETRICHE: 0+000.000 — 0+100.000 — 0+200.000 — 0+300.000 — 0+400.000

DISTANZE PARZIALI: 4.84 — 9.05 — 7.80 — 24.58 — 22.88 — 6.89 — 9.82 — 9.13 — 18.45 — 9.28 — 7.35 — 11.55 — 2.43 — 3.34 — 5.81 — 21.12 — 13.46 — 33.89 — 27.99 — 14.04 — 6.68 — 4.90 — 25.23 — 18.42 — 5.92 — 25.31 — 10.89 — 15.74 — 10.96 — 16.46 — 25.00 — 23.91

DISTANZE PROGRESSIVE: 0+000.00 — 0+004.84 — 0+013.89 — 0+021.69 — 0+046.27 — 0+069.15 — 0+076.03 — 0+085.86 — 0+094.99 — 0+113.43 — 0+122.71 — 0+130.05 — 0+141.61 — 0+144.04 — 0+147.38 — 0+153.19 — 0+174.31 — 0+187.77 — 0+221.66 — 0+249.65 — 0+263.69 — 0+270.37 — 0+275.27 — 0+300.50 — 0+318.92 — 0+324.84 — 0+350.16 — 0+361.05 — 0+376.79 — 0+387.74 — 0+404.21 — 0+429.21 — 0+453.12

ANDAMENTO PLANIMETRICO:
1: Sv=16.584m; R= 996.000; A= 78.000 Sv= 45.451; Tau= -13.713122 Dr= 0.937
2: Sv= 49.940 a=26.943007; R= 118.000; A= 78.000 Sv= 51.559; Tau= 13.908341 Dr= 0.937
3: A= 80.000 Sv= 27.826; Tau= 3.851008 Dr= 0.140; Sv= 65.663 a=18.174807; R= 230.000; A= 77.000 Sv= 25.778; Tau= -3.567598 Dr= 0.120
4: Sv= 26.367 a=5.595349; R= 300.000; A= 100.000 Sv= 33.333; Tau= 3.536777 Dr= 0.154; A= 100.000 Sv= 33.333; Tau= -3.536777 Dr= 0.154; L= 77.282

ANDAMENTO CIGLI

SX	2.50%		7.00%		7.00%		4.57%		4.57%		3.86%	3.86%	2.50%		2.50%
DX	-2.50%		-7.00%		-7.00%		-4.57%		-4.57%		-3.86%	-3.86%	-2.50%		-2.50%

DIAGRAMMA VELOCITA': 60 / 50 — Vp 60 km/h

QUADRO DI UNIONE SVINCOLO DI LOMAZZO

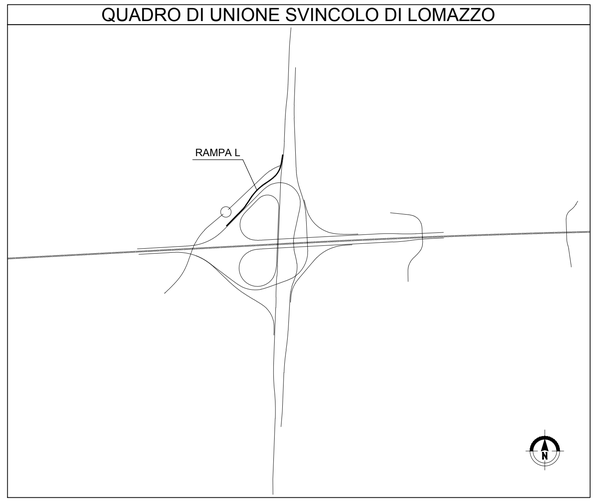

MATRICE DI REVISIONE

REV	DATA	DESCRIZIONE MODIFICA
0		
1		
2		
3		
4		
5		

N.B.: LA TAVOLA SOSTITUISCE QUELLA RELATIVA AL CODICE E DEL PROGETTO ESECUTIVO

CONCESSIONI AUTOSTRADALI LOMBARDE — Autostrada Pedemontana Lombarda

COLLEGAMENTO AUTOSTRADALE
DALMINE - COMO - VARESE - VALICO DEL GAGGIOLO E OPERE AD ESSO CONNESSE
CODICE C.U.P. F11B06000270007

TRATTE B1, B2, C, D, TRVA13+14, GREENWAY

AS BUILT

TRATTA B1 - SVINCOLO DI LOMAZZO (da Pk -0+850 a Pk 1+800)

PROGETTO STRADALE
SVINCOLO LOMAZZO
PROFILI LONGITUDINALI
PROFILI LONGITUDINALI - RAMPA L

IDENTIFICAZIONE ELABORATO
CODICE PROGETTO: F00107B
WBS

FASE PROGETTUALE	LOTTO	ZONA	OPERA	TRATTO D'OPERA	AMBITO	TIPO ELABORATO	PROGRESSIVO	REVISIONE
A	0	C01	GE000	0	SD	FL	020	E

Scala: 1:1000/1:100

DATA	DESCRIZIONE	REV
Settembre 2015	Emissione	E

CONCEDENTE
CONCESSIONI AUTOSTRADALI LOMBARDE

CONCESSIONARIO
Autostrada Pedemontana Lombarda — Direttore Tecnico: Ing. Enrico Arini; Referente Tecnico: Ing. Sabrina Lattuada

APPROVATO
Autostrada Pedemontana Lombarda — Il Direttore dei Lavori: Ing. Francesco Domanico

IMPRESA
RAGGRUPPAMENTO TEMPORANEO IMPRESE:

Mandataria	*Mandante*	*Mandante*	*Mandante cooptata*
STRABAG A.G.	GLF Grandi Lavori Fincosit S.p.A.	Impresa costruzioni Giuseppe Maltauro S.p.A.	STRABAG S.p.A.

STRABAG — GRANDI LAVORI FINCOSIT — IMPRESA COSTRUZIONI GIUSEPPE MALTAURO S.p.A. — STRABAG

PROGETTISTA - PROGETTO ESECUTIVO DI DETTAGLIO
RAGGRUPPAMENTO TEMPORANEO PROGETTISTI:

Mandataria	*Mandante*	*Mandante*	*Mandante*
3TI PROGETTI ITALIA SOCIETÀ DI INGEGNERIA S.p.A.	GP Ingegneria s.r.l. SOCIETÀ DI INGEGNERIA	GEOTECHNICAL DESIGN GROUP	Arch. Salvatore Vermiglio

RESPONSABILE DI PROGETTO ED INCARICATO DELL'INTEGRAZIONE FRA LE VARIE PRESTAZIONI:
Ing. Alberto Cecchini

Dott. Ing. ALBERTO CECCHINI — Ordine degli Ingegneri della Provincia di Roma n. 15156

ELABORAZIONE PROGETTUALE
PROGETTISTA:
3TI PROGETTI ITALIA S.p.A

3TI ITALIA S.p.A.
DIRETTORE TECNICO
Ing. Stefano Luca Possati
Ordine degli Ingegneri
Provincia di Roma n. 20809

Redatto: Schiavi — Verificato: Lopes — Approvato: Possati