A8 — COMO

Diagramma delle visibilità

- Distanza di visuale libera
- Visibilità per l'arresto

SCALA DISTANZE 1:2000

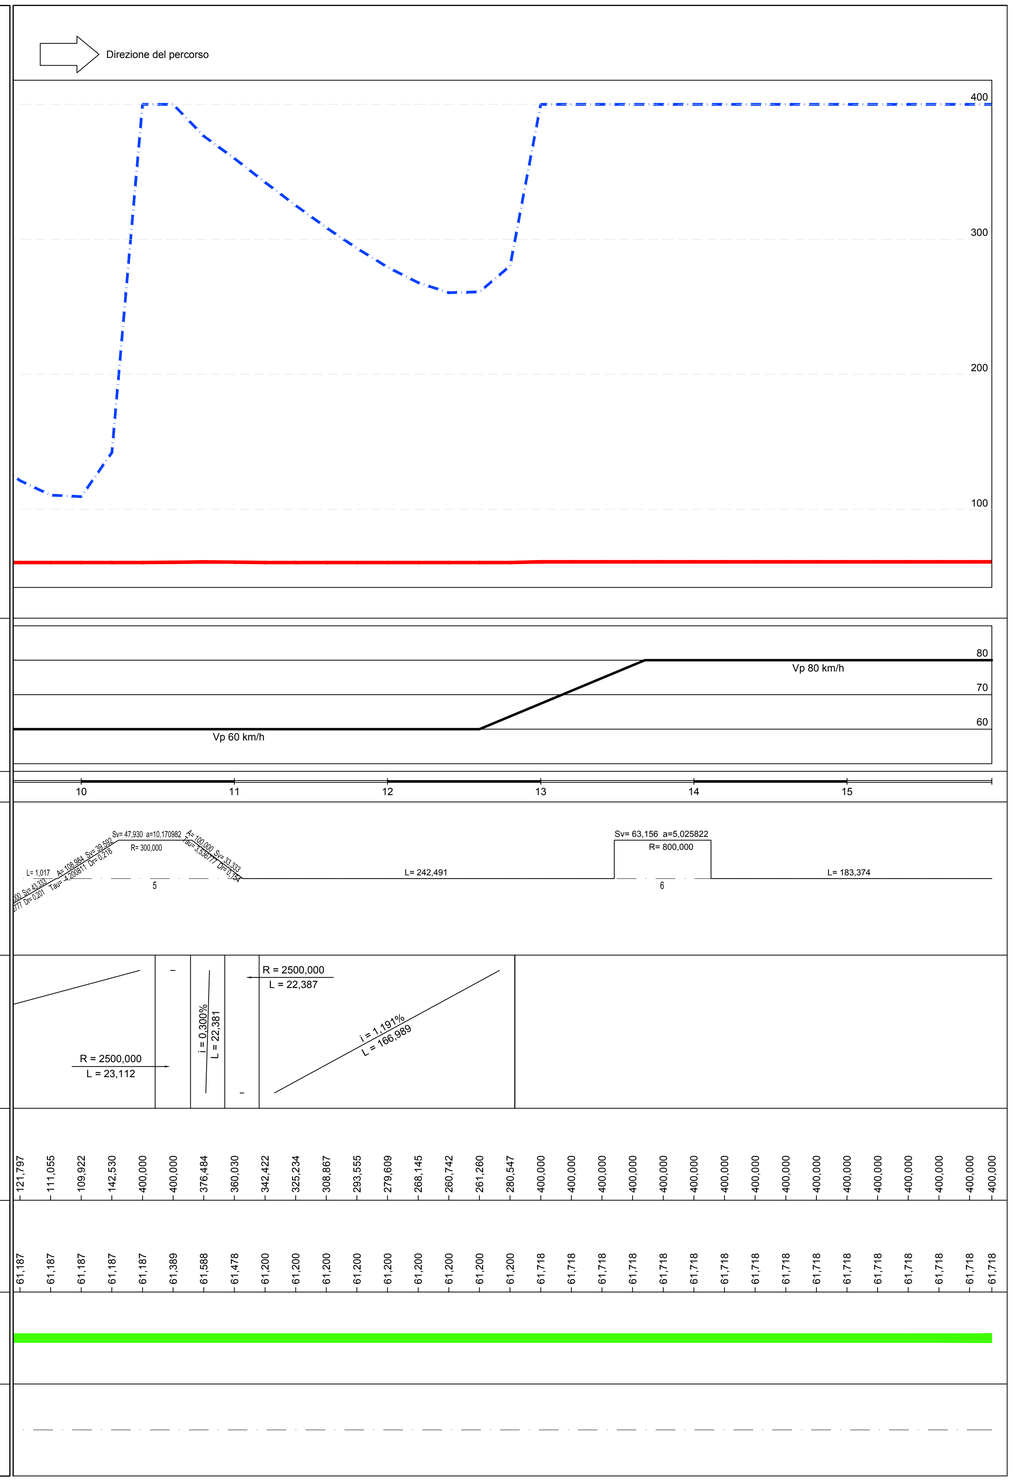

Diagramma delle velocità

Ettometriche

Andamento planimetrico

Andamento altimetrico

Distanza di visuale libera (-->)

121,797	111,055	109,922	142,530	400,000	400,000	376,484	360,030	342,422	325,234	308,867	293,555	279,609	268,145	260,742	261,260	280,547	400,000	400,000	400,000	400,000	400,000	400,000	400,000	400,000	400,000	400,000	400,000	400,000	400,000	400,000	400,000	400,000	400,000

Visibilità per l'arresto (-->)

61,187	61,187	61,187	61,187	61,187	61,389	61,588	61,478	61,200	61,200	61,200	61,200	61,200	61,200	61,200	61,200	61,200	61,718	61,718	61,718	61,718	61,718	61,718	61,718	61,718	61,718	61,718	61,718	61,718	61,718	61,718	61,718	61,718	61,718

Confronto (-->)

- A NORMA

Allarg.ti visibilità

QUADRO DI UNIONE SVINCOLO DI LOMAZZO

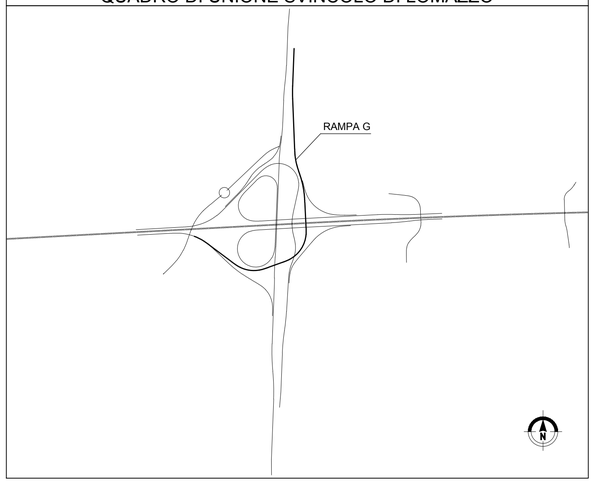

MATRICE DI REVISIONE

REV	DATA	DESCRIZIONE MODIFICA
0		
1		
2		
3		
4		
5		

N.B.: LA TAVOLA SOSTITUISCE QUELLA RELATIVA AL CODICE E DEL PROGETTO ESECUTIVO

CONCESSIONI AUTOSTRADALI LOMBARDE — Autostrada Pedemontana Lombarda

COLLEGAMENTO AUTOSTRADALE
DALMINE - COMO - VARESE - VALICO DEL GAGGIOLO E OPERE AD ESSO CONNESSE

CODICE C.U.P. F11B06000270007

TRATTE B1, B2, C, D, TRVA13+14, GREENWAY

AS BUILT

TRATTA B1 - SVINCOLO DI LOMAZZO (da Pk -0+850 a Pk 1+800)

PROGETTO STRADALE
SVINCOLO LOMAZZO
DIAGRAMMI DI VELOCITA'
DIAGRAMMI DI VELOCITA' - VISUALE LIBERA - RAMPA G - TAV.2

IDENTIFICAZIONE ELABORATO

CODICE PROGETTO: F00107B

WBS

FASE PROGETTUALE	LOTTO	ZONA	OPERA	TRATTO D'OPERA	AMBITO	TIPO ELABORATO	PROGRESSIVO	REVISIONE
A	0	C01	GE000	D	SD	DV	008	E

Scala: 1:2000/1:1000

DATA	DESCRIZIONE	REV.
Settembre 2015.	Emissione	E

CONCEDENTE

CONCESSIONI AUTOSTRADALI LOMBARDE

CONCESSIONARIO

Autostrada Pedemontana Lombarda — Direttore Tecnico: Ing. Enrico Arini; Referente Tecnico: Ing. Sabrina Lattuada

APPROVATO

Autostrada Pedemontana Lombarda — Il Direttore dei Lavori: Ing. Francesco Domanico

IMPRESA

RAGGRUPPAMENTO TEMPORANEO IMPRESE:

Mandataria	Mandante	Mandante	Mandante cooptata
STRABAG A.G.	GLF Grandi Lavori Fincosit S.p.A.	Impresa costruzioni Giuseppe Maltauro S.p.A.	STRABAG S.p.A.

STRABAG — GRANDI LAVORI FINCOSIT — MALTAURO — STRABAG

PROGETTISTA - PROGETTO ESECUTIVO DI DETTAGLIO

RAGGRUPPAMENTO TEMPORANEO PROGETTISTI:

Mandataria	Mandante	Mandante	Mandante
3TI PROGETTI ITALIA Ingegneria Integrata S.p.A.	GP Ingegneria Direttore Progetti di Ingegneria	Arch. Salvatore Vermiglio	

RESPONSABILE DI PROGETTO ED INCARICATO DELL'INTEGRAZIONE FRA LE VARIE PRESTAZIONI:
Ing. Alberto Cecchini

ELABORAZIONE PROGETTUALE

PROGETTISTA:
3TI PROGETTI ITALIA S.p.A

3TI ITALIA S.p.A.
DIRETTORE TECNICO
Ing. Stefano Luca Possati
Ordine degli Ingegneri
Provincia di Roma n. 20809

Redatto: Schiavi — Verificato: Coppes — Approvato: Possati