
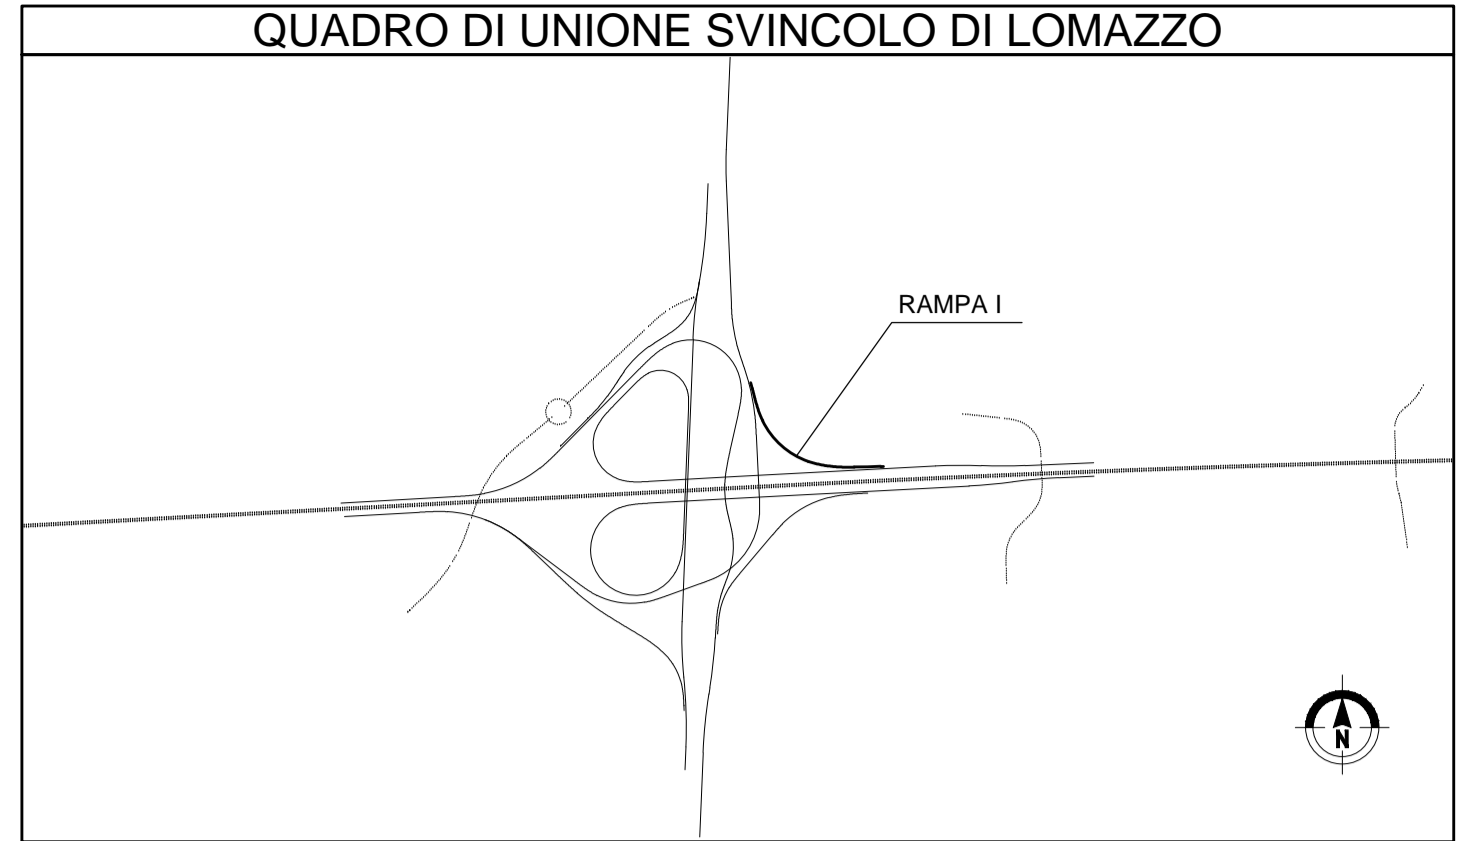


← LENTATE →

← COMO →

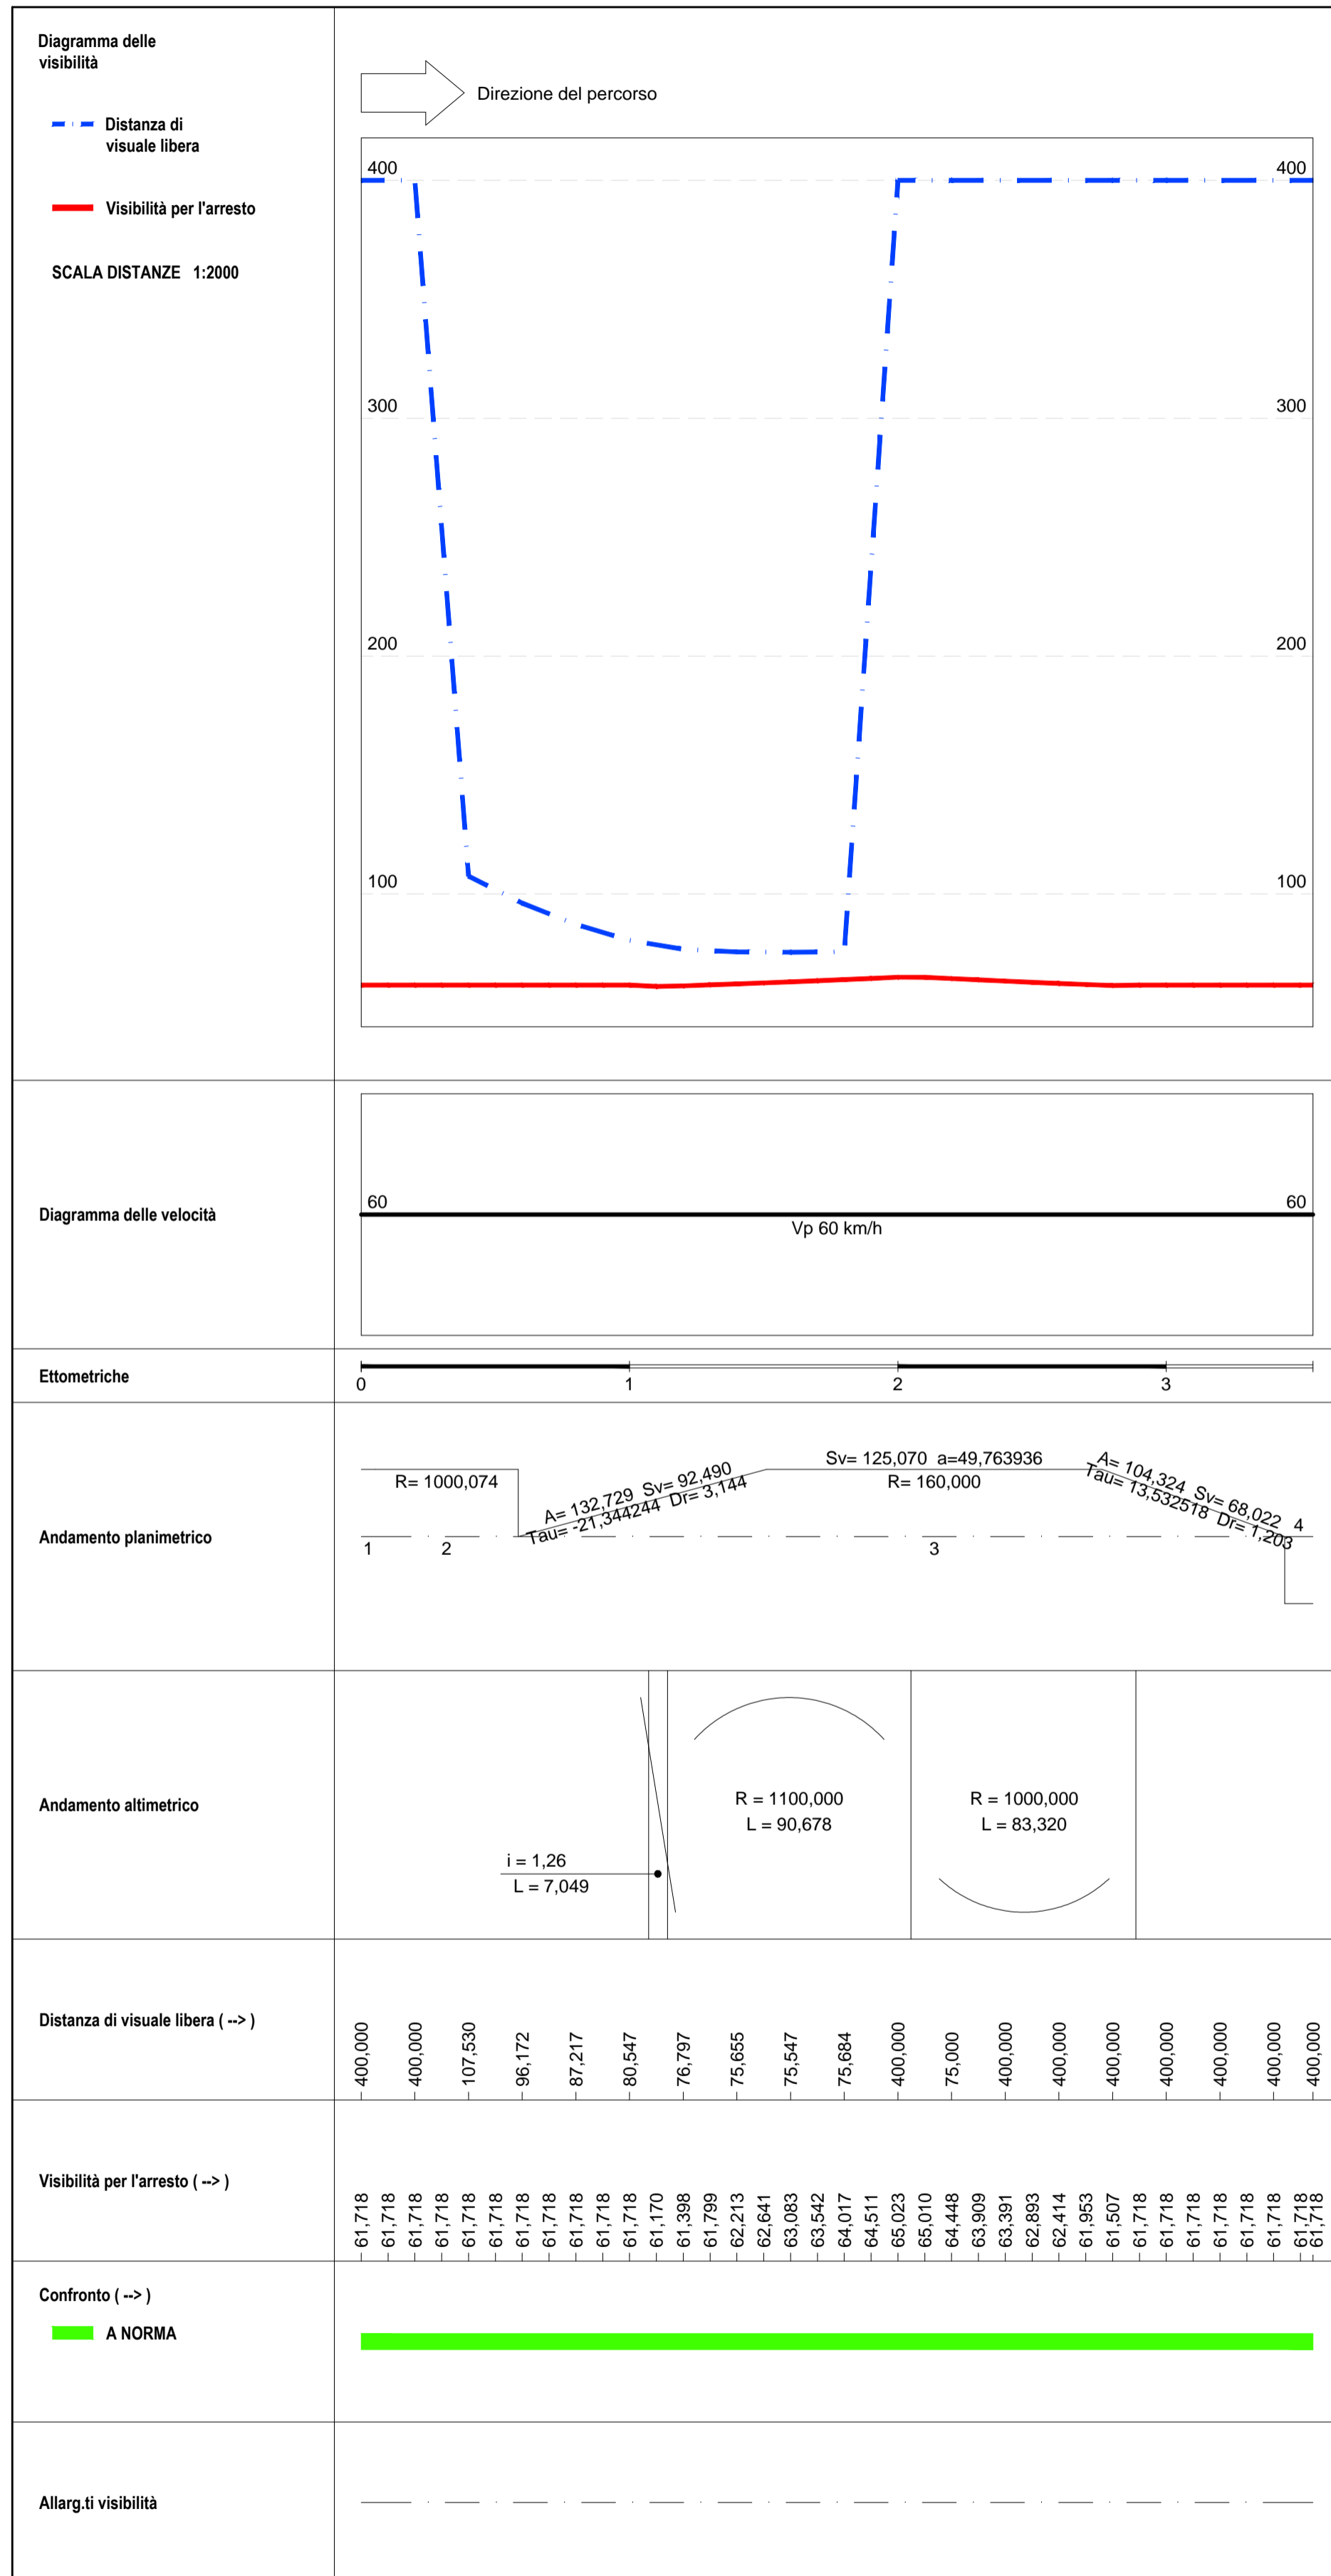

MATRICE DI REVISIONE

REV	DATA	DESCRIZIONE MODIFICA

N.B.: LA TAVOLA SOSTITUISCE QUELLA RELATIVA AL CODICE [E] DEL PROGETTO ESECUTIVO

COLLEGAMENTO AUTOSTRADALE DALMINE - COMO - VARESE - VALICO DEL GAGGIOLO E OPERE AD ESSO CONNESSE
 CODICE C.U.P. F11B06000270007
TRATTE B1, B2, C, D, TRVA13+14, GREENWAY AS BUILT
TRATTA B1 - SVINCOLO DI LOMAZZO (da Pk -0+850 a Pk 1+800)
 PROGETTO STRADALE
 SVINCOLO LOMAZZO
 DIAGRAMMI DI VELOCITA'
 DIAGRAMMI DI VELOCITA' - VISUALE LIBERA - RAMPA I

IDENTIFICAZIONE ELABORATO
 CODICE PROGETTO: F001078
 WBS

IMPRESA
 RAGGRUPPAMENTO TEMPORANEO IMPRESE:
 Mandataria: STRABAG A.G.
 Mandante: GLF Grandi Lavori Fincost S.p.A.
 Mandante: Giuseppe Maltauro S.p.A.
 Mandante cooptata: STRABAG S.p.A.

STRABAG **GRANDI LAVORI FINCOST** **MALTAURO** **STRABAG**

CONCEDENTE
 CONCESSIONI AUTOSTRADALI LOMBARDE
 Ing. Alberto Cecchini

CONCESSIONARIO
 Autostrada Padanese
 Direttore Tecnico: Ing. Enrico Anzi
 Referente Tecnico: Ing. Sabrina Lattuada

APPROVATO
 Autostrada Padanese
 Il Direttore dei Lavori: Ing. Francesco Domenico

PROGETTISTA - PROGETTO ESECUTIVO DI DETTAGLIO
 RAGGRUPPAMENTO TEMPORANEO PROGETTISTI:
 Mandataria: 3TI PROGETTI ITALIA S.p.A.
 Mandante: GP Progettata e Direzione Progetti e Assistenza
 Mandante: ALBERTO CECCHINI
 Mandante: Arch. Salvatore Vegnioglio

RESPONSABILE DI PROGETTO ED INCARICATO DELL'INTEGRAZIONE FRA LE VARIE PRESTAZIONI:
 Ing. Alberto Cecchini

ELABORAZIONE PROGETTUALE
 PROGETTISTA:
 3TI PROGETTI ITALIA S.p.A.
3TI ITALIA S.p.A.
 DIRETTORE TECNICO:
 Ing. Stefano Luca Passati
 Ordine degli Ingegneri
 Provincia di Roma n. 20809

Redatto: Schiavi Verificato: Lopes Approvato: Passati