COMO

A8

Diagramma delle visibilità

Distanza di visuale libera

Visibilità per l'arresto

SCALA DISTANZE 1:2000

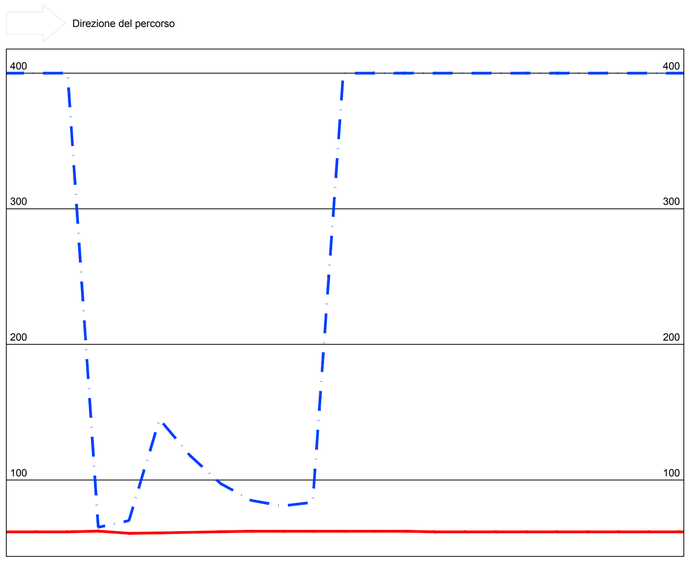

Diagramma delle velocità

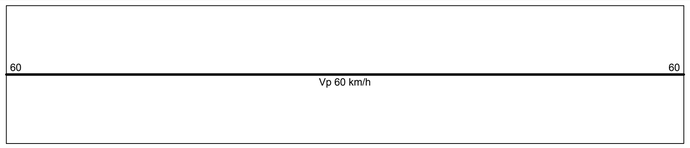

Ettometriche

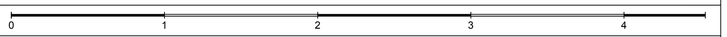

Andamento planimetrico

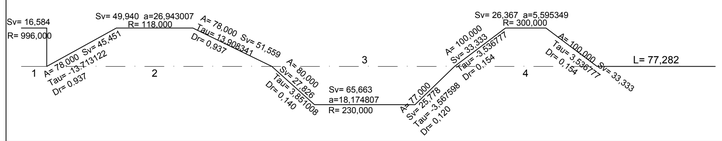

Andamento altimetrico

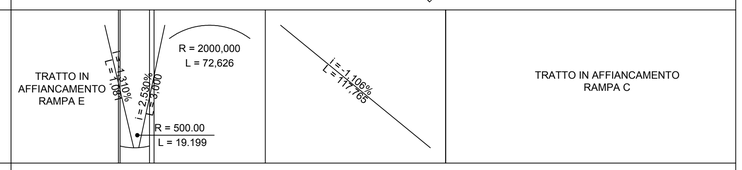

Distanza di visuale libera (-->)

400,000 400,000 400,000 65,117 70,010 144,805 117,930 97,305 84,922 80,859 83,496 400,000 400,000 400,000 400,000 400,000 400,000 400,000 400,000 400,000 400,000 400,000 400,000 400,000

Visibilità per l'arresto (-->)

61,718 61,718 61,718 62,317 60,674 60,986 61,413 61,855 62,220 62,220 62,220 62,220 62,220 62,220 61,718 61,718 61,718 61,718 61,718 61,718 61,718 61,718 61,718 61,718 61,718

Confronto (-->)

A NORMA

Allarg.ti visibilità sx

Allarg.ti visibilità dx

QUADRO DI UNIONE SVINCOLO DI LOMAZZO

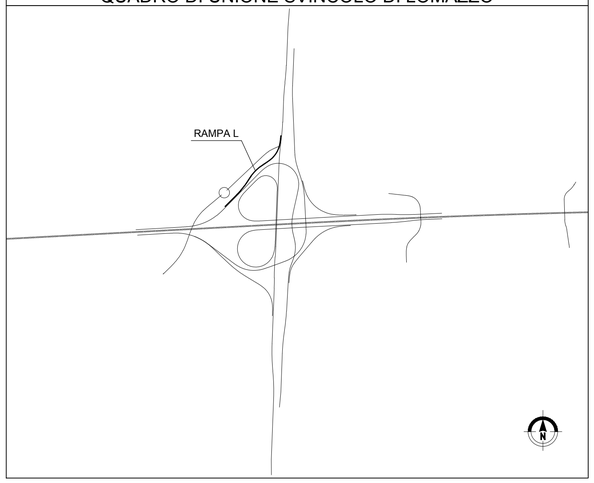

MATRICE DI REVISIONE

REV	DATA	DESCRIZIONE MODIFICA
0		
1		
2		
3		
4		
5		

N.B.: LA TAVOLA SOSTITUISCE QUELLA RELATIVA AL CODICE | E | | | | | | | | DEL PROGETTO ESECUTIVO

CONCESSIONI AUTOSTRADALI LOMBARDE

Autostrada Pedemontana Lombarda

COLLEGAMENTO AUTOSTRADALE

DALMINE - COMO - VARESE - VALICO DEL GAGGIOLO E OPERE AD ESSO CONNESSE

CODICE C.U.P. F11B06000270007

TRATTE B1, B2, C, D, TRVA13+14, GREENWAY

AS BUILT

TRATTA B1 - SVINCOLO DI LOMAZZO (da Pk -0+850 a Pk 1+800)

PROGETTO STRADALE

SVINCOLO LOMAZZO

DIAGRAMMI DI VELOCITA'

DIAGRAMMI DI VELOCITA' - VISUALE LIBERA - RAMPA L

IDENTIFICAZIONE ELABORATO

CODICE PROGETTO: F00107B

WBS

FASE PROGETTUALE	LOTTO	ZONA	OPERA	TRATTO D'OPERA	AMBITO	TIPO ELABORATO	PROGRESSIVO	REVISIONE
A	0	C01	GE000	0	SD	DV	012	E

Scala: 1:1000/1:2000

DATA	DESCRIZIONE	REV
Settembre 2015.	Emissione	E

IMPRESA

RAGGRUPPAMENTO TEMPORANEO IMPRESE:

Mandataria	Mandante	Mandante	Mandante cooptata
STRABAG A.G.	GLF Grandi Lavori Fincosit S.p.A.	Impresa costruzioni Giuseppe Maltauro S.p.A.	STRABAG S.p.A.

STRABAG — GRANDI LAVORI FINCOSIT — MALTAURO — STRABAG

PROGETTISTA - PROGETTO ESECUTIVO DI DETTAGLIO

RAGGRUPPAMENTO TEMPORANEO PROGETTISTI:

Mandataria	Mandante	Mandante	Mandante
3TI PROGETTI ITALIA INGEGNERIA INTEGRATA S.p.A.	GP Ingegneria srl DIRETTORE PROGETTI DI INGEGNERIA	Studio Associato Cecchini	Arch. Salvatore Vermiglio

RESPONSABILE DI PROGETTO ED INCARICATO DELL'INTEGRAZIONE FRA LE VARIE PRESTAZIONI:

Ing. Alberto Cecchini

Dott. Ing. ALBERTO CECCHINI Ordine degli Ingegneri Provincia di Roma n. 15158

CONCEDENTE

CONCESSIONI AUTOSTRADALI LOMBARDE

CONCESSIONARIO

Autostrada Pedemontana Lombarda

Direttore Tecnico: Ing. Enrico Arini

Referente Tecnico: Ing. Sabrina Lattuada

APPROVATO

Autostrada Pedemontana Lombarda

Il Direttore dei Lavori: Ing. Francesco Domanico

ELABORAZIONE PROGETTUALE

PROGETTISTA:

3TI PROGETTI ITALIA S.p.A

3TI ITALIA S.p.A.
DIRETTORE TECNICO
Ing. Stefano Luca Possati
Ordine degli Ingegneri
Provincia di Roma n. 20809

Redatto: Schiavi | Verificato: Copes | Approvato: Possati