PROVINCIA : Como
COMUNE : Cirimido

WBS TB1I01 - VIABILITA' S.P. 33

DEVIAZIONE VIABILITA' LOCALE

RAMPA E

INIZIO ASSE S.P. 33 A

RAMPA L

VIABILITA' S.P. 33 A

WBS 0C01RA0001B MURO 1 DX L=42.50m

WBS 0C01RA0002 PROTEZIONE CON GABBIONI L=15.00 m

WBS 0C01RA0001B MURO 1 SX L=7.50m

WBS 0C01RA0001A MURO 2 L=77.50m

WBS 0C01RA0001A MURO 3 L=62.00m

WBS 0C01RA0030 - MURO 7 L=62.00m

LOMAZZO

PROVINCIA : Como
COMUNE : Lomaz

SVINCOLO C01 WBS W001 RAMPA C CAVALCAVIA su A9 Lato Nord

RAMPA C

RAMPA G

RAMPA F

INIZIO ASSE STRADA DI MEZZO

ROTATORIA S.P. 33

FINE ASSE ROTATORIA S.P. 33

INIZIO ASSE ROTATORIA S.P. 33

FINE ASSE S.P. 33 A

FINE ASSE S.P. 33 B

FINE ASSE STRADA DI MEZZO

VIABILITA' S.P. 33 B

TURATE

PIAZZOLA DI SOSTA ESISTENTE CARR. SUD
Km 21+996.75 ASPI

NUOVA PIAZZOLA DI SOSTA CARR. N
Km 21+990.70 ASPI

WBS T

Km 0

Km 1

QUADRO DI UNIONE STRALCIO LOMAZZO

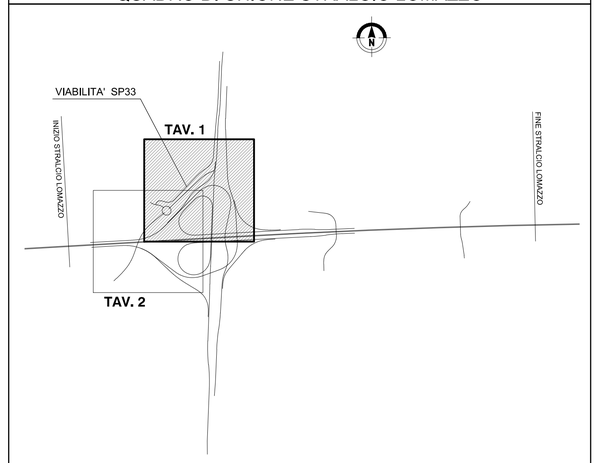

ALTRO APPALTO (ASPI)

REV. 0 – AGGIORNAMENTO PLANIMETRIA VIA STRADA DI MEZZO

MATRICE DI REVISIONE

REV	DATA	DESCRIZIONE MODIFICA
	-	-
	-	-
	-	-
	-	-
	-	-
	-	-

N.B.: LA TAVOLA SOSTITUISCE QUELLA RELATIVA AL CODICE E [ ] [ ] [ ] [ ] [ ] [ ] [ ] [ ] DEL PROGETTO ESECUTIVO

CONCESSIONI AUTOSTRADALI LOMBARDE — Autostrada Pedemontana Lombarda

COLLEGAMENTO AUTOSTRADALE
DALMINE - COMO - VARESE - VALICO DEL GAGGIOLO E OPERE AD ESSO CONNESSE
CODICE C.U.P. F11B06000270007
TRATTE B1, B2, C, D, TRVA13+14, GREENWAY

AS BUILT

TRATTA B1 - SVINCOLO DI LOMAZZO (da Pk -0+850 a Pk 1+800)
PROGETTO STRADALE
VIABILITA' INTERFERITA
VIABILITA' SECONDARIA S.P.33
PLANIMETRIA DI PROGETTO - TAV.1

IDENTIFICAZIONE ELABORATO
CODICE PROGETTO: F00107B

	WBS							
FASE PROGETTUALE	LOTTO	ZONA	OPERA	TRATTO D'OPERA	AMBITO	TIPO ELABORATO	PROGRESSIVO	REVISIONE
A	0	I01	GE000	0	SD	PP	001	E_01

Scala: 1:1000

DATA	DESCRIZIONE	REV
Settembre 2015	AS BUILT	E
Marzo 2016	Revisione	E_01

CONCEDENTE
CONCESSIONI AUTOSTRADALI LOMBARDE

CONCESSIONARIO
Autostrada Pedemontana Lombarda — Direttore Tecnico: Ing. Enrico Arini; Referente Tecnico: Ing. Sabrina Lattuada

APPROVATO
Autostrada Pedemontana Lombarda — Il Direttore dei Lavori: Ing. Francesco Domanico

IMPRESA
RAGGRUPPAMENTO TEMPORANEO IMPRESE:

Mandataria	Mandante	Mandante	Mandante cooptata
STRABAG A.G.	GLF Grandi Lavori Fincosit S.p.A.	Impresa costruzioni Giuseppe Maltauro S.p.A.	STRABAG S.p.A.

STRABAG — GLF GRANDI LAVORI FINCOSIT — MALTAURO — STRABAG

PROGETTISTA - PROGETTO ESECUTIVO DI DETTAGLIO
RAGGRUPPAMENTO TEMPORANEO PROGETTISTI:

Mandataria	Mandante	Mandante	Mandante
3TI PROGETTI ITALIA INGEGNERIA INTEGRATA S.p.A.	GP Ingegneria srl GESTIONE PROGETTI DI INGEGNERIA		Arch. Salvatore Vermiglio

RESPONSABILE DI PROGETTO ED INCARICATO DELL'INTEGRAZIONE FRA LE VARIE PRESTAZIONI:
Ing. Alberto Cecchini

ELABORAZIONE PROGETTUALE
PROGETTISTA:
3TI PROGETTI ITALIA S.p.A

3TI ITALIA S.p.A.
DIRETTORE TECNICO
Ing. Stefano Luca Possati
Ordine degli Ingegneri
Provincia di Roma n. 20809

Redatto: Schiavi — Verificato:Lopes — Approvato: Possati