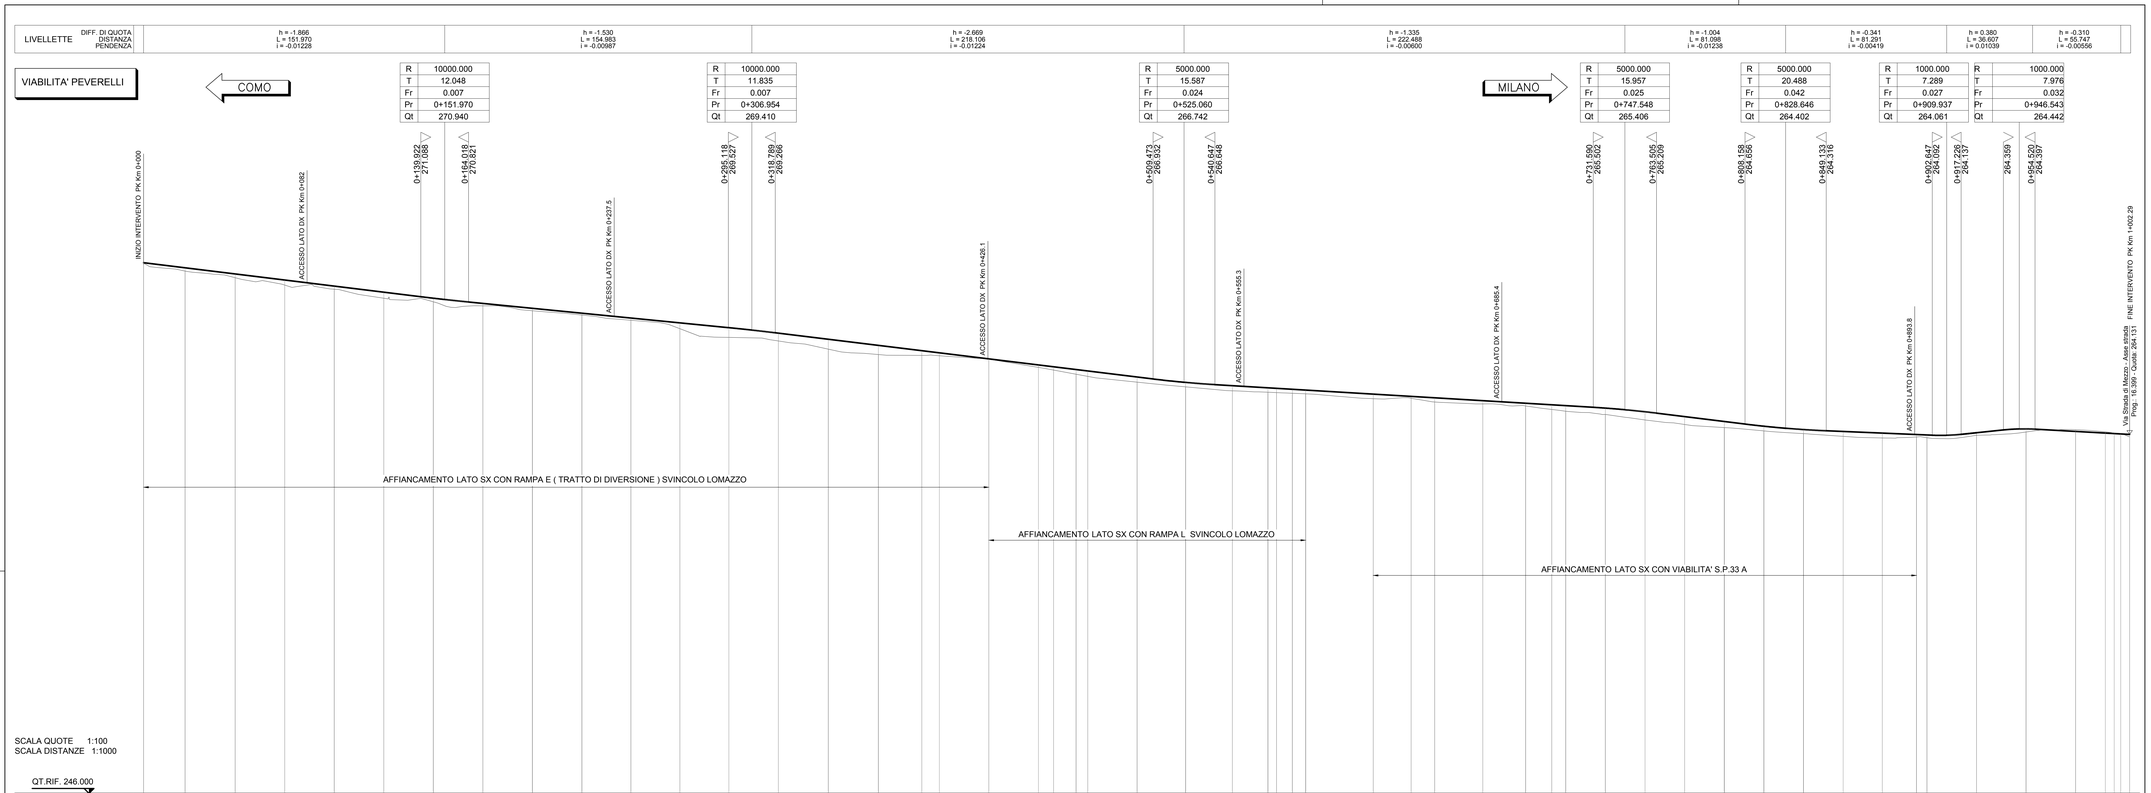

QUADRO DI UNIONE SVINCOLO DI LOMAZZO

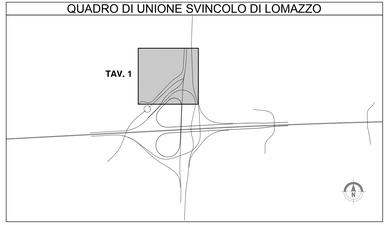

MATRICE DI REVISIONE

REV	DATA	DESCRIZIONE MODIFICA
0		
1		
2		
3		
4		
5		

N.B.: LA TAVOLA SOSTITUISCE QUELLA RELATIVA AL CODICE E DEL PROGETTO ESECUTIVO

CONCESSIONE AUTOSTRADALE LOMBARDA

Autostrada Pedemontana Lombarda

COLLEGAMENTO AUTOSTRADALE
DALMINE - COMO - VARESE - VALICO DEL GAGGIOLO E OPERE AD ESSO CONNESSE

CODICE C.U.P. F19B99002700007

TRATTE B1, B2, C, D, TRVA13+14, GREENWAY

AS BUILT

TRATTA B1 - SVINCOLO DI LOMAZZO (da Pk -0+850 a Pk 1+800)

PROGETTO STRADALE
VIABILITA' INTERFERITA
VIABILITA' PEVERELLI
PROFILO LONGITUDINALE

IDENTIFICAZIONE ELABORATO

CODICE PROGETTO: F00107B

FINE PROGETTUALE	LOTTO	OPERA	OPERA	TRATTO/CORSIA	AMBITO	TIPO ELABORATO	PROGRESSIVO	REVISIONE
		WBS						
A	0	101	QE000	0	SO	PL	003	E

Scala: 1:100/100

DATA	DESCRIZIONE	REV
Settembre 2015	Emissione	E

CONCEDENTE

CONCESSIONE AUTOSTRADALE LOMBARDA

CONCESSIONARIO

Autostrada Pedemontana Lombarda — Direttore Tecnico: Ing. Enrico Ainio; Referente Tecnico: Ing. Sabino Lattanzio

APPROVATO

Autostrada Pedemontana Lombarda — Il Direttore dei Lavori: Ing. Francesco Domenico Lattanzio

IMPRESA

RAGGRUPPAMENTO TEMPORANEO IMPRESE:

Mandataria	Mandante	Mandante	Mandante	Mandante cooptata
STRABAG A.G.	GLF Grandi Lavori Fincosit S.p.A.	Impresa costruzioni Giuseppe Maltauro S.p.A.		STRABAG S.p.A.

PROGETTISTA - PROGETTO ESECUTIVO DI DETTAGLIO

RAGGRUPPAMENTO TEMPORANEO PROGETTISTI:

Mandataria	Mandante	Mandante	Mandante
3TI PROGETTI ITALIA S.p.A.	GPI Società per Azioni	Arch. Salvatore Meneghio	

RESPONSABILE DI PROGETTO ED INCARICATO DELL'INTEGRAZIONE FRA LE VARIE PRESTAZIONI:
Ing. Alberto Cecchini

ELABORAZIONE PROGETTUALE

PROGETTISTA:
3TI PROGETTI ITALIA S.p.A.

3TI ITALIA S.p.A.
DIRETTORE TECNICO
Ing. Stefano Zoso Pesenti
Ordine degli Ingegneri
Provincia di Roma n. 20809

Redatto: Vespa — Verificato: Topos — Approvato: Possati