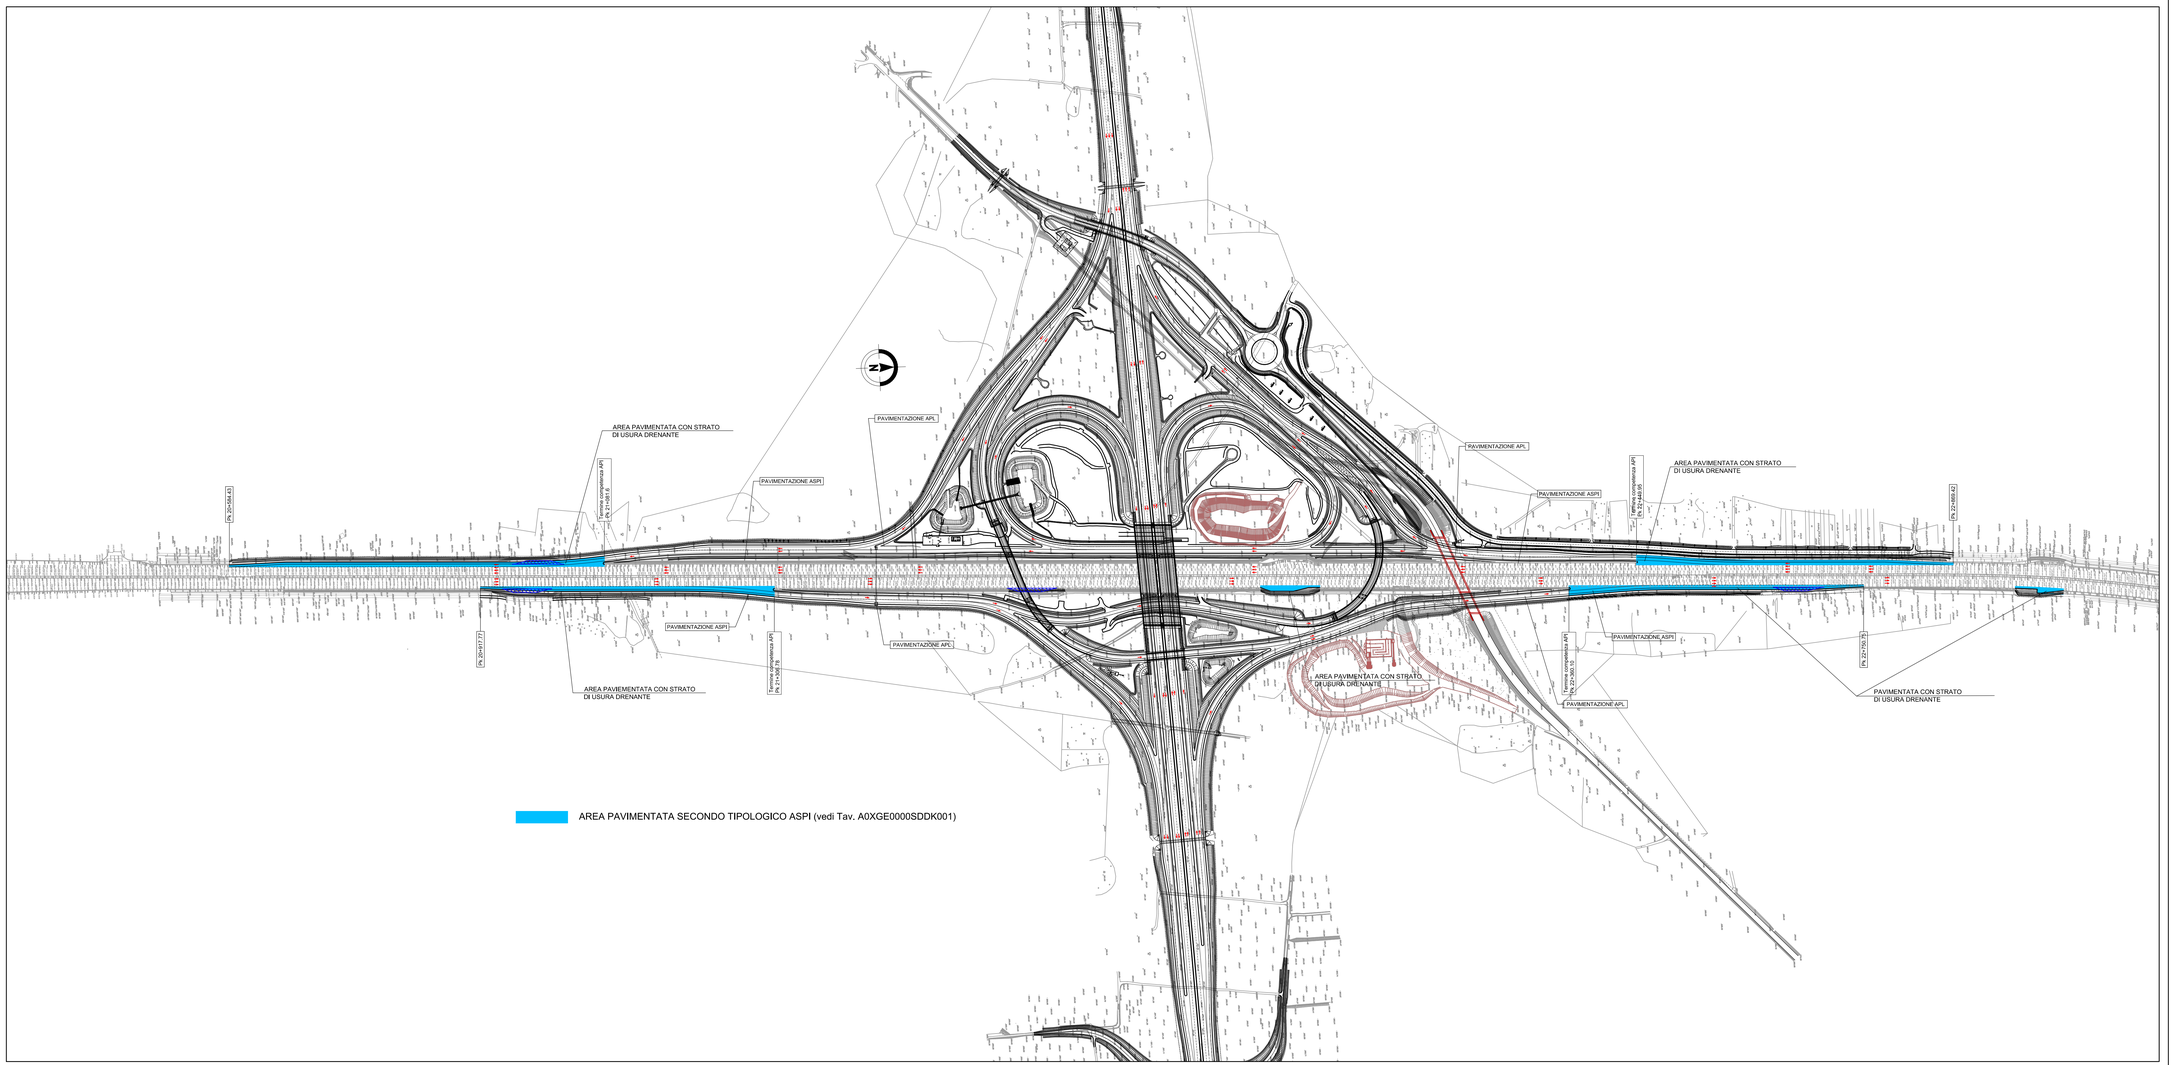

MATRICE DI REVISIONE

REV	DATA	DESCRIZIONE MODIFICA

N.B.: LA TAVOLA SOSTITUISCE QUELLA RELATIVA AL CODICE E DEL PROGETTO ESECUTIVO

CONCESSIONE AUTOSTRADALE LOMBARDE

Autostrada Pedemontana Lombarda

COLLEGAMENTO AUTOSTRADALE
DALMINE - COMO - VARESE - VALICO DEL GAGGIOLO E OPERE AD ESSO CONNESSE

CODICE CUP: F11B06002170007

TRATTE B1, B2, C, D, TRVA13+14, GREENWAY

AS BUILT

TRATTA B1 - SVINCOLO DI LOMAZZO (da Pk -0+850 a Pk 1+800)

PROGETTO STRADALE
INTERVENTI AUTOSTRADA A9
SCHEMA PLANIMETRICO INTERVENTI DI PAVIMENTAZIONE DELL' AUTOSTRADA A9

IDENTIFICAZIONE ELABORATO

CODICE PROGETTO: F001078

TIPO PROGETTO	LIVELLO PROG.	ESPROP.	OPERA	TRATTO/OPERA	AMBITO	PROGR. APPROFOND.	PROGRESSIVO	REVISIONE
A	0	ADK	GE000	0	SD	DK	002	B_01

Scala: -

DATA	DESCRIZIONE	REV.
Luglio 2012	Emissione per recepimento Istruttoria ASPI	0
Ottobre 2012	Revisione per recepimento Istruttoria ASPI	B_01

CONCESSIONE

CONCESSIONI AUTOSTRADALI LOMBARDE

CONCESSIONARIO

Autostrada Pedemontana Lombarda — Direttore Tecnico: Ing. Enrico Arni; Referente Tecnico: Ing. Sabina Lattuada

APPROVATO

Autostrada Pedemontana Lombarda — Il Direttore dei Lavori: Ing. Francesco Domenico

IMPRESA

RAGGRUPPAMENTO TEMPORANEO IMPRESE:

Mandataria	Mandante	Mandante	Mandante/cooptata
STRABAG A.G.	GLF Grandi Lavori Fincosit S.p.A.	Impresa costruzioni Giuseppe Maltauro S.p.A.	STRABAG S.p.A.

PROGETTISTA - PROGETTO ESECUTIVO DI DETTAGLIO

RAGGRUPPAMENTO TEMPORANEO PROGETTISTI:

Mandataria	Mandante	Mandante	Mandante
3TI PROGETTI ITALIA	Ghella	Maltauro	Arch. Salvatore Famiglio

RESPONSABILE DI PROGETTO ED INCARICATO DELL'INTEGRAZIONE FRA LE VARIE PRESTAZIONI:
Ing. Alberto Cecchini

ELABORAZIONE PROGETTUALE

PROGETTISTA:
3TI PROGETTI ITALIA S.p.A.

3TI ITALIA S.p.A.
DIRETTORE TECNICO
Ing. Stefano Luca Passoni
Ordine degli Ingegneri
Provincia di Roma n. 20809

Redatto: Schivi — Verificato: Capes — Approvato: Possati