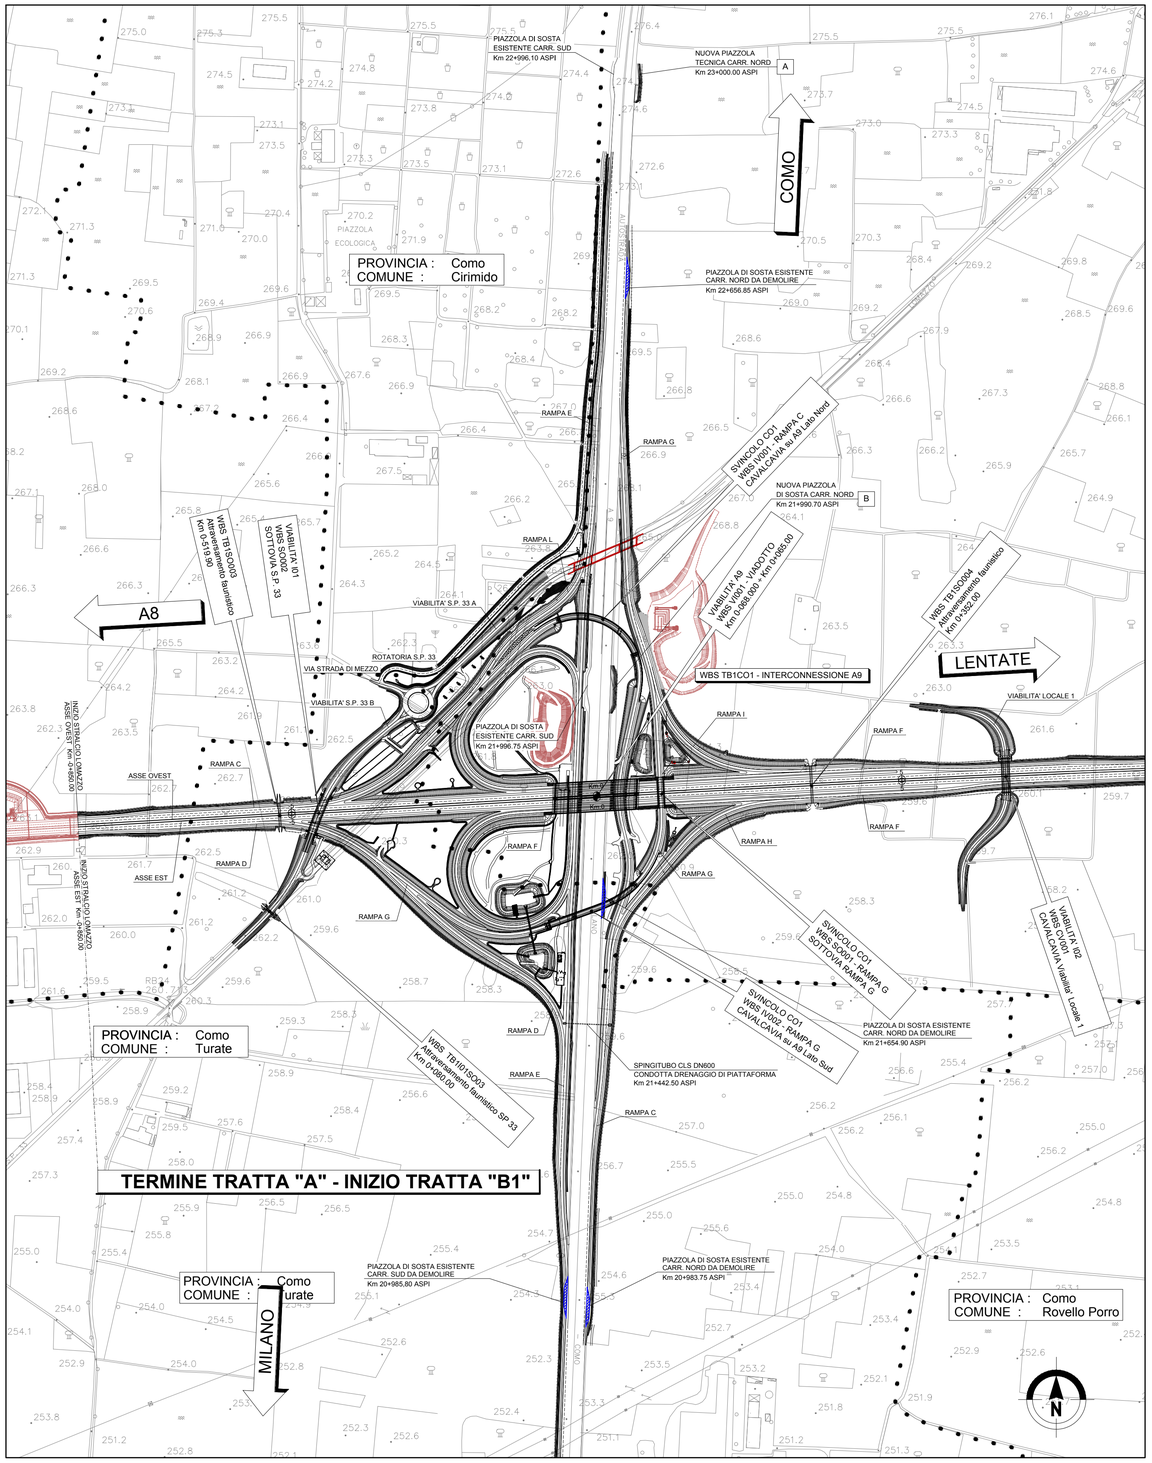

NOTA.
AL KM 20+100 NORD E' PRESENTE LA
NUOVA PIAZZOLA ASPI A SERVIZIO DEL PMV

PIAZZOLE DI SOSTA - STATO DI FATTO DA PROGETTO ASPI

P.S. Km 23+970.00
P.S. Km 23+800.00
P.S. sud Km 22+996.10
P.S. nord Km 22+656.85
P.S. sud Km 21+996.75
P.S. nord Km 21+654.90
P.S. nord Km 20+983.75
P.S. Km 18+440.00
P.S. Km 18+200.00

PIAZZOLE DI SOSTA - PROPOSTA PROGETTUALE APL (SU BASE PROGETTO ASPI)

P.S. Km 23+970.00
P.S. Km 23+800.00
P.S. sud Km 22+996.10 — NUOVA PIAZZOLA TECNICA CARR. NORD Km 23+000.00 (A)
PIAZZOLA DI SOSTA ESISTENTE DA DEMOLIRE Km 22+656.85
P.S. sud Km 21+996.75 — NUOVA PIAZZOLA DI SOSTA CARR. NORD Km 21+990.70 (B)
PIAZZOLA DI SOSTA ESISTENTE DA DEMOLIRE Km 21+654.90
PIAZZOLA DI SOSTA ESISTENTE DA DEMOLIRE Km 20+983.75
NUOVA PIAZZOLA ASPI CARR. NORD Km 20+100
P.S. Km 18+440.00
P.S. Km 18+200.00

QUADRO DI UNIONE STRALCIO LOMAZZO

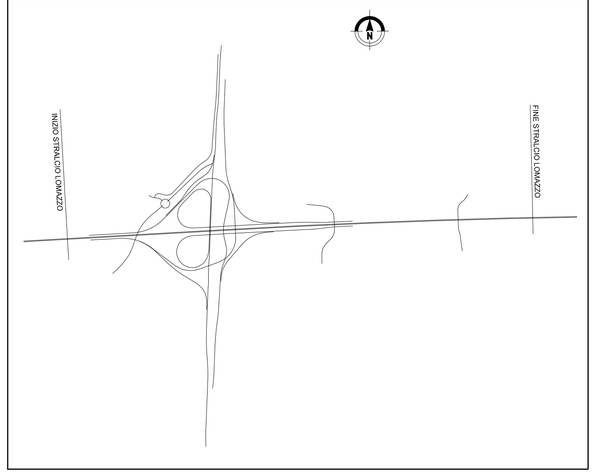

ALTRO APPALTO

DEMOLIZIONE PIAZZOLA DI SOSTA

MATRICE DI REVISIONE

REV	DATA	DESCRIZIONE MODIFICA

N.B.: LA TAVOLA SOSTITUISCE QUELLA RELATIVA AL CODICE E DEL PROGETTO ESECUTIVO

CONCESSIONI AUTOSTRADALI LOMBARDE — Autostrada Pedemontana Lombarda

COLLEGAMENTO AUTOSTRADALE
DALMINE - COMO - VARESE - VALICO DEL GAGGIOLO E OPERE AD ESSO CONNESSE

CODICE C.U.P. F11B06000270007

TRATTE B1, B2, C, D, TRVA13+14, GREENWAY

AS BUILT

TRATTA B1 - SVINCOLO DI LOMAZZO (da Pk -0+850 a Pk 1+800)

PROGETTO STRADALE
PARTE GENERALE
ADEGUAMENTO PIAZZOLE ASPI - PLANIMETRIA D'INQUADRAMENTO

IDENTIFICAZIONE ELABORATO

CODICE PROGETTO: F00107B

FASE PROGETTUALE	WBS LOTTO	WBS ZONA	WBS OPERA	WBS TRATTO D'OPERA	AMBITO	TIPO ELABORATO	PROGRESSIVO	REVISIONE
A	0	A0X	GE000	0	SD	PL	001	E_01

Scala: 1:5000

DATA	DESCRIZIONE	REV
Settembre 2015	Emissione	E
Marzo 2016	Revisione	E_01
Maggio 2016	Revisione	E_02

IMPRESA

RAGGRUPPAMENTO TEMPORANEO IMPRESE:

Mandataria	Mandante	Mandante	Mandante cooptata
STRABAG A.G.	GLF Grandi Lavori Fincosit S.p.A.	Impresa costruzioni Giuseppe Maltauro S.p.A.	STRABAG S.p.A.

STRABAG — GRANDI LAVORI FINCOSIT — MALTAURO — STRABAG

PROGETTISTA - PROGETTO ESECUTIVO DI DETTAGLIO

RAGGRUPPAMENTO TEMPORANEO PROGETTISTI:

Mandataria	Mandante	Mandante	Mandante
3TI PROGETTI ITALIA INGEGNERIA INTEGRATA S.p.A.	GP Ingegneria srl GESTIONE PROGETTI DI INGEGNERIA	COOPSERVICE	Arch. Salvatore Vermiglio

RESPONSABILE DI PROGETTO ED INCARICATO DELL'INTEGRAZIONE FRA LE VARIE PRESTAZIONI:

Ing. Alberto Cecchini

Dott. Ing. ALBERTO CECCHINI — ORDINE INGEGNERI ROMA — 15158

CONCEDENTE

CONCESSIONI AUTOSTRADALI LOMBARDE

CONCESSIONARIO

Autostrada Pedemontana Lombarda — Direttore Tecnico: Ing. Enrico Arini; Referente Tecnico: Ing. Sabrina Lattuada

APPROVATO

Autostrada Pedemontana Lombarda — Il Direttore dei Lavori: Ing. Francesco Domanico

ELABORAZIONE PROGETTUALE

PROGETTISTA:

3TI PROGETTI ITALIA S.p.A

3TI ITALIA S.p.A.
DIRETTORE TECNICO
Ing. Stefano Luca Possati
Ordine degli Ingegneri
Provincia di Roma n. 20809

Redatto: Schiavi — Verificato: Lopes — Approvato: Possati