



PROVINCIA : Como
 COMUNE : Cirimido

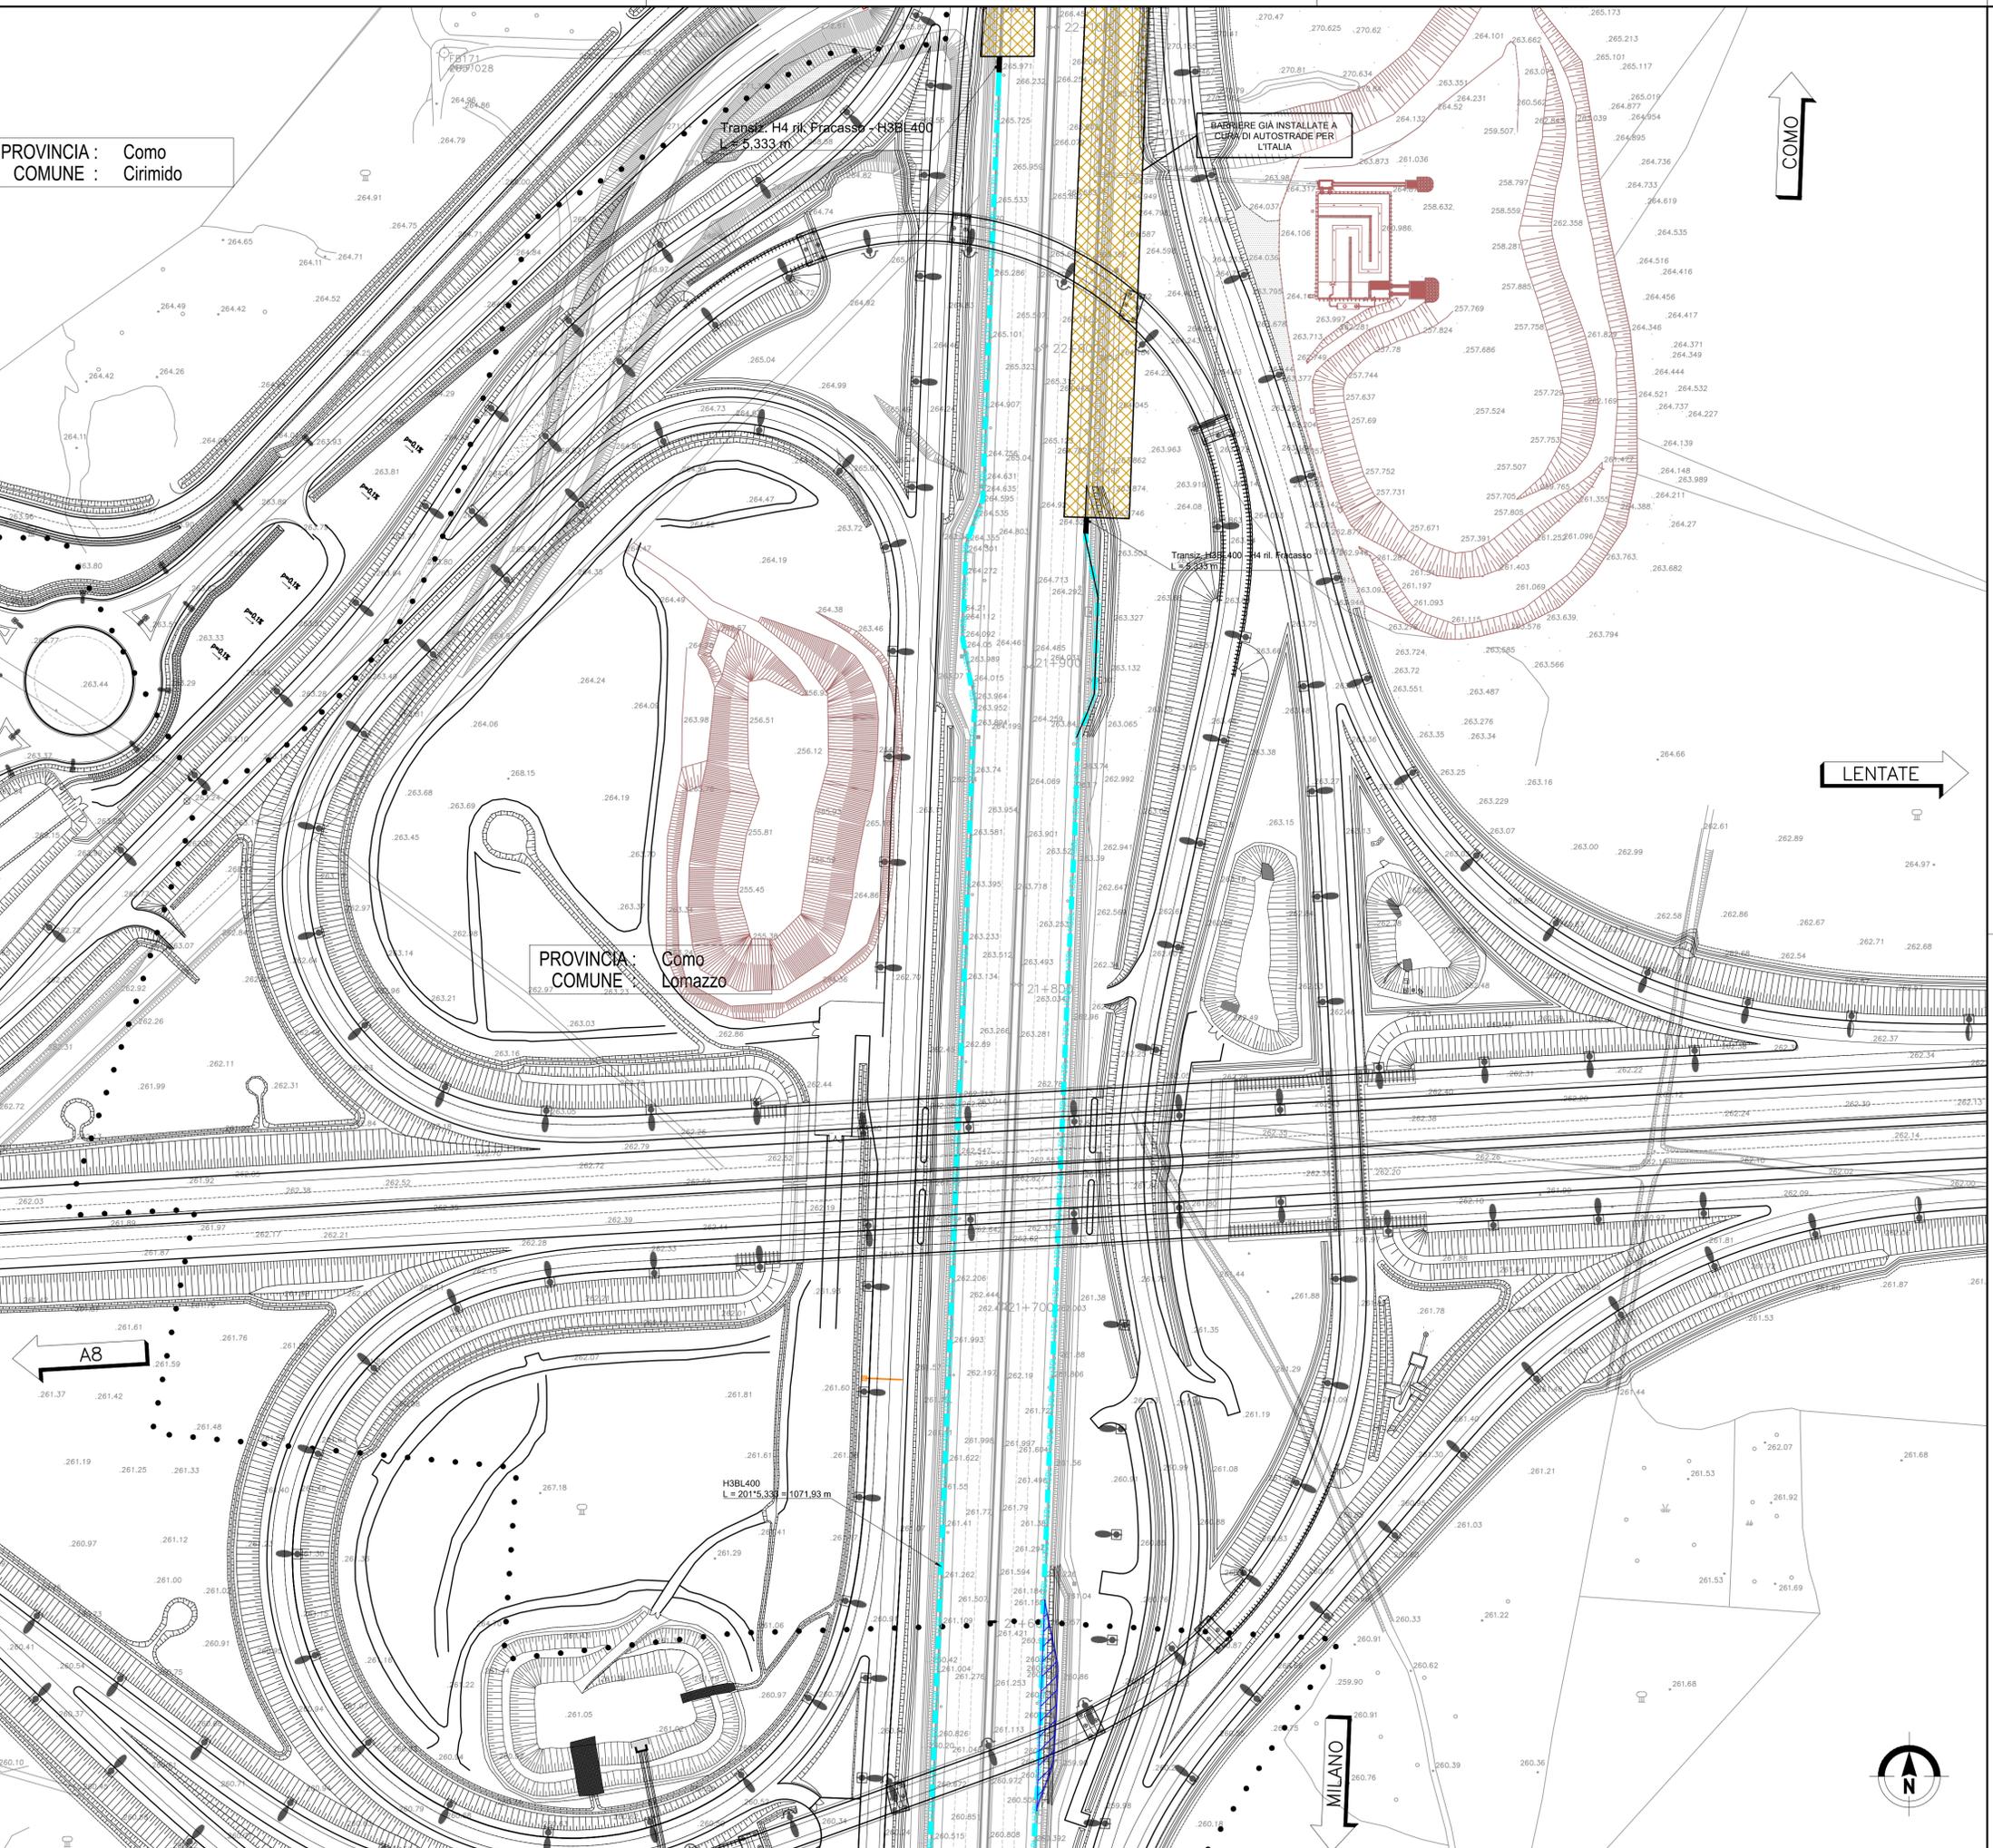

PROVINCIA : Como
 COMUNE : Lomazzo

QUADRO DI UNIONE STRALCIO LOMAZZO

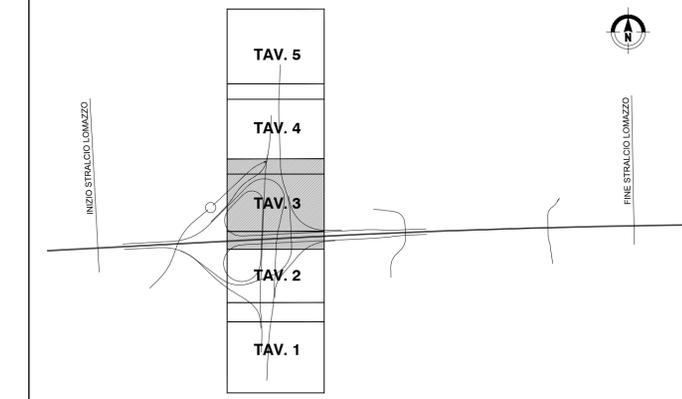

BARRIERE DI PROGETTO

- NJH4 BARRIERE IN CLS BIFILARI TIPO NEW JERSEY DI CLASSE "H4"
- H4BP BARRIERA METALLICA CLASSE "H4" DA BORDO PONTE
- H4BL BARRIERA METALLICA CLASSE "H4" DA BORDO LATERALE
- H3BP BARRIERA METALLICA CLASSE "H3" DA BORDO PONTE
- H3BL BARRIERA METALLICA CLASSE "H3" DA BORDO LATERALE
- H2BL BARRIERA METALLICA CLASSE "H2" DA BORDO LATERALE
- REDIR PROFILO REDIRETTIVO IN GALLERIA
- BAV BARRIERA AMOVIBILE PER VARCHI [BAV]
- TRANSIZIONE [TR]

OPERE DI COMPLETAMENTO

- PMV TIPO "G1" - (PMV 4 RIGHE + FITTOGRAMMA A 150 m IMBocchi GALLERIA)
- PMV TIPO "T1" - (SEGNALETICA IN ITINERE A 200m DA SINCOLO IN USCITA)
- PMV TIPO "T2" - (PMV 4 RIGHE + LANTERNE SEMAFORICHE AD OGNI INGRESSO)
- COLONNINA EMERGENZA SOS
- PALO CON TELECAMERA
- PALO DI ILLUMINAZIONE CON TELECAMERA
- STRUTTURA LUMINOSA CON PALIFICAZIONE IN ACCIAIO
- SUPPORTI PER SEGNALETICA NON CEDEVOLI

ELABORATI DI RIFERIMENTO

BS - TIPOLOGICI - MODALITÀ DI INSTALLAZIONE - TAV 1 V_0_A0X_GE000_0_SD_PC002
 BS - TIPOLOGICI - SCHEMI DI INSTALLAZIONE - TAV. 1, 2, 3, 4 V_0_A0X_GE000_0_SD_PC003

Nota: Le barriere di sicurezza sulla A9 sono state previste sulla base di quanto indicato nel progetto AUTOSTRADA (A9) AMPLIAMENTO ALLA TERZA CORSIA - Tratto Interconnessione di Lainate-Como (Grandate) redatto a cura di Spea e dei criteri di progetto forniti da Autostrade per l'Italia.

MATRICE DI REVISIONE

REV	DATA	DESCRIZIONE MODIFICA

N.B.: LA TAVOLA SOSTITUISCE QUELLA RELATIVA AL CODICE E _____ DEL PROGETTO ESECUTIVO

COLLEGAMENTO AUTOSTRADALE DALMINE - COMO - VARESE - VALICO DEL GAGGIOLO E OPERE AD ESSO CONNESSE
 CODICE C.U.P. F1180900270007

TRATTE B1, B2, C, D, TRVA13+14, GREENWAY AS BUILT
TRATTA B1 - SVINCOLO DI LOMAZZO (da Pk -0+850 a Pk 1+800)
 PROGETTO STRADALE
 INTERVENTI AUTOSTRADA A9
 PLANIMETRIA DI BARRIERE DI SICUREZZA - TAV. 3

IDENTIFICAZIONE ELABORATO
 CODICE PROGETTO: F010178
 WBS

IMPRESA
 RAGGRUPPAMENTO TEMPORANEO IMPRESE:
 Mandataria: STRABAG A.G.
 Mandante: GLF Grandi Lavori S.p.A.
 Mandante cooptata: Impresa costruzioni Giuseppe Maltauro S.p.A.
 Mandante: STRABAG S.p.A.

CONCEDENTE
 CONCESSIONI AUTOSTRADALI LOMBARDE

CONCESSIONARIO
 Autostada Lombardia
 Direttore Tecnico: Ing. Enrico Anzani
 Referente Tecnico: Ing. Sabrina Lattuada

APPROVATO
 Autostada Lombardia
 Il Direttore dei Lavori: Ing. Francesco Domonico

PROGETTISTA
 3TI PROGETTI ITALIA S.p.A.

RESPONSABILE DI PROGETTO ED INCARICATO DELL'INTEGRAZIONE FRA LE VARIE PRESTAZIONI:
 Ing. Alberto Cecchini

ELABORAZIONE PROGETTUALE
 PROGETTISTA:
 3TI ITALIA S.p.A.
 DIRETTORE TECNICO
 Ing. Stefano Luca Possati
 Ordine degli Ingegneri Provincia di Roma n. 20809

Redatto: Schiavi Verificato: Lopes Approvato: Possati