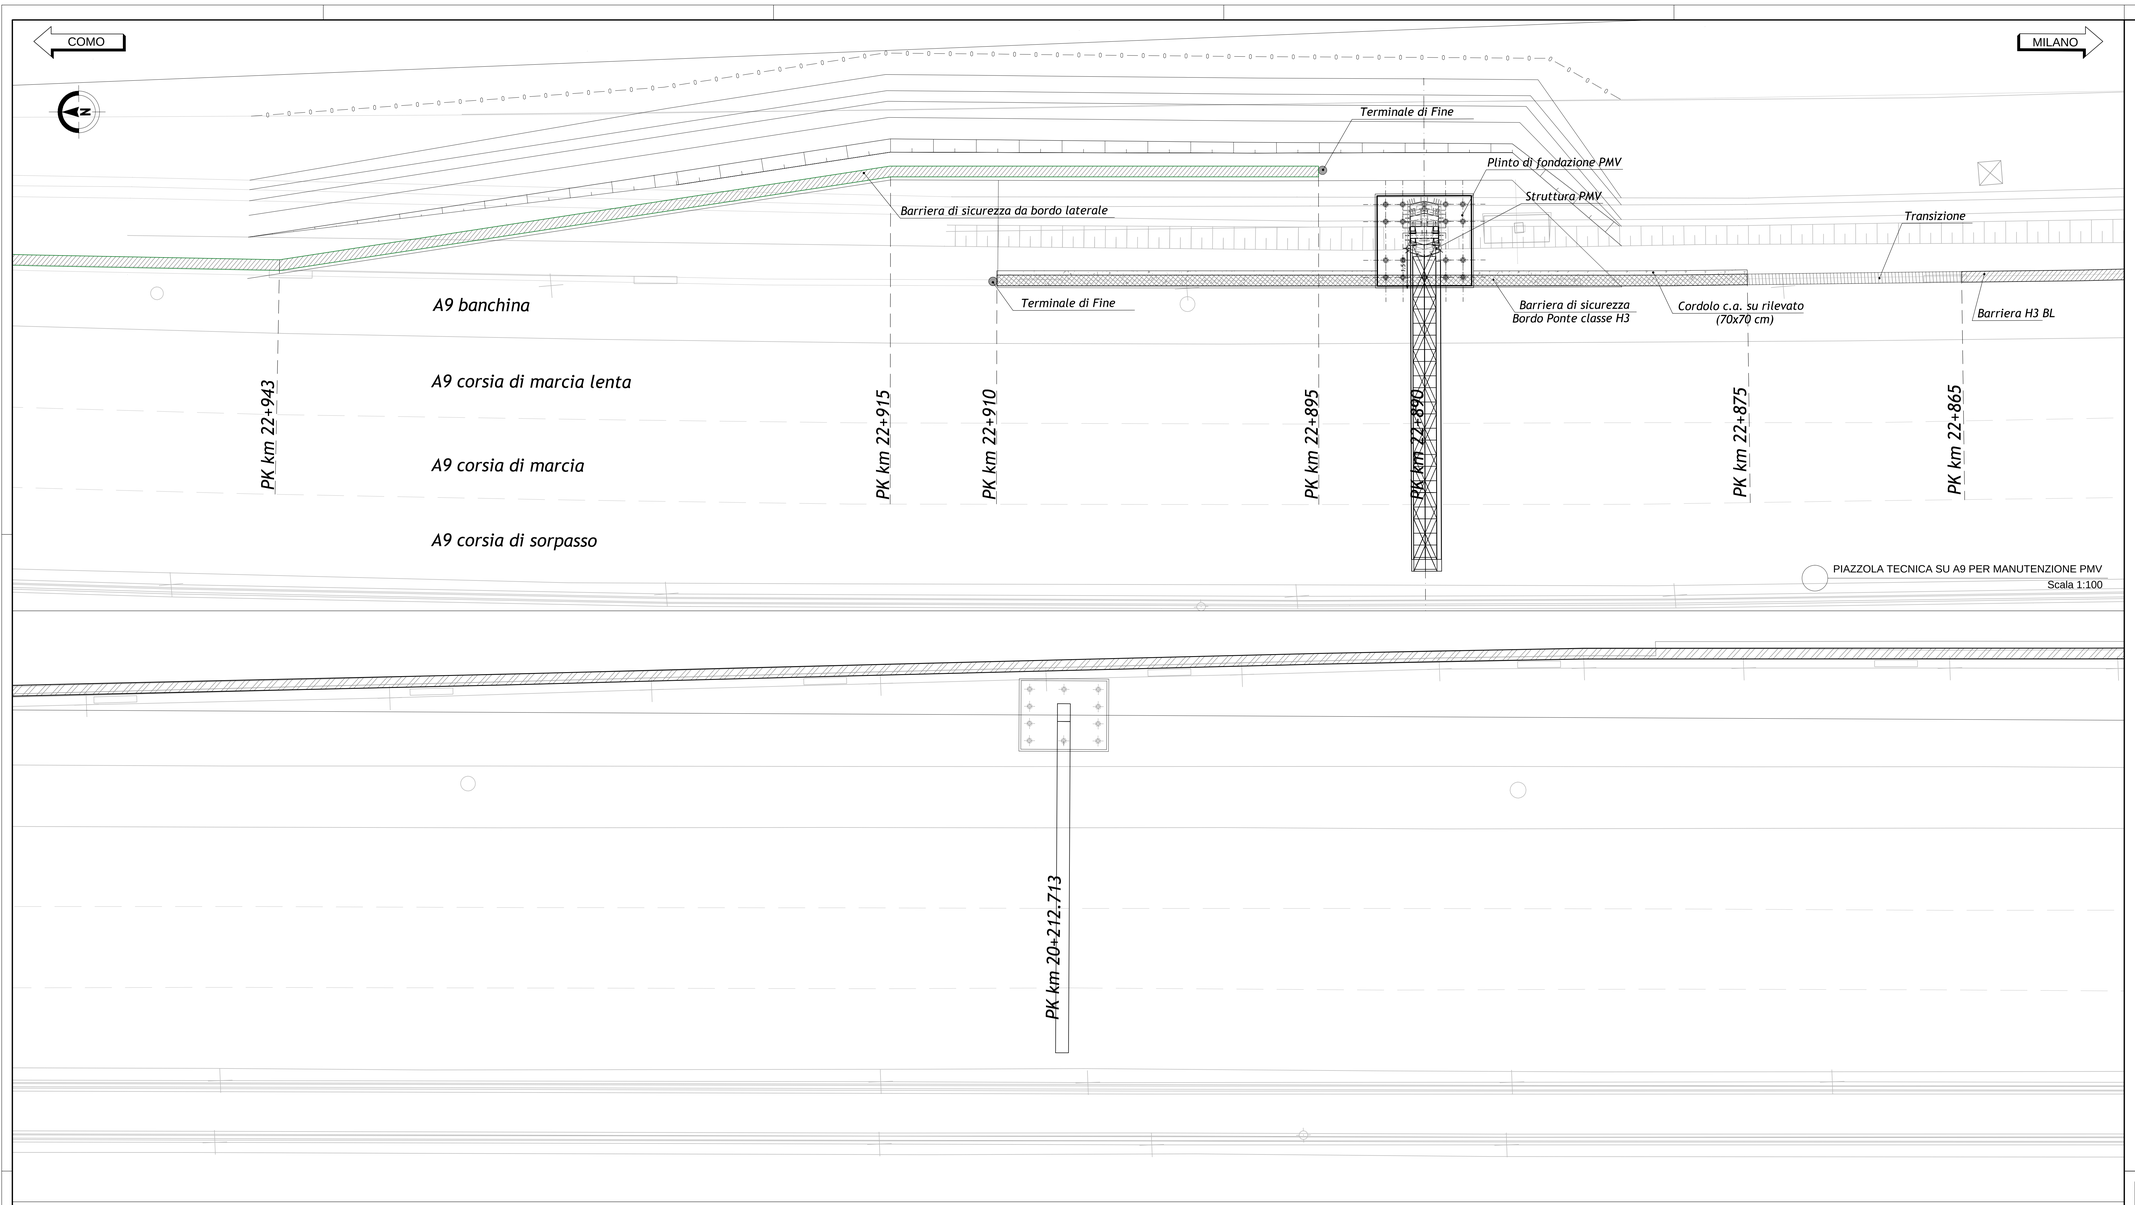

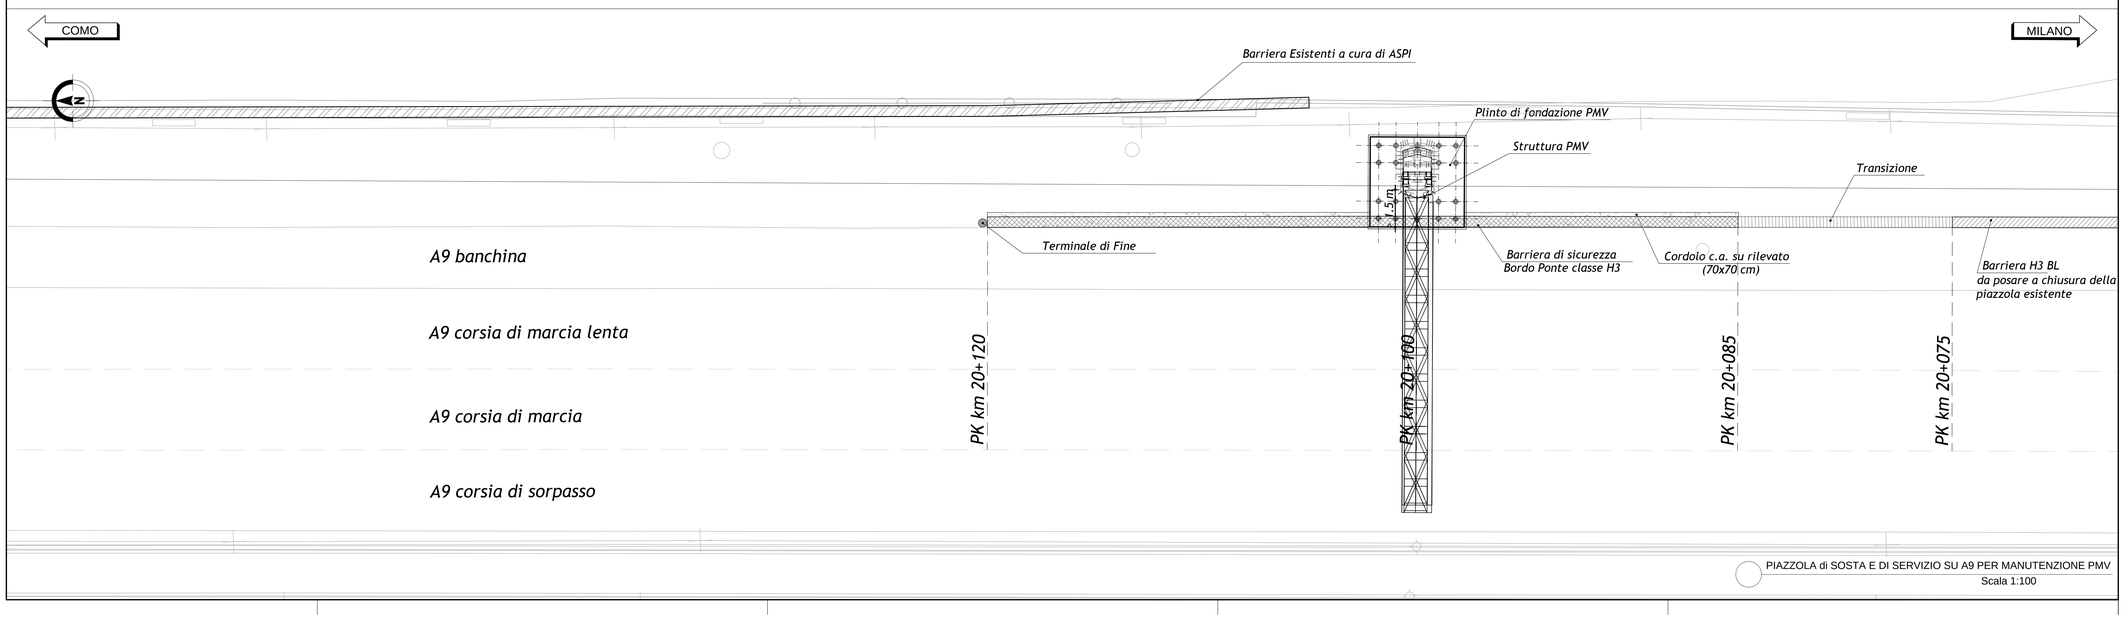

CHIUSURA DELLE CORSIE DI MARCIA E CENTRALE
FASE DI PREPARAZIONE AREA DI LAVORO

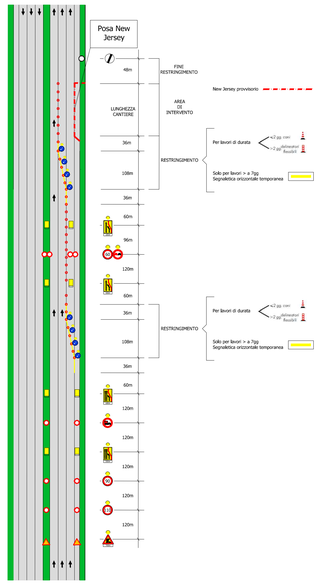

CHIUSURA DELLA CORSIA DI EMERGENZA
FASE DI REALIZZAZIONE
PIAZZOLA DI MANUTENZIONE PMV

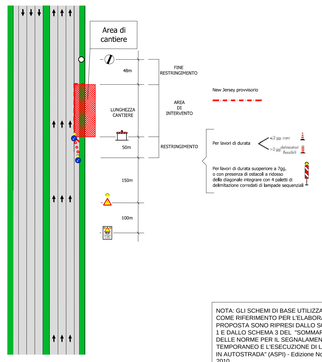

NOTA: GLI SCHEMI DI BASE UTILIZZATI COME RIFERIMENTO PER L'ELABORAZIONE PROPOSTA SONO RIPRESI DALLO SCHEMA 1 E DALLO SCHEMA 3 DEL "SOMMARIO DELLE NORME PER IL SEGNALAMENTO TEMPORANEO E L'ESECUZIONE DI LAVORI IN AUTOSTRADA" (ASPI) - Edizione Novembre 2010

MATRICE DI REVISIONE

REV	DATA	DESCRIZIONE MODIFICA
0	-	-
1	-	-
2	-	-
3	-	-
4	-	-
5	-	-

N.B.: LA TAVOLA SOSTITUISCE QUELLA RELATIVA AL CODICE | E | - | - | - | - | - | - | - | DEL PROGETTO ESECUTIVO

CONCESSIONE AUTOSTRADALI LOMBARDE — Autostrada Pedemontana Lombarda

COLLEGAMENTO AUTOSTRADALE
DALMINE - COMO - VARESE - VALICO DEL GAGGIOLO E OPERE AD ESSO CONNESSE
CODICE C.U.P. F11B66000270007
TRATTE B1, B2, C, D, TRVA13+14, GREENWAY

AS BUILT

TRATTA B1 - SVINCOLO DI LOMAZZO (da Pk -0+850 a Pk 1+800)
PROGETTO STRADALE
INTERVENTI AUTOSTRADA A9
PLANIMETRIA SISTEMAZIONI PIAZZOLE PMV SU A9

IDENTIFICAZIONE ELABORATO
CODICE PROGETTO: F00107B

WBS									
FASE PROGETTUALE	LOTTO	ZONA	OPERA	TRATTO OPERA	AMBITO	TIPO ELABORATO	PROGRESSIVO	REVISIONE	
A	0	A0A	GE000	0	SO	PL	016	E	

Scala: 1:00

DATA	DESCRIZIONE	REV
Settembre 2015	Emissione	E

CONCEDENTE
CONCESSIONE AUTOSTRADALI LOMBARDE

CONCESSIONARIO
Autostrada Pedemontana Lombarda — Direttore Tecnico: Ing. Enrico Arini; Referente Tecnico: Ing. Sabina Lattuada

APPROVATO
Autostrada Pedemontana Lombarda — Il Direttore dei Lavori: Ing. Francesco Domenico

IMPRESA
RAGGRUPPAMENTO TEMPORANEO IMPRESE:

Mandataria	Mandante	Mandante	Mandante cooptata
STRABAG A.G.	GLF Grandi Lavori Fincosit S.p.A.	Impresa costruzioni Giuseppe Maltauro S.p.A.	STRABAG S.p.A.

STRABAG — GLF GRANDI LAVORI FINCOSIT — MALTAURO — STRABAG

PROGETTISTA - PROGETTO ESECUTIVO DI DETTAGLIO
RAGGRUPPAMENTO TEMPORANEO PROGETTISTI:

Mandataria	Mandante	Mandante	Mandante
3TI PROGETTI ITALIA	GPI Ingegneria	STUDIO ASSOCIATO GALLI	Arch. Salvatore Cerniglio

RESPONSABILE DI PROGETTO ED INCARICATO DELL'INTEGRAZIONE FRA LE VARIE PRESTAZIONE:
Ing. Alberto Cecchini

ORDINE DEGLI INGEGNERI PROV. COMO — ALBERTO CECCHINI — N. 1139

ELABORAZIONE PROGETTUALE
PROGETTISTA:
3TI PROGETTI ITALIA S.p.A

3TI ITALIA S.p.A.
DIRETTORE TECNICO
Ing. Stefano Luca Passati
Ordine degli Ingegneri
Provincia di Roma n. 20809

Redatto: Schiavi — Verificato: Lopes — Approvato: Possati