# SEZIONE TRASVERSALE IMPALCATO
SCALA 1 : 25




# PIANTA IMPALCATO
SCALA 1 : 200




# SEZIONE A–A
SCALA 1 : 25

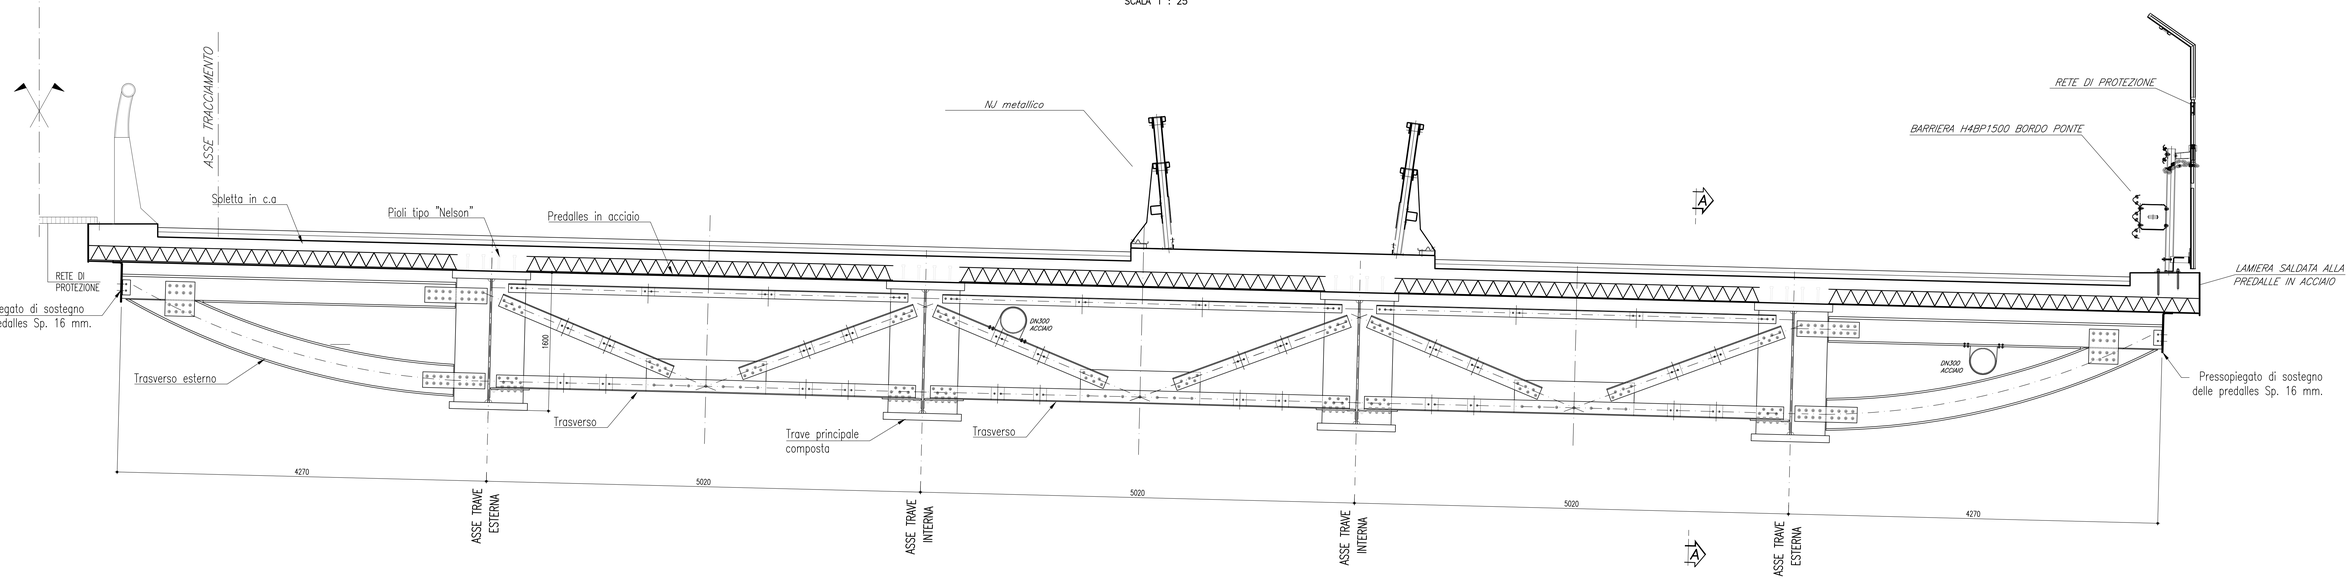


# PROFILO LONGITUDINALE
SCALA 1 : 200

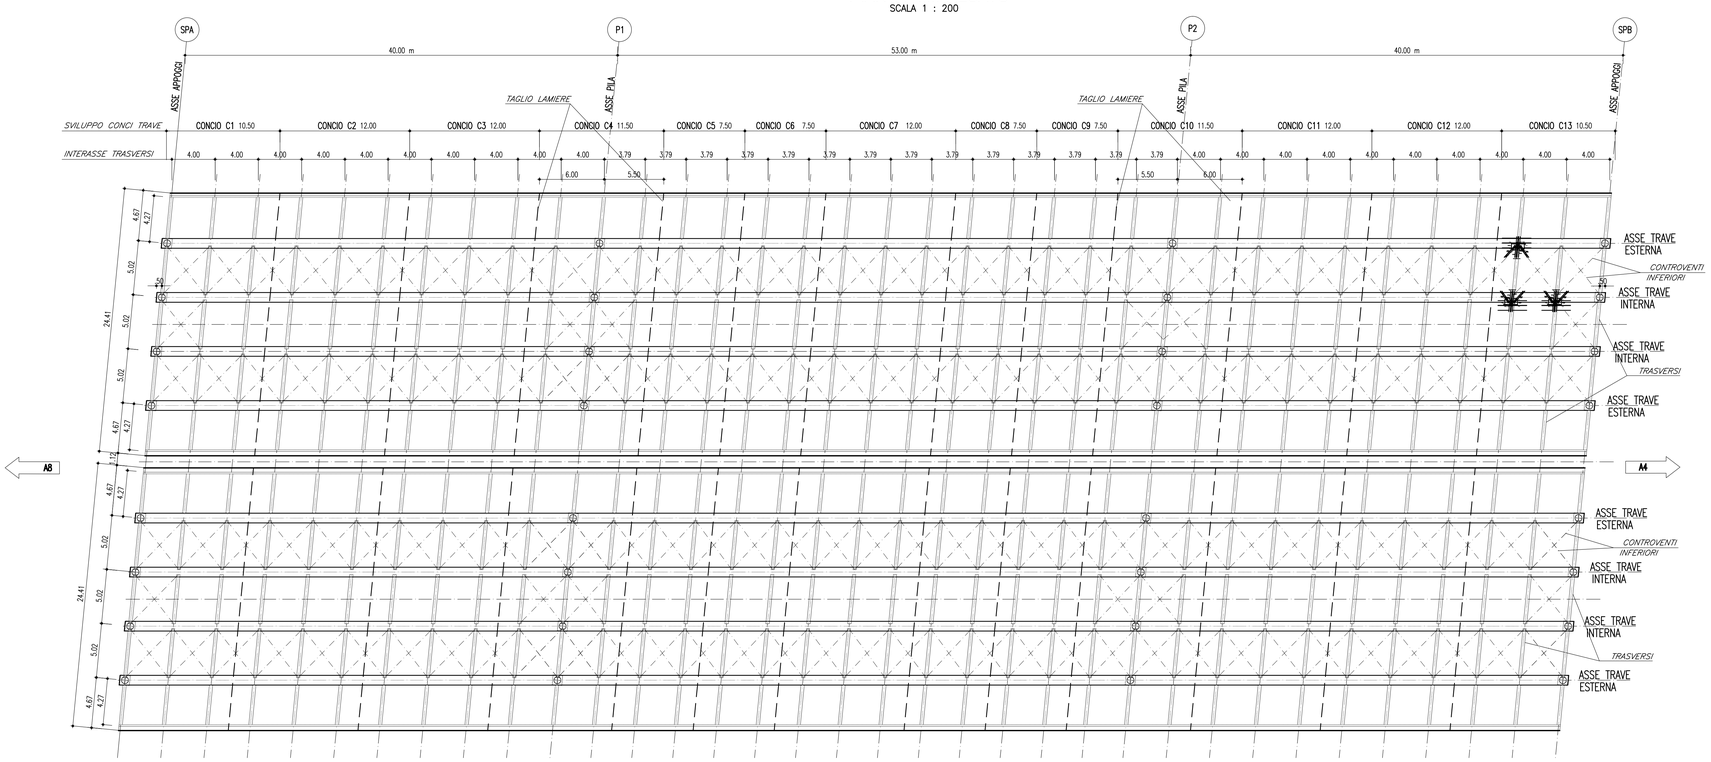


## MATRICE DI REVISIONE

| REV | DATA | DESCRIZIONE MODIFICA |
|---|---|---|
| | | |
| | | |
| | | |
| | | |
| | | |
| | | |

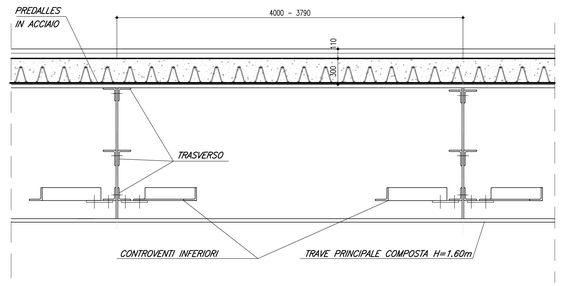N.B.: LA TAVOLA SOSTITUISCE QUELLA RELATIVA AL CODICE E DEL PROGETTO ESECUTIVO

CONCESSIONI AUTOSTRADALI LOMBARDE — Autostrada Pedemontana Lombarda

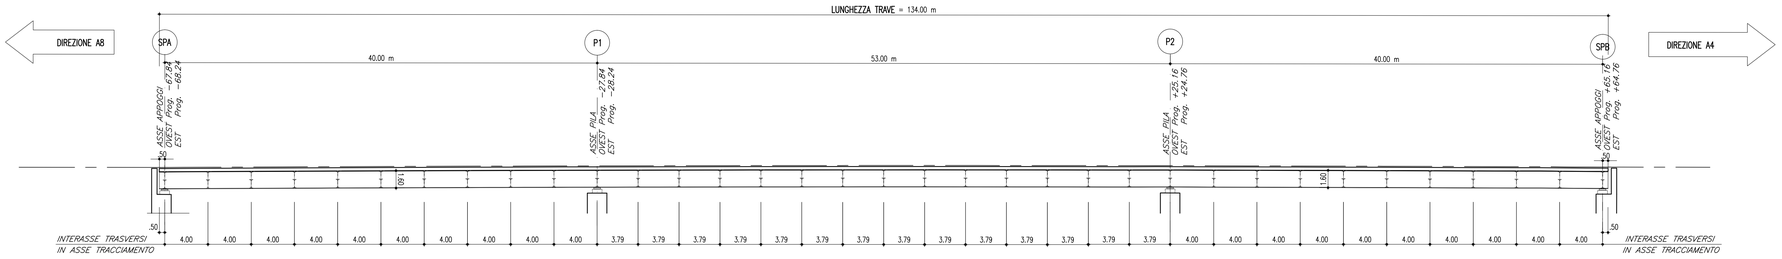COLLEGAMENTO AUTOSTRADALE
DALMINE - COMO - VARESE - VALICO DEL GAGGIOLO E OPERE AD ESSO CONNESSE
CODICE C.U.P. F11B99007080

**TRATTE B1, B2, C, D, TRVA13+14, GREENWAY**

**AS BUILT**

**TRATTA B1 - SVINCOLO DI LOMAZZO (da Pk - 0+850 a Pk +1+800)**
OPERE D'ARTE MAGGIORI: PONTI E VIADOTTI
VIADOTTO SVINCOLO LOMAZZO
CARPENTERIA METALLICA - PIANTA PROFILO E SEZIONE

**IDENTIFICAZIONE ELABORATO**
CODICE PROGETTO: F001079

| WBS | | | | | | | | |
|---|---|---|---|---|---|---|---|---|
| FASE PROGETTUALE | LOTTO | ZONA | OPERA | TRATTO/OPERA | AMBITO | TIPO ELABORATO | PROGRESSIVO | REVISIONE |
| A | 0 | A01 | VI001 | 0 | OM | CA | 006 | E_01 |

Scala: 1:25 - 1:200

| DATA | DESCRIZIONE | REV |
|---|---|---|
| Settembre 2015 | Emissione | E |
| Febbraio 2016 | Revisione | E_01 |

**CONCEDENTE**
CONCESSIONI AUTOSTRADALI LOMBARDE

**CONCESSIONARIO**
Autostrada Pedemontana Lombarda — Direttore Tecnico: Ing. Enrico Airoldi; Referente Tecnico: Arch. Giovanni Cerrito

**APPROVATO**
Autostrada Pedemontana Lombarda — Il Direttore dei Lavori: Ing. Francesco Domenico

**IMPRESA**
*RAGGRUPPAMENTO TEMPORANEO IMPRESE:*

| Mandataria | Mandante | Mandante | Mandante cooptate |
|---|---|---|---|
| STRABAG A.G. | GLF Grandi Lavori Fincosit S.p.A. | Impresa costruzioni Giuseppe Maltauro S.p.A. | STRABAG S.p.A. |

STRABAG — GRANDI LAVORI FINCOSIT — MALTAURO — STRABAG

**PROGETTISTA - PROGETTO ESECUTIVO DI DETTAGLIO**
*RAGGRUPPAMENTO TEMPORANEO PROGETTISTI:*

| Mandataria | Mandante | Mandante | Mandante |
|---|---|---|---|
| 3TI PROGETTI ITALIA INGEGNERIA INTEGRATA S.p.A. | GP Progetti — SOCIETÀ DI INGEGNERIA | CONSORZIO ARCHITETTI | Arch. Salvatore Vermiglio |

*RESPONSABILE DI PROGETTO ED INCARICATO DELL'INTEGRAZIONE FRA LE VARIE PRESTAZIONI:*
Ing. Alberto Cecchini

**ELABORAZIONE PROGETTUALE**
*PROGETTISTA:*
3TI PROGETTI ITALIA S.p.A

**3TI ITALIA S.p.A.**
**DIRETTORE TECNICO**
*Ing. Stefano Luca Passoti*
Ordine degli Ingegneri
Provincia di Roma n. 20809

Redatto: Di Iulo — Verificato: Fasolo — Approvato: Possati