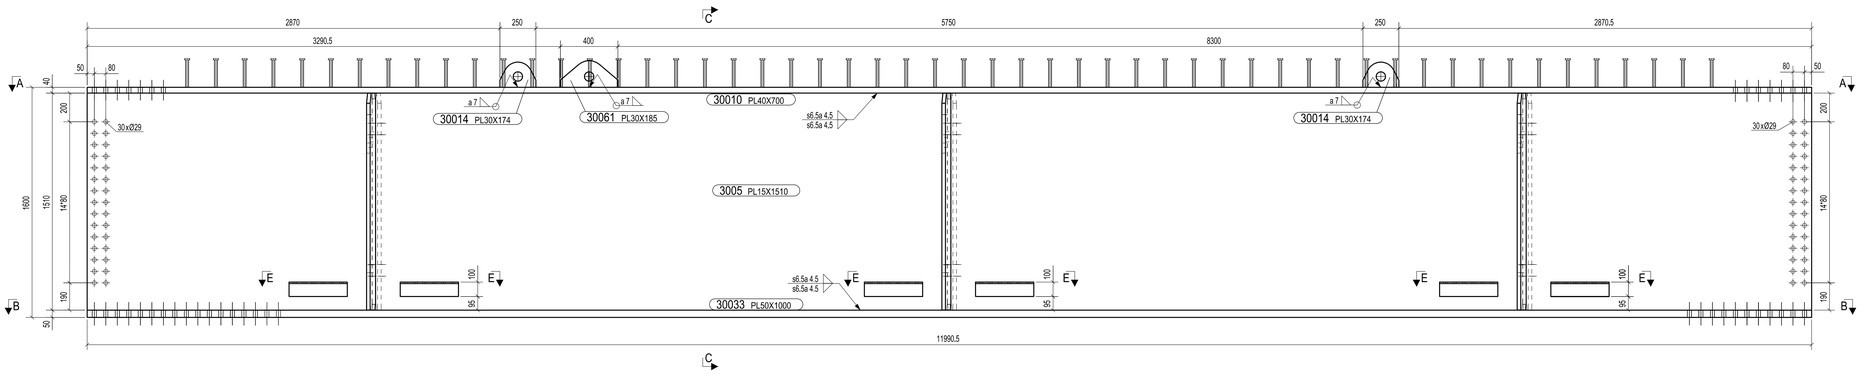

VISTA FRONTALE
1:15

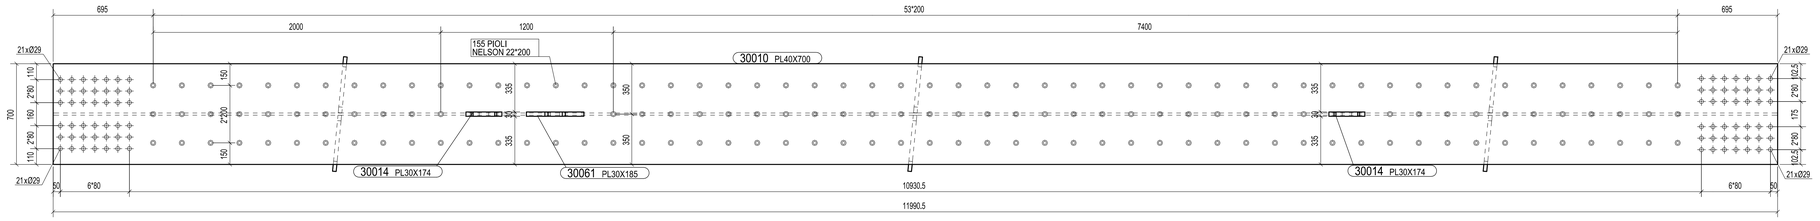

SEZIONE A - A
1:15

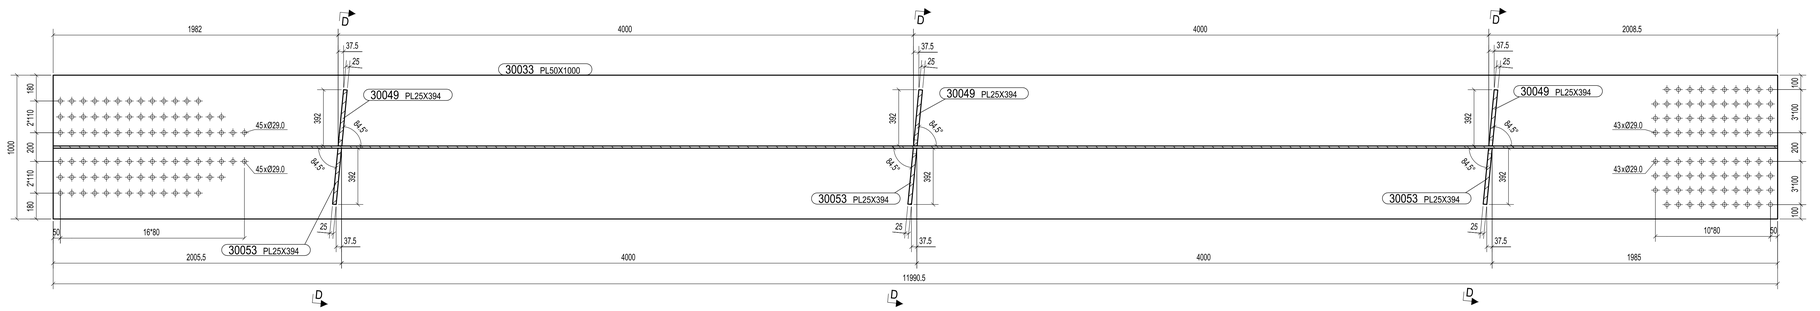

SEZIONE B - B
1:15

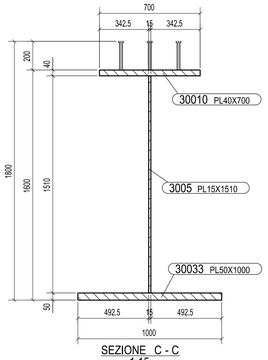

SEZIONE C - C
1:15

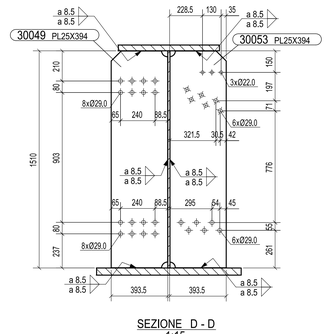

SEZIONE D - D
1:15

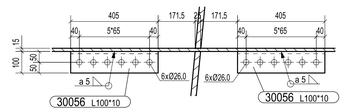

SEZIONE E - E
1:10

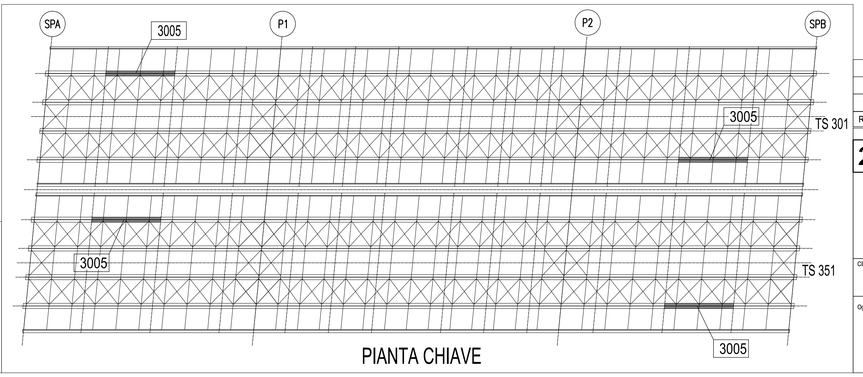

PIANTA CHIAVE

DETTAGLIO SALDATURA AD ARCO SOMMERSO

MK	3005	QUANTITA' n°
FASE	301	2
FASE	351	2
TOTALE		4

MATRICE DI REVISIONE

REV	DATA	DESCRIZIONE MODIFICA
B	03.10.2013	AGGIUNTO GOLFARE
A	19.09.2013	MODIFICATO DOVE INDICATO
0	11.09.2013	PRIMA EMISSIONE
Rev.	Data	Descrizione

M.T.A.	Ing.Picco
M.T.A.	Ing.Picco
M.T.A.	Ing.Picco
Disegnato da	Controllato da

N.B.: LA TAVOLA SOSTITUISCE QUELLA RELATIVA AL CODICE E DEL PROGETTO ESECUTIVO

N° di commessa							Tipo di doc.		N° di documento				Rev.
2	0	1	3	0	1	1	D	C	D	3	0	0	5	B

CIMOLAI
Via Ungaretti, 18 - 33170 Pordenone - Italy
Tel. +39 0434 5581 - Fax +39 0434 361403
www.cimolai.com - pg.info@cimolai.com

Cliente: STRABAG

Oggetto:
SVINCOLO DI LOMAZZO
VIADOTTO A9
TS 301, TS 351
TRAVE MARCA 3005

Scala: 1:15 1:10

COLLEGAMENTO AUTOSTRADALE
DALMINE - COMO - VARESE - VALICO DEL GAGGIOLO E OPERE AD ESSO CONNESSE
CODICE C.U.P. F11B06007700T
TRATTE B1, B2, C, D, TRVA13+14, GREENWAY
AS BUILT
TRATTA B1 - SVINCOLO DI LOMAZZO (da Pk - 0+850 a Pk +1+800)
OPERE D'ARTE MAGGIORI - PONTI E VIADOTTI
PONTI E VIADOTTI
VIADOTTO SVINCOLO LOMAZZO
TS 301, TS 351 - TRAVE MARCA 3005

IDENTIFICAZIONE ELABORATO
CODICE PROGETTO: F0101078

FASE PROGETTUALE	LOTTO	ZONA	OPERA	TRATTO/OPERA	AMBITO	TIPO ELABORATO	PROGRESSIVO	REVISIONE
WBS								
A	0	A01	V001	0	OM	CA	024	E

Scala: -

DATA	DESCRIZIONE	REV
Settembre 2013	Emissione	E

IMPRESA
RAGGRUPPAMENTO TEMPORANEO IMPRESE:
Mandataria: STRABAG A.G.
Mandante: GLF Grandi Lavori Fincosit S.p.A.
Mandante: Impresa costruzioni Giuseppe Maltauro S.p.A.
Mandante cooptata: STRABAG S.p.A.

PROGETTISTA - PROGETTO ESECUTIVO DI DETTAGLIO
RAGGRUPPAMENTO TEMPORANEO PROGETTISTI:
Mandataria: 3TI PROGETTI ITALIA
Mandante: GP Ingegneria
Mandante: Arch. Salvatore Vermiglio
RESPONSABILE DI PROGETTO ED INCARICATO DELL'INTEGRAZIONE FRA LE VARIE PRESTAZIONI:
Ing. Alberto Cecchini

CONCEDENTE: CONCESSIONI AUTOSTRADALI LOMBARDE

CONCESSIONARIO: Autostrada Pedemontana Lombarda — Direttore Tecnico: Ing. Enrico Arni; Referente Tecnico: Arch. Giovanni Carrelo

APPROVATO: Autostrada Pedemontana Lombarda — Il Direttore dei Lavori: Ing. Francesco Domanico

ELABORAZIONE PROGETTUALE
PROGETTISTA: 3TI PROGETTI ITALIA S.p.A
CONSULENTE SPECIALISTICO: CIMOLAI

3TI ITALIA S.p.A.
DIRETTORE TECNICO
Ing. Stefano Luca Possati
Ordine degli Ingegneri
Provincia di Roma n. 20809

Redatto: Di Sanzo — Verificato: Di Iullo — Approvato: Possati