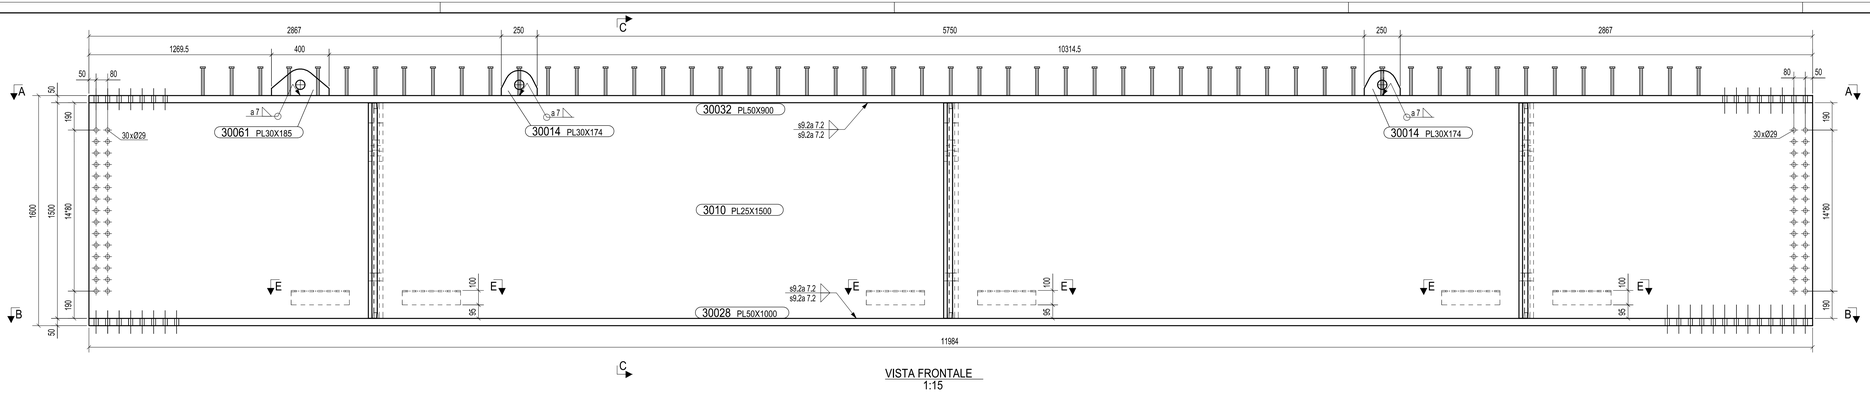

VISTA FRONTALE
1:15

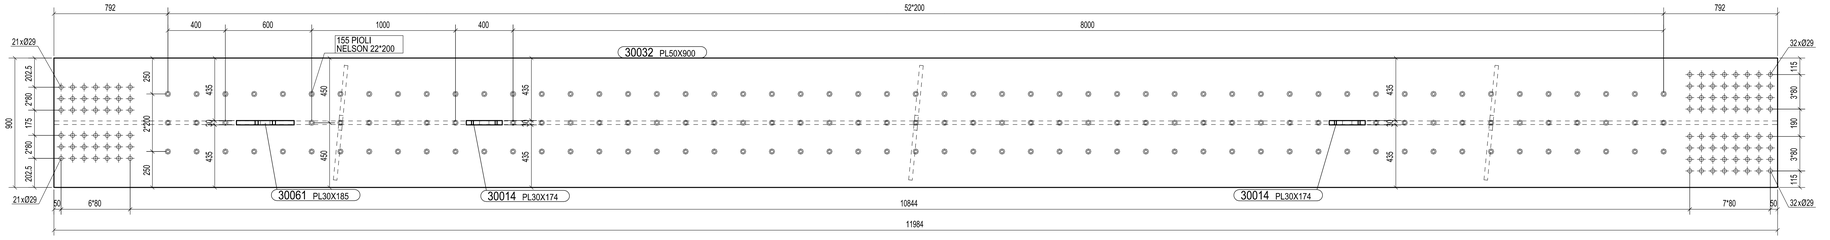

SEZIONE A - A
1:15

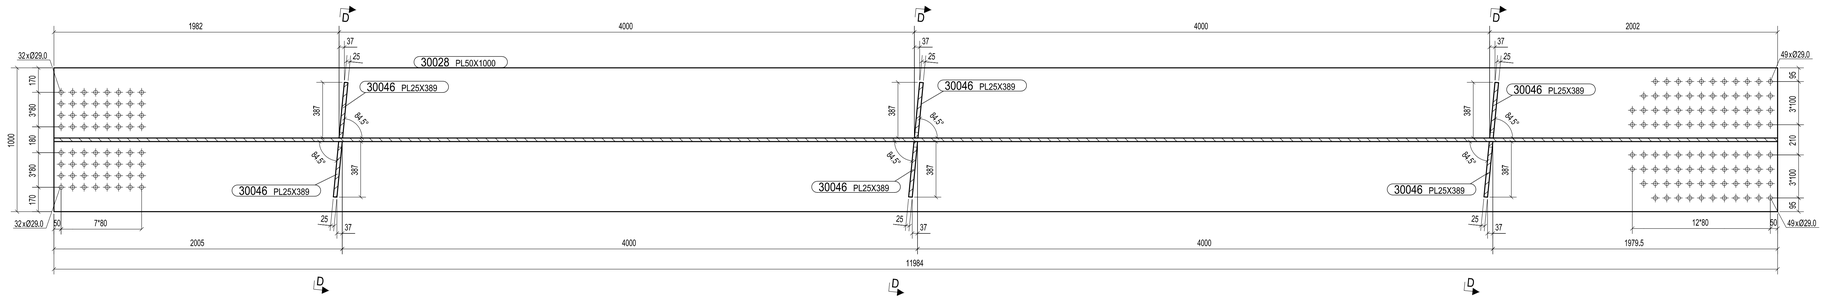

SEZIONE B - B
1:15

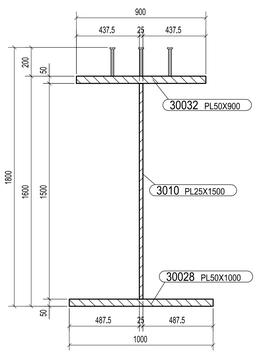

SEZIONE C - C
1:15

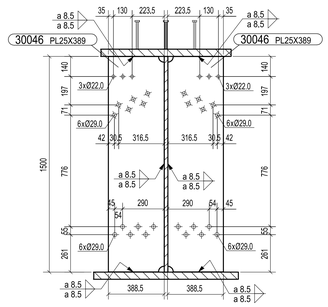

SEZIONE D - D
1:15

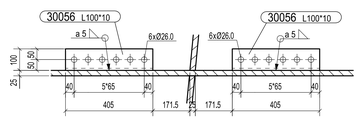

SEZIONE E - E
1:10

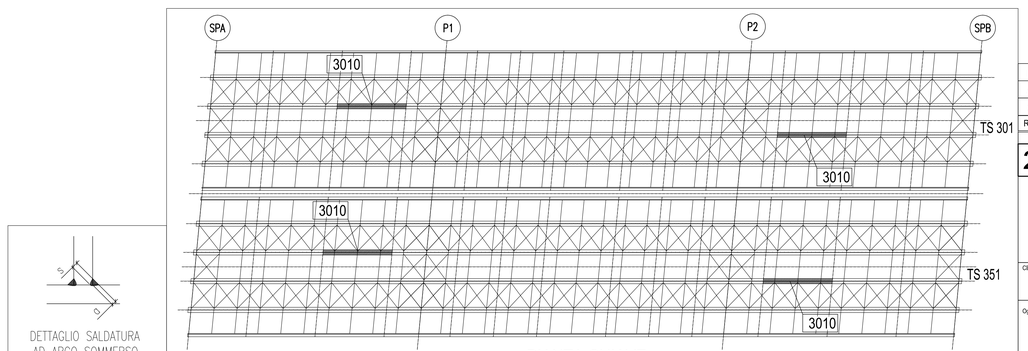

PIANTA CHIAVE

DETTAGLIO SALDATURA
AD ARCO SOMMERSO

MK	3010	QUANTITA' n°
FASE	301	2
FASE	351	2
TOTALE		4

Rev.	Data	Descrizione	Disegnato da	Controllato da
B	03.10.2013	AGGIUNTO GOLFARE	M.T.A.	Ing.Picco
A	19.09.2013	MODIFICATO DOVE INDICATO	M.T.A.	Ing.Picco
0	11.09.2013	PRIMA EMISSIONE	M.T.A.	Ing.Picco

N° di commessa						Tipo di doc.		N° di documento				Rev.
2	0	1	3	0	1	1	D	C	D	3	0	1	0	B

CIMOLAI
Via Ungaretti, 28 - 33170 Pordenone - Italy
Tel.: +39 0434 5581 - Fax +39 0434 361401
www.cimolai.com - pg.info@cimolai.com

Cliente: STRABAG

Scala: 1:15 / 1:10

Oggetto:
SVINCOLO DI LOMAZZO
VIADOTTO A9
TS 301, TS 351
TRAVE MARCA 3010

MATRICE DI REVISIONE

REV	DATA	DESCRIZIONE MODIFICA

N.B.: LA TAVOLA SOSTITUISCE QUELLA RELATIVA AL CODICE E DEL PROGETTO ESECUTIVO

COLLEGAMENTO AUTOSTRADALE
DALMINE - COMO - VARESE - VALICO DEL GAGGIOLO E OPERE AD ESSO CONNESSE
CODICE C.U.P. F11B09002170007
TRATTE B1, B2, C, D, TRVA13+14, GREENWAY
AS BUILT
TRATTA B1 - SVINCOLO DI LOMAZZO (da Pk - 0+850 a Pk +1+800)
OPERE D'ARTE MAGGIORI - PONTI E VIADOTTI
PONTI E VIADOTTI
VIADOTTO SVINCOLO LOMAZZO
TS 301, TS 351 - TRAVE MARCA 3010

IDENTIFICAZIONE ELABORATO
CODICE PROGETTO: F001107B

WBS									
FASE PROGETTUALE	LOTTO	ZONA	OPERA	TRATTO D'OPERA	AMBITO	TIPO ELABORATO	PROGRESSIVO	REVISIONE
A	0	A01	V001	0	OM	CA	029	E

Scala:

DATA	DESCRIZIONE	REV
Settembre 2013	Emissione	E

CONCEDENTE
CONCESSIONI AUTOSTRADALI LOMBARDE

CONCESSIONARIO
Autostrada Pedemontana Lombarda
Direttore Tecnico: Ing.Enrico Arosio
Referente Tecnico: Arch. Giovanni Camilo

APPROVATO
Autostrada Pedemontana Lombarda
Il Direttore dei Lavori: Ing. Francesco Domanico

IMPRESA
RAGGRUPPAMENTO TEMPORANEO IMPRESE:

Mandataria	Mandante	Mandante	Mandante cooptata
STRABAG A.G.	GLF Grandi Lavori Fincosit S.p.A.	Impresa costruzioni Giuseppe Maltauro S.p.A.	STRABAG S.p.A.

PROGETTISTA - PROGETTO ESECUTIVO DI DETTAGLIO
RAGGRUPPAMENTO TEMPORANEO PROGETTISTI:

Mandataria	Mandante	Mandante
3TI PROGETTI ITALIA S.p.A.	GP Ingegneria	Arch. Salvatore Vermiglio

RESPONSABILE DI PROGETTO ED INCARICATO DELL'INTEGRAZIONE FRA LE VARIE PRESTAZIONI:
Ing. Alberto Cecchini

ELABORAZIONE PROGETTUALE
PROGETTISTA:
3TI ITALIA S.p.A.
DIRETTORE TECNICO
Ing. Stefano Luca Possati
Ordine degli Ingegneri
Provincia di Roma n. 20809

CONSULENTE SPECIALISTICO:
CIMOLAI

Redatto: Di Sanzo | Verificato: Di Iullo | Approvato: Possati