




MK	3342	QUANTITA'
FASE	303	1
FASE	353	1
TOTALE		2

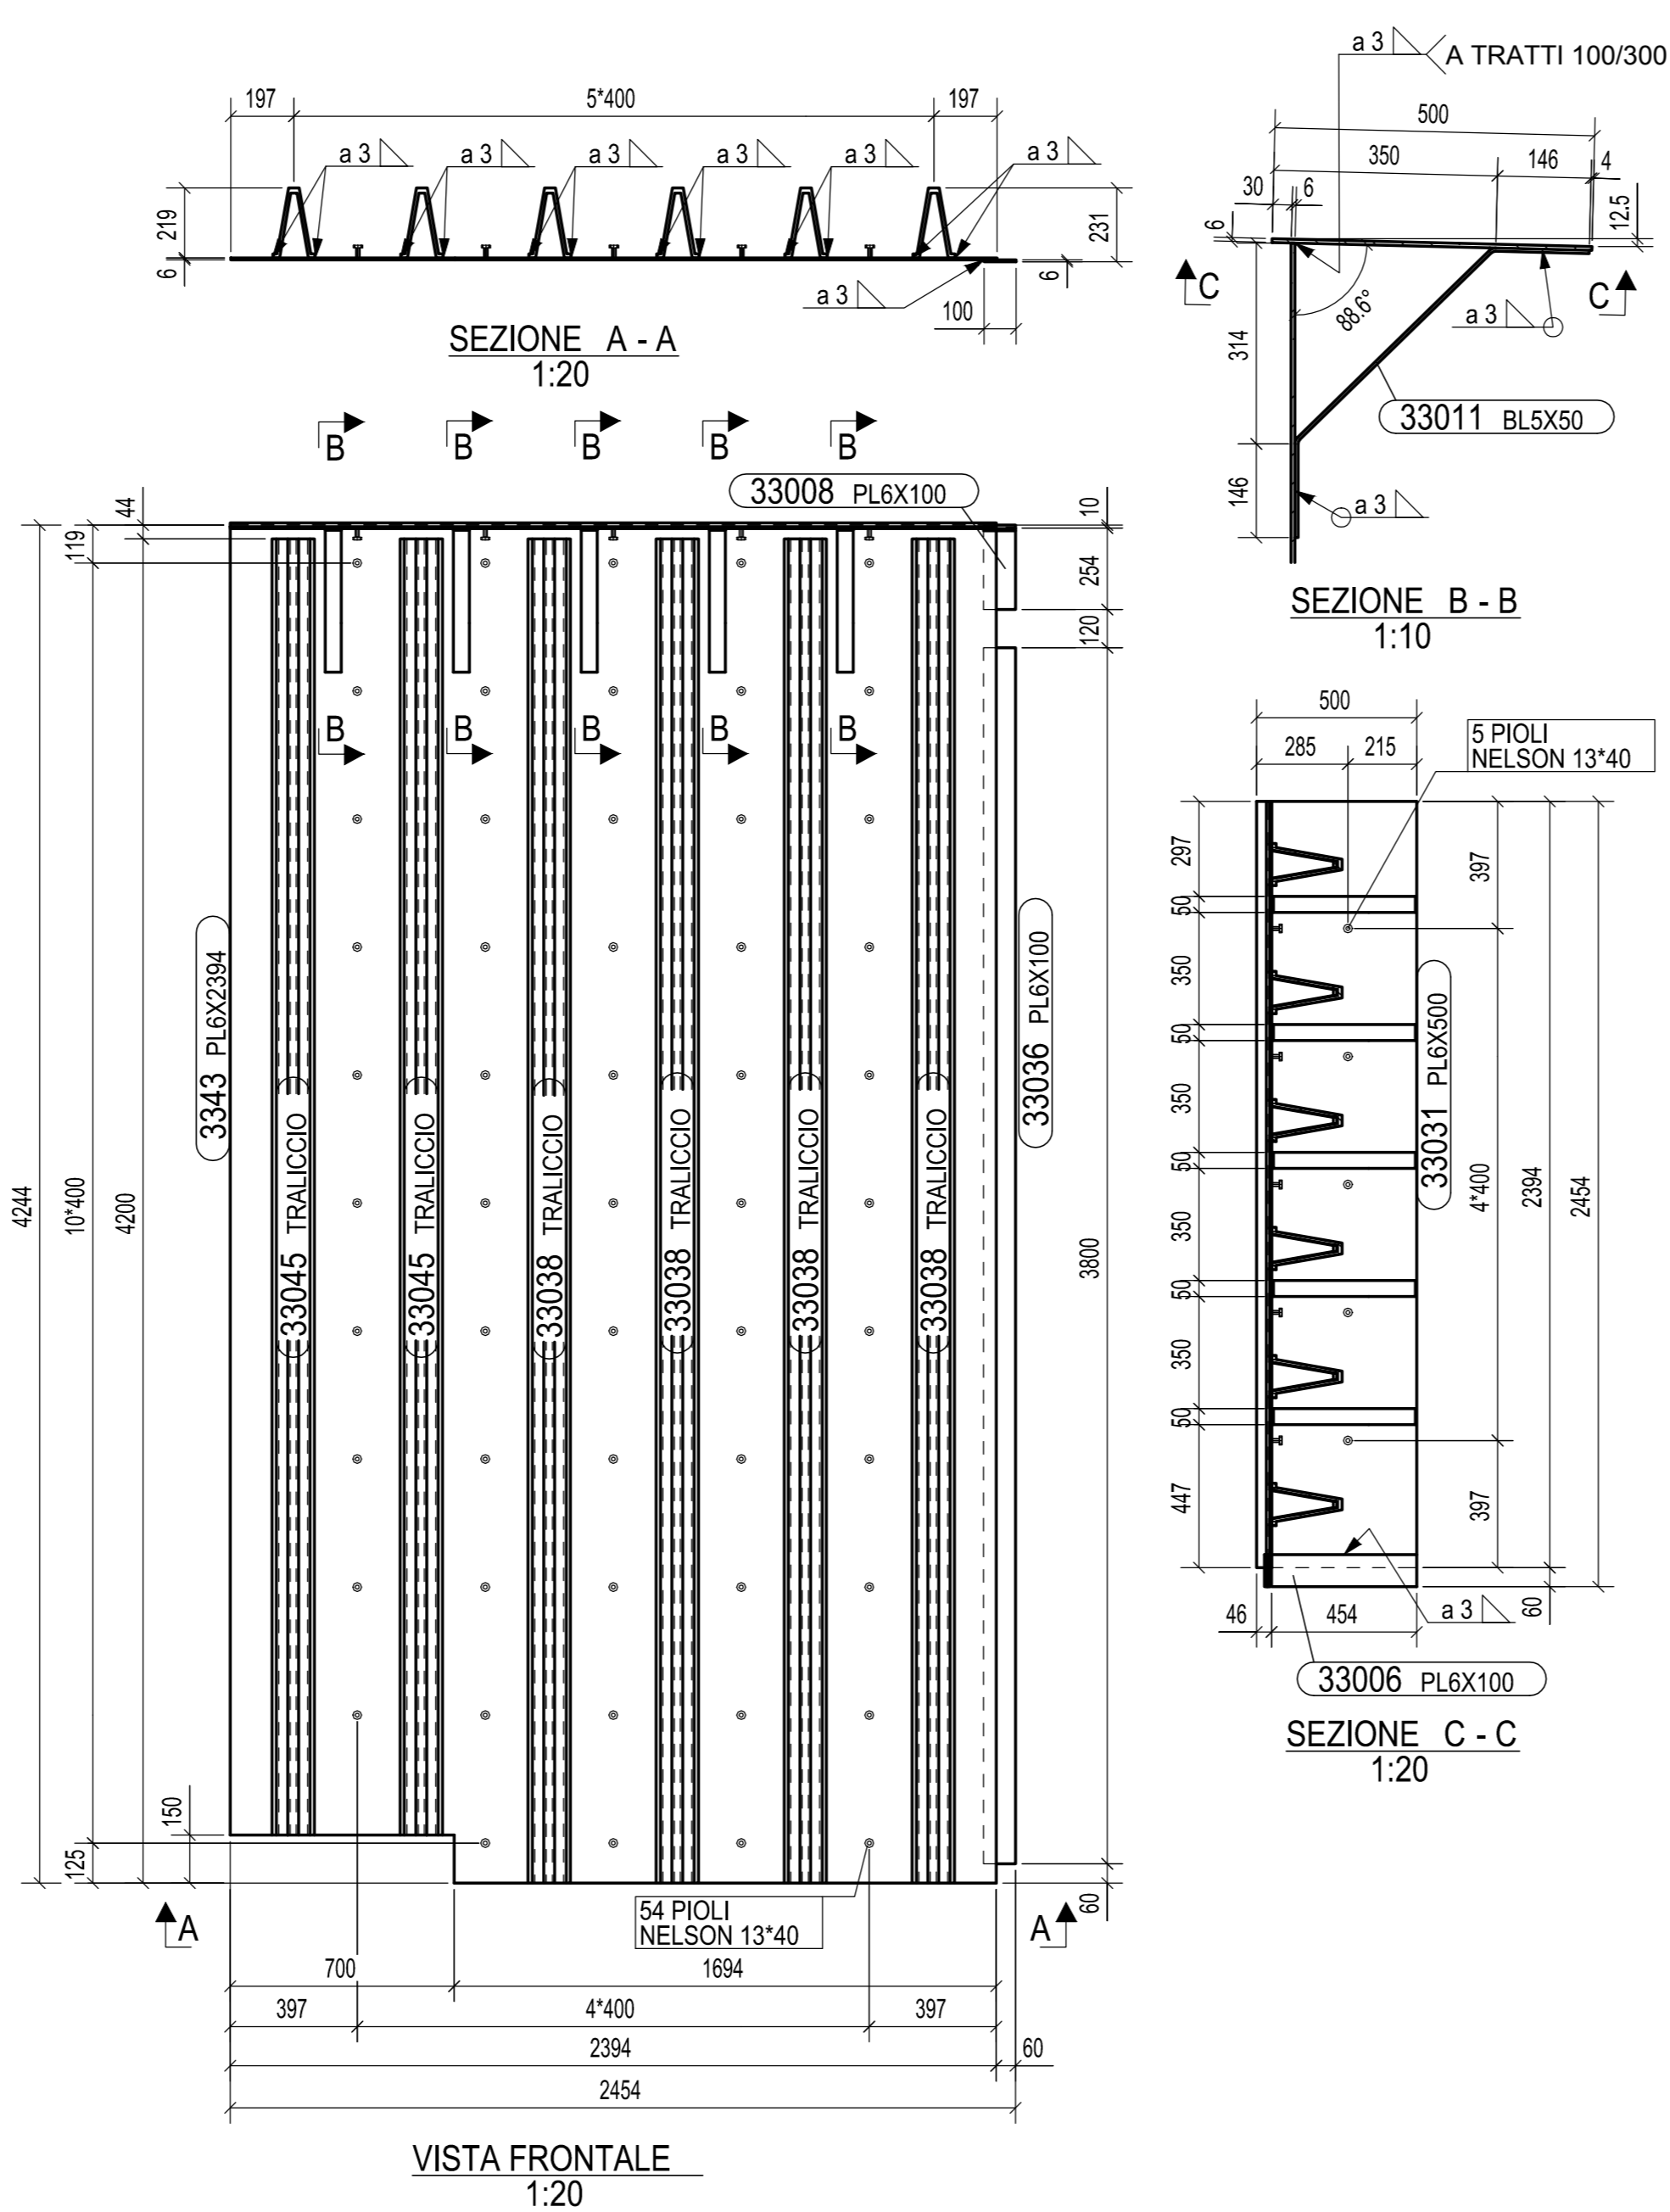


MK	3343	QUANTITA'
FASE	303	1
FASE	353	1
TOTALE		2

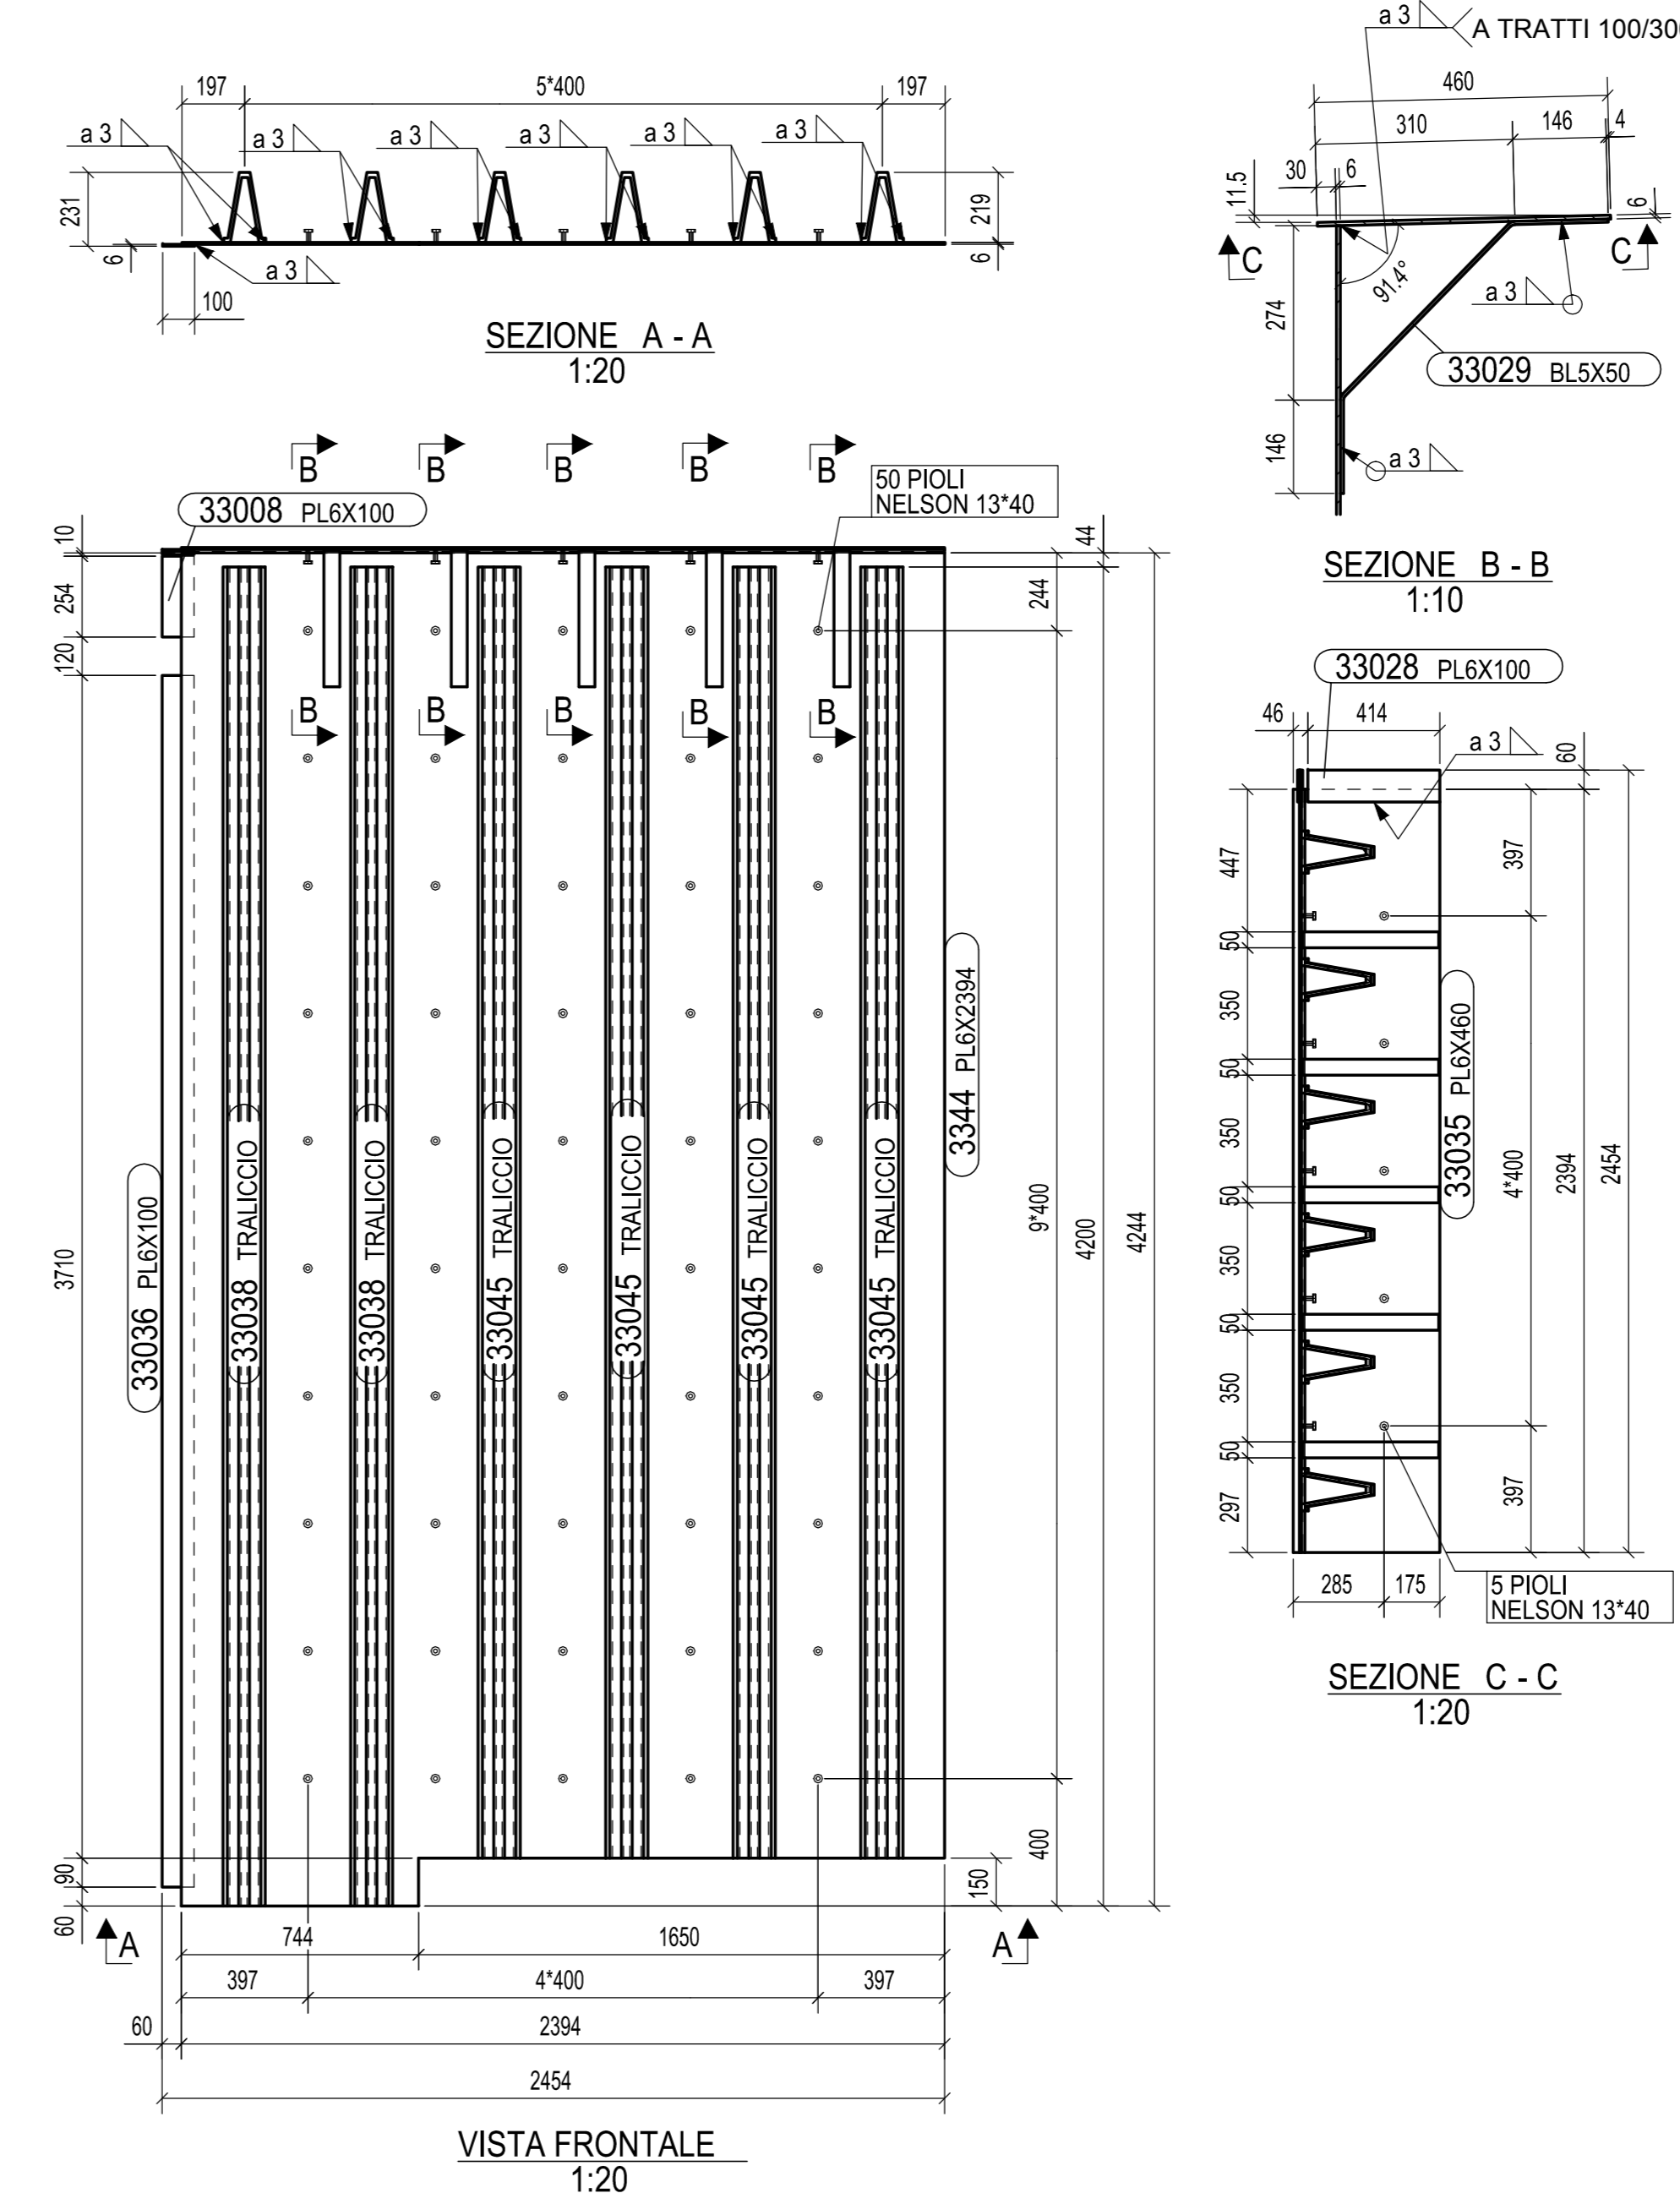


MK	3344	QUANTITA'
FASE	303	1
FASE	353	1
TOTALE		2

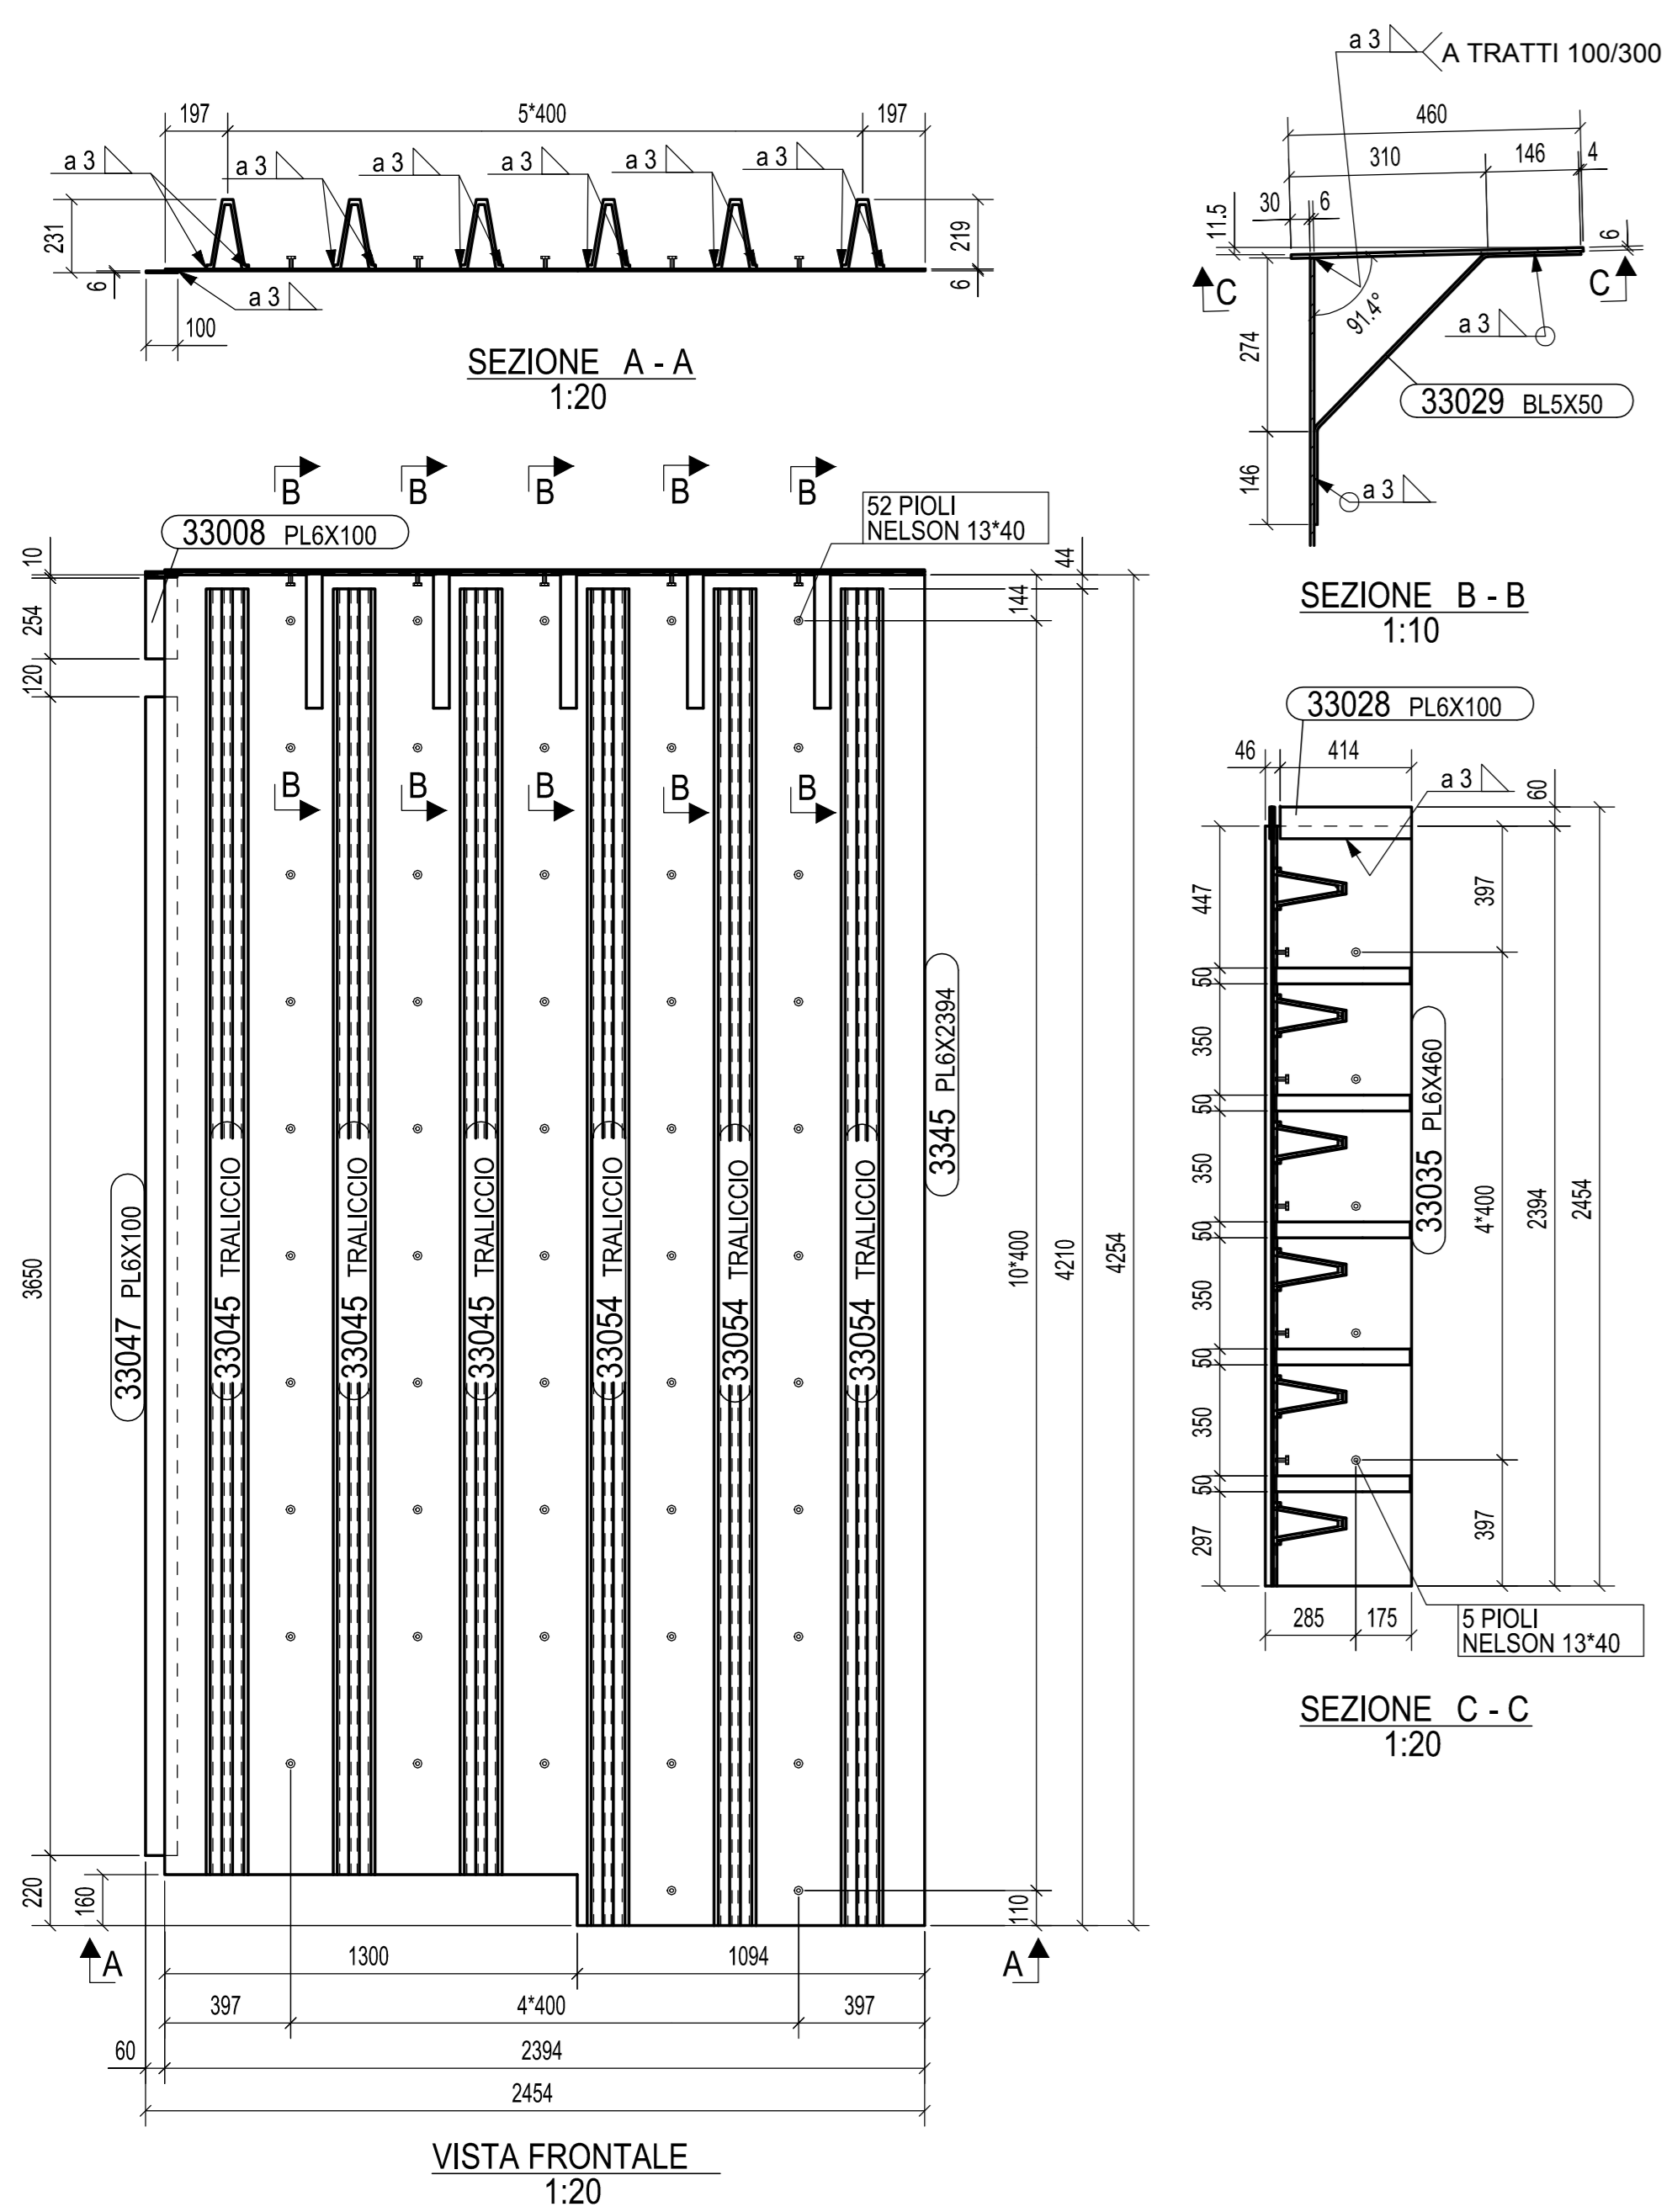

MK	3345	QUANTITA'
FASE	303	1
FASE	353	1
TOTALE		2

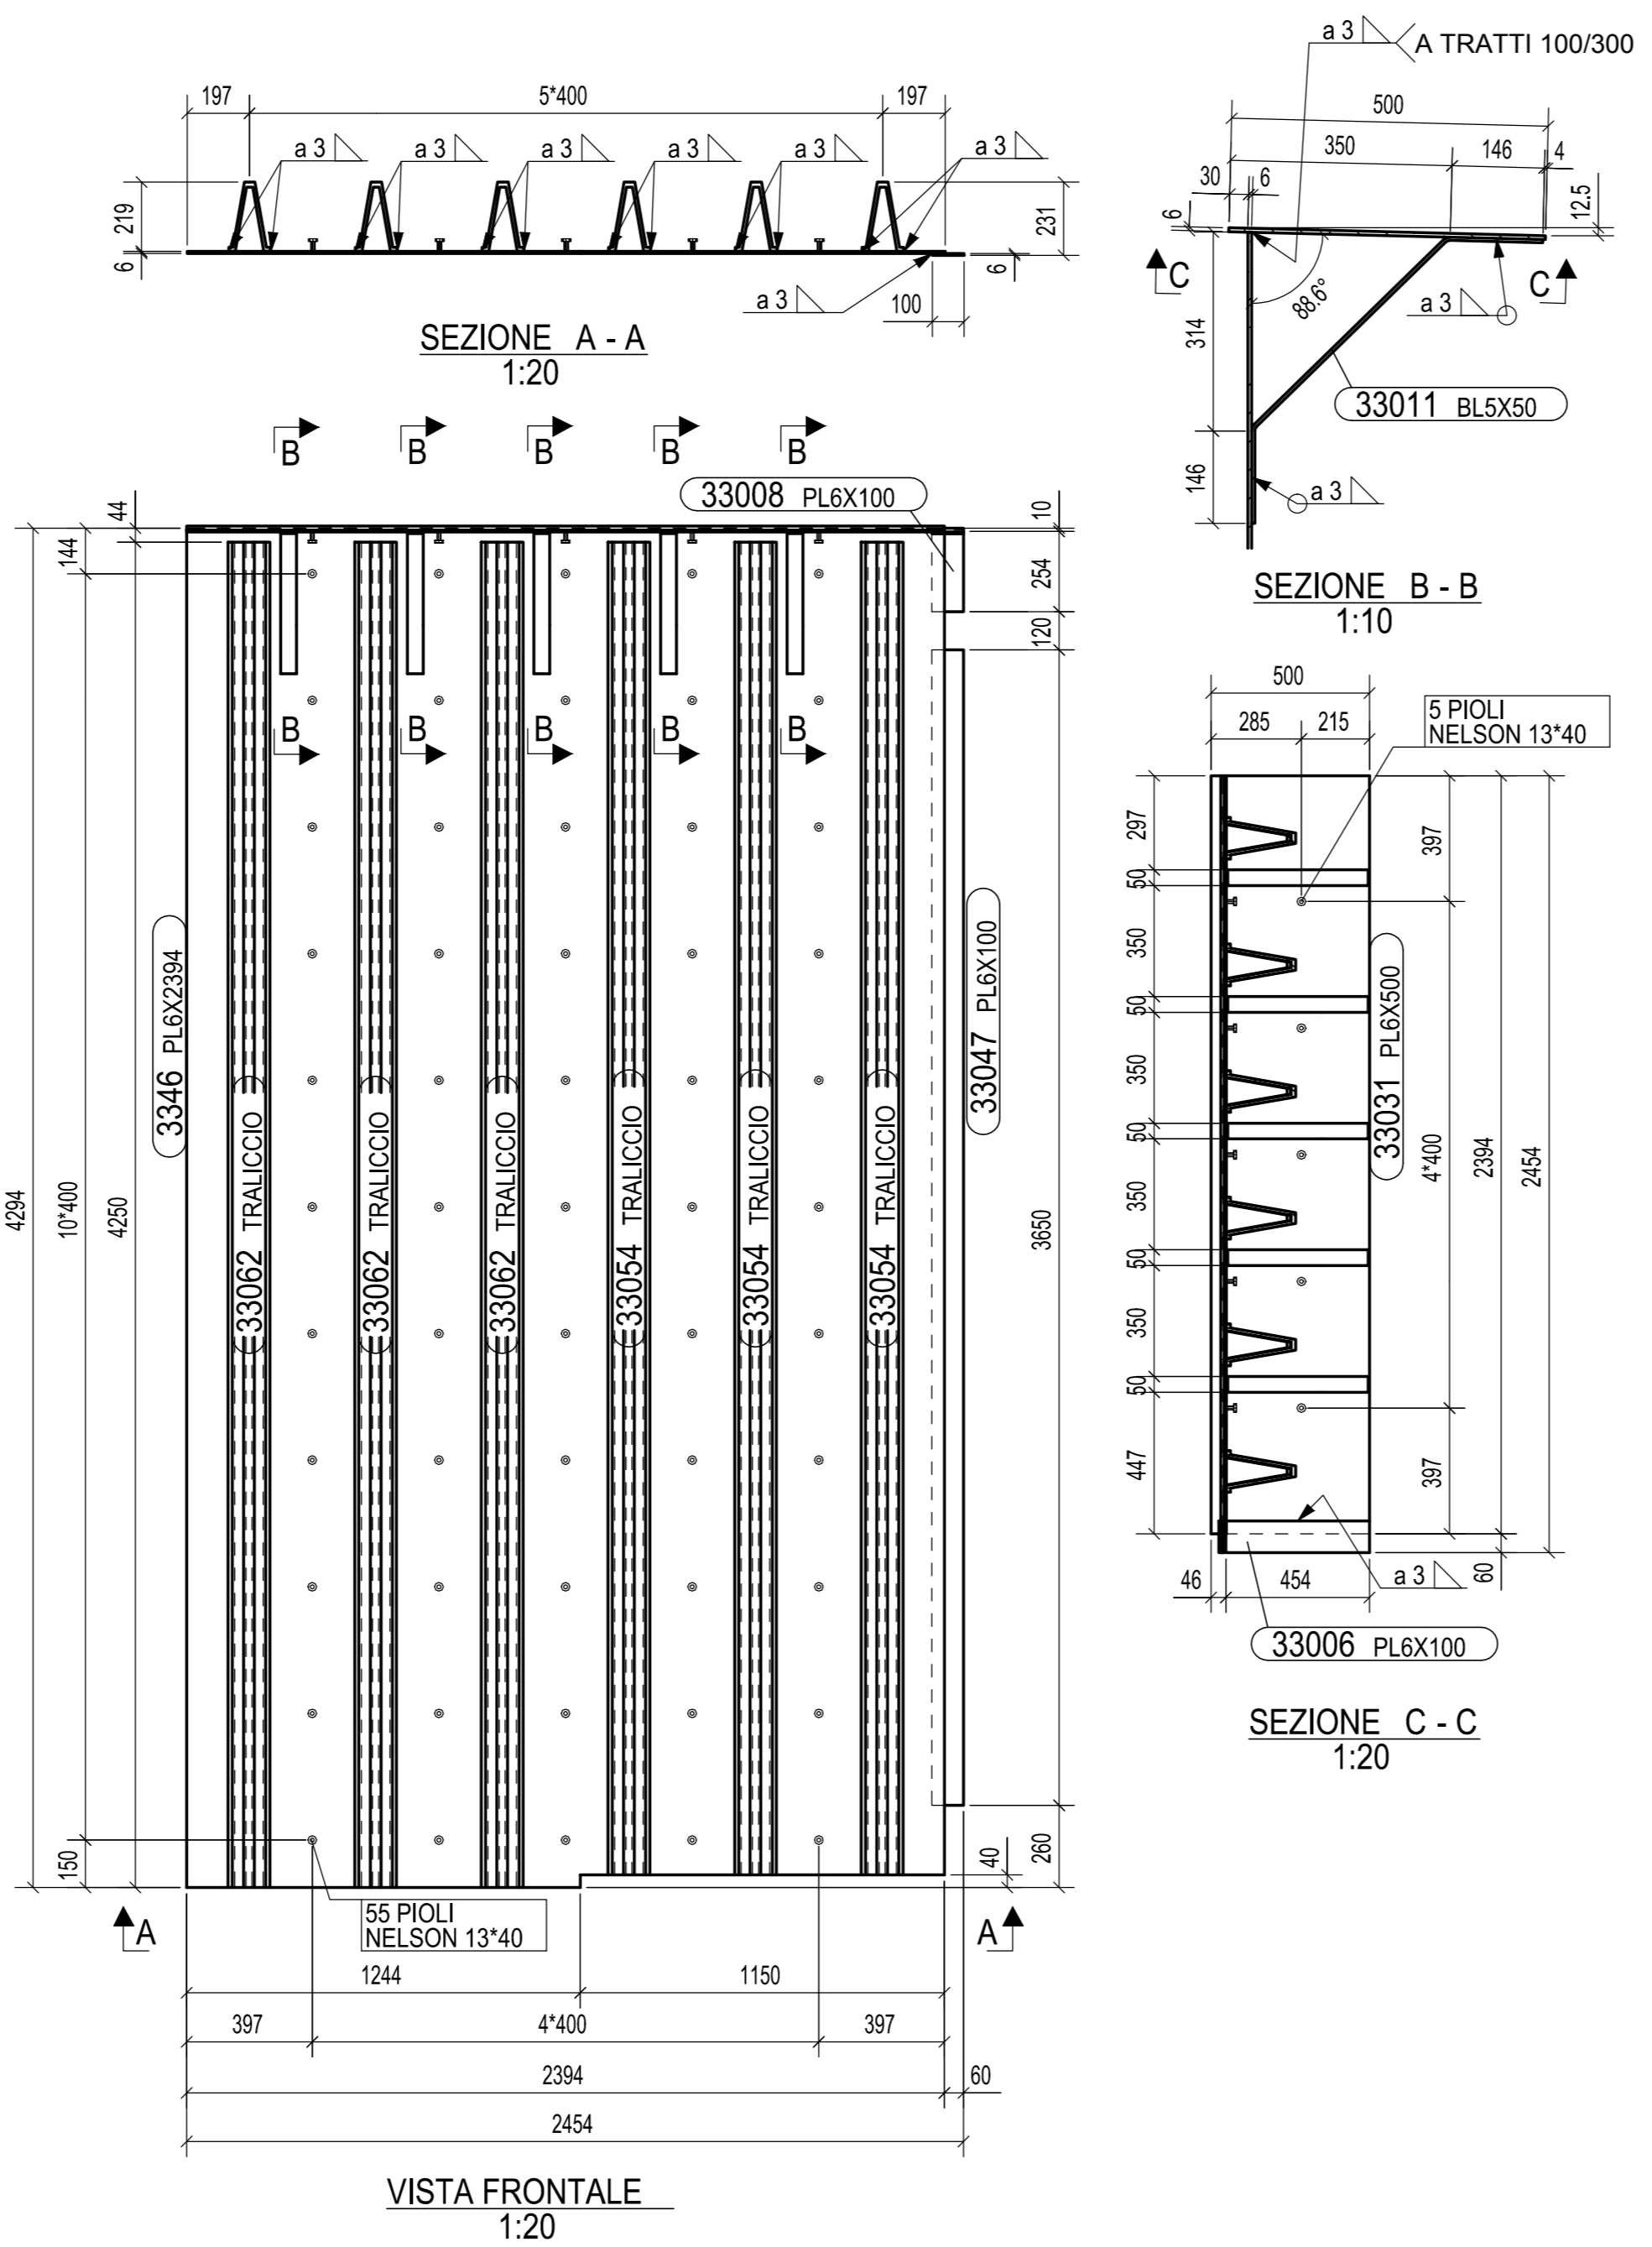

MK	3346	QUANTITA'
FASE	303	1
FASE	353	1
TOTALE		2

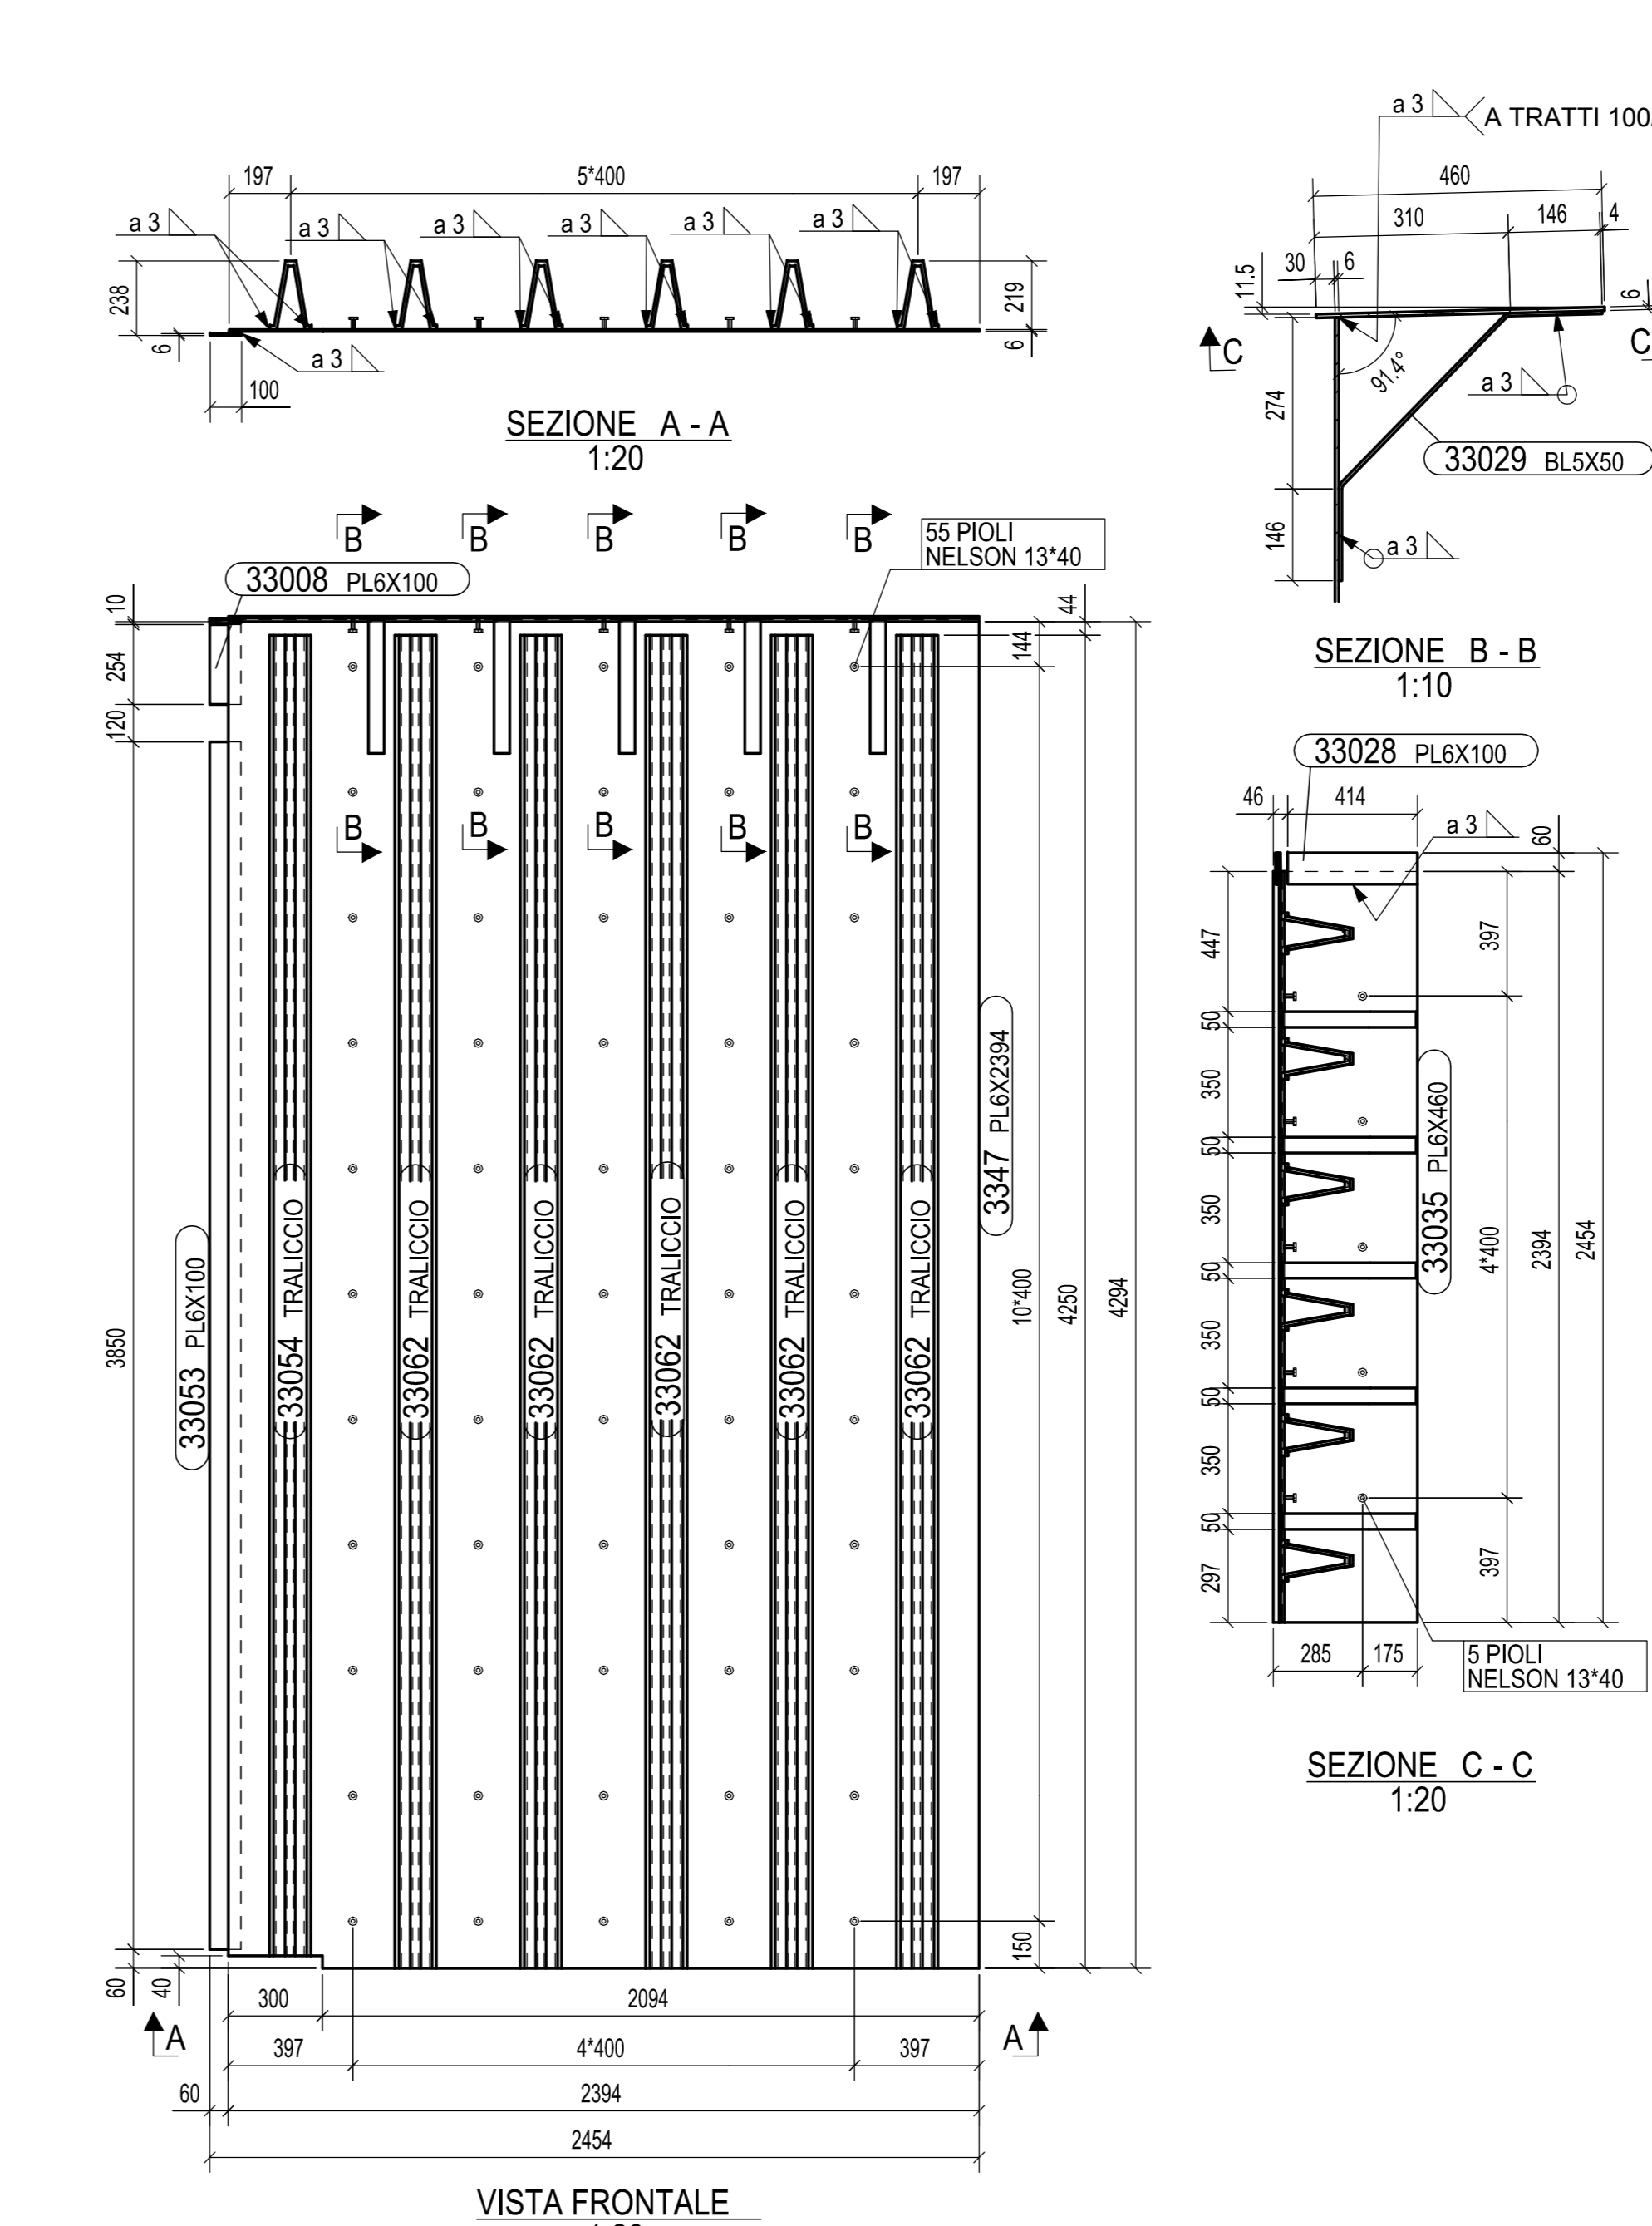

MK	3347	QUANTITA'
FASE	303	1
FASE	353	1
TOTALE		2

Rev.	Data	Descrizione	Disegnato da	Controllato da
A	18.12.2013	MODIFICATO DOVE E INDICATO	M.T.A.	Ing. Pico
0	09.10.2013	PRIMA EMISSIONE	M.T.A.	Ing. Pico

N° di commessa	Rev.	Rev.
2013011DCD3036A	1	1



Clienti: STRABAG

Oggetto: SVINCOLO DI LOMAZZO
VIADOTTO A9
PREDALE TS 303, TS 353
MARCA 3342 - 3347

REV	DATA	DESCRIZIONE MODIFICA

COLLEGAMENTO AUTOSTRADALE DALMINE - COMO - VARESE - VALICO DEL GAGGIOLO E OPERE AD ESSI CONNESSE
TRATTE B1, B2, C, D, TRVA13+14, GREENWAY AS BUILT
TRATTA B1 - SVINCOLO DI LOMAZZO (da Pk - 0+850 a Pk +1+800)
OPERE D'ARTE MAGGIORI - PONTI E VIADOTTI
VIADOTTO SVINCOLO LOMAZZO
PREDALE TS 303, TS 353 - MARCA 3342 - 3347



Redatto: D. Sarzo Verificato: D. Lulo Approvato: P. Passari