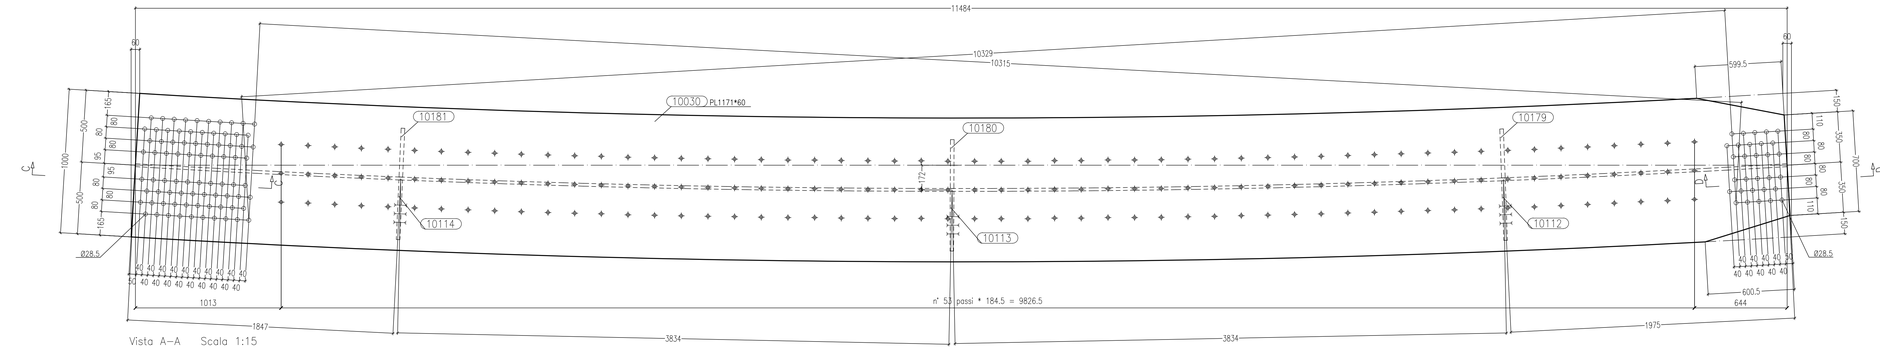

Vista A–A Scala 1:15

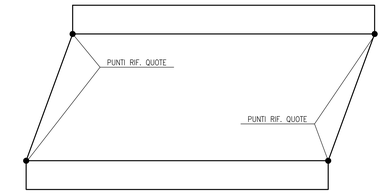

SCHEMA TRAVE

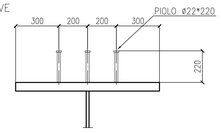

Sezione piolatura

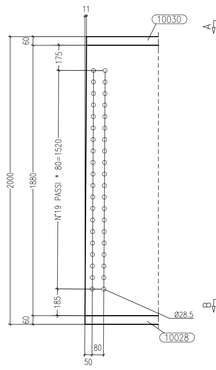

Sezione C–C Scala 1:15

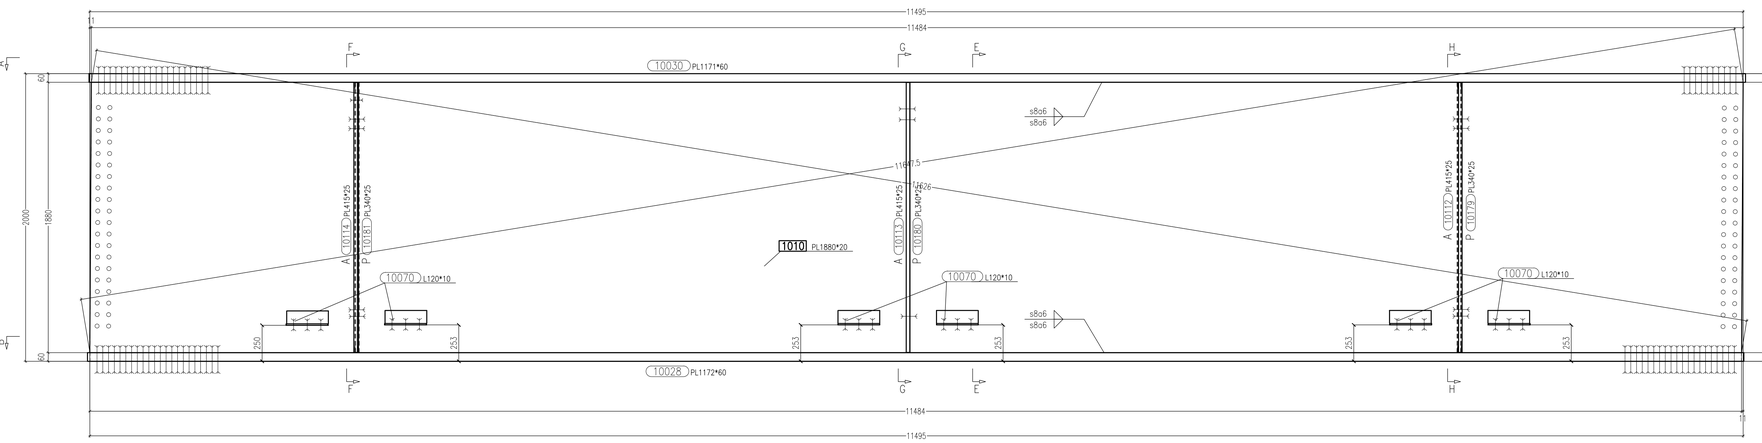

Vista di Fronte Scala 1:15

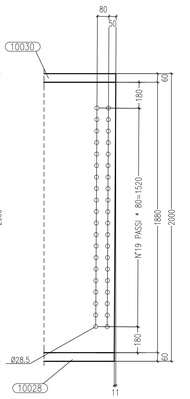

Sezione D–D Scala 1:15

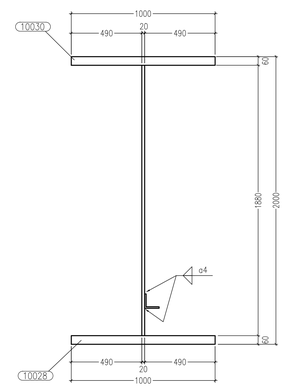

Sezione E–E Scala 1:15

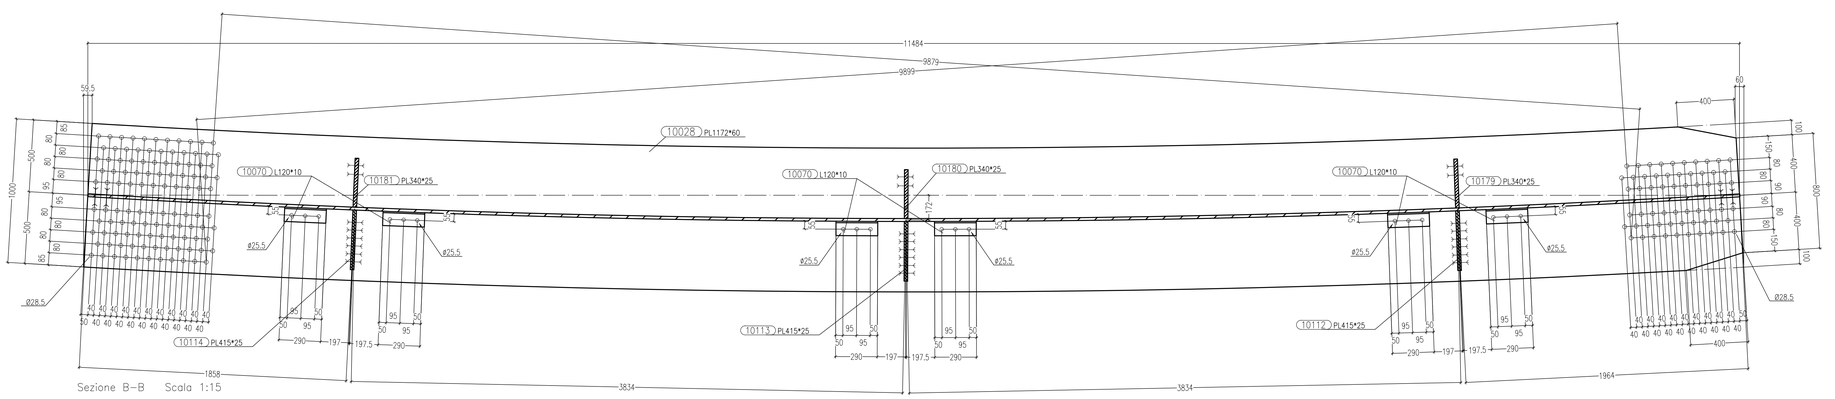

Sezione B–B Scala 1:15

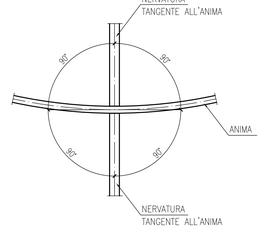

SCHEMA GENERALE
POSIZIONAMENTO NERVATURA

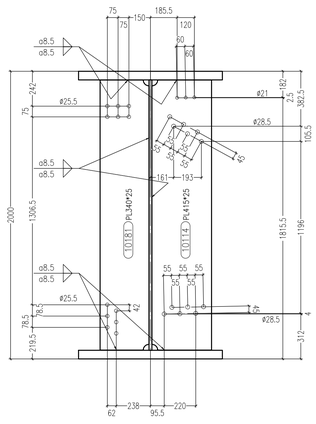

Sezione F–F Scala 1:15

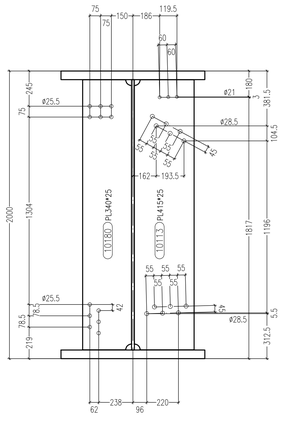

Sezione G–G Scala 1:15

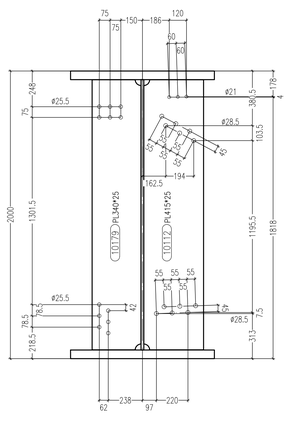

Sezione H–H Scala 1:15

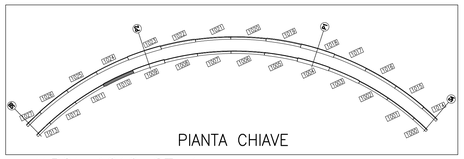

PIANTA CHIAVE

MARCA: 1010 QT. 1

Rev.	Date	Description	Designer	Controlled
A	06/08/2013	REVISIONE GENERALE	E.E.	Ing. Picco
0	23/07/2013	FIRST ISSUE	E.E.	Ing. Picco

N° of order	doc. type	document number	revision
20130111	DC	D1010	A

CIMOLAI
Via Ungaresca, 38 - 33170 Pordenone - Italy
Tel. +39 0434 5581 - Fax +39 0434 361401
www.cimolai.com - info@cimolai.com

Client: STRABAG

Object: SVINCOLO DI LOMAZZO
CAVALCAVIA RAMPA "C"
TRAVE SALDATA MK 1010

Scale: 1:15 - -

MATRICE DI REVISIONE

REV	DATA	DESCRIZIONE MODIFICA

N.B.: LA TAVOLA SOSTITUISCE QUELLA RELATIVA AL CODICE E [ ] DEL PROGETTO ESECUTIVO

CONCESSIONE AUTOSTRADALE LOMBARDA
Autostrada Pedemontana Lombarda

COLLEGAMENTO AUTOSTRADALE
DALMINE - COMO - VARESE - VALICO DEL GAGGIOLO E OPERE AD ESSO CONNESSE
CODICE C.U.P. P1B9000270007
TRATTE B1, B2, C, D, TRVA13+14, GREENWAY

AS BUILT

TRATTA B1 - SVINCOLO DI LOMAZZO (da Pk - 0+850 a Pk +1+800)
OPERE D'ARTE MINORI
CAVALCAVIA
SVINCOLO LOMAZZO - CAVALCAVIA RAMPA C
TRAVE SALDATA MK 1010

IDENTIFICAZIONE ELABORATO

CODICE PROGETTO: F00107B										
LIV.	FASE PROGETTUALE	LOTTO	ZONA	OPERA	TRATTO D'OPERA	ASPETTO	TIPO ELABORATO	PROGRESSIVO	REVISIONE	
		WBS								
A	0	C01	IVM01			0	CN	CA	027	E

Scala: -

DATA	DESCRIZIONE	REV
Settembre 2013	Emissione	E

CONCEDENTE: CONCESSIONE AUTOSTRADALE LOMBARDE

CONCESSIONARIO: Autostrada Pedemontana Lombarda — Direttore Tecnico: Ing. Enrico Arno; Direttore Lavori: Arch. Giovanni Cerello

APPROVATO: Autostrada Pedemontana Lombarda — Il Direttore dei Lavori: Ing. Francesco Domenico

IMPRESA

RAGGRUPPAMENTO TEMPORANEO IMPRESE:

Mandataria	Mandante	Mandante	Mandante cooptata
STRABAG A.G.	GLF Grandi Lavori Fincosit S.p.A.	Impresa costruzioni Giuseppe Maltauro S.p.A.	STRABAG S.p.A.

PROGETTISTA - PROGETTO ESECUTIVO DI DETTAGLIO

RAGGRUPPAMENTO TEMPORANEO PROGETTISTI:

Mandataria	Mandante	Mandante	Mandante
3TI PROGETTI ITALIA	GPIngegneria		Arch. Salvatore Vermiglio

RESPONSABILE DI PROGETTO ED INCARICATO DELL'INTEGRAZIONE FRA LE VARIE PRESTAZIONI:
Ing. Alberto Cecchini

ELABORAZIONE PROGETTUALE

PROGETTISTA:
3TI PROGETTI ITALIA S.p.A.

3TI ITALIA S.p.A.
DIRETTORE TECNICO
Ing. Stefano Luca Possati
Ordine degli Ingegneri
Provincia di Roma n. 20809

CONSULENTE SPECIALISTICO:
CIMOLAI

Redatto: Di Sanzo — Verificato: Di Iullo — Approvato: Possati