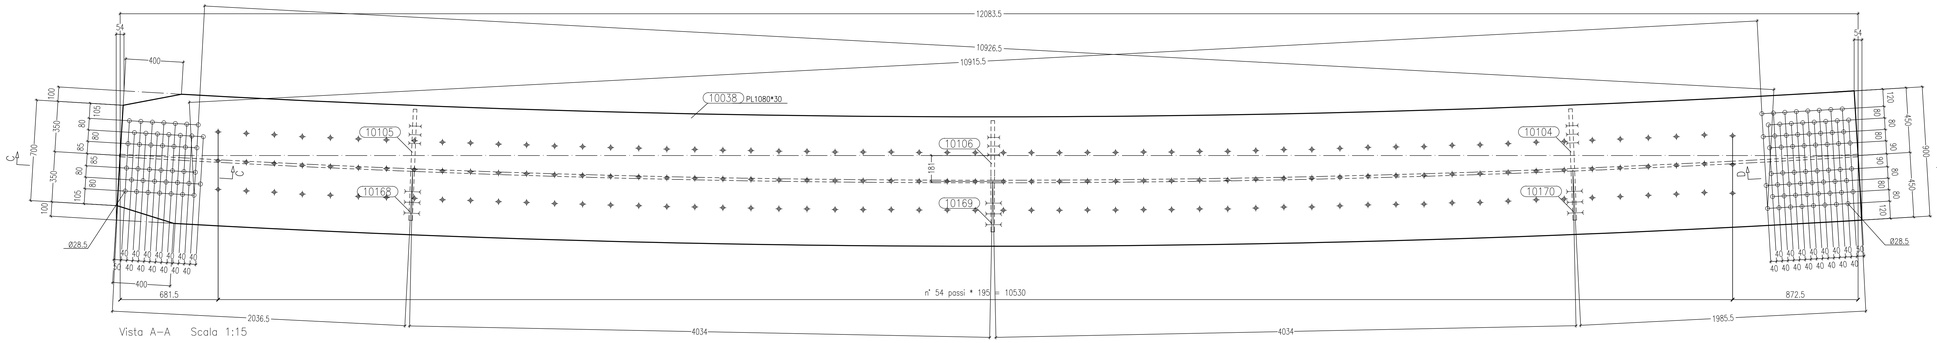

Vista A-A Scala 1:15

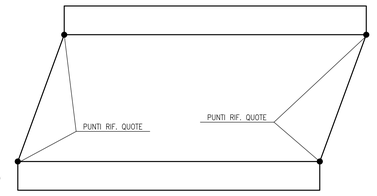

SCHEMA TRAVE

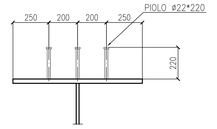

Sezione piolatura

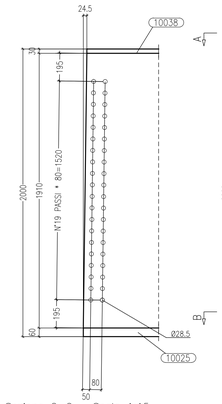

Sezione C-C Scala 1:15

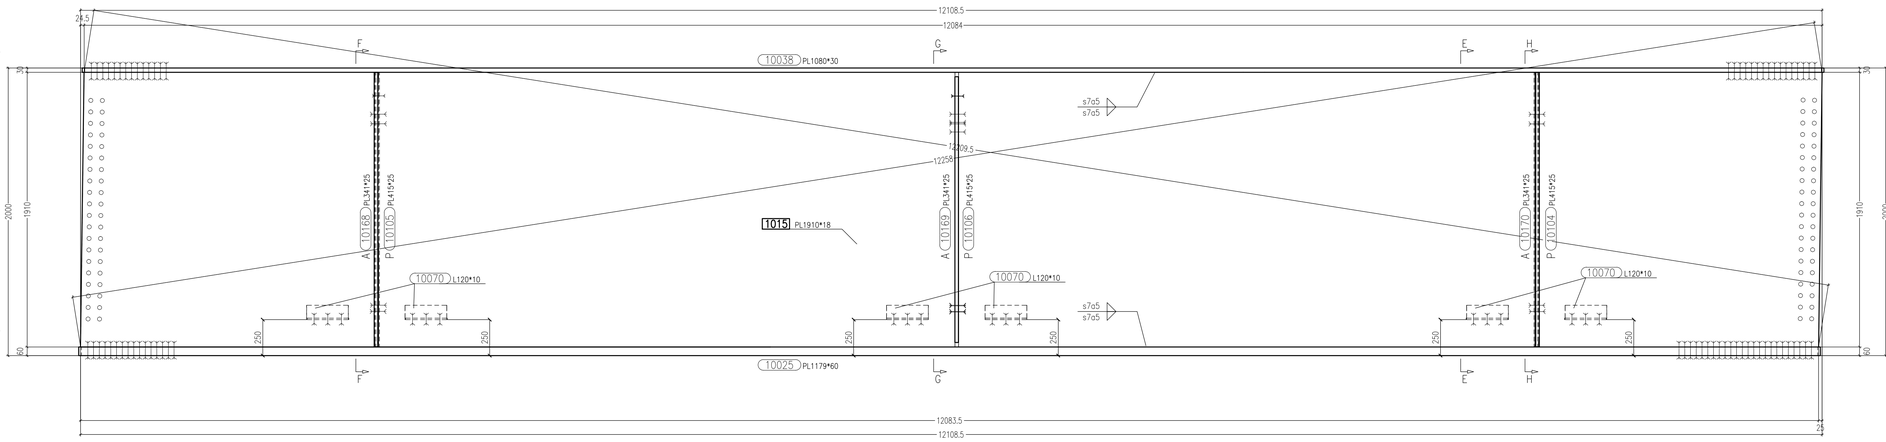

Vista di Fronte Scala 1:15

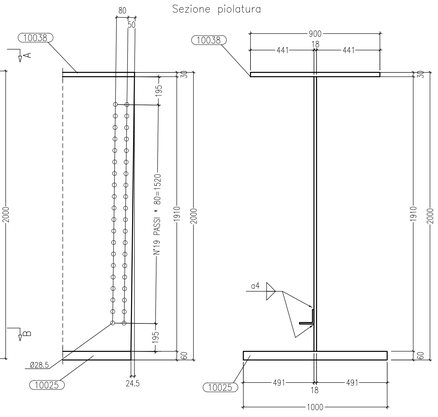

Sezione D-D Scala 1:15

Sezione E-E Scala 1:15

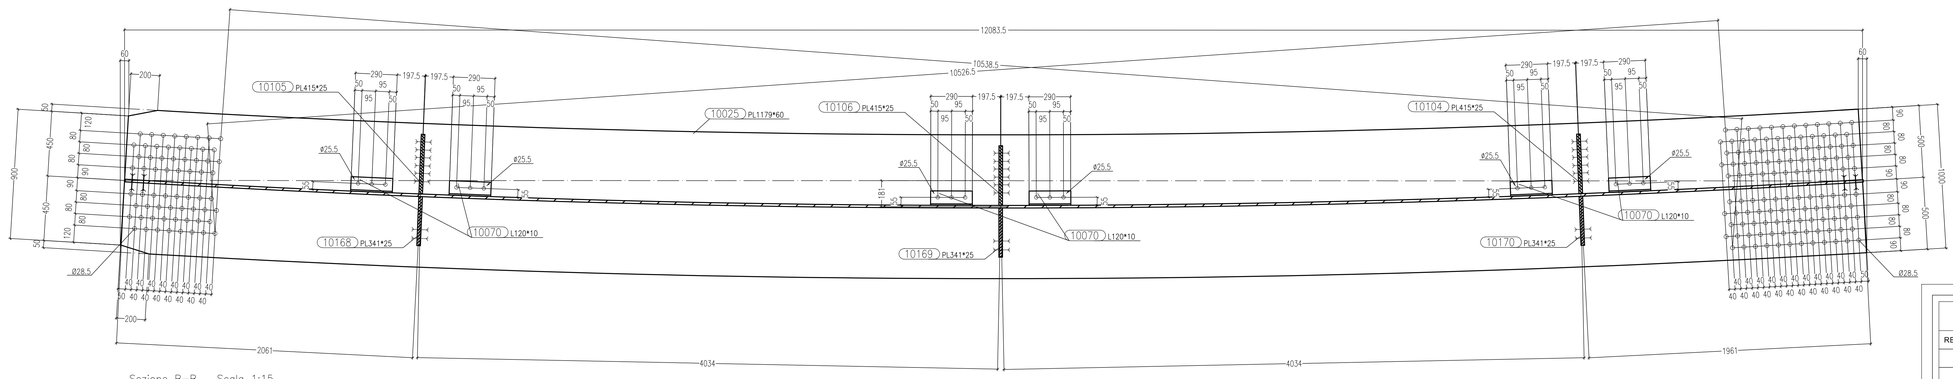

Sezione B-B Scala 1:15

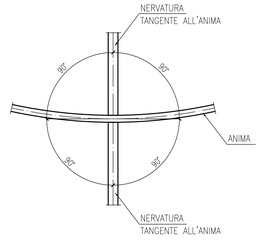

SCHEMA GENERALE
POSIZIONAMENTO NERVATURA

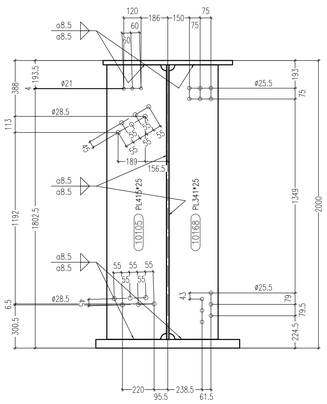

Sezione F-F Scala 1:15

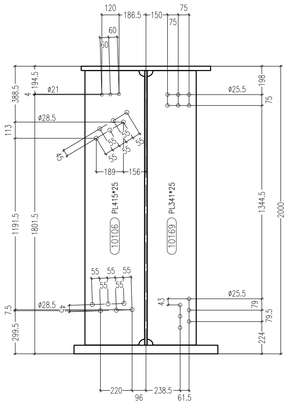

Sezione G-G Scala 1:15

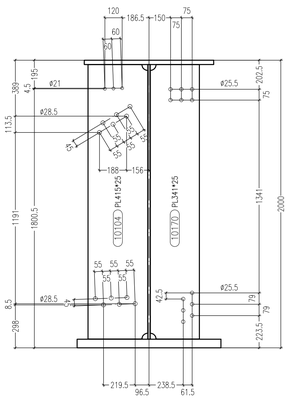

Sezione H-H Scala 1:15

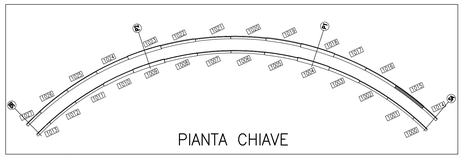

PIANTA CHIAVE

MARCA: 1015 QT. 1

Rev.	Date	Description	Designer	Controlled
A	06/08/2013	REVISIONE GENERALE	E.E.	Ing. Picco
0	23/07/2013	FIRST ISSUE	E.E.	Ing. Picco

N° of order	doc. type	document number	revision
2013011	DCD	1015	A

CIMOLAI
Via Ungaresca, 38 - 33170 Pordenone - Italy
Tel. +39 0434 5581 - Fax +39 0434 361401
www.cimolai.com - ES info@cimolai.com

Client: STRABAG

Object: SVINCOLO DI LOMAZZO
CAVALCAVIA RAMPA "C"
TRAVE SALDATA MK 1015

Scale: 1:15 - -

MATRICE DI REVISIONE

REV	DATA	DESCRIZIONE MODIFICA

N.B.: LA TAVOLA SOSTITUISCE QUELLA RELATIVA AL CODICE E DEL PROGETTO ESECUTIVO

CONCESSIONI AUTOSTRADALI LOMBARDE
Autostrada Pedemontana Lombarda

COLLEGAMENTO AUTOSTRADALE
DALMINE - COMO - VARESE - VALICO DEL GAGGIOLO E OPERE AD ESSO CONNESSE
CODICE C.U.P. F15B06027007
TRATTE B1, B2, C, D, TRVA13+14, GREENWAY

AS BUILT

TRATTA B1 - SVINCOLO DI LOMAZZO (da Pk - 0+850 a Pk +1+800)
OPERE D'ARTE MINORI
CAVALCAVIA
SVINCOLO LOMAZZO - CAVALCAVIA RAMPA C
TRAVE SALDATA MK 1015

IDENTIFICAZIONE ELABORATO
CODICE PROGETTO: F00107B

FASE PROGETTUALE	LOTTO	ZONA	OPERA	TRATTO D'OPERA	ALBERO	TIPO ELABORATO	PROGRESSIVO	REVISIONE
AS BUILT								
A	0	C01	IV001	0	CN	CA	032	E

Scala: -

DATA	DESCRIZIONE	REV
Settembre 2013	Emissione	A

CONCEDENTE
CONCESSIONI AUTOSTRADALI LOMBARDE

CONCESSIONARIO
Autostrada Pedemontana Lombarda — Direttore Tecnico: Ing. Enrico Arici; Responsabile Tecnico: Arch. Giovanni Cerello

APPROVATO
Autostrada Pedemontana Lombarda — Il Direttore dei Lavori: Ing. Francesco Domenico

IMPRESA
RAGGRUPPAMENTO TEMPORANEO IMPRESE:
Mandataria: STRABAG A.G.
Mandante: GLF Grand Lavori Fincosit S.p.A.
Mandante: Impresa costruzioni Giuseppe Maltauro S.p.A.
Mandante cooptata: STRABAG S.p.A.

PROGETTISTA - PROGETTO ESECUTIVO DI DETTAGLIO
RAGGRUPPAMENTO TEMPORANEO PROGETTISTI:
Mandataria: 3TI PROGETTI ITALIA
Mandante: GP Ingegneria
Mandante: Arch. Salvatore Vermiglio

RESPONSABILE DI PROGETTO ED INCARICATO DELL'INTEGRAZIONE FRA LE VARIE PRESTAZIONI:
Ing. Alberto Cecchini

ELABORAZIONE PROGETTUALE
PROGETTISTA:
3TI PROGETTI ITALIA S.p.A.
3TI ITALIA S.p.A.
DIRETTORE TECNICO
Ing. Stefano Luca Possati
Ordine degli Ingegneri Provincia di Rosina n. 20809

CONSULENTE SPECIALISTICO:
CIMOLAI

Redatto: Di Sanzo — Verificato: Di Iullo — Approvato: Possati