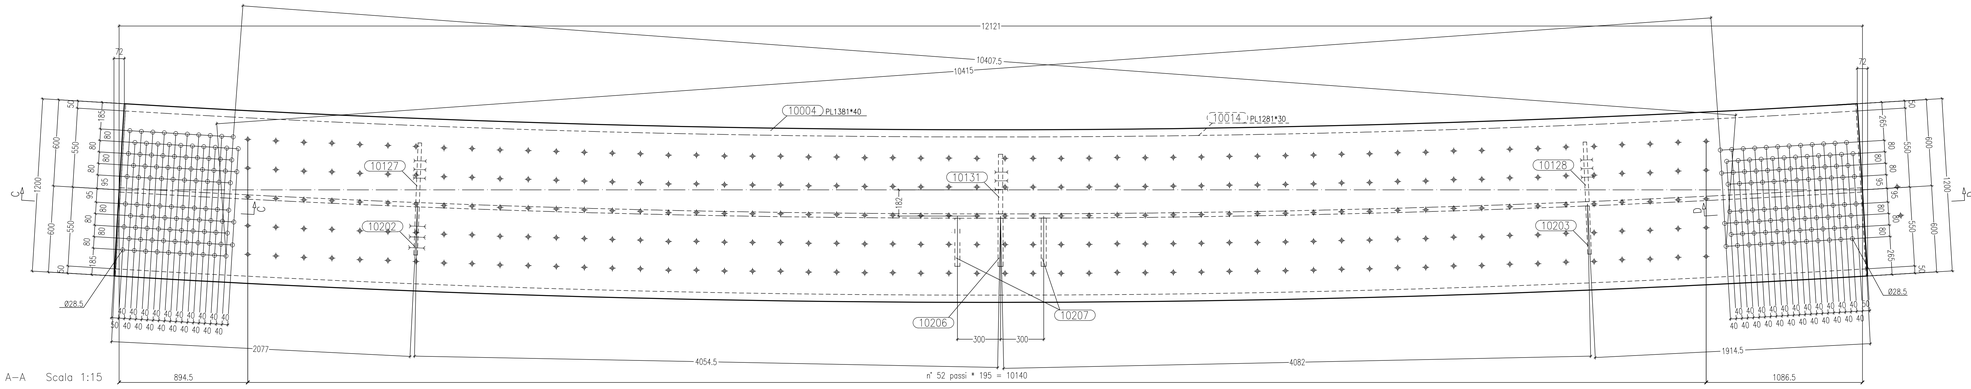

Vista A–A Scala 1:15

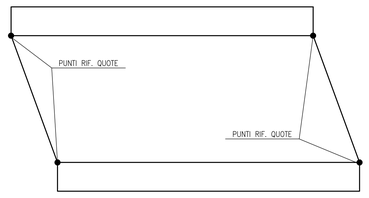

SCHEMA TRAVE

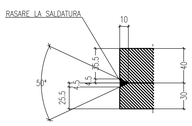

Det. 01 Scala 1:2,5

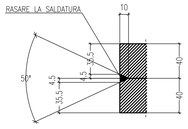

Det. 02 Scala 1:2,5

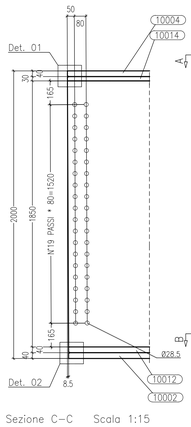

Sezione C–C Scala 1:15

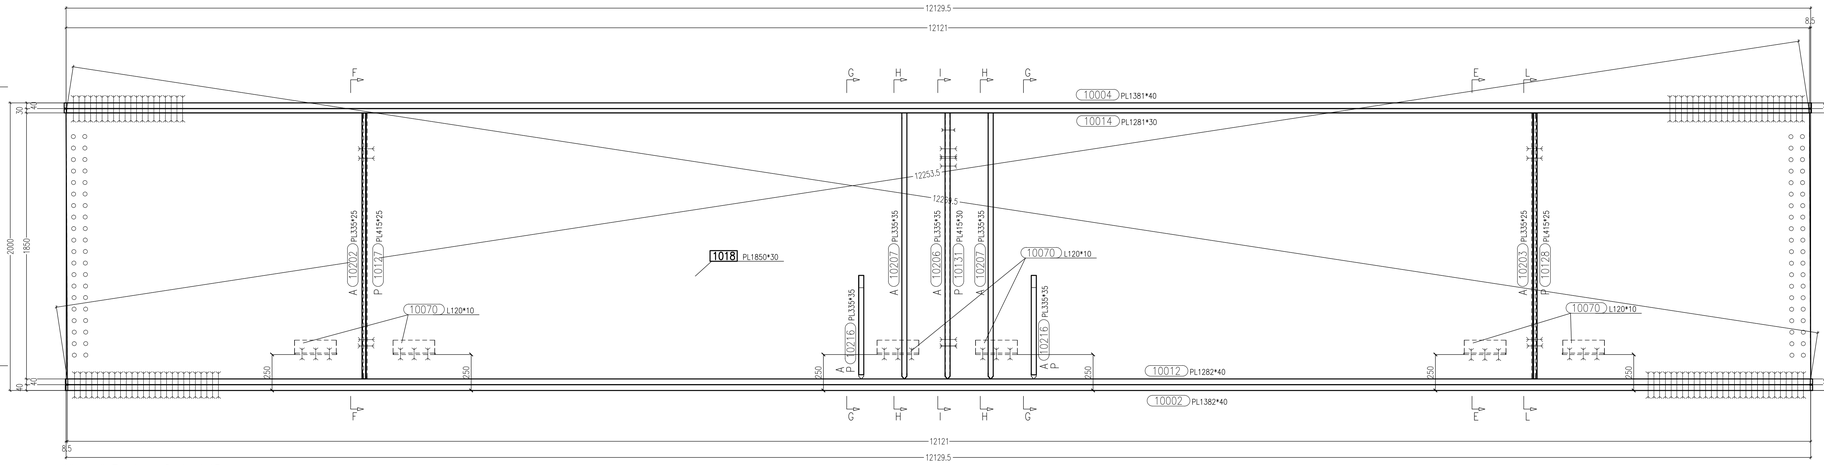

Vista di Fronte Scala 1:15

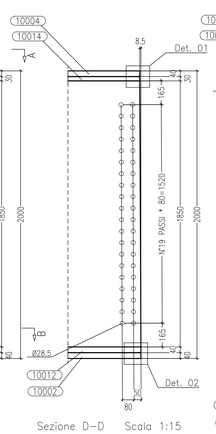

Sezione D–D Scala 1:15

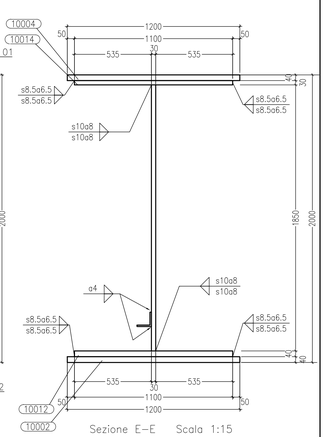

Sezione E–E Scala 1:15

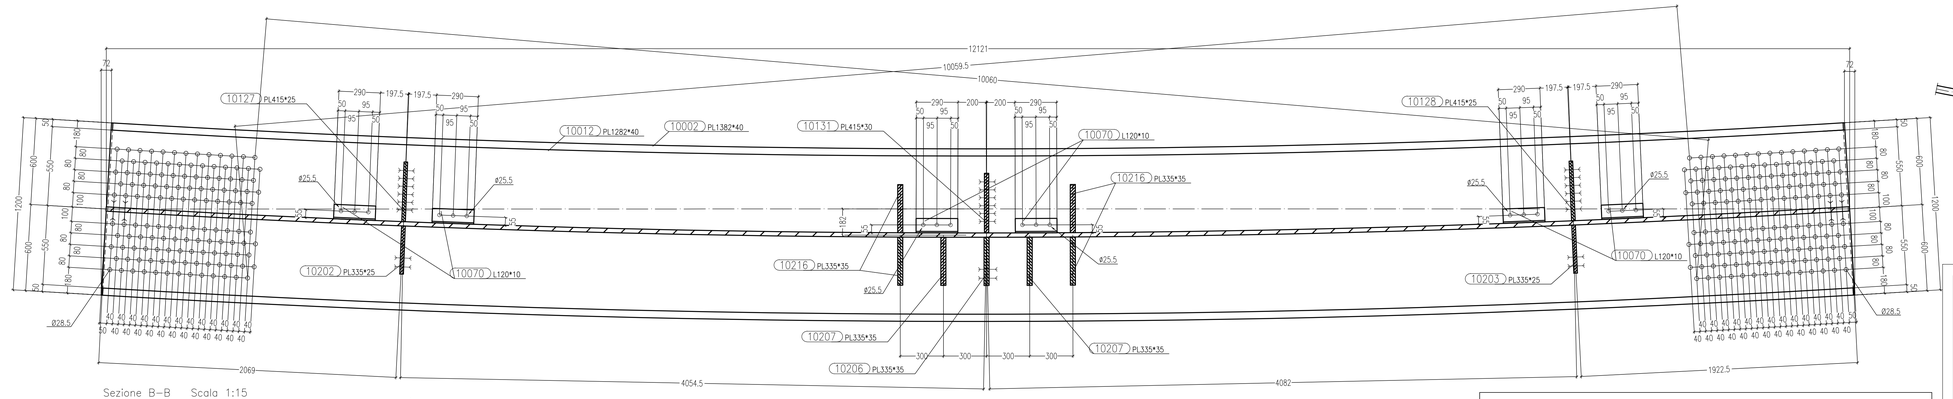

Sezione B–B Scala 1:15

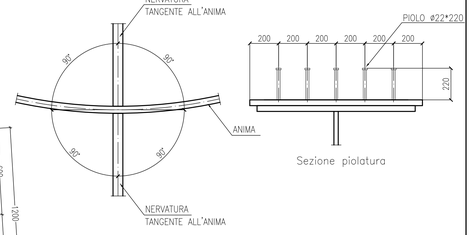

Sezione piolatura

SCHEMA GENERALE
POSIZIONAMENTO NERVATURA

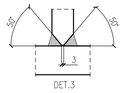

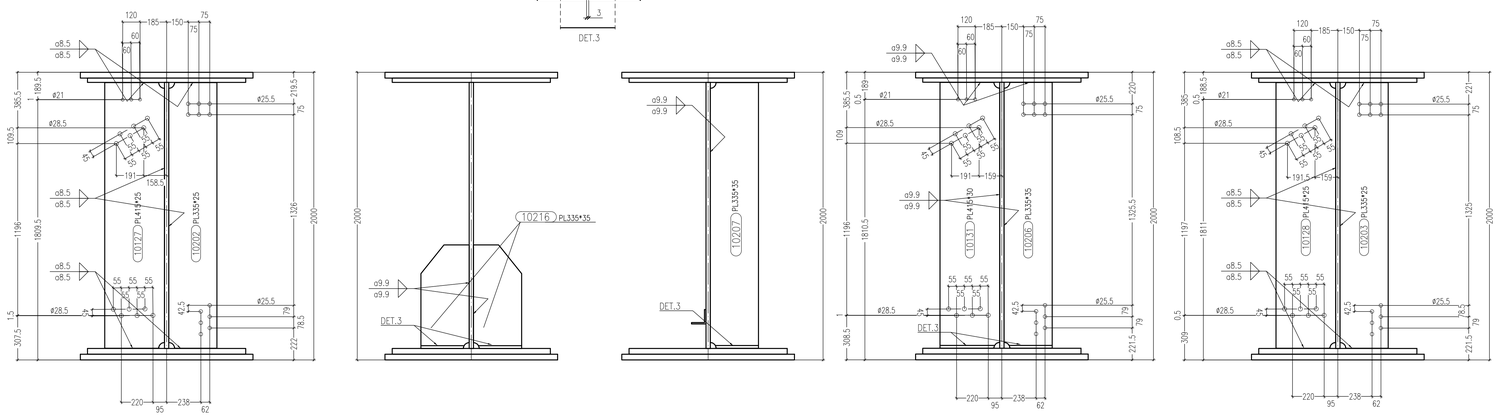

Sezione F–F Scala 1:15 | Sezione G–G Scala 1:15 | Sezione H–H Scala 1:15 | Sezione I–I Scala 1:15 | Sezione L–L Scala 1:15

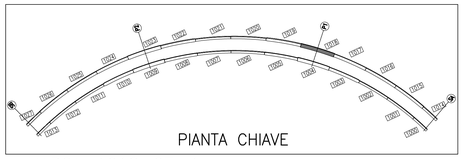

MARCA: 1018 QT. 1

Rev.	Date	Description	Designer	Controlled
A	06/08/2013	REVISIONE GENERALE	E.E.	Ing. Picco
0	23/07/2013	FIRST ISSUE	E.E.	Ing. Picco

N° of order | doc. type | document number | revision
2013011 | DCD | 1018 | A

CIMOLAI
Via Ungaresca, 38 - 33170 Pordenone - Italy
Tel. +39 0434 5581 - Fax +39 0434 361401
www.cimolai.com - info@cimolai.com

Client: STRABAG

Object: SVINCOLO DI LOMAZZO
CAVALCAVIA RAMPA "C"
TRAVE SALDATA MK 1018

Scale: 1:15 – –

MATRICE DI REVISIONE

REV	DATA	DESCRIZIONE MODIFICA

N.B.: LA TAVOLA SOSTITUISCE QUELLA RELATIVA AL CODICE E DEL PROGETTO ESECUTIVO

CONCESSIONI AUTOSTRADALI LOMBARDE
Autostrada Pedemontana Lombarda

COLLEGAMENTO AUTOSTRADALE
DALMINE - COMO - VARESE - VALICO DEL GAGGIOLO E OPERE AD ESSO CONNESSE
CODICE C.U.P. F15B06027007
TRATTE B1, B2, C, D, TRVA13+14, GREENWAY

AS BUILT

TRATTA B1 - SVINCOLO DI LOMAZZO (da Pk - 0+850 a Pk +1+800)
OPERE D'ARTE MINORI
CAVALCAVIA
SVINCOLO LOMAZZO - CAVALCAVIA RAMPA C
TRAVE SALDATA MK 1018

IDENTIFICAZIONE ELABORATO
CODICE PROGETTO: F001078

FASE PROGETTUALE	LOTTO	ZONA	OPERA	TRATTO D'OPERA	ALBERO	TIPO ELABORATO	PROGRESSIVO	REVISIONE
A	0	C01	IV001	0	CN	CA	035	E

Scala: -

DATA: Settembre 2013 | DESCRIZIONE: Emissione | REV: E

CONCEDENTE
CONCESSIONI AUTOSTRADALI LOMBARDE

CONCESSIONARIO
Autostrada Pedemontana Lombarda — Direttore Tecnico: Ing. Enrico Arici; Direttore Tecnico: Arch. Giovanni Cerello

APPROVATO
Autostrada Pedemontana Lombarda — Il Direttore dei Lavori: Ing. Francesco Domenico

IMPRESA
RAGGRUPPAMENTO TEMPORANEO IMPRESE:
Mandataria: STRABAG A.G. | Mandante: GLF Grandi Lavori Fincosit S.p.A. | Mandante: Impresa costruzioni Giuseppe Maltauro S.p.A. | Mandante cooptata: STRABAG S.p.A.

PROGETTISTA - PROGETTO ESECUTIVO DI DETTAGLIO
RAGGRUPPAMENTO TEMPORANEO PROGETTISTI:
Mandataria: 3TI PROGETTI ITALIA S.p.A. | Mandante: GP Ingegneria | Mandante: Arch. Salvatore Vermiglio

RESPONSABILE DI PROGETTO ED INCARICATO DELL'INTEGRAZIONE FRA LE VARIE PRESTAZIONI:
Ing. Alberto Cecchini

ELABORAZIONE PROGETTUALE
PROGETTISTA:
3TI PROGETTI ITALIA S.p.A.
CONSULENTE SPECIALISTICO:
CIMOLAI

3TI ITALIA S.p.A.
DIRETTORE TECNICO
Ing. Stefano Luca Possati
Ordine degli Ingegneri
Provincia di Roma n. 20809

Redatto: Di Sanzo | Verificato: Di Iullo | Approvato: Possati