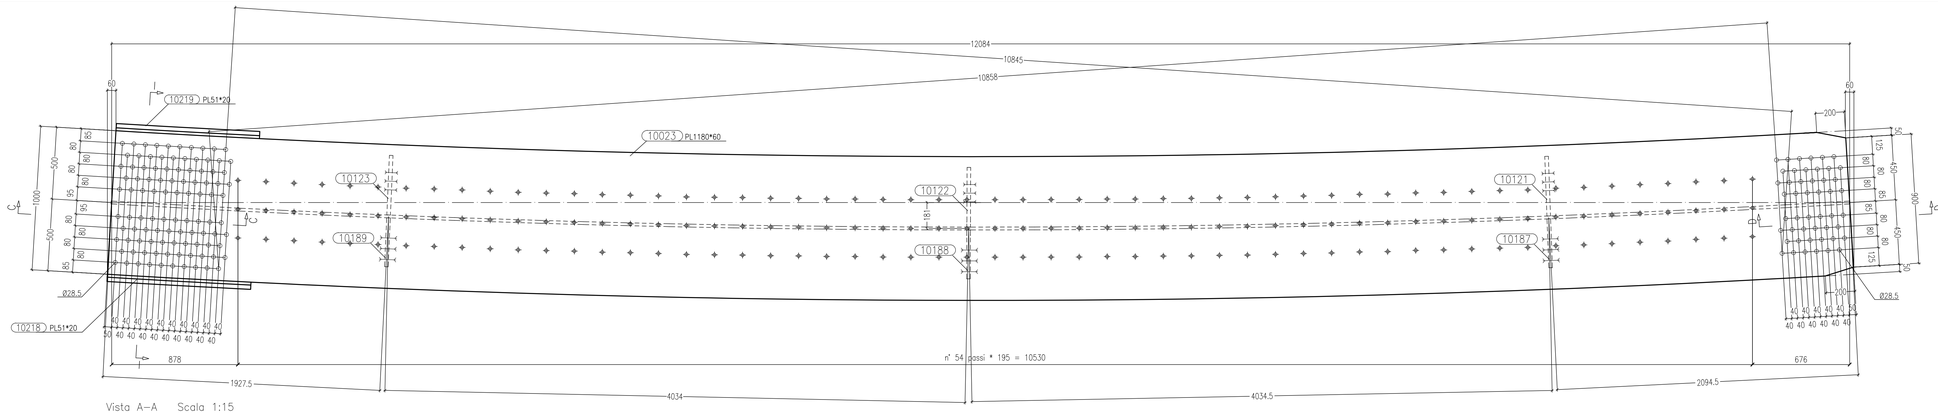

Vista A–A Scala 1:15

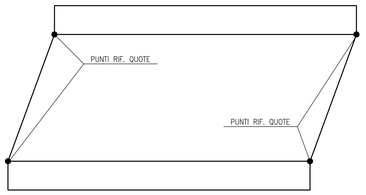

SCHEMA TRAVE

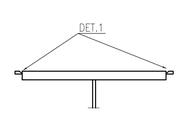

Sezione I–I Scala 1:15

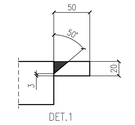

DET.1

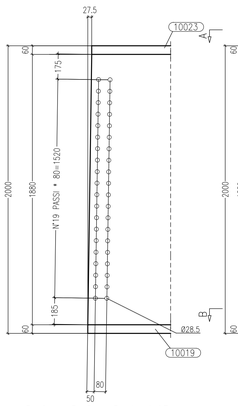

Sezione C–C Scala 1:15

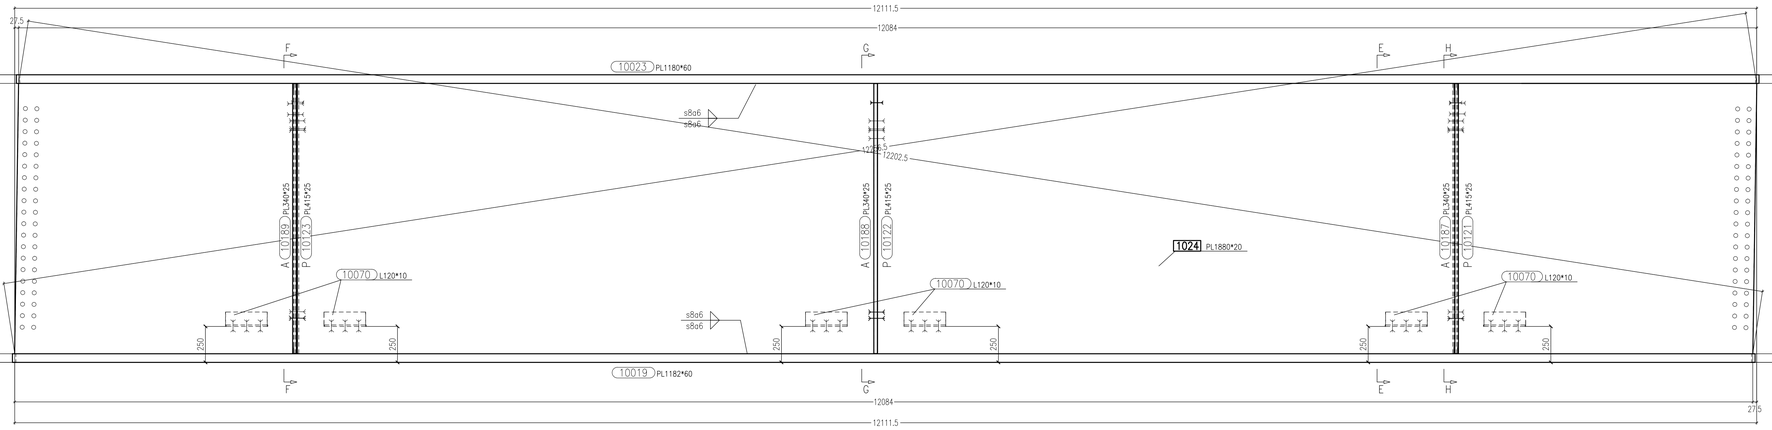

Vista di Fronte Scala 1:15

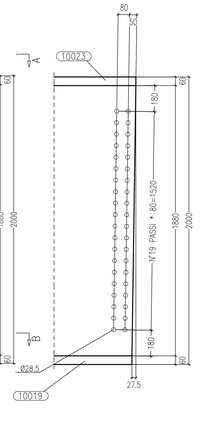

Sezione D–D Scala 1:15

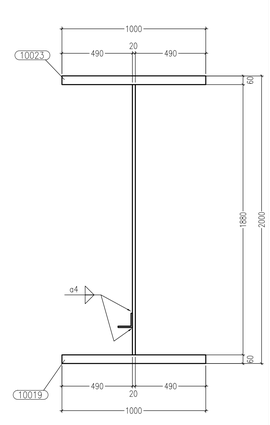

Sezione E–E Scala 1:15

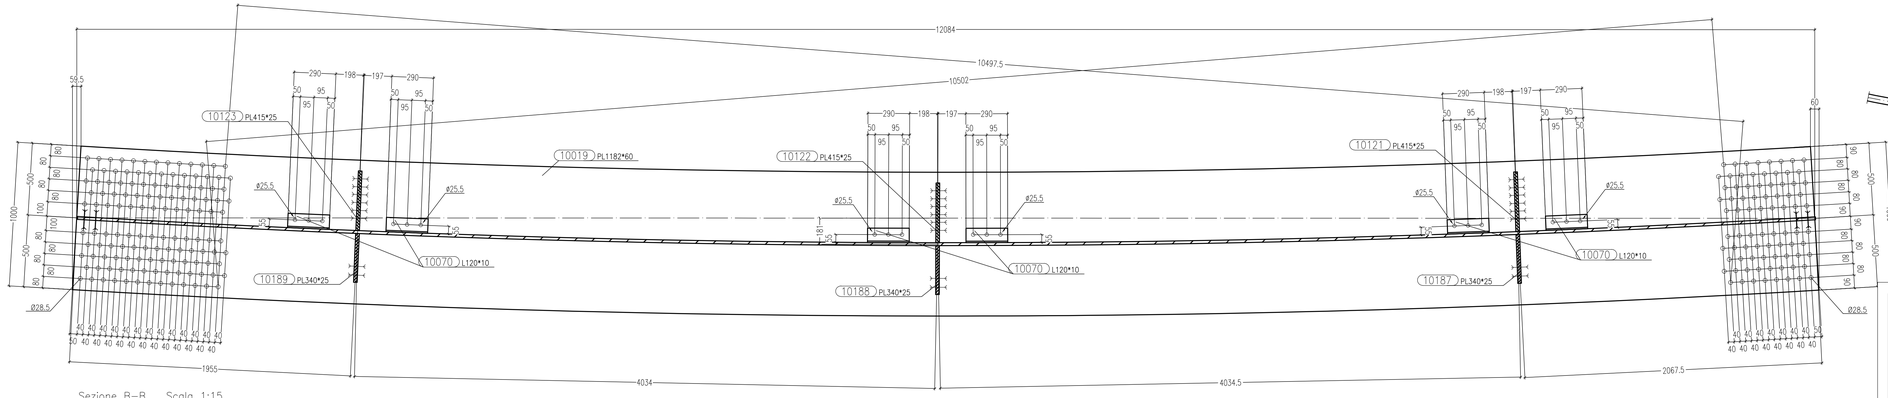

Sezione B–B Scala 1:15

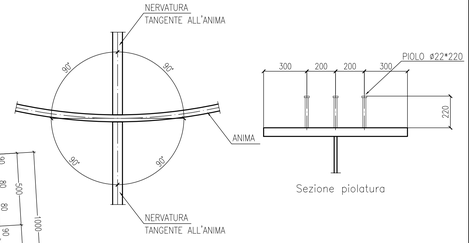

SCHEMA GENERALE
POSIZIONAMENTO NERVATURA

Sezione piolatura

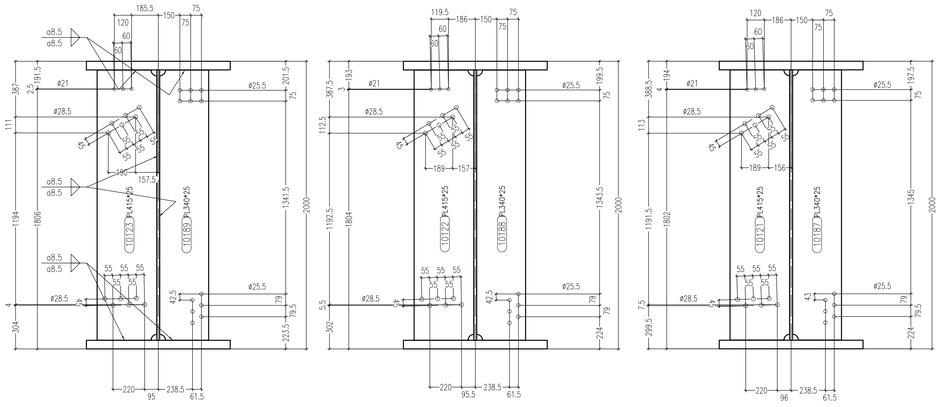

Sezione F–F Scala 1:15 | Sezione G–G Scala 1:15 | Sezione H–H Scala 1:15

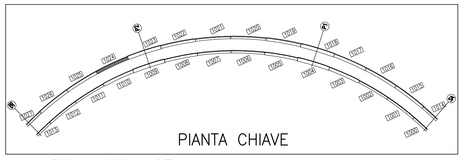

PIANTA CHIAVE

MARCA: 1024 QT. 1

Rev.	Date	Description	Designer	Controlled
A	06/08/2013	REVISIONE GENERALE	E.E.	Ing. Picco
0	23/07/2013	FIRST ISSUE	E.E.	Ing. Picco

N° of order				doc. type			document number				revision
2	0	1	3	0	1	1	D	C	D	1	0	2	4	A

CIMOLAI
Via Ungaresca, 38 - 33170 Pordenone - Italy
Tel. +39 0434 5581 - Fax +39 0434 361401
www.cimolai.com - info@cimolai.com

Client: STRABAG

Object: SVINCOLO DI LOMAZZO
CAVALCAVIA RAMPA "C"
TRAVE SALDATA MK 1024

Scale: 1:15 – –

MATRICE DI REVISIONE

REV	DATA	DESCRIZIONE MODIFICA

N.B.: LA TAVOLA SOSTITUISCE QUELLA RELATIVA AL CODICE E DEL PROGETTO ESECUTIVO

COLLEGAMENTO AUTOSTRADALE
DALMINE - COMO - VARESE - VALICO DEL GAGGIOLO E OPERE AD ESSO CONNESSE
CODICE CUP: F11H99001700001
TRATTE B1, B2, C, D, TRVA13+14, GREENWAY
AS BUILT
TRATTA B1 - SVINCOLO DI LOMAZZO (da Pk - 0+850 a Pk +1+800)
OPERE D'ARTE MINORI
CAVALCAVIA
SVINCOLO LOMAZZO - CAVALCAVIA RAMPA C
TRAVE SALDATA MK 1024

IDENTIFICAZIONE ELABORATO
CODICE PROGETTO: F001078
WBS

FASE PROGETTUALE	LOTTO	ZONA	OPERA	TRATTO/OPERA	AMBITO	TIPO ELABORATO	PROGRESSIVO	REVISIONE
A	0	C01	IV001	0	ON	CA	041	E

Scala: -

DATA	DESCRIZIONE	REV
Settembre 2015	Emissione	E

CONCEDENTE
CONCESSIONI AUTOSTRADALI LOMBARDE

CONCESSIONARIO
Autostrada Pedemontana Lombarda
Direttore Tecnico: Ing. Enrico Arri
Referente Tecnico: Arch. Giovanni Camilli

APPROVATO
Autostrada Pedemontana Lombarda
Il Direttore dei Lavori: Ing. Francesco Domenico

IMPRESA
RAGGRUPPAMENTO TEMPORANEO IMPRESE:
Mandataria: STRABAG A.G.
Mandante: GLF Grandi Lavori Fincosit S.p.A.
Mandante: Impresa costruzioni Giuseppe Maltauro S.p.A.
Mandante cooptata: STRABAG S.p.A.

PROGETTISTA - PROGETTO ESECUTIVO DI DETTAGLIO
RAGGRUPPAMENTO TEMPORANEO PROGETTISTI:
Mandataria: 3TI PROGETTI ITALIA
Mandante: GP
Mandante: Arch. Salvatore Vermiglio

RESPONSABILE DI PROGETTO ED INCARICATO DELL'INTEGRAZIONE FRA LE VARIE PRESTAZIONI:
Ing. Alberto Cecchini

ELABORAZIONE PROGETTUALE
PROGETTISTA:
3TI PROGETTI ITALIA S.p.A

CONSULENTE SPECIALISTICO:
CIMOLAI

3TI ITALIA S.p.A.
DIRETTORE TECNICO
Ing. Stefano Luca Possati
Ordine degli Ingegneri
Provincia di Roma n. 20899

Redatto: Di Sanzo | Verificato: Di Iullo | Approvato: Possati