

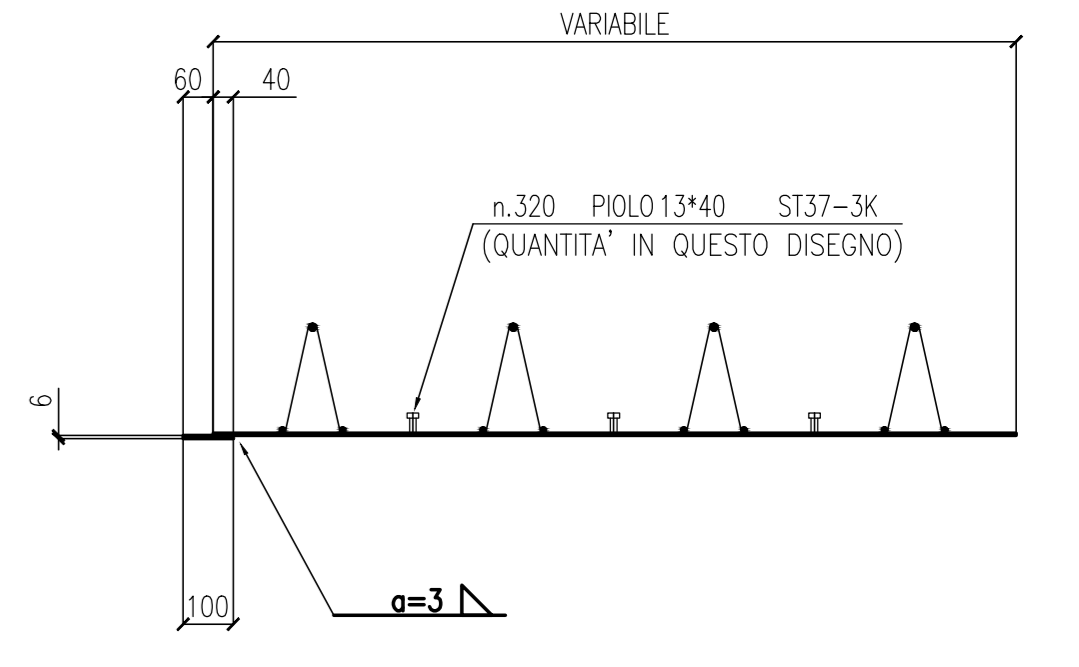
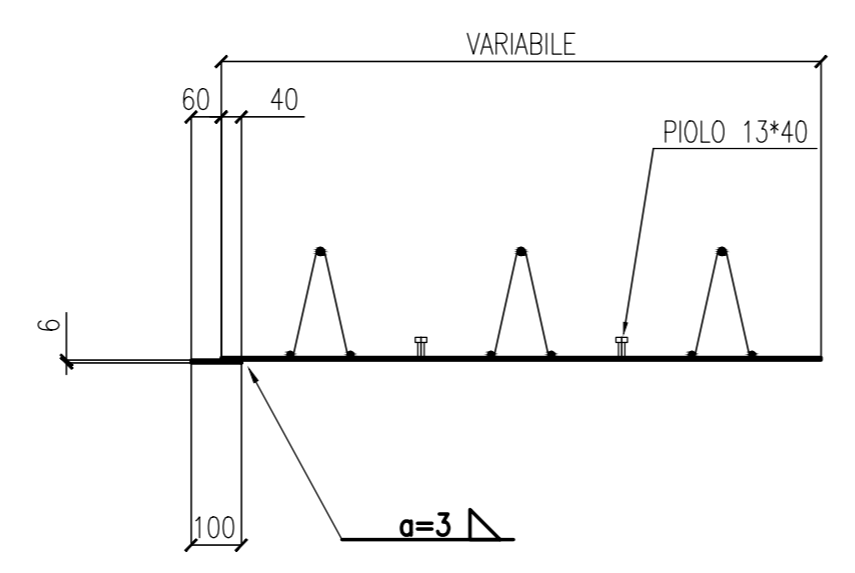
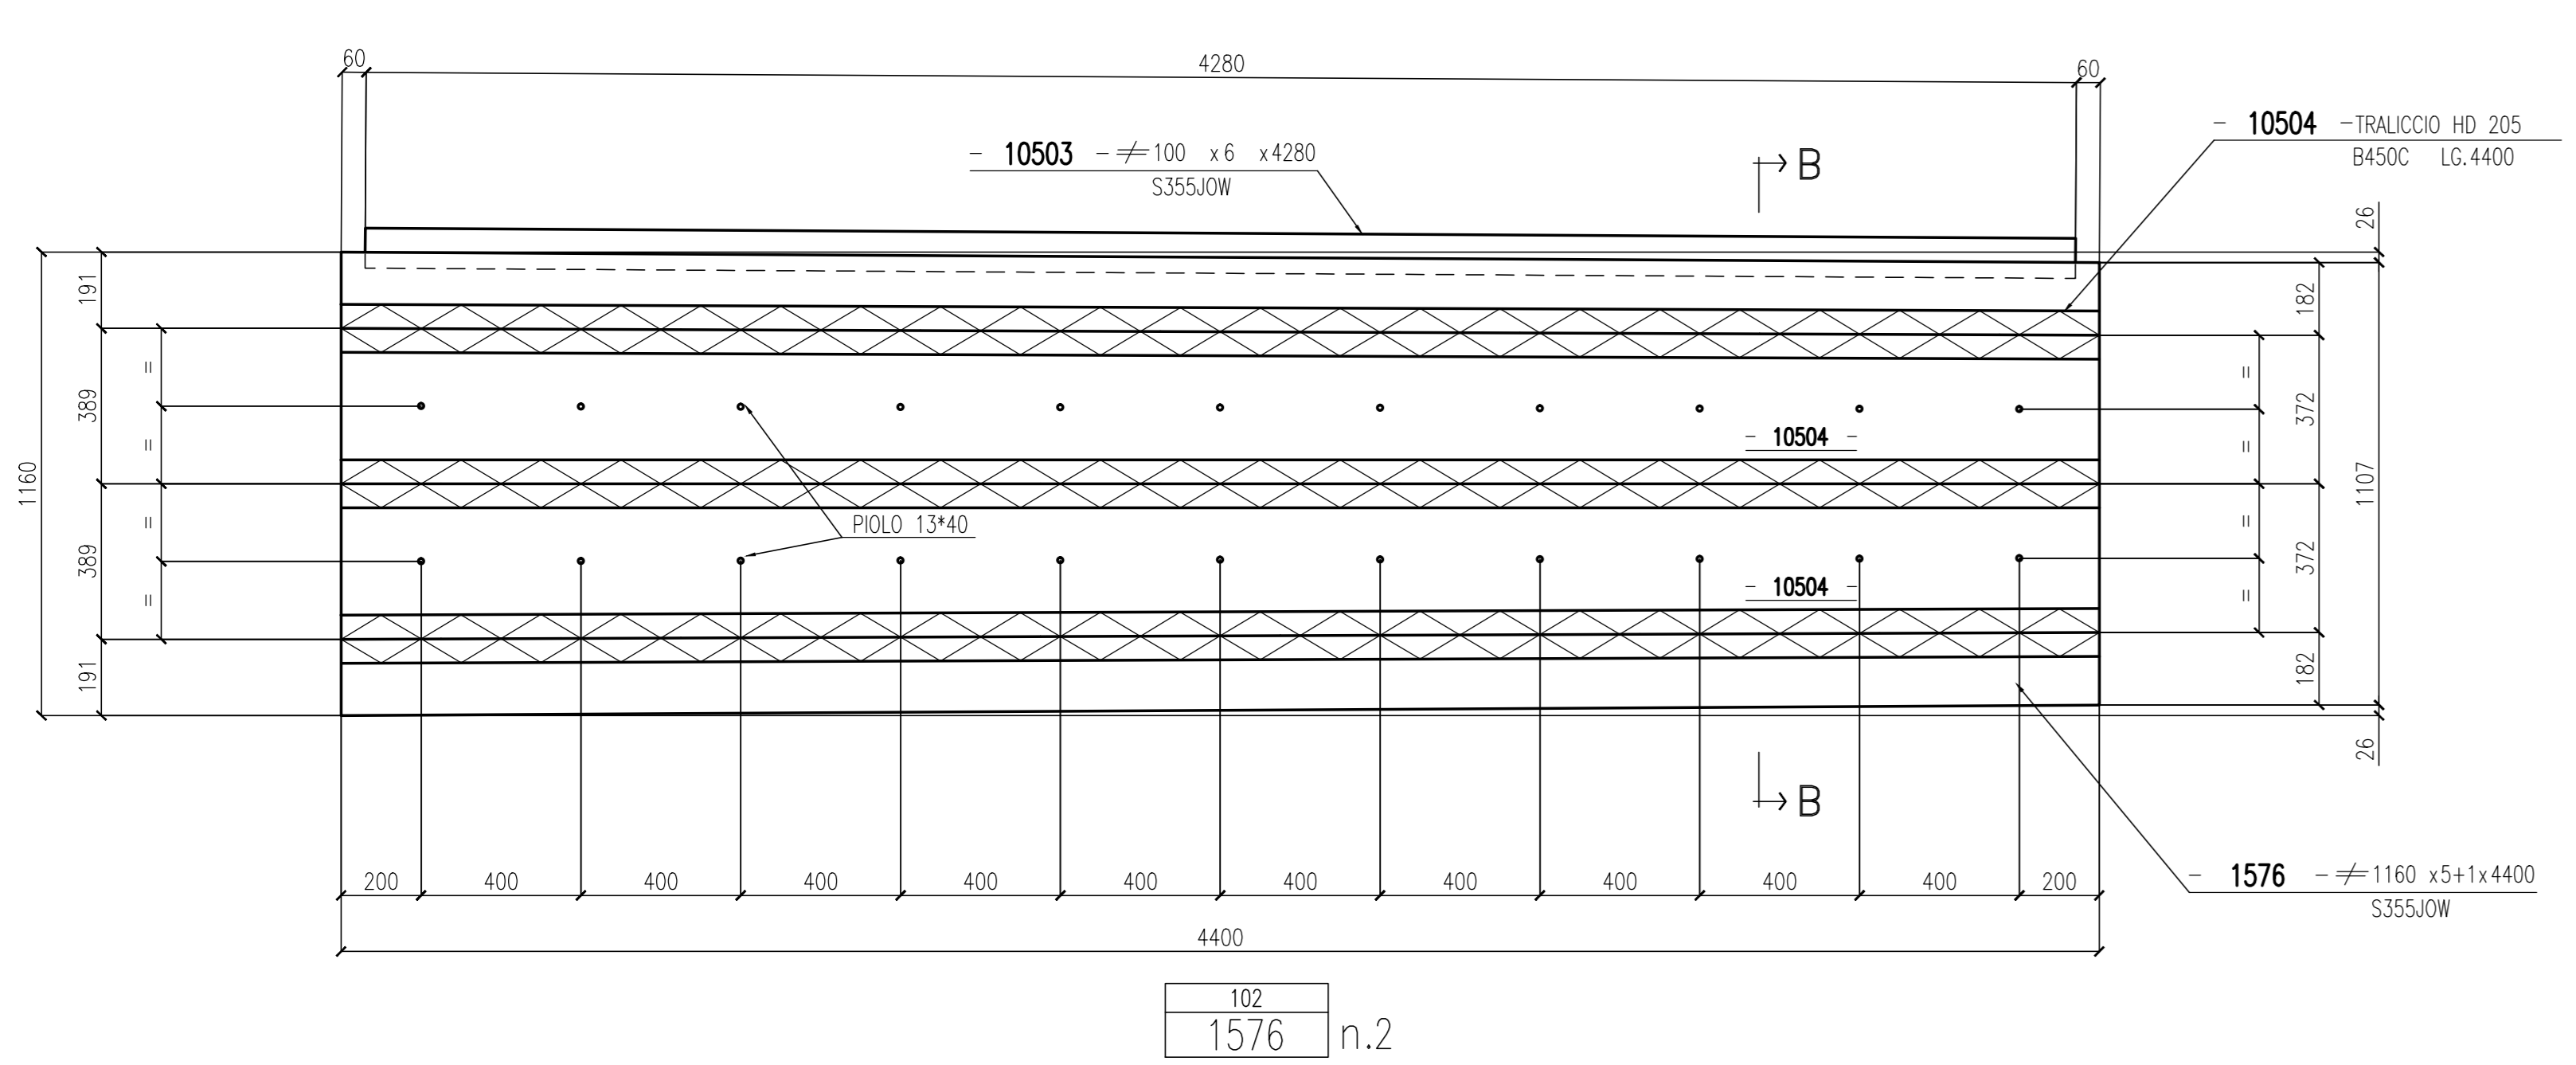
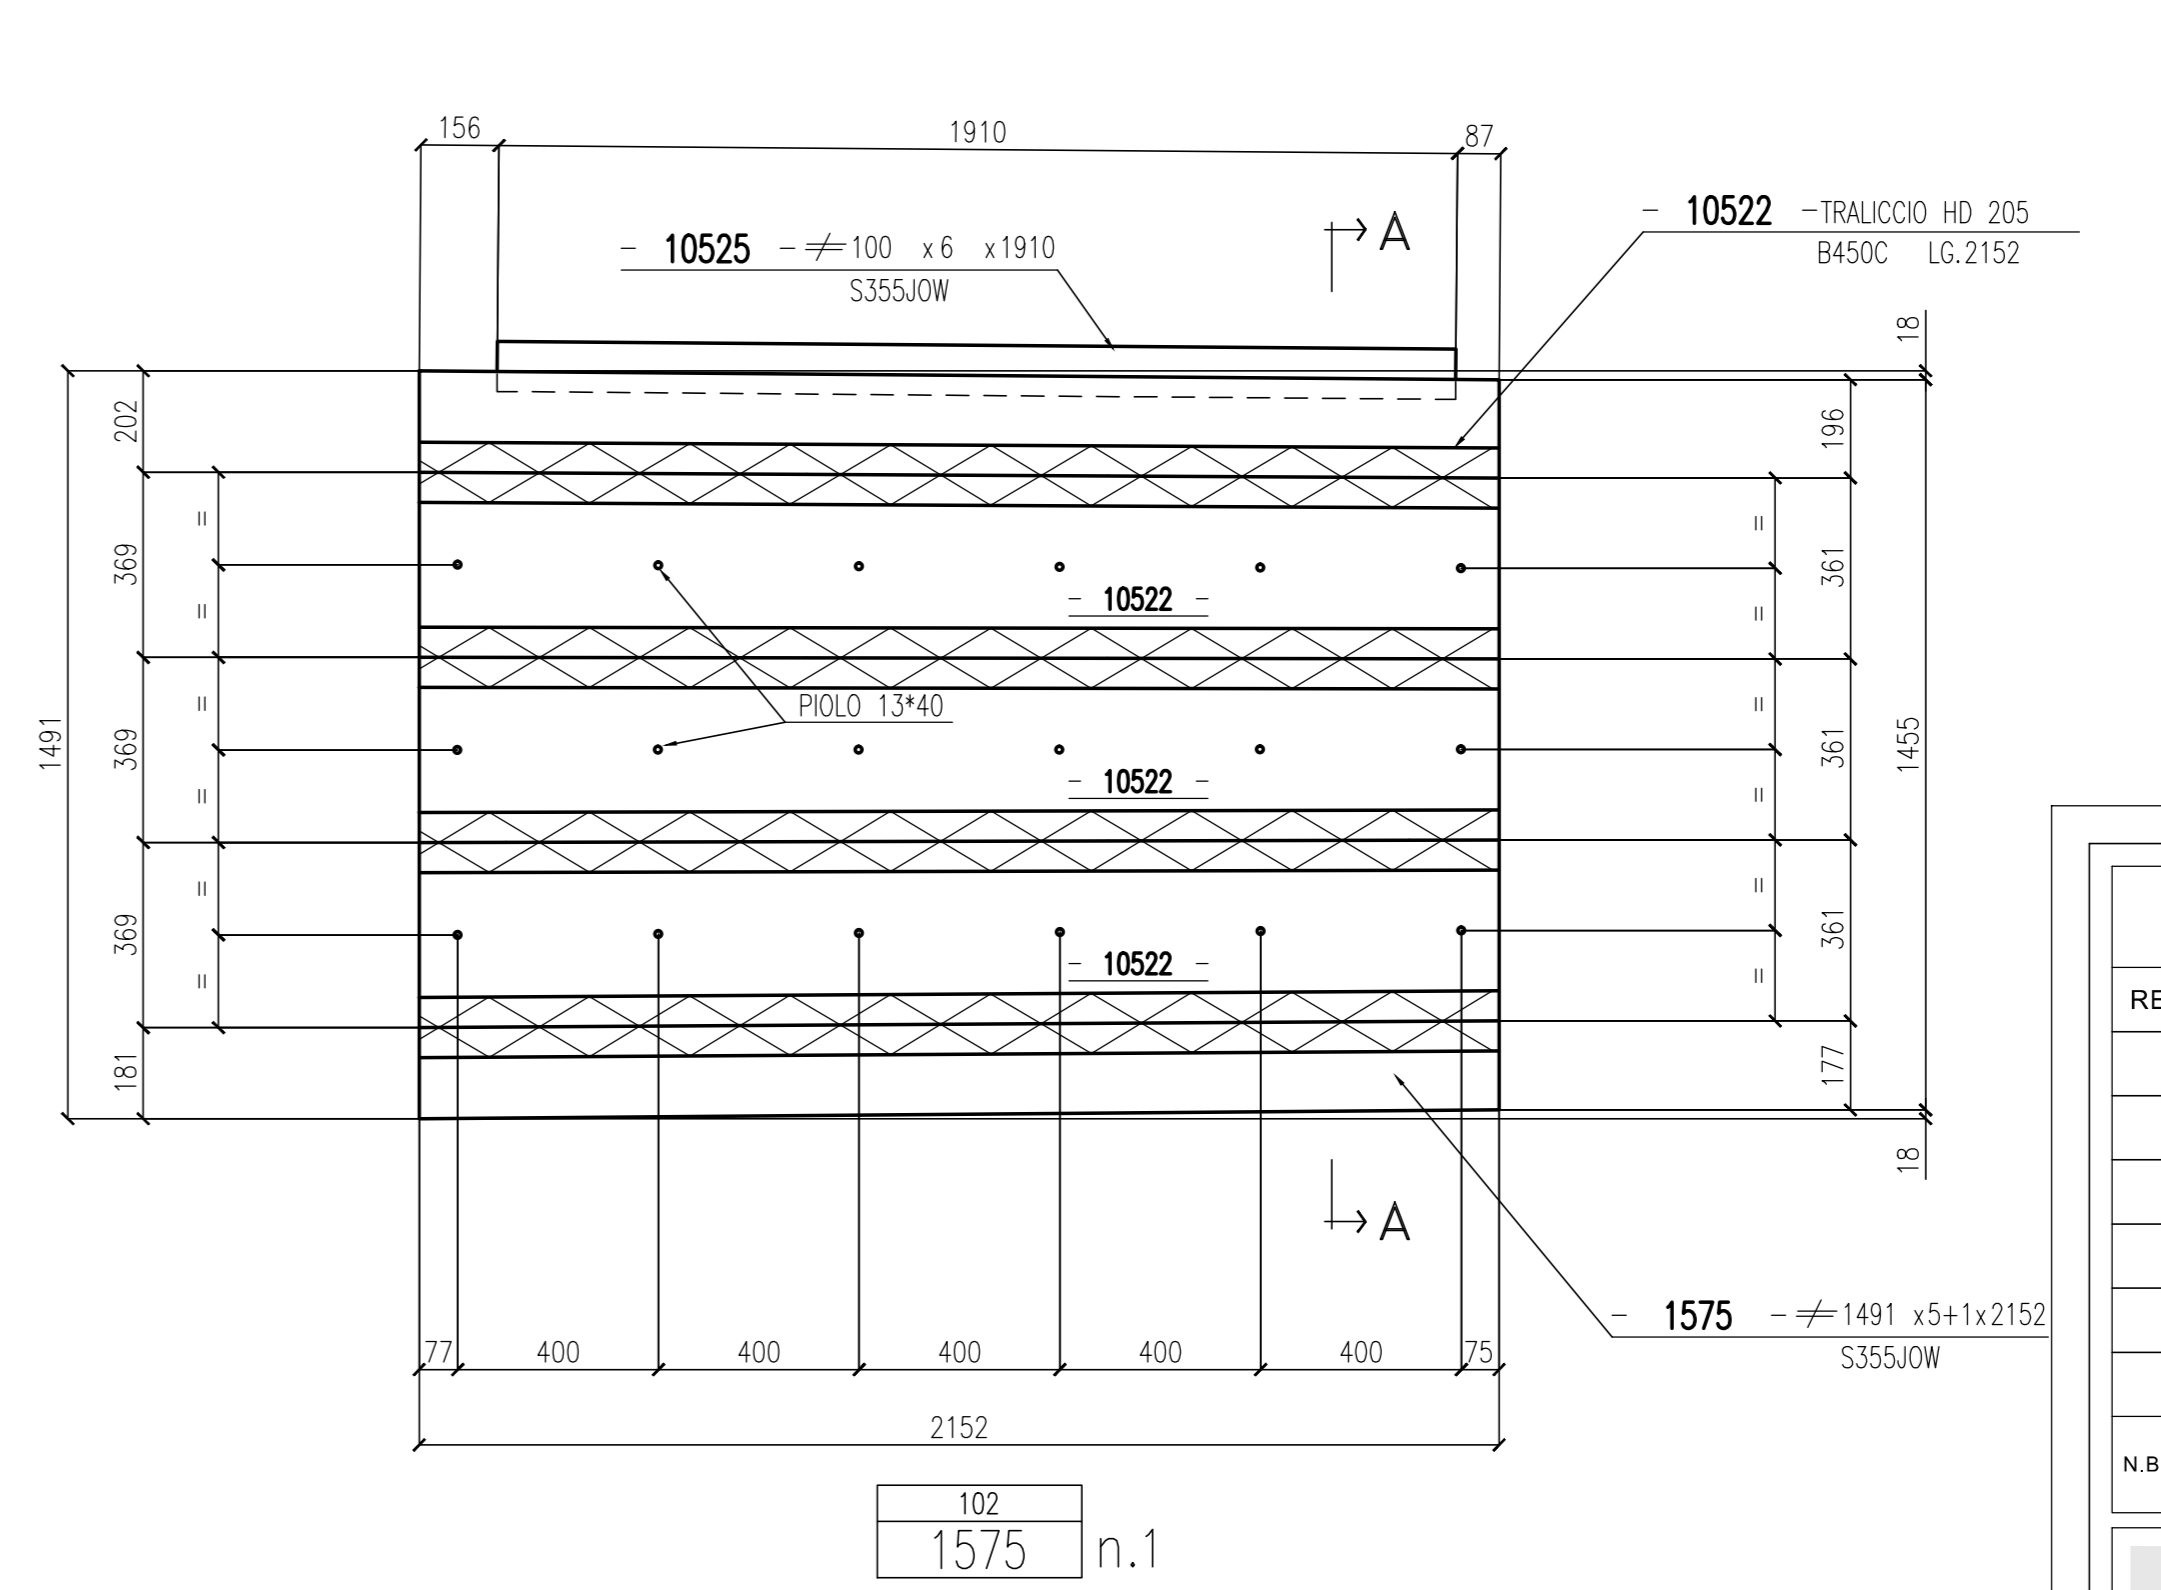
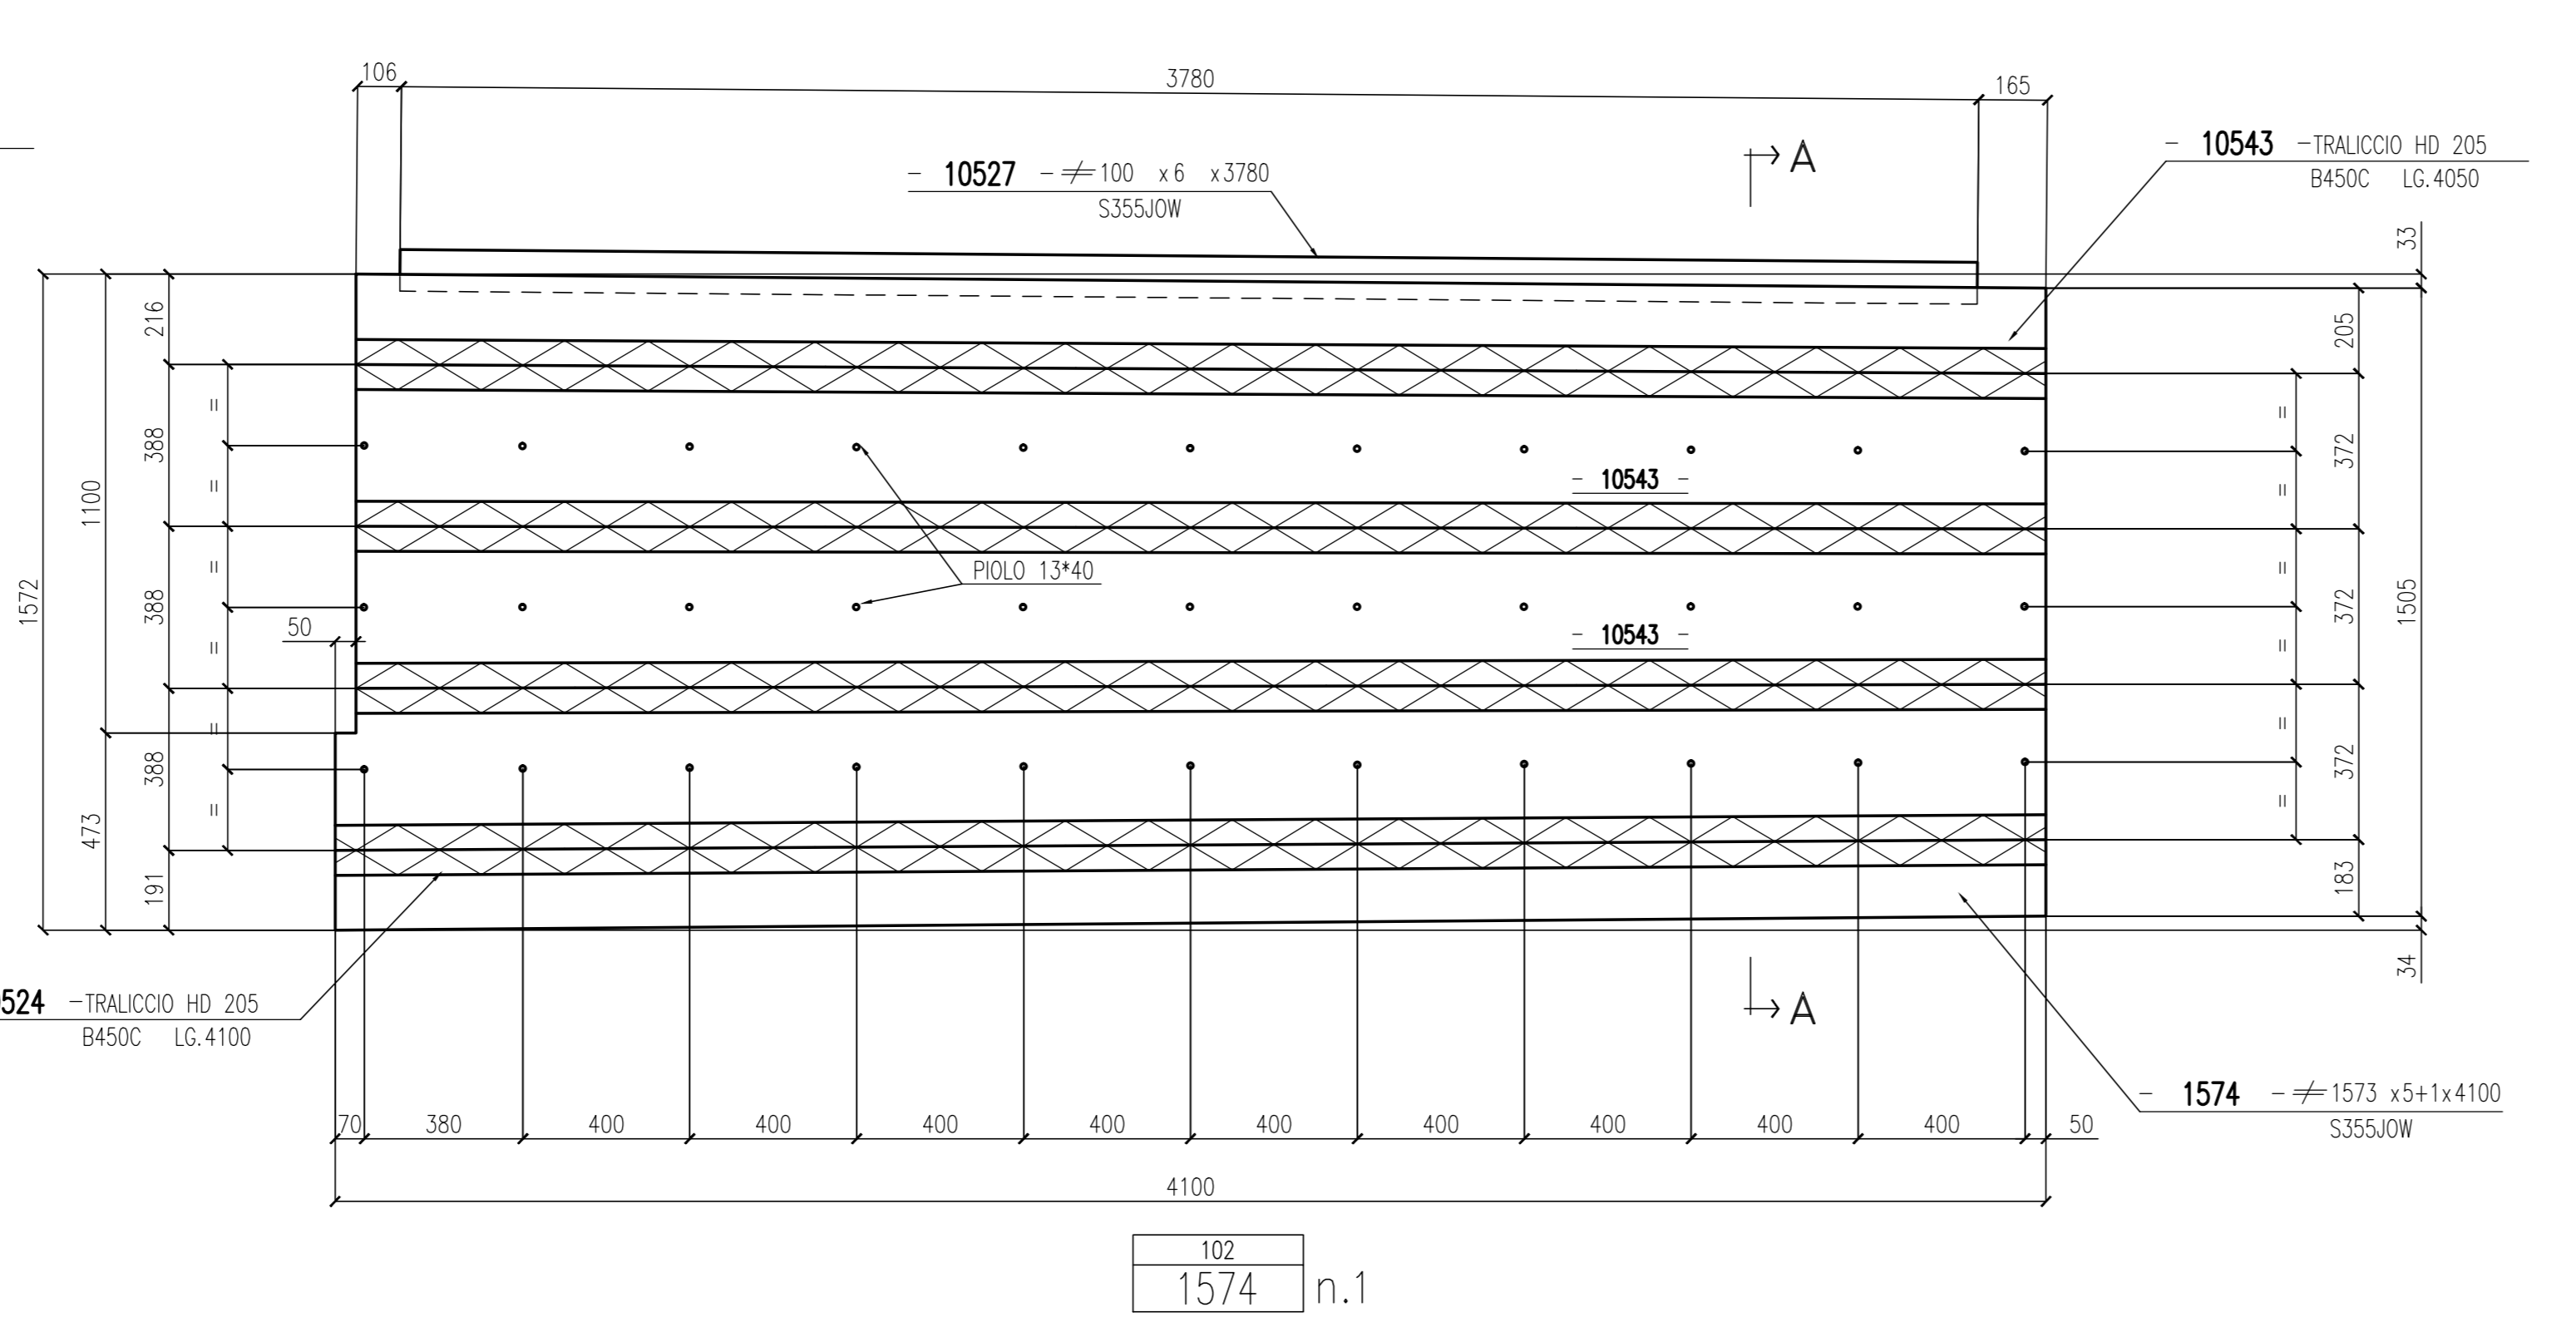
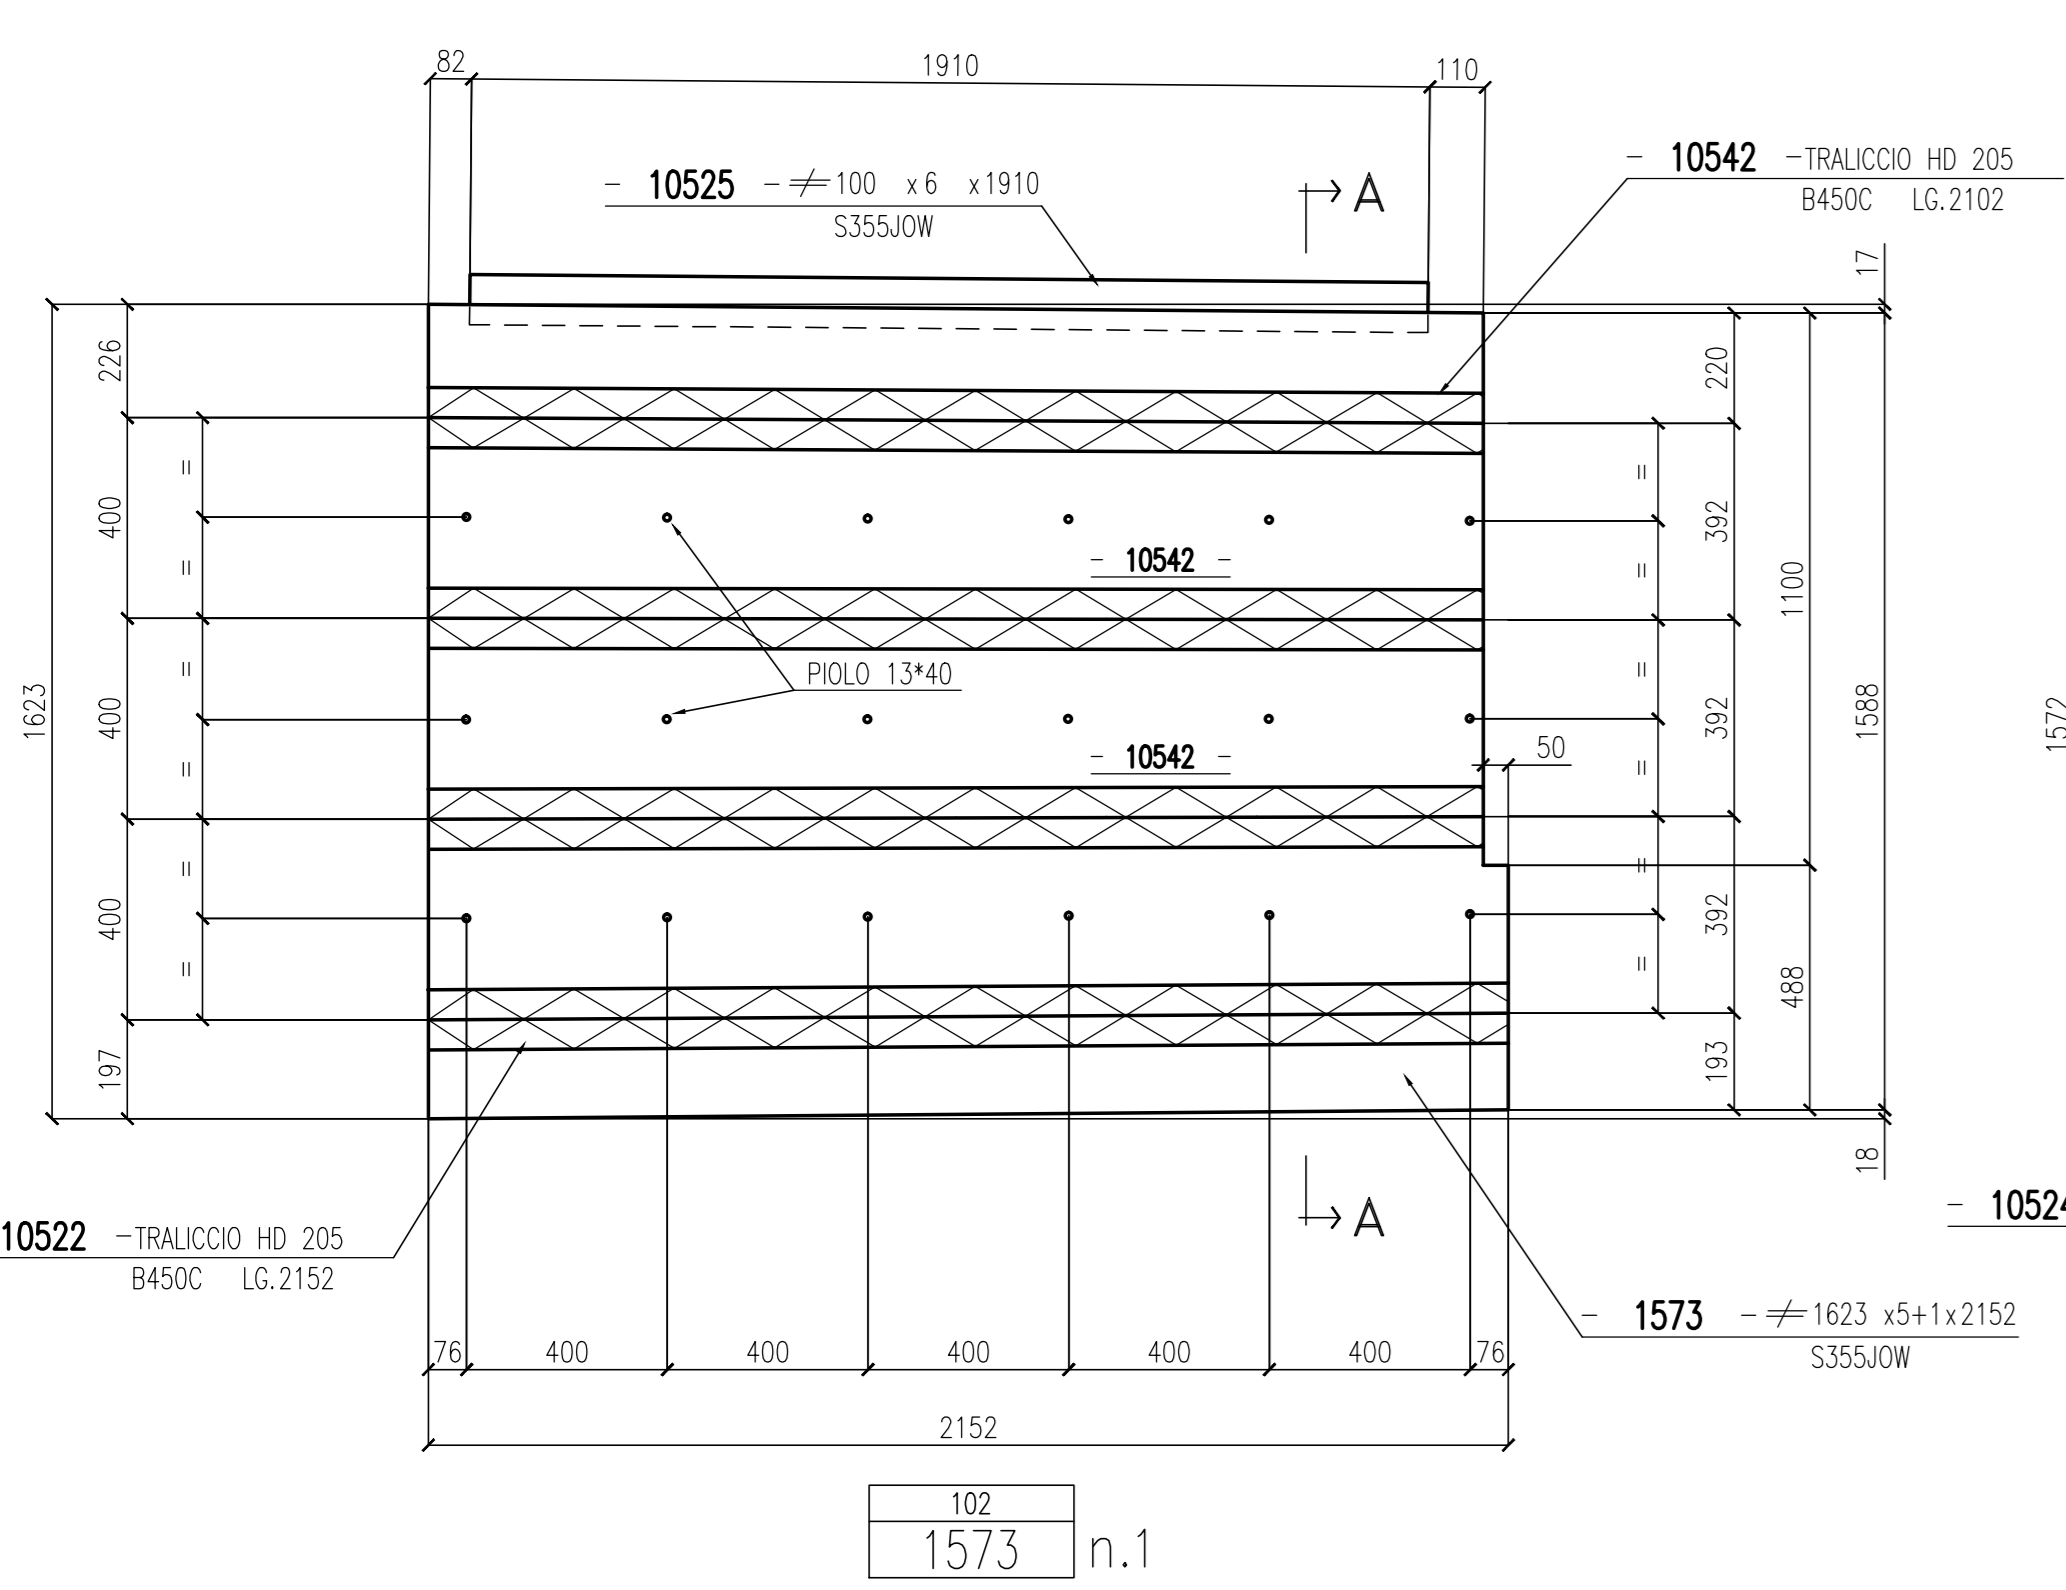
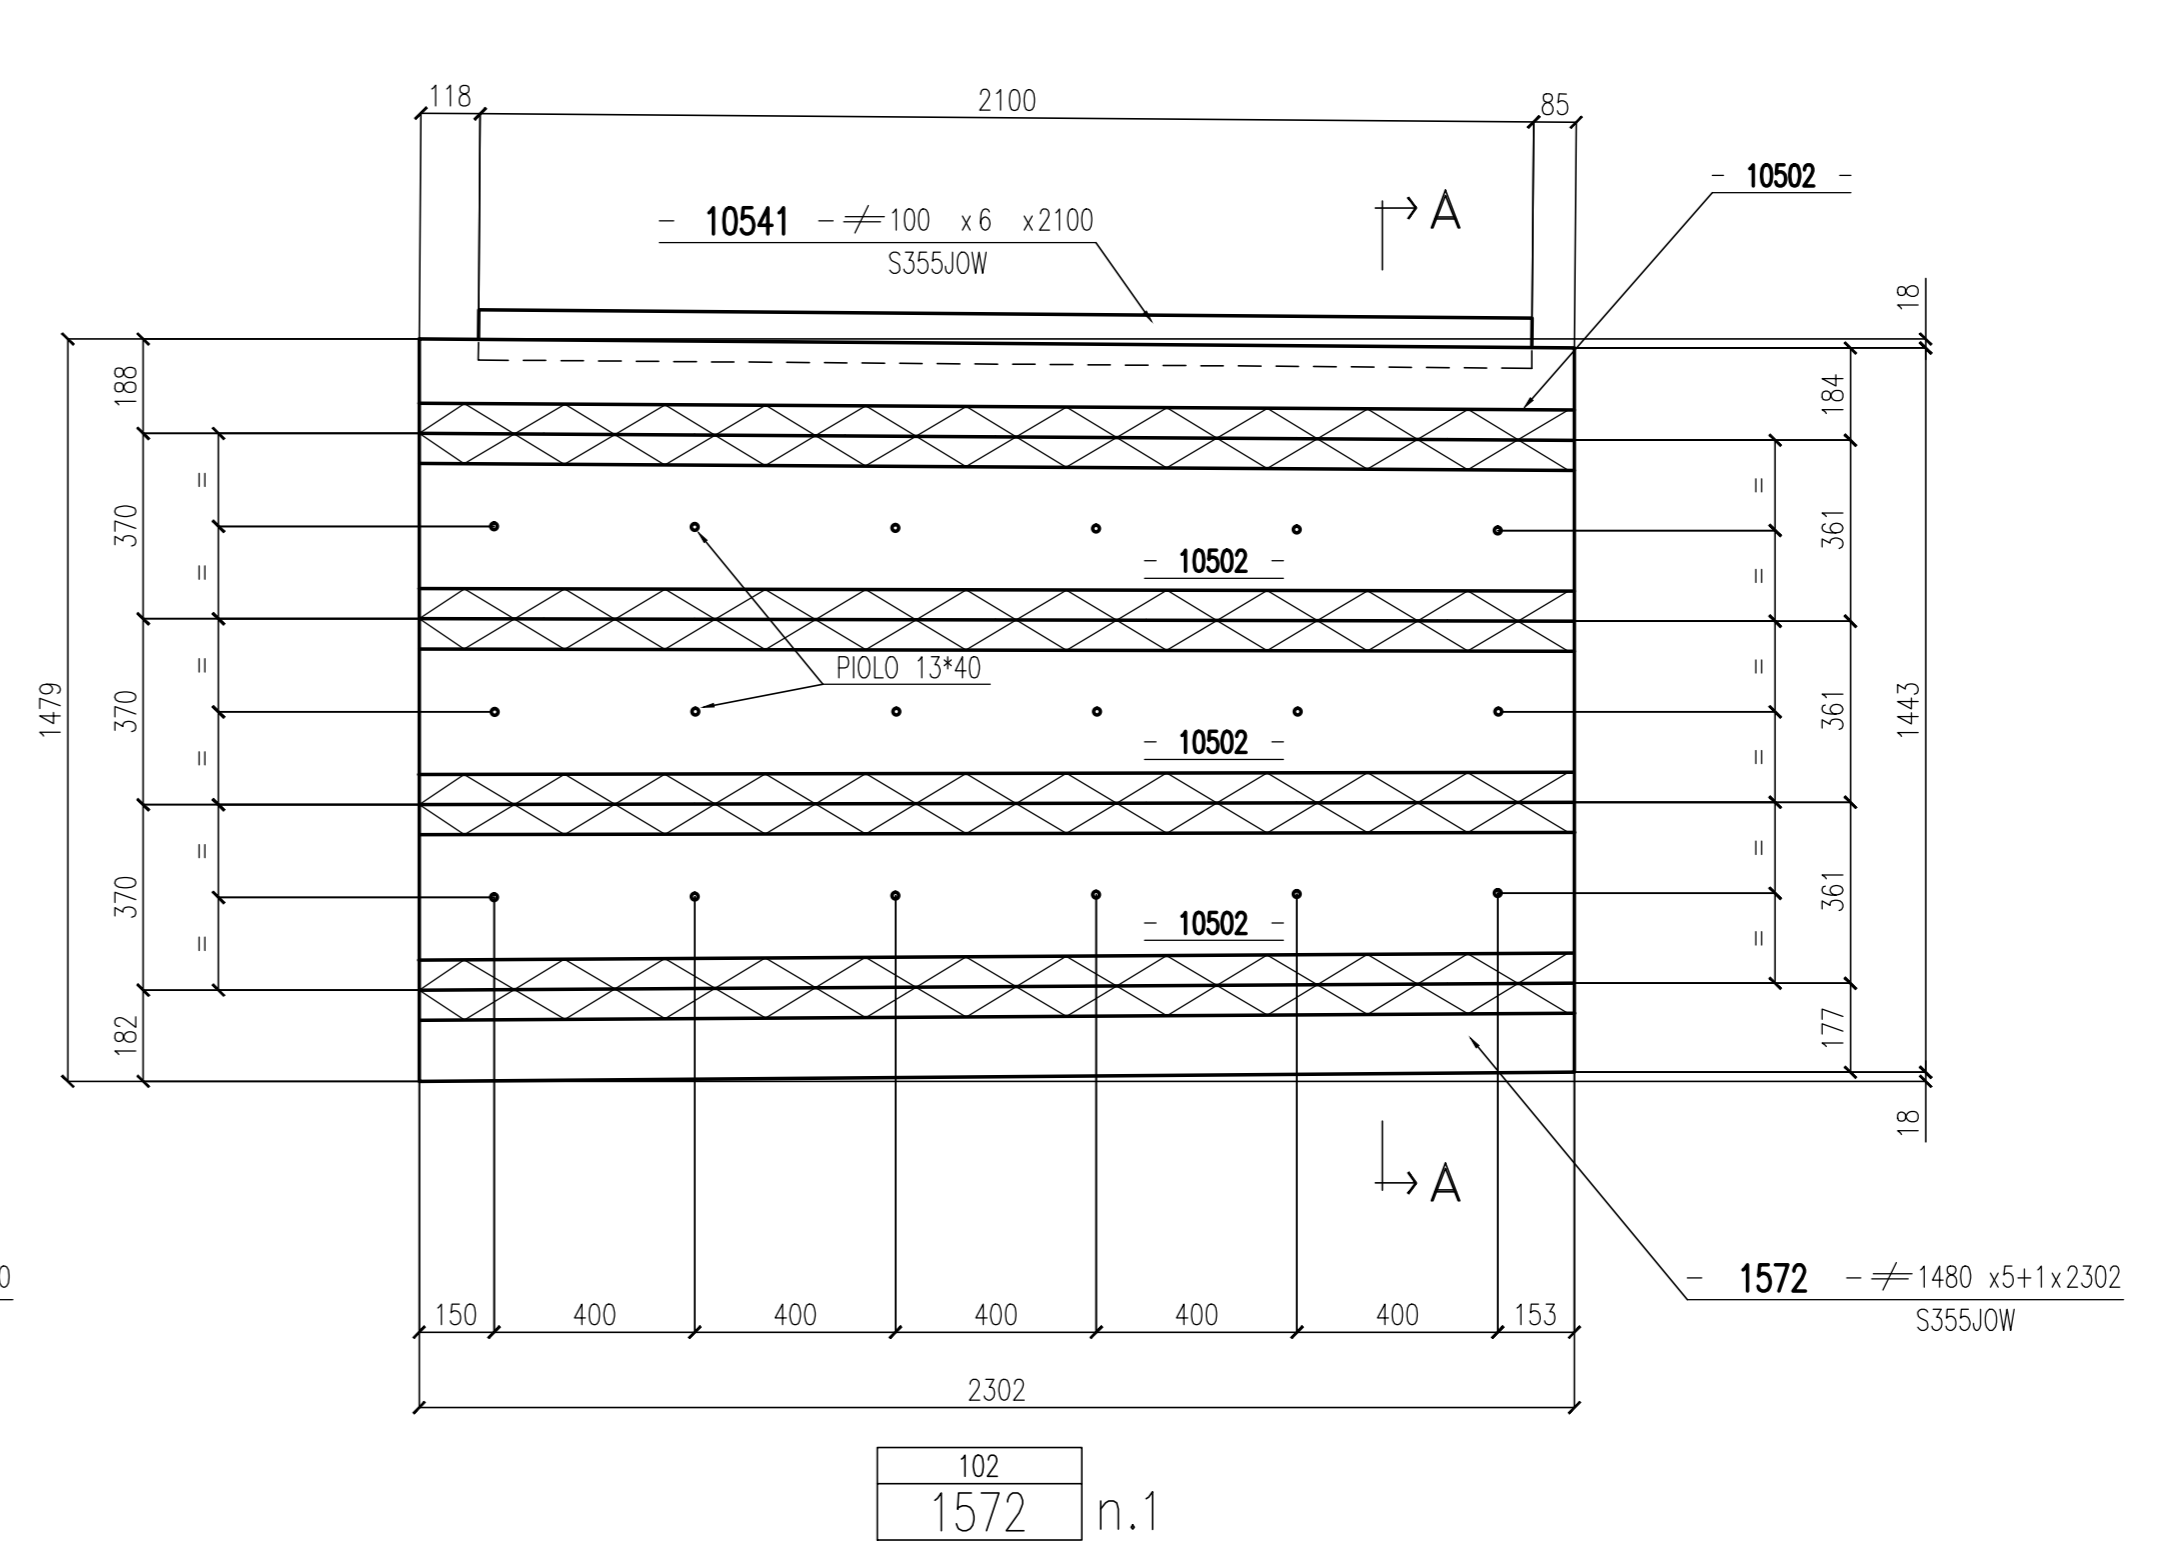


PARTICOLARE TRALICCIO

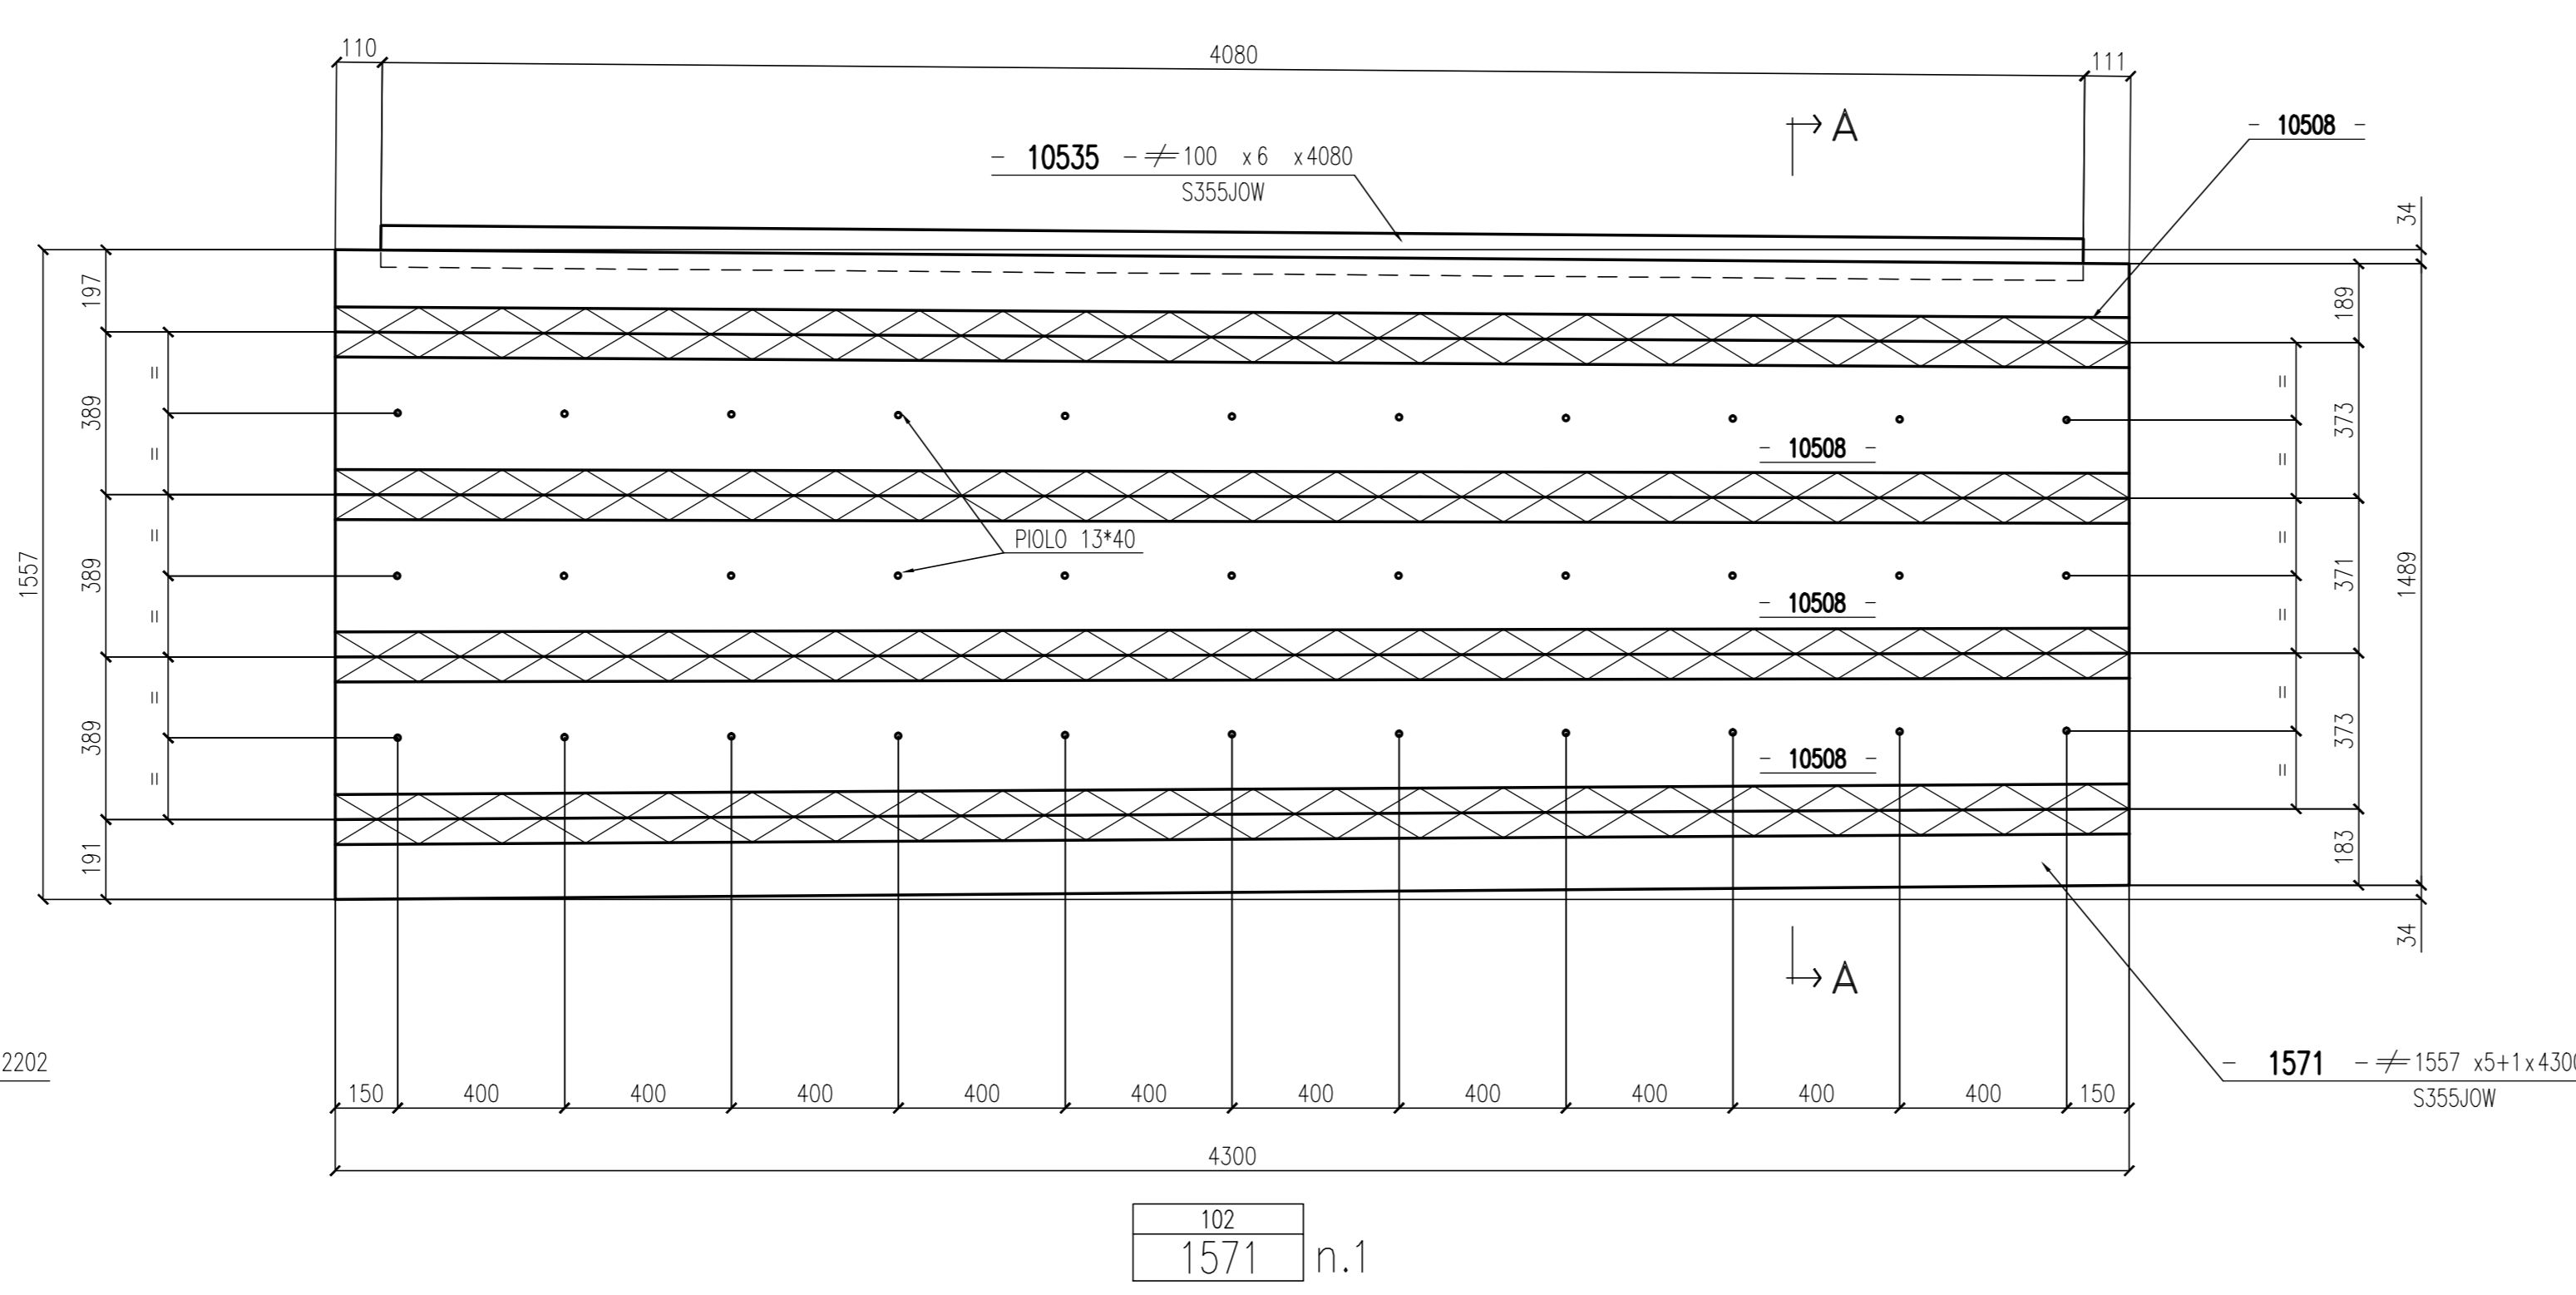

SEZIONE A-A

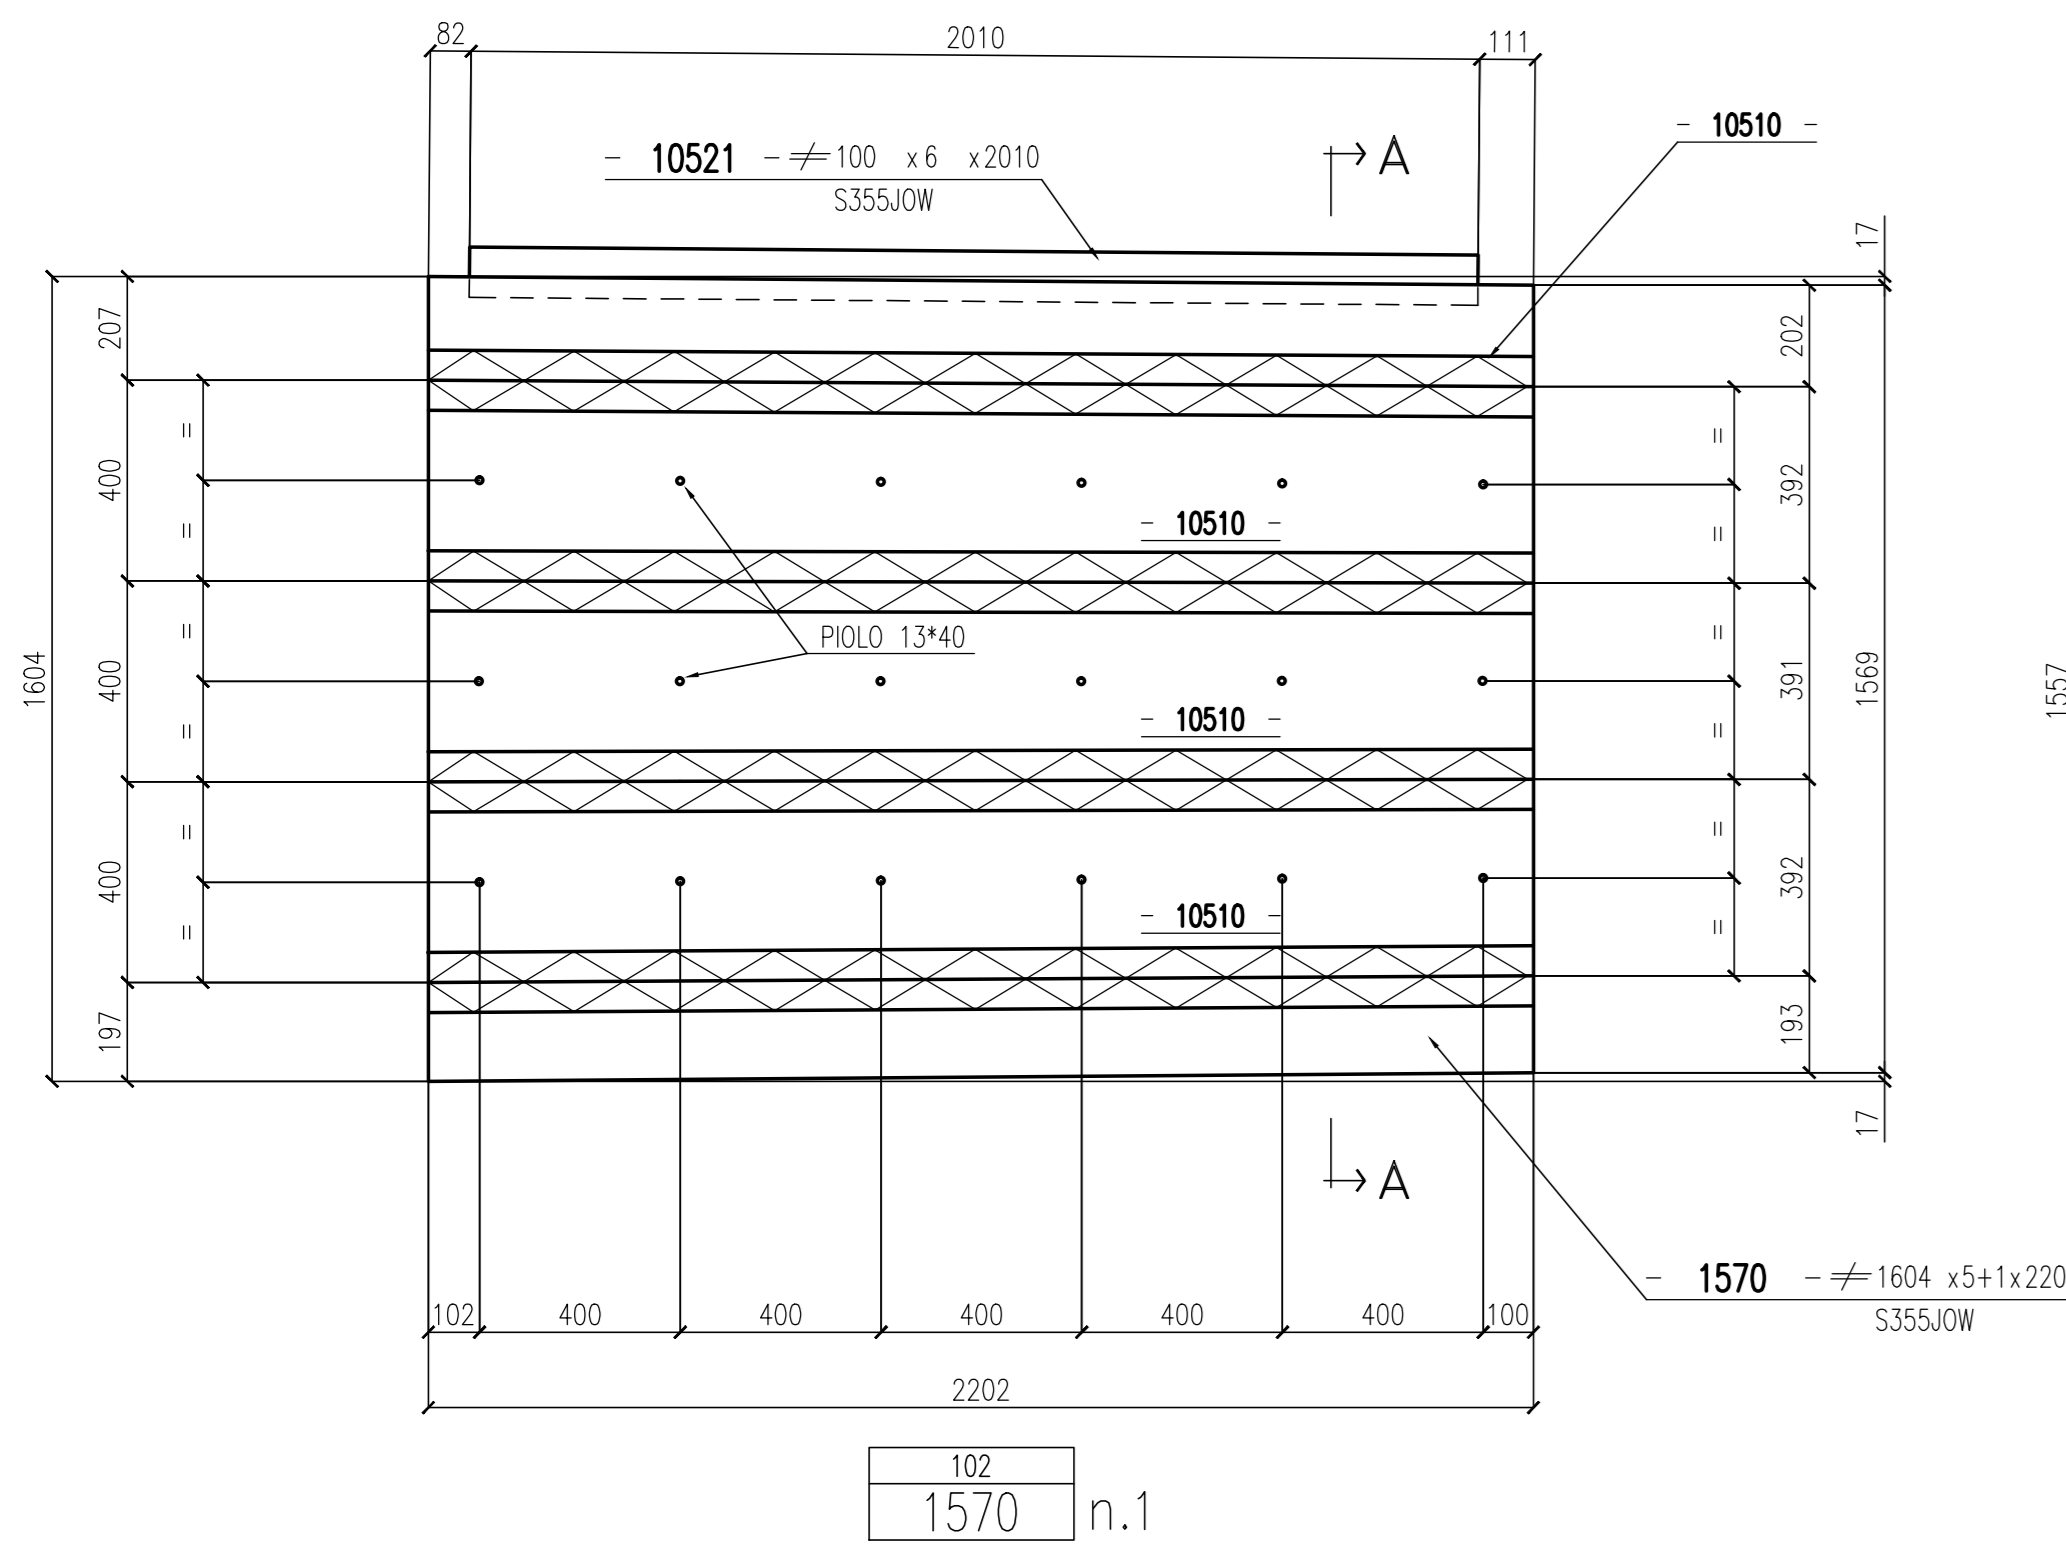

SEZIONE B-B

REV	DATA	DESCRIZIONE MODIFICA

N.B.: LA TAVOLA SOSTITUISCE QUELLA RELATIVA AL CODICE [ ] DEL PROGETTO ESECUTIVO

0	30/08/2013	FIRST ISSUE	EE	Ing. Pico	
Rev.	Date	Description	Doc. Type	Designer	Controlled
20130111	DCD10380				

**CIMOLAI**  
Tel. +39 0423 5381 - Fax +39 0423 361401  
www.cimolai.com - info@cimolai.com

**STRABAG**

Client: **STRABAG**

Object: **SVINCOLO DI LOMAZZO CAVALCAVIA RAMPA "C" PREDALLES MK 1567+1576 TS: 102**

Scale: **1:15**

**COLLEGAMENTO AUTOSTRADALE DALMINE - COMO - VARESE - VALICO DEL GAGGIOLO E OPERE AD ESSO CONNESSE**  
CODICE CUP F11B9A0027997  
**TRATTE B1, B2, C, D, TRAI13-14, GREENWAY AS BUILT**  
OPERE D'ARTE MINORI  
CAVALCAVIA  
SVINCOLO LOMAZZO - CAVALCAVIA RAMPA C  
PREDALLES MK 1567+1576 - TS: 102

**IMPRESA**  
RAGGRUPPAMENTO TEMPORANEO IMPRESE:  
STRABAG A.G. - GL F Grandi Lavori Fincoi S.p.A. - Impresa costruzioni Giuseppe Mulario S.p.A. - Azienda iscritta STRABAG S.p.A.

**CONCEDENTE**  
CONCESSIONE AUTOSTRADALE  

**CONCSSIONARIO**  
CONCESSIONE TRONCHI  
PROGETTISTA:  
3TI ITALIA S.p.A.  
DIRETTORE TECNICO:  
Ing. Stefano Inzer Passafiume  
CONSOLENTI SPECIALISTICI:  
CIMOLAI

**REDAZIONE**  
Redatto: G. Semp  
Verificato: Di Lulo  
Approvato: Possati