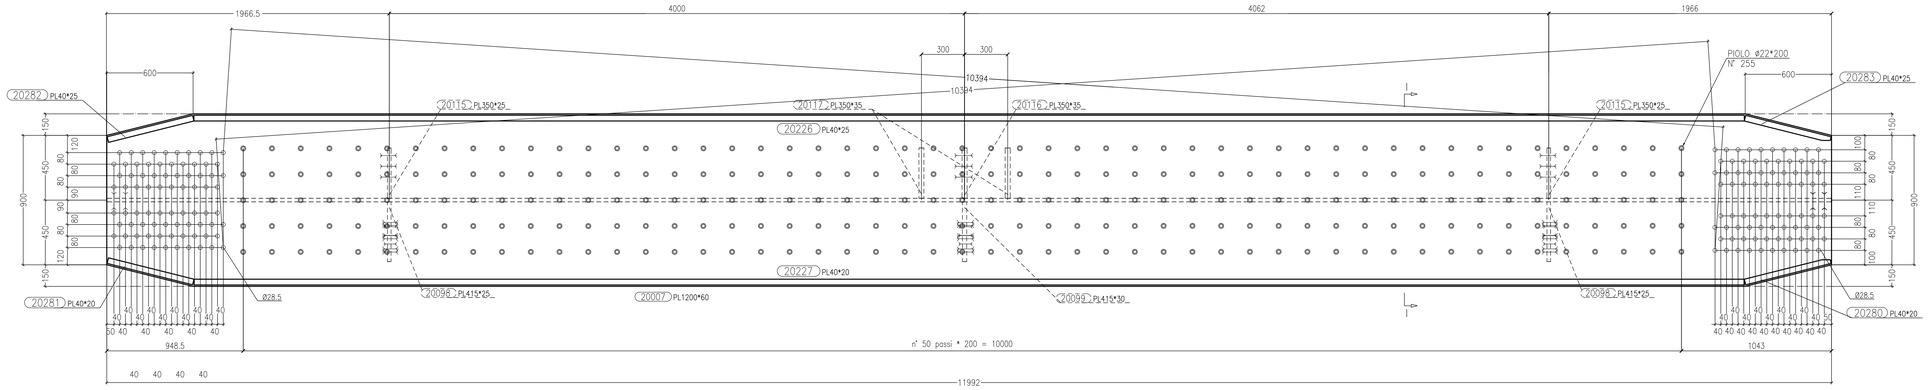

Vista A–A Scala 1:15

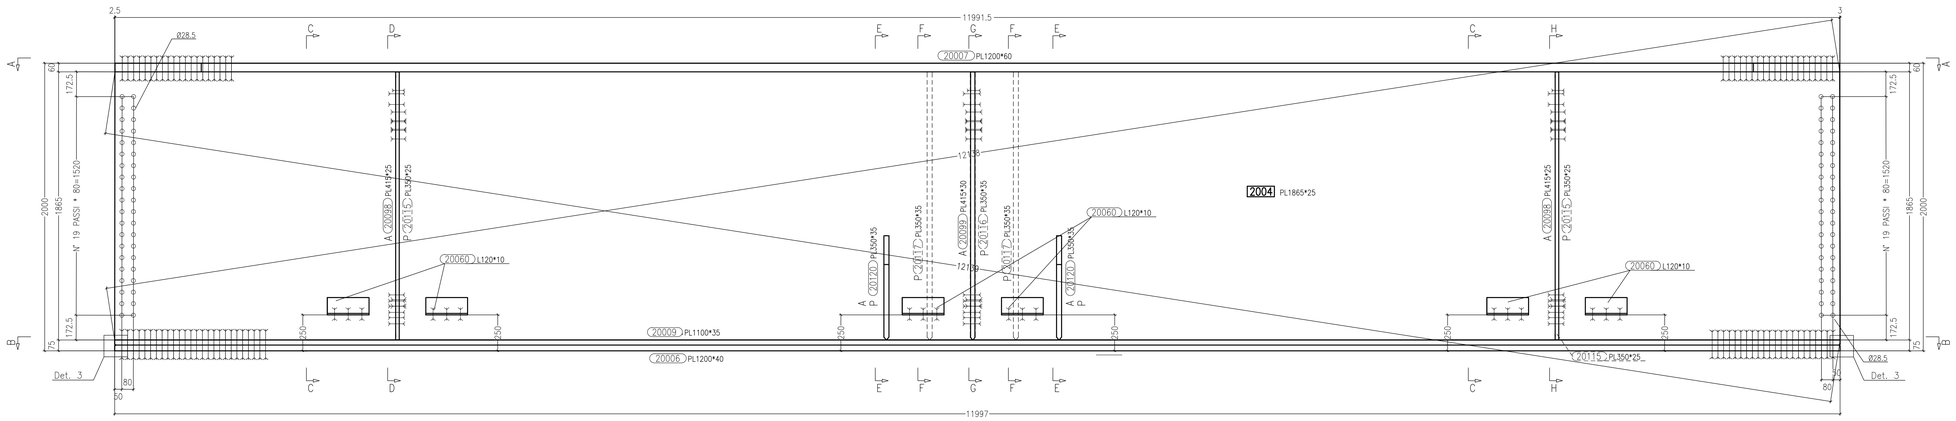

Vista di Fronte Scala 1:15

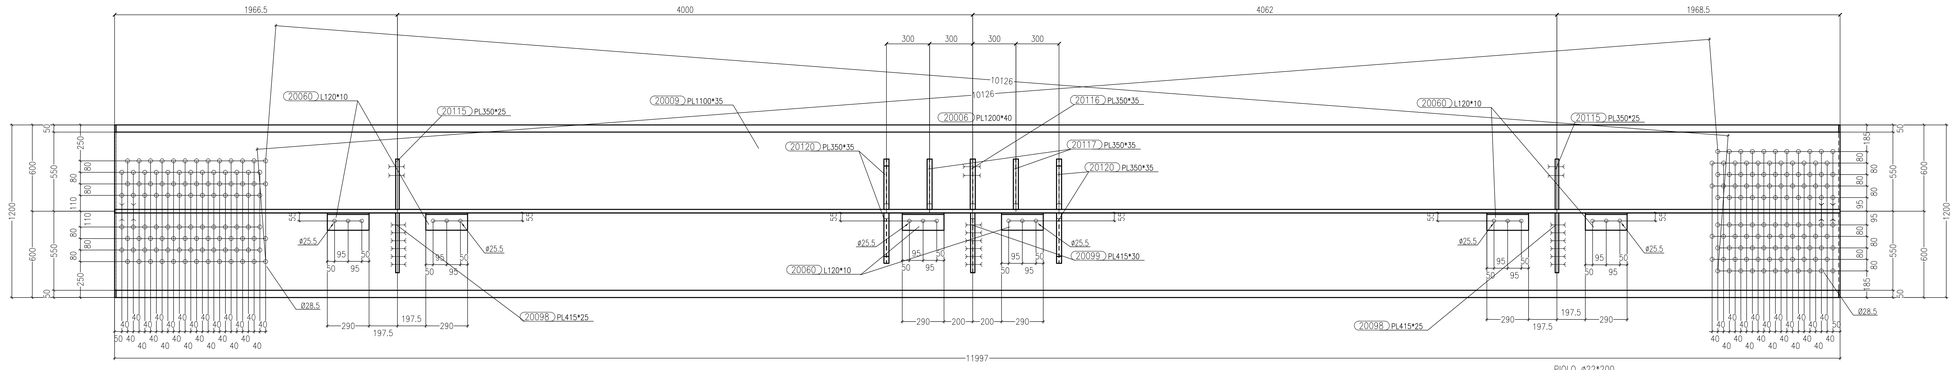

Sezione B–B Scala 1:15

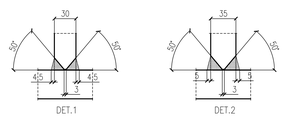

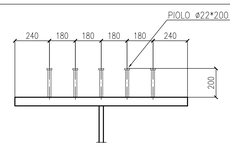

Sezione piolatura

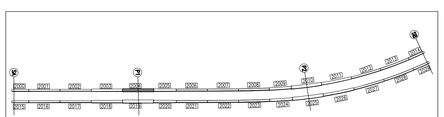

PIANTA CHIAVE

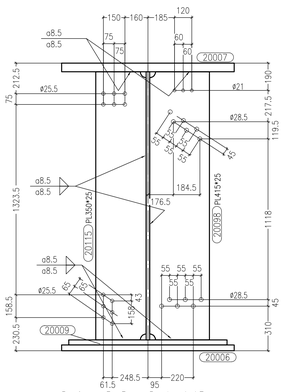

Sezione D–D Scala 1:15

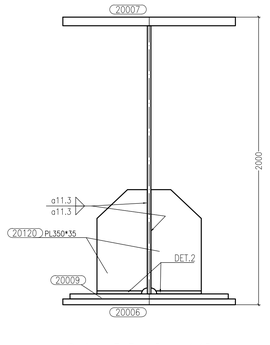

Sezione E–E Scala 1:15

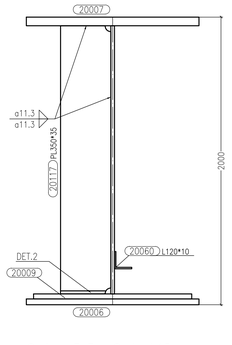

Sezione F–F Scala 1:15

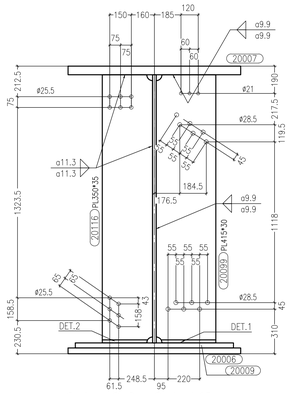

Sezione G–G Scala 1:15

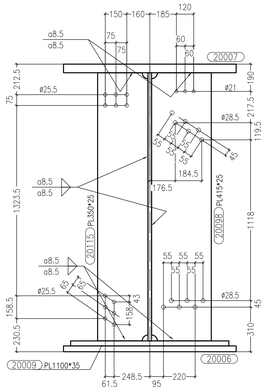

Sezione H–H Scala 1:15

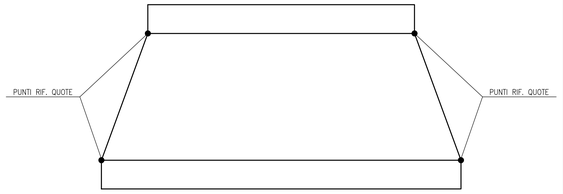

SCHEMA TRAVE

Sezione I–I Scala 1:15

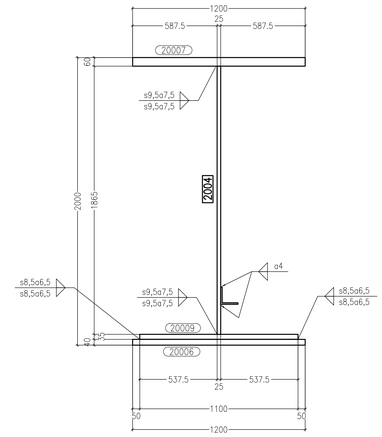

Sezione C–C Scala 1:15

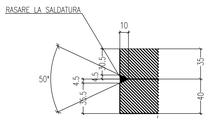

Det. 3 Scala 1:2,5

MARCA: 2004 QT. 1

Rev.	Date	Description	Designer	Controlled
A	30/08/2013	REVISIONE GENERALE	E.E.	Ing. Picco
0	23/08/2013	FIRST ISSUE	E.E.	Ing. Picco

N° of order	doc. type	document number	revision
20130111	DCD	2004	A

CIMOLAI
Via Ungarenza, 38 - 33170 Pordenone - Italy
Tel. +39 0434 5581 - Fax +39 0434 361401
www.cimolai.com - info@cimolai.com

Client: STRABAG

Object: SVINCOLO DI LOMAZZO
CAVALCAVIA RAMPA "G"
TRAVE SALDATA MK 2004

Scale: 1:15 – –

MATRICE DI REVISIONE

REV	DATA	DESCRIZIONE MODIFICA

N.B.: LA TAVOLA SOSTITUISCE QUELLA RELATIVA AL CODICE [E] DEL PROGETTO ESECUTIVO

CONCESSIONI AUTOSTRADALI LOMBARDE — Autostrada Pedemontana Lombarda

COLLEGAMENTO AUTOSTRADALE
DALMINE - COMO - VARESE - VALICO DEL GAGGIOLO E OPERE AD ESSO CONNESSE
CODICE CUP: F11B09057000
TRATTE B1, B2, C, D, TRVA13+14, GREENWAY

AS BUILT

TRATTA B1 - SVINCOLO DI LOMAZZO (da Pk - 0+850 a Pk +1+800)
OPERE D'ARTE MINORI
CAVALCAVIA
SVINCOLO LOMAZZO - CAVALCAVIA RAMPA G
TRAVE SALDATA MK 2004

IDENTIFICAZIONE ELABORATO

CODICE PROGETTO: F0510781

WBS										
FASE PROGETTUALE	LOTTO	ZONA	OPERA	TRATTO DOPPIA	AMBITO	TIPO ELABORATO	PROGRESSIVO	REVISIONE		
A	0	C01	IM02	0	ON	CA	023	E		

Scala: -

DATA	DESCRIZIONE	REV
Settembre 2015	Emissione	E

CONCEDENTE: CONCESSIONI AUTOSTRADALI LOMBARDE

CONCESSIONARIO: Autostrada Pedemontana Lombarda — Direttore Tecnico: Ing. Enrico Aini; Referente Tecnico: Arch. Giovanni Cerrito

APPROVATO: Autostrada Pedemontana Lombarda — Il Direttore dei Lavori: Ing. Francesco Domenico

IMPRESA

RAGGRUPPAMENTO TEMPORANEO IMPRESE:

Mandataria	Mandante	Mandante	Mandante cooptata
STRABAG A.G.	GLF Grandi Lavori Fincosit S.p.A.	Impresa costruzioni Giuseppe Maltauro S.p.A.	STRABAG S.p.A.

PROGETTISTA - PROGETTO ESECUTIVO DI DETTAGLIO

RAGGRUPPAMENTO TEMPORANEO PROGETTISTI:

Mandataria	Mandante	Mandante	Mandante
3TI PROGETTI ITALIA	GP Progetti	HIGHWAY ENGINEERING	Arch. Salvatore Vernuccio

RESPONSABILE DI PROGETTO ED INCARICATO DELL'INTEGRAZIONE FRA LE VARIE PRESTAZIONI:
Ing. Alberto Cecchini

ELABORAZIONE PROGETTUALE

PROGETTISTA:
3TI PROGETTI ITALIA S.p.A

3TI ITALIA S.p.A.
DIRETTORE TECNICO
Ing. Stefano Luca Piasini
Ordine degli Ingegneri
Provincia di Roma n. 20809

CONSULENTE SPECIALISTICO:
CIMOLAI

Redatto: Di Sarzo — Verificato: Di Iullo — Approvato: Possati