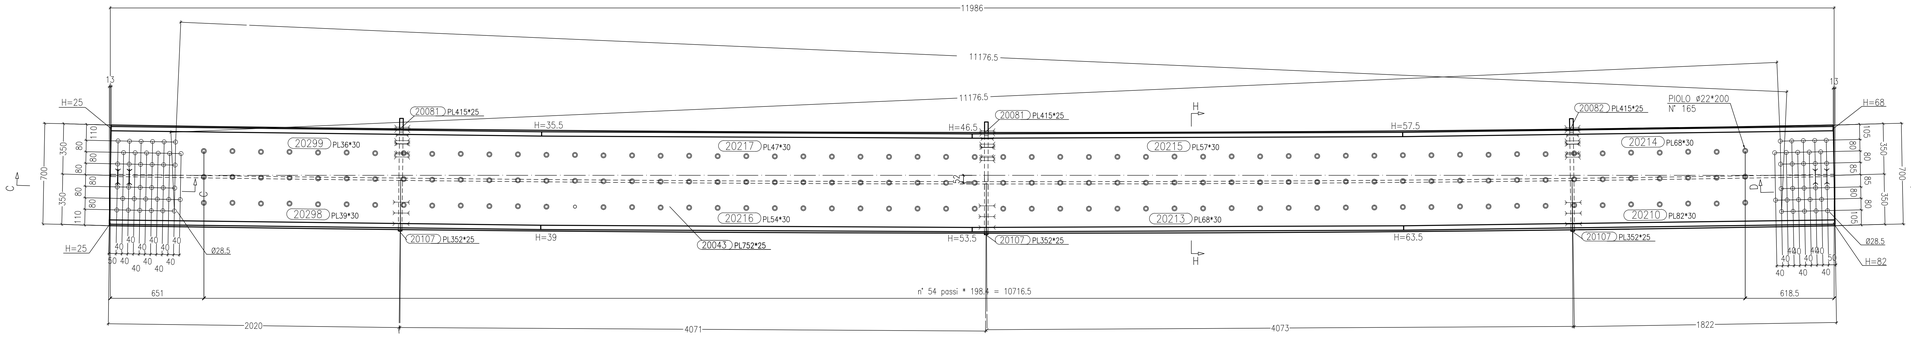

Vista A-A Scala 1:15

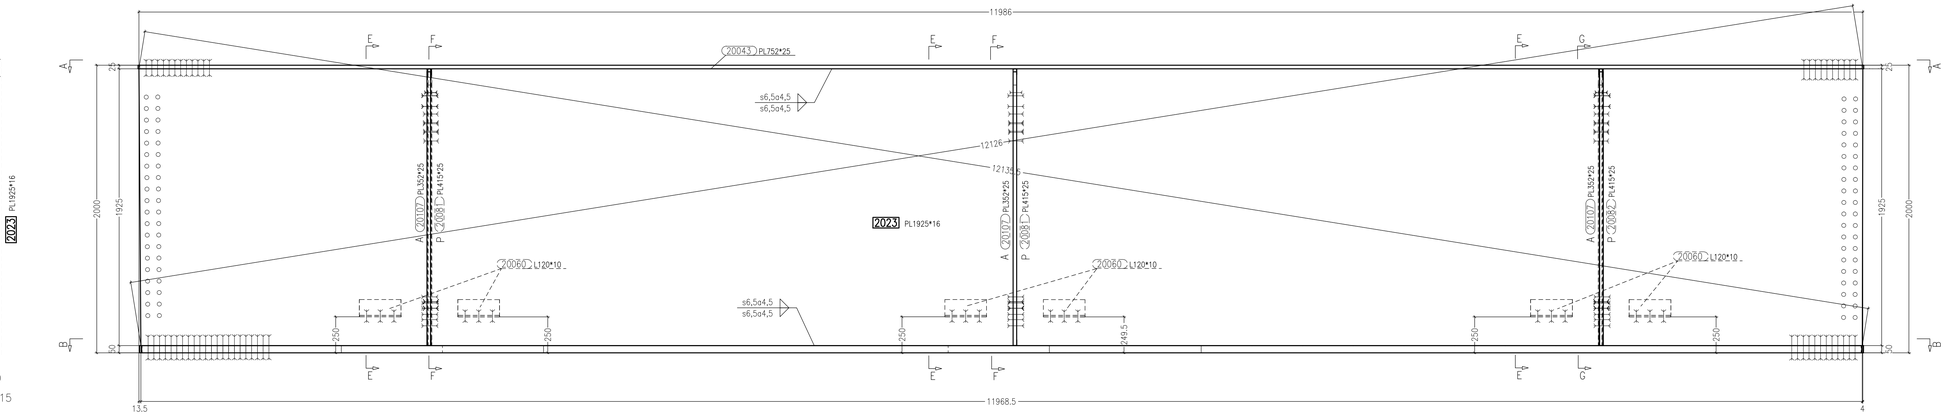

Vista di Fronte Scala 1:15

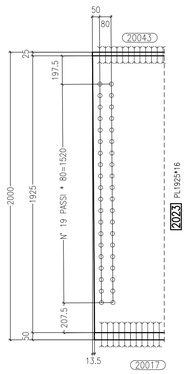

Sezione C-C Scala 1:15

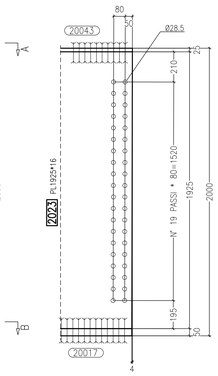

Sezione D-D Scala 1:15

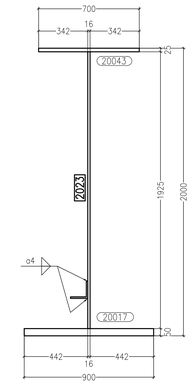

Sezione E-E Scala 1:15

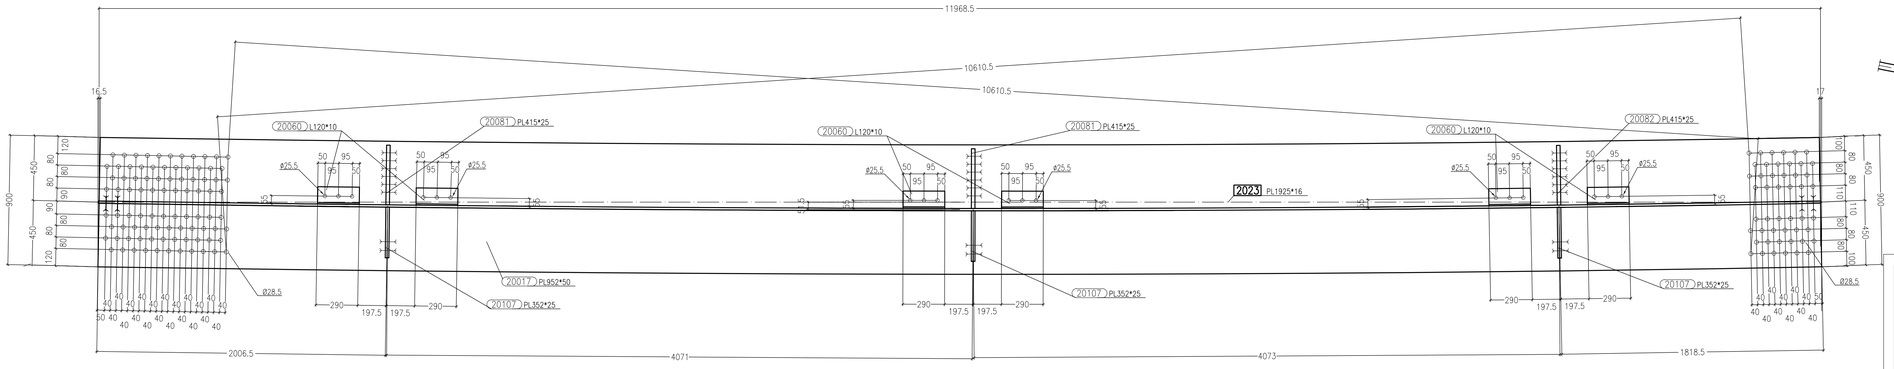

Sezione B-B Scala 1:15

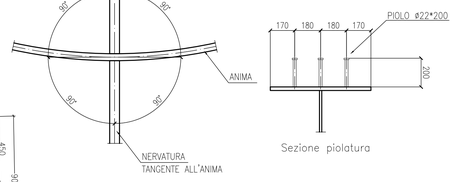

SCHEMA GENERALE
POSIZIONAMENTO NERVATURA

Sezione piolatura

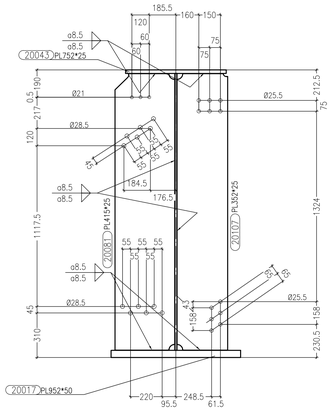

Sezione F-F Scala 1:15

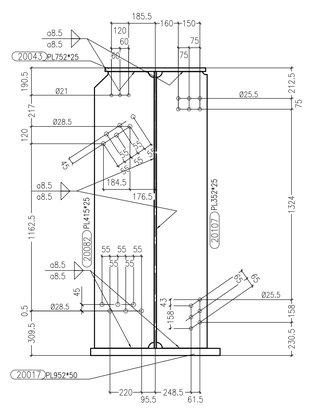

Sezione G-G Scala 1:15

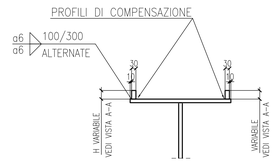

Sezione H-H Scala 1:15

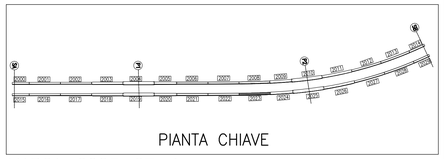

PIANTA CHIAVE

MARCA: 2023 QT. 1

Rev.	Date	Description	Designer	Controlled
A	30/08/2013	REVISIONE GENERALE	E.E.	Ing. Picco
0	23/08/2013	FIRST ISSUE	E.E.	Ing. Picco

N° of order	doc. type	document number	revision
20130111	DC	D2023	A

CIMOLAI
Via Lungarsica, 38 - 33170 Pordenone - Italy
Tel. +39 0434 5581 - Fax +39 0434 361401
www.cimolai.com - info@cimolai.com

Client: STRABAG

Object: SVINCOLO DI LOMAZZO
CAVALCAVIA RAMPA "G"
TRAVE SALDATA MK 2023

Scale: 1:5 - -

MATRICE DI REVISIONE

REV	DATA	DESCRIZIONE MODIFICA

N.B.: LA TAVOLA SOSTITUISCE QUELLA RELATIVA AL CODICE E DEL PROGETTO ESECUTIVO

CONCESSIONE AUTOSTRADALE TEMPORANEA — Autostrada Pedemontana Lombarda

COLLEGAMENTO AUTOSTRADALE
DALMINE - COMO - VARESE - VALICO DEL GAGGIOLO E OPERE AD ESSO CONNESSE
CODICE C.U.P. F15B06027000 7

TRATTE B1, B2, C, D, TRVA13+14, GREENWAY

AS BUILT

TRATTA B1 - SVINCOLO DI LOMAZZO (da Pk - 0+850 a Pk +1+800)

OPERE D'ARTE MINORI
CAVALCAVIA
SVINCOLO LOMAZZO - CAVALCAVIA RAMPA G
TRAVE SALDATA MK 2023

IDENTIFICAZIONE ELABORATO

CODICE PROGETTO: F001078

FASE PROGETTUALE	LOTTO	ZONA	OPERA	TRATTO D'OPERA	ASPETTO	TIPO ELABORATO	PROGRESSIVO	REVISIONE
VP&S								
A	0	CG1	IV002	0	CN	CA	042	E

Scala: - -

DATA	DESCRIZIONE	REV
Settembre 2013	Emissione	E

IMPRESA

RAGGRUPPAMENTO TEMPORANEO IMPRESE:

Mandataria: STRABAG A.G. — Mandante: GLF Grandi Lavori Fincosit S.p.A. — Mandante: Impresa costruzioni Giuseppe Maltauro S.p.A. — Mandante cooptata: STRABAG S.p.A.

PROGETTISTA - PROGETTO ESECUTIVO DI DETTAGLIO

RAGGRUPPAMENTO TEMPORANEO PROGETTISTI:

Mandataria: 3TI PROGETTI ITALIA S.p.A. — Mandante: GP Ingegneria — Mandante: Arch. Salvatore Vermiglio

RESPONSABILE DI PROGETTO ED INCARICATO DELL'INTEGRAZIONE FRA LE VARIE PRESTAZIONI:
Ing. Alberto Cecchini

CONCEDENTE: CONCESSIONE AUTOSTRADALE TEMPORANEA

CONCESSIONARIO: Autostrada Pedemontana Lombarda — Direttore Tecnico: Ing. Enrico Arco; Responsabile Tecnico: Arch. Giovanni Cerello

APPROVATO: Autostrada Pedemontana Lombarda — Il Direttore dei Lavori: Ing. Francesco Domenico

ELABORAZIONE PROGETTUALE

PROGETTISTA:
3TI PROGETTI ITALIA S.p.A.

CONSULENTE SPECIALISTICO:
CIMOLAI

3TI ITALIA S.p.A.
ESPERTI DI INGEGNERIA
DIRETTORE TECNICO
Ing. Stefano Luca Possati
Ordine degli Ingegneri
Provincia di Roma n. 20809

Redatto: Di Sanzo — Verificato: Di Iullo — Approvato: Possati