




Vista di fronte—Front view
MARCA: 2519 N.4

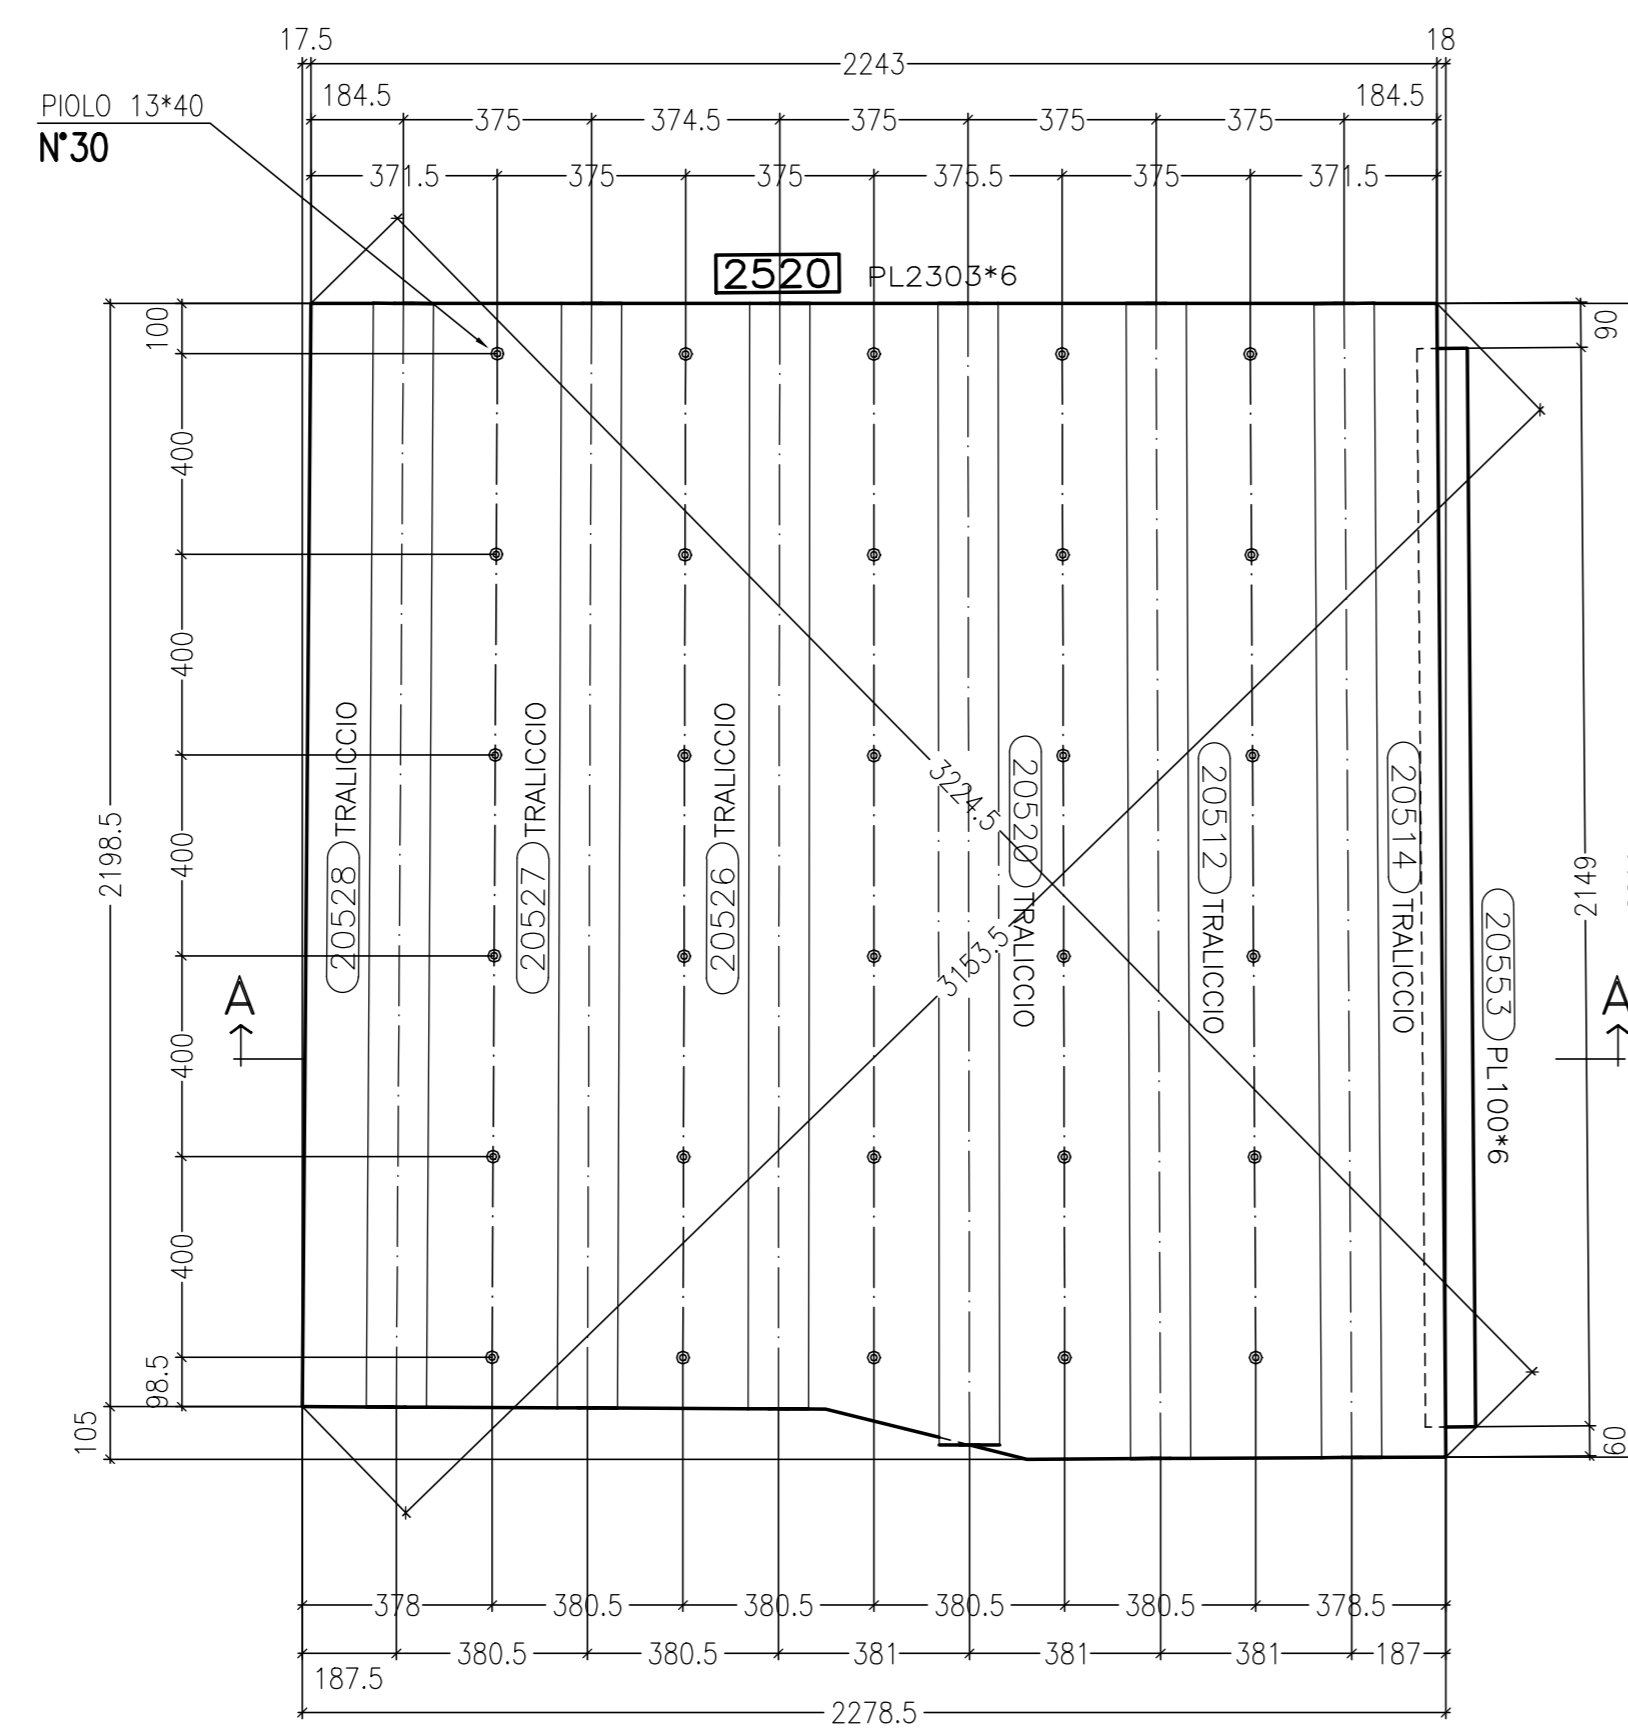


Vista di fronte—Front view
MARCA: 2520 N.1

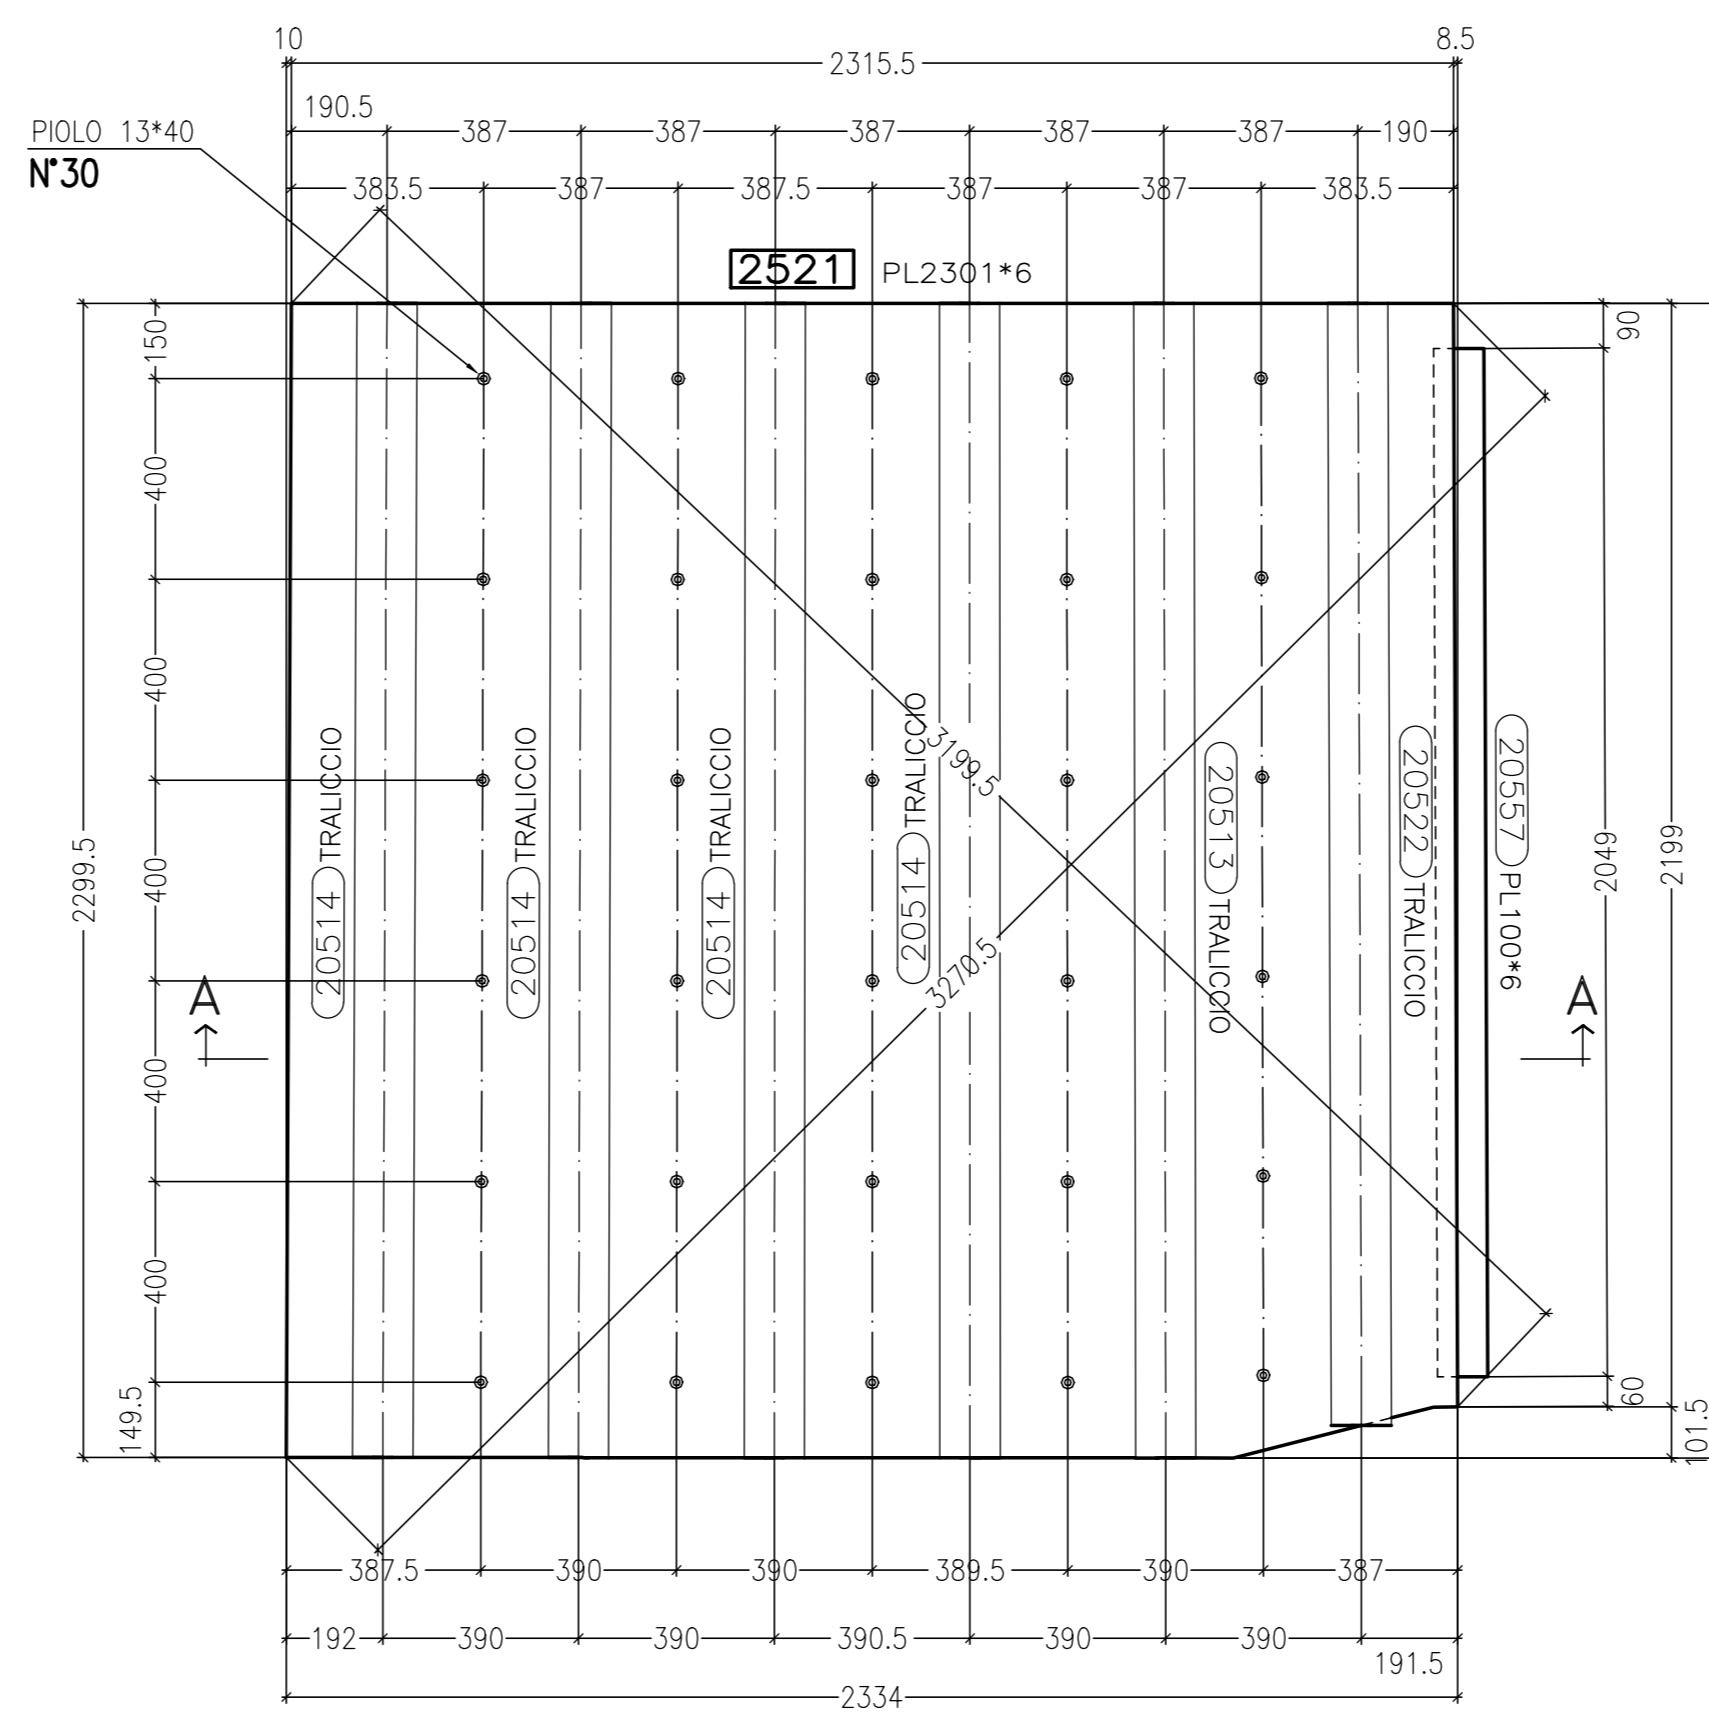


Vista di fronte—Front view
MARCA: 2521 N.1

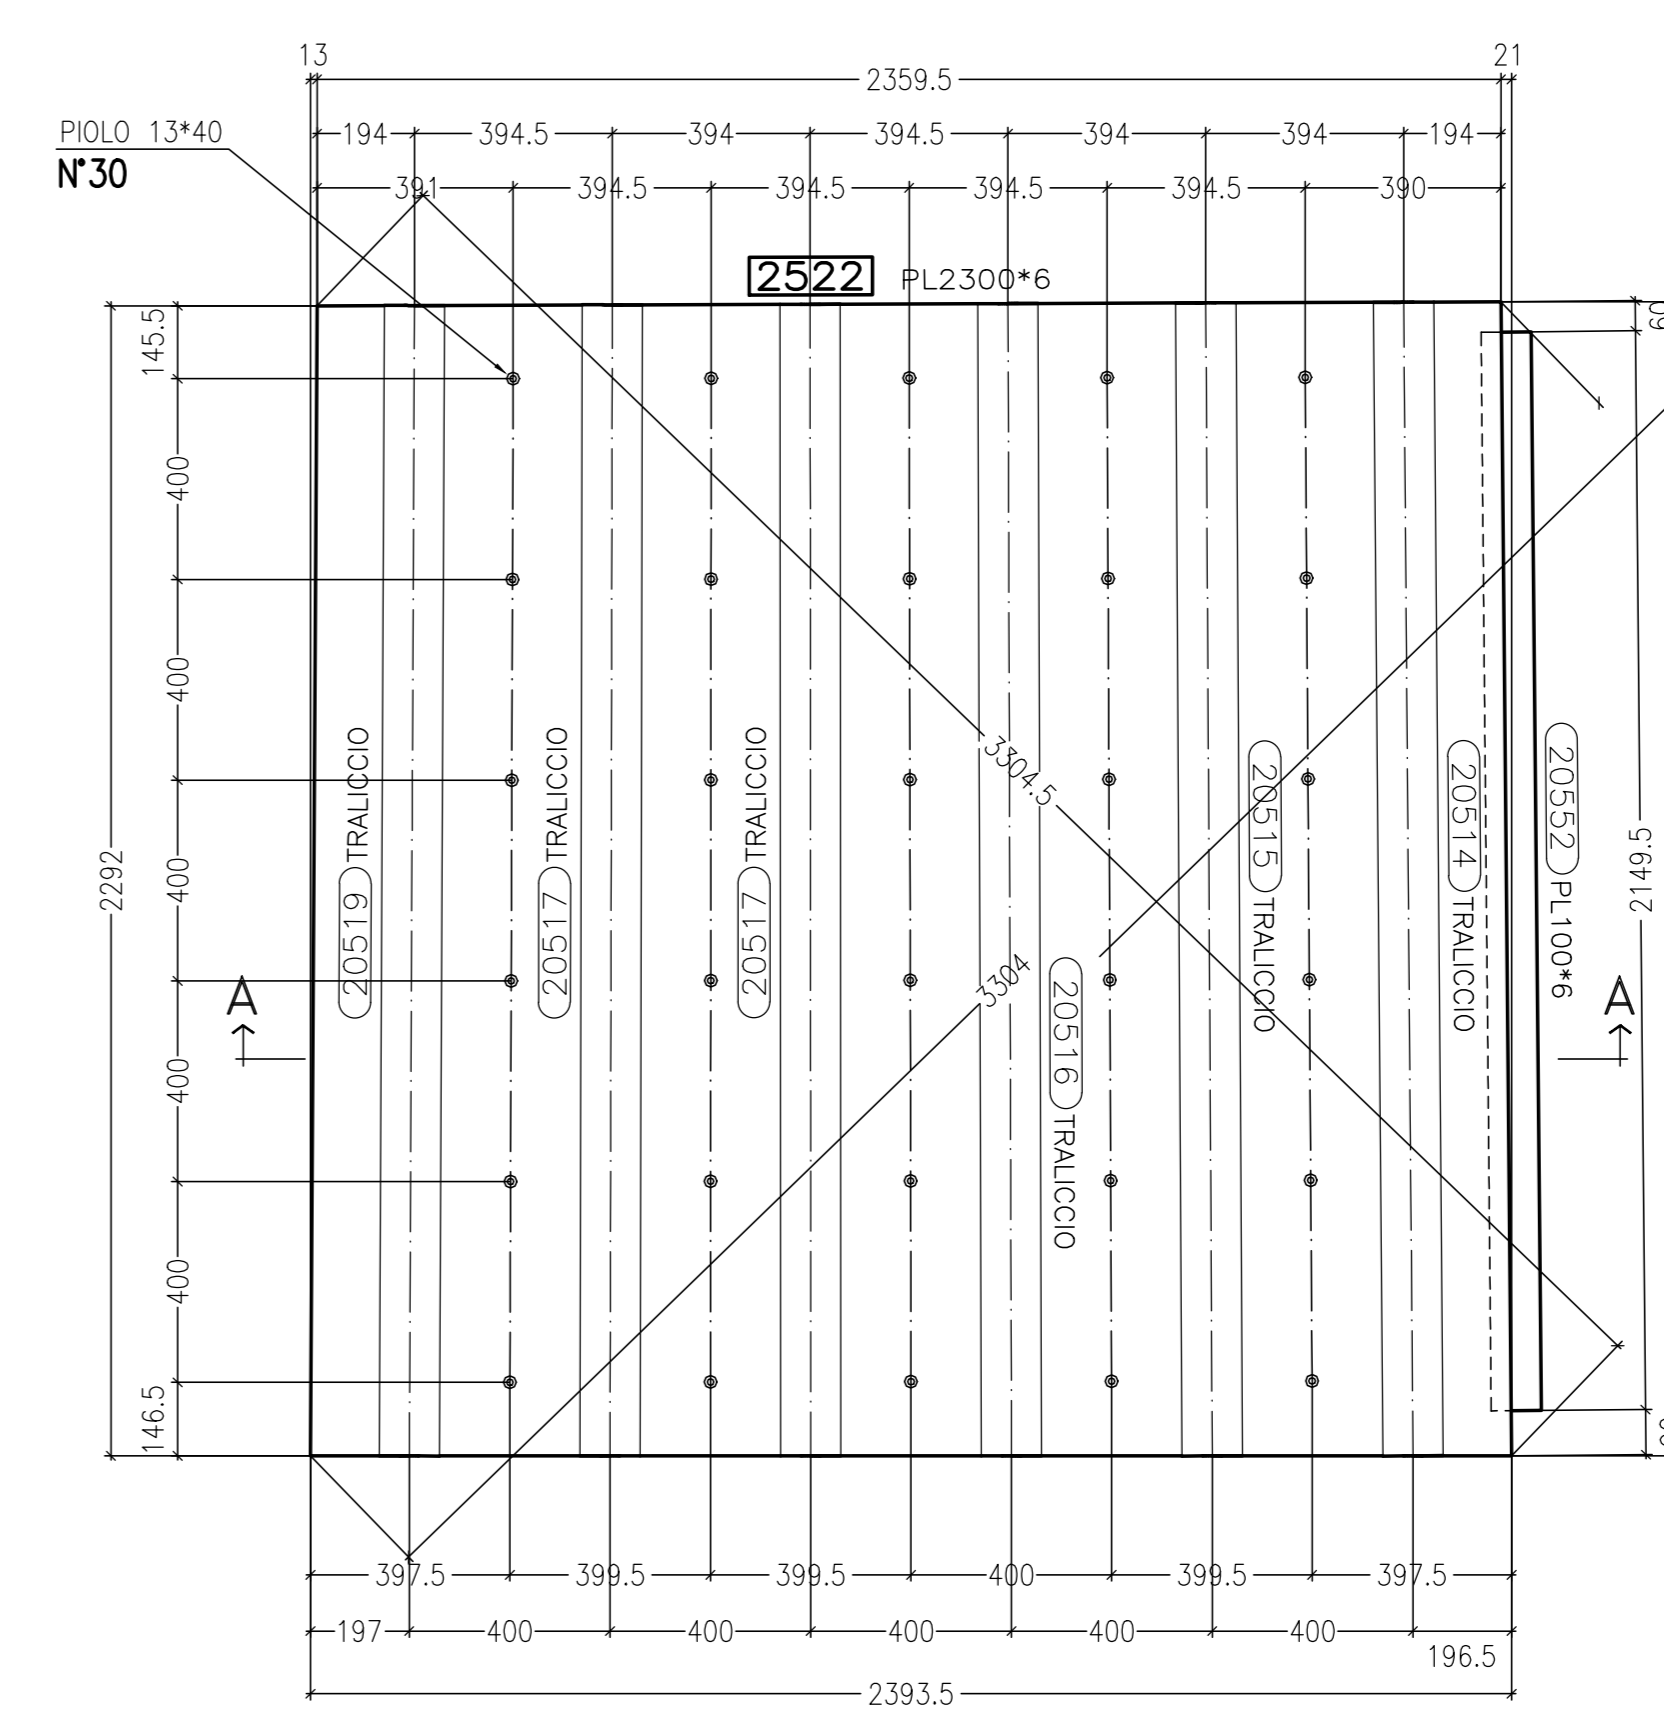


Vista di fronte—Front view
MARCA: 2522 N.1

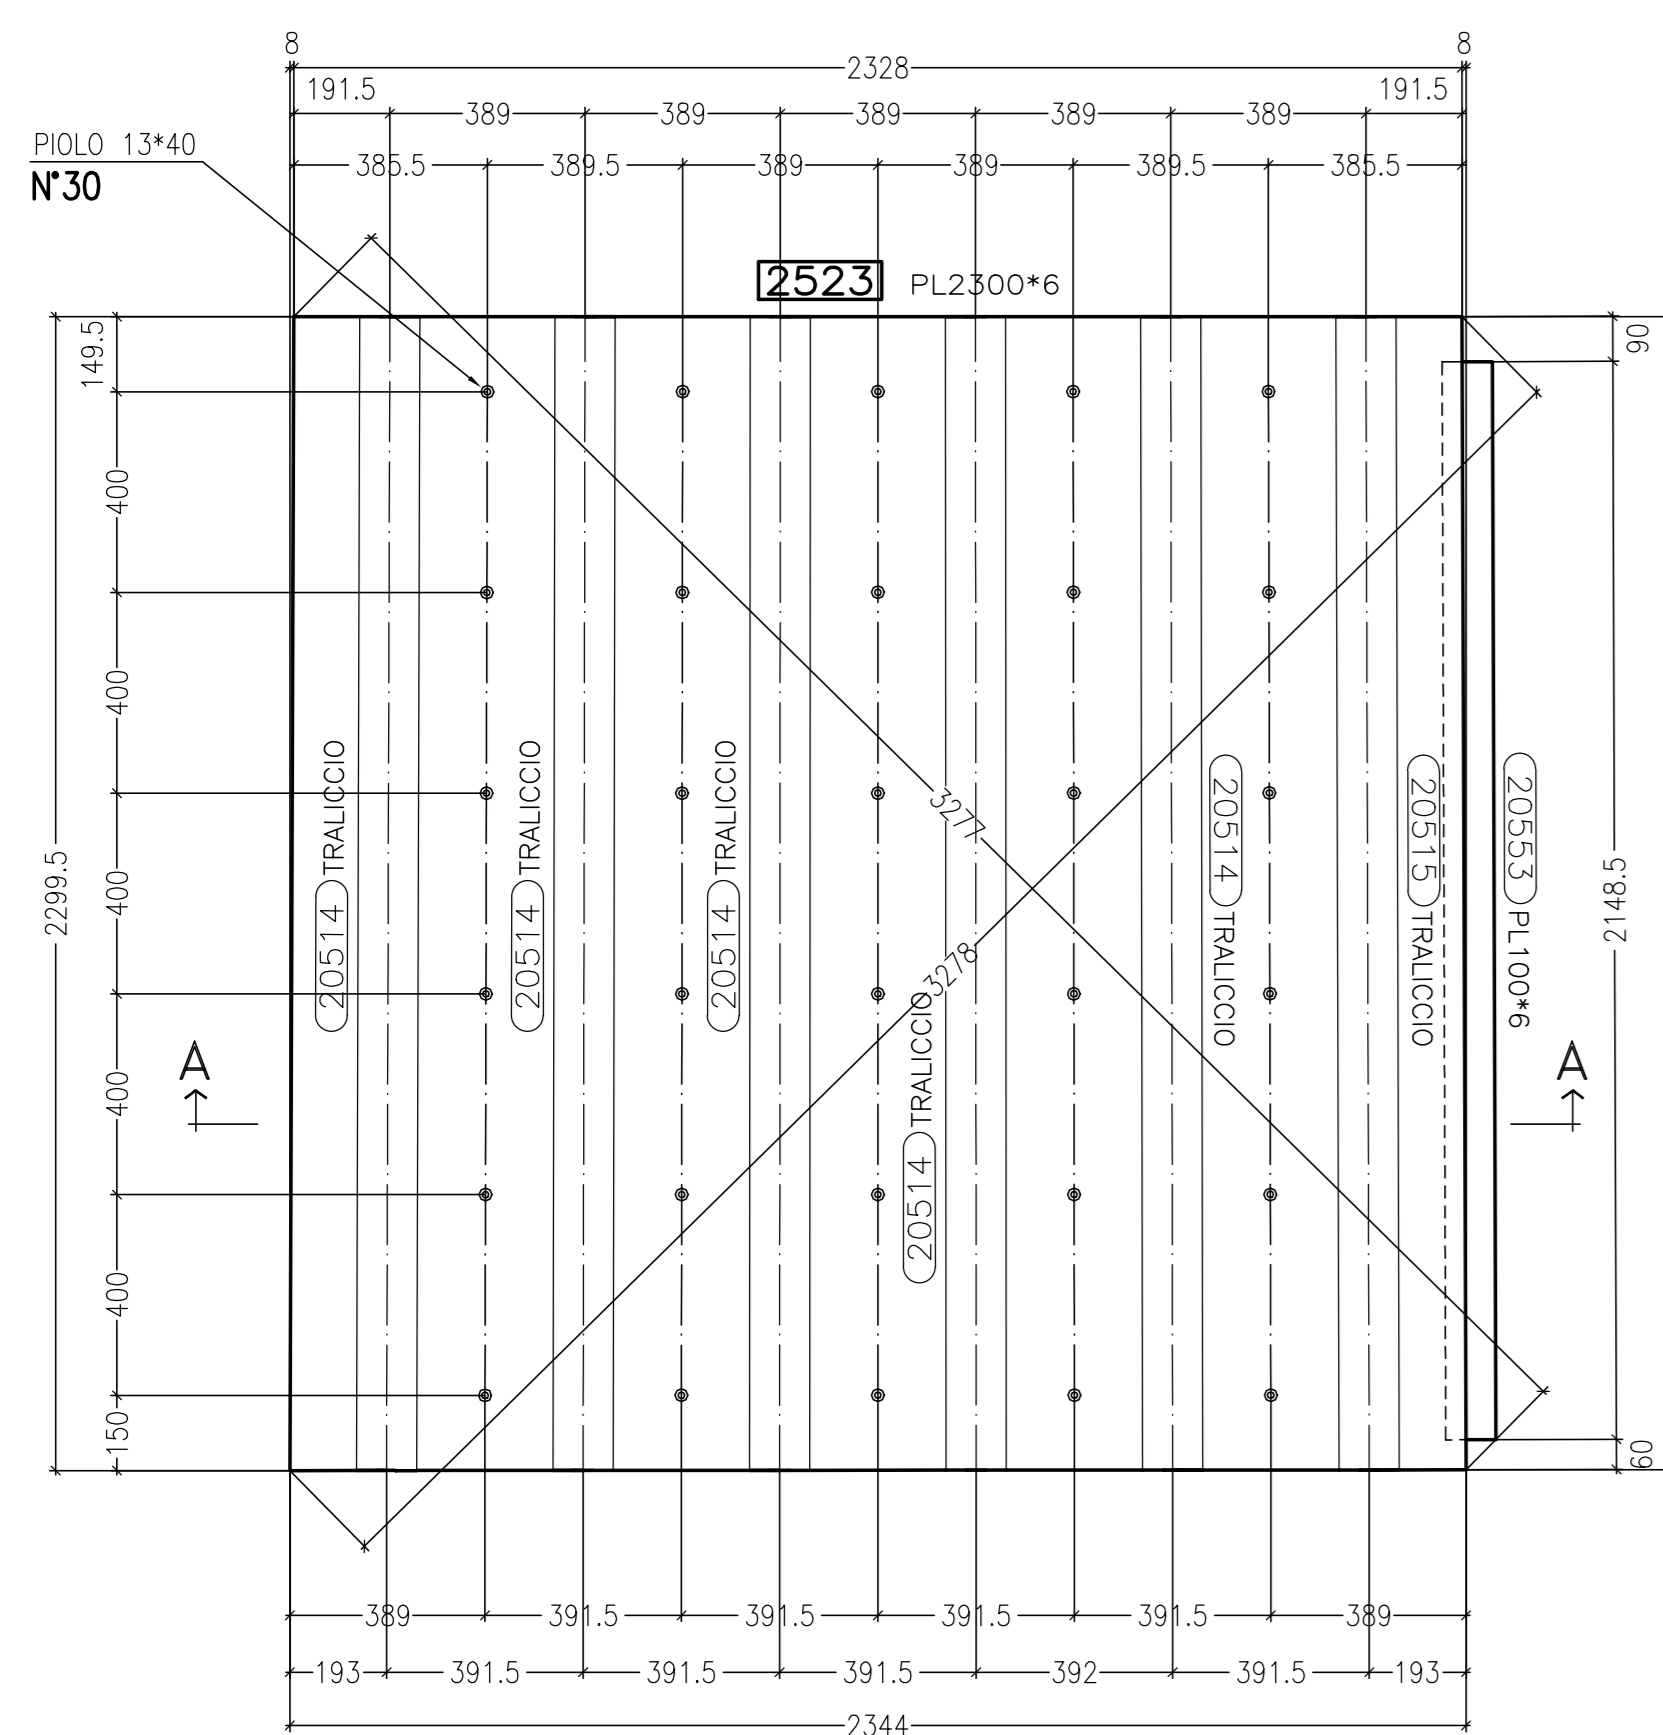


Vista di fronte—Front view
MARCA: 2523 N.4

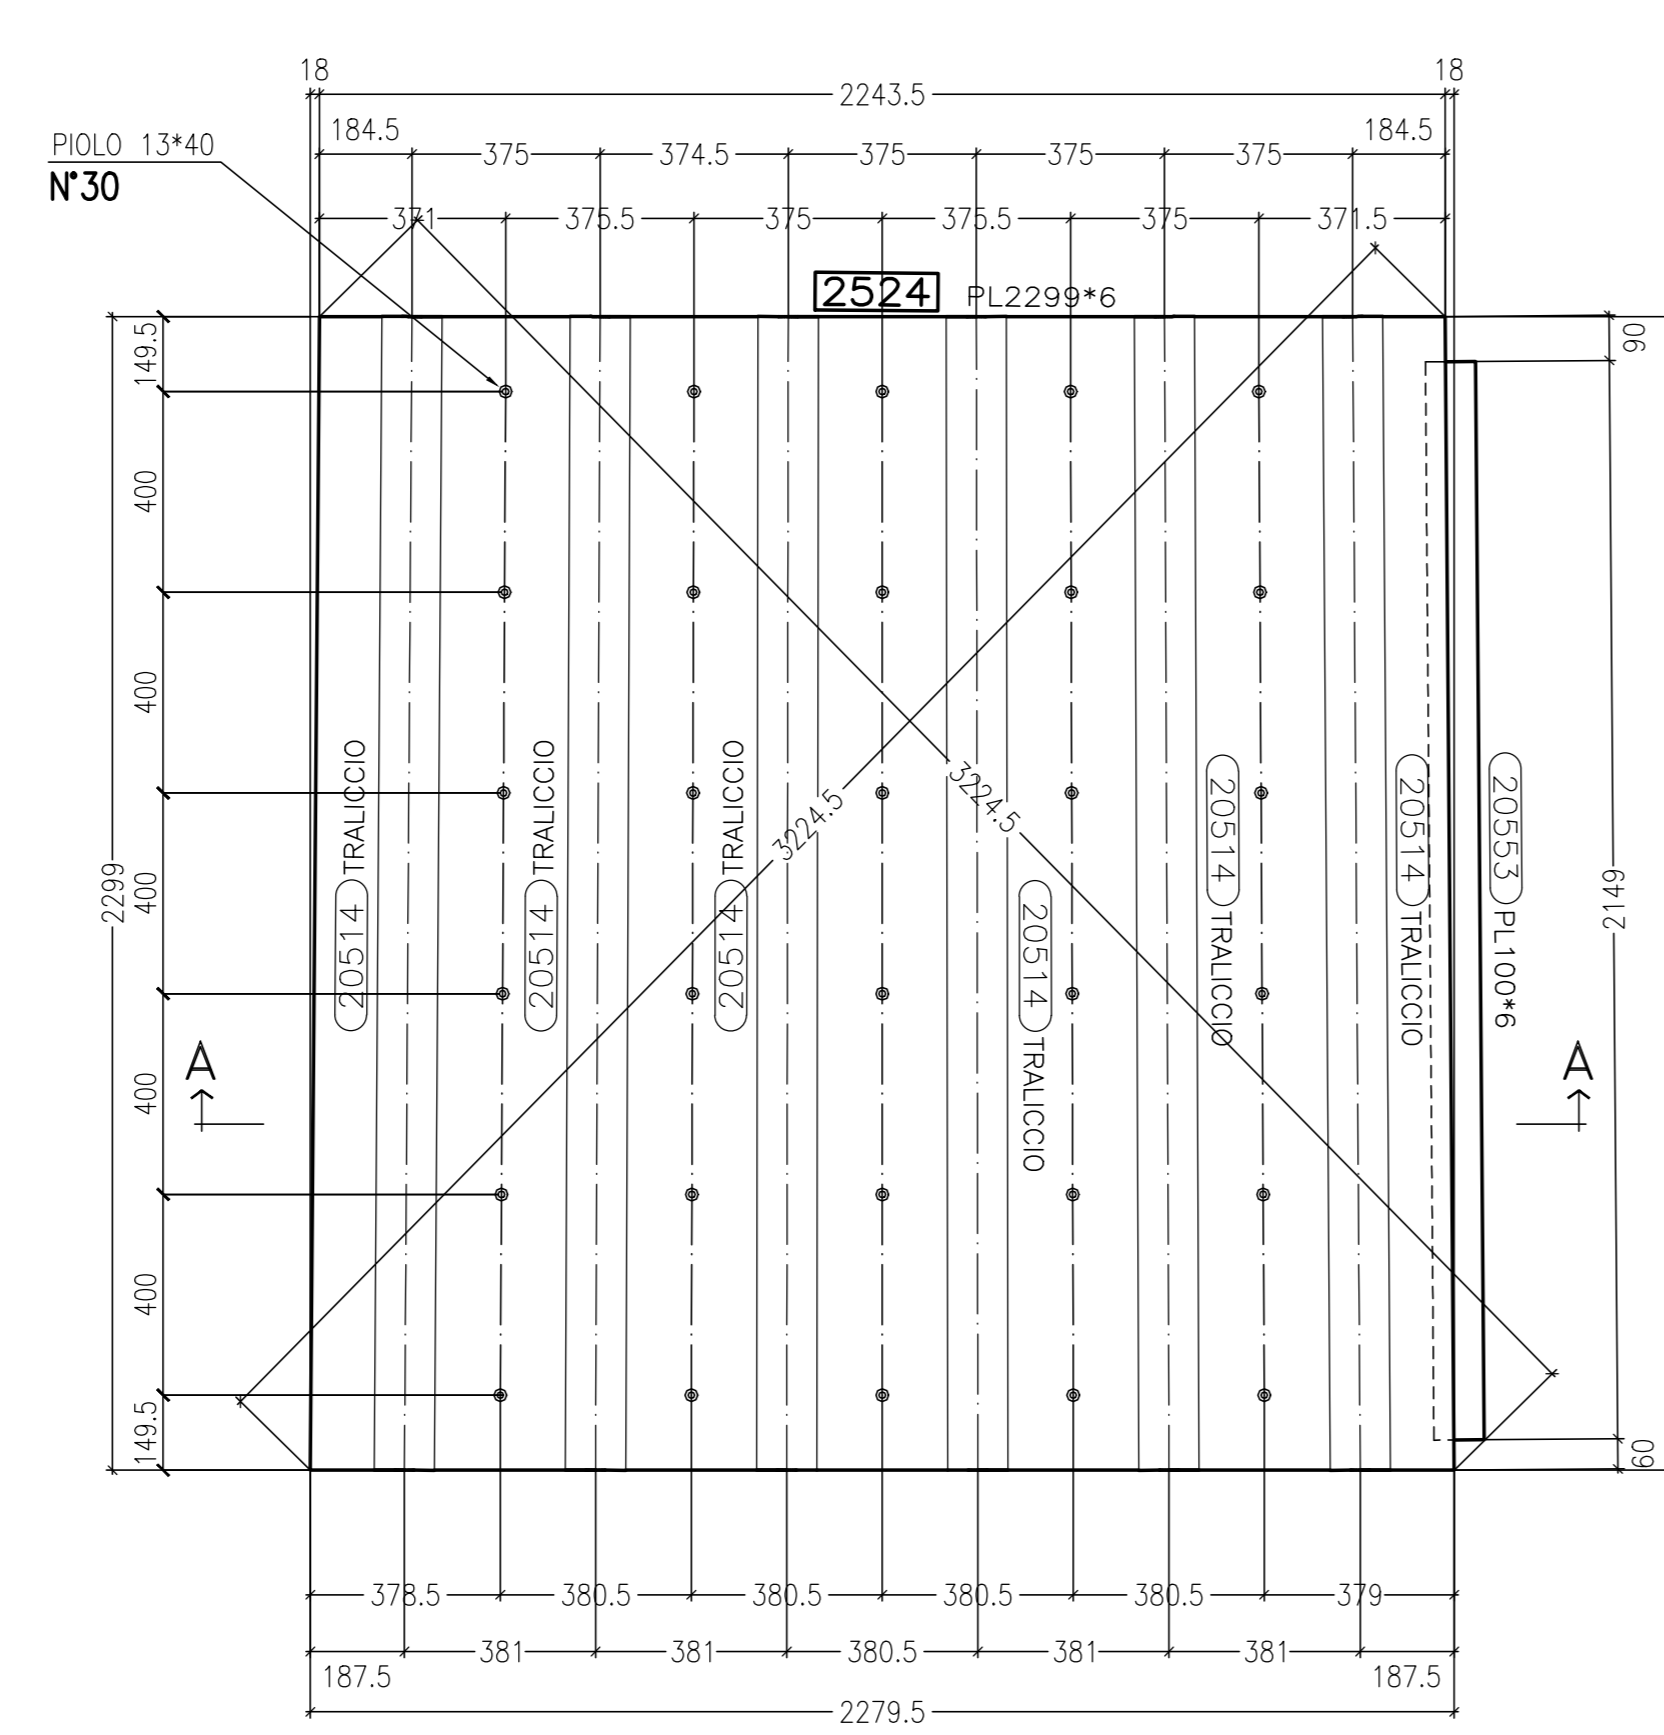

Vista di fronte—Front view
MARCA: 2524 N.12

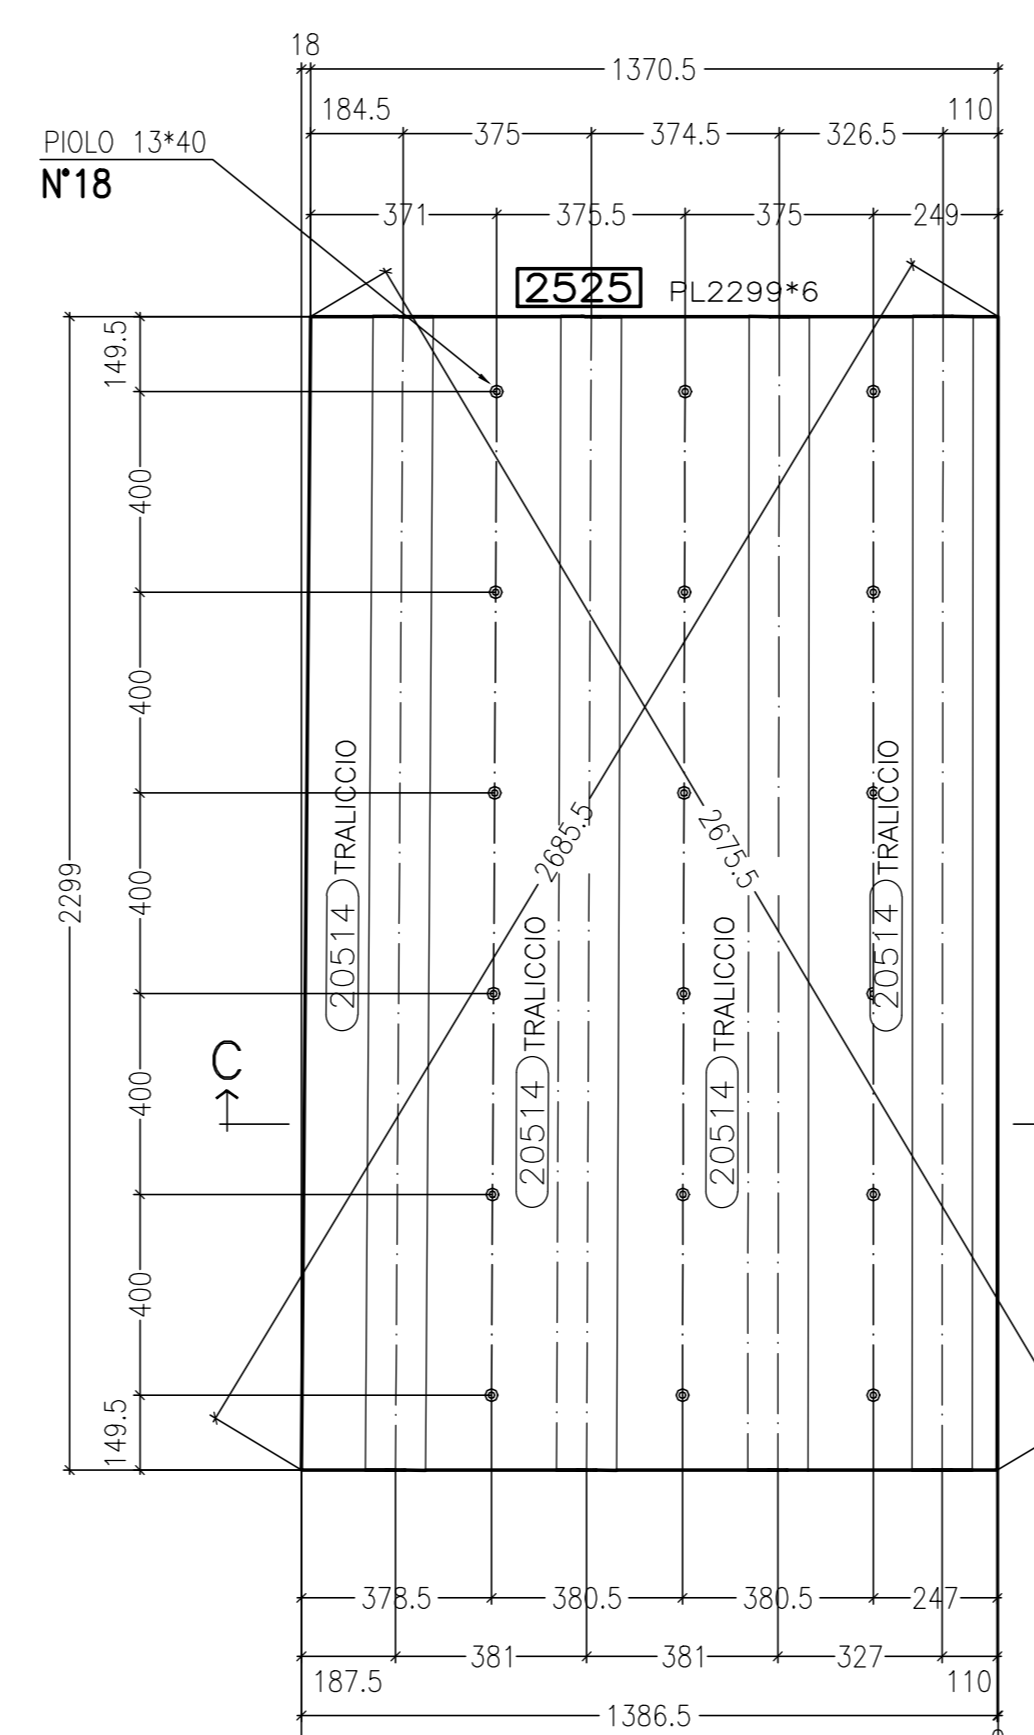


Vista di fronte—Front view
MARCA: 2525 N.1

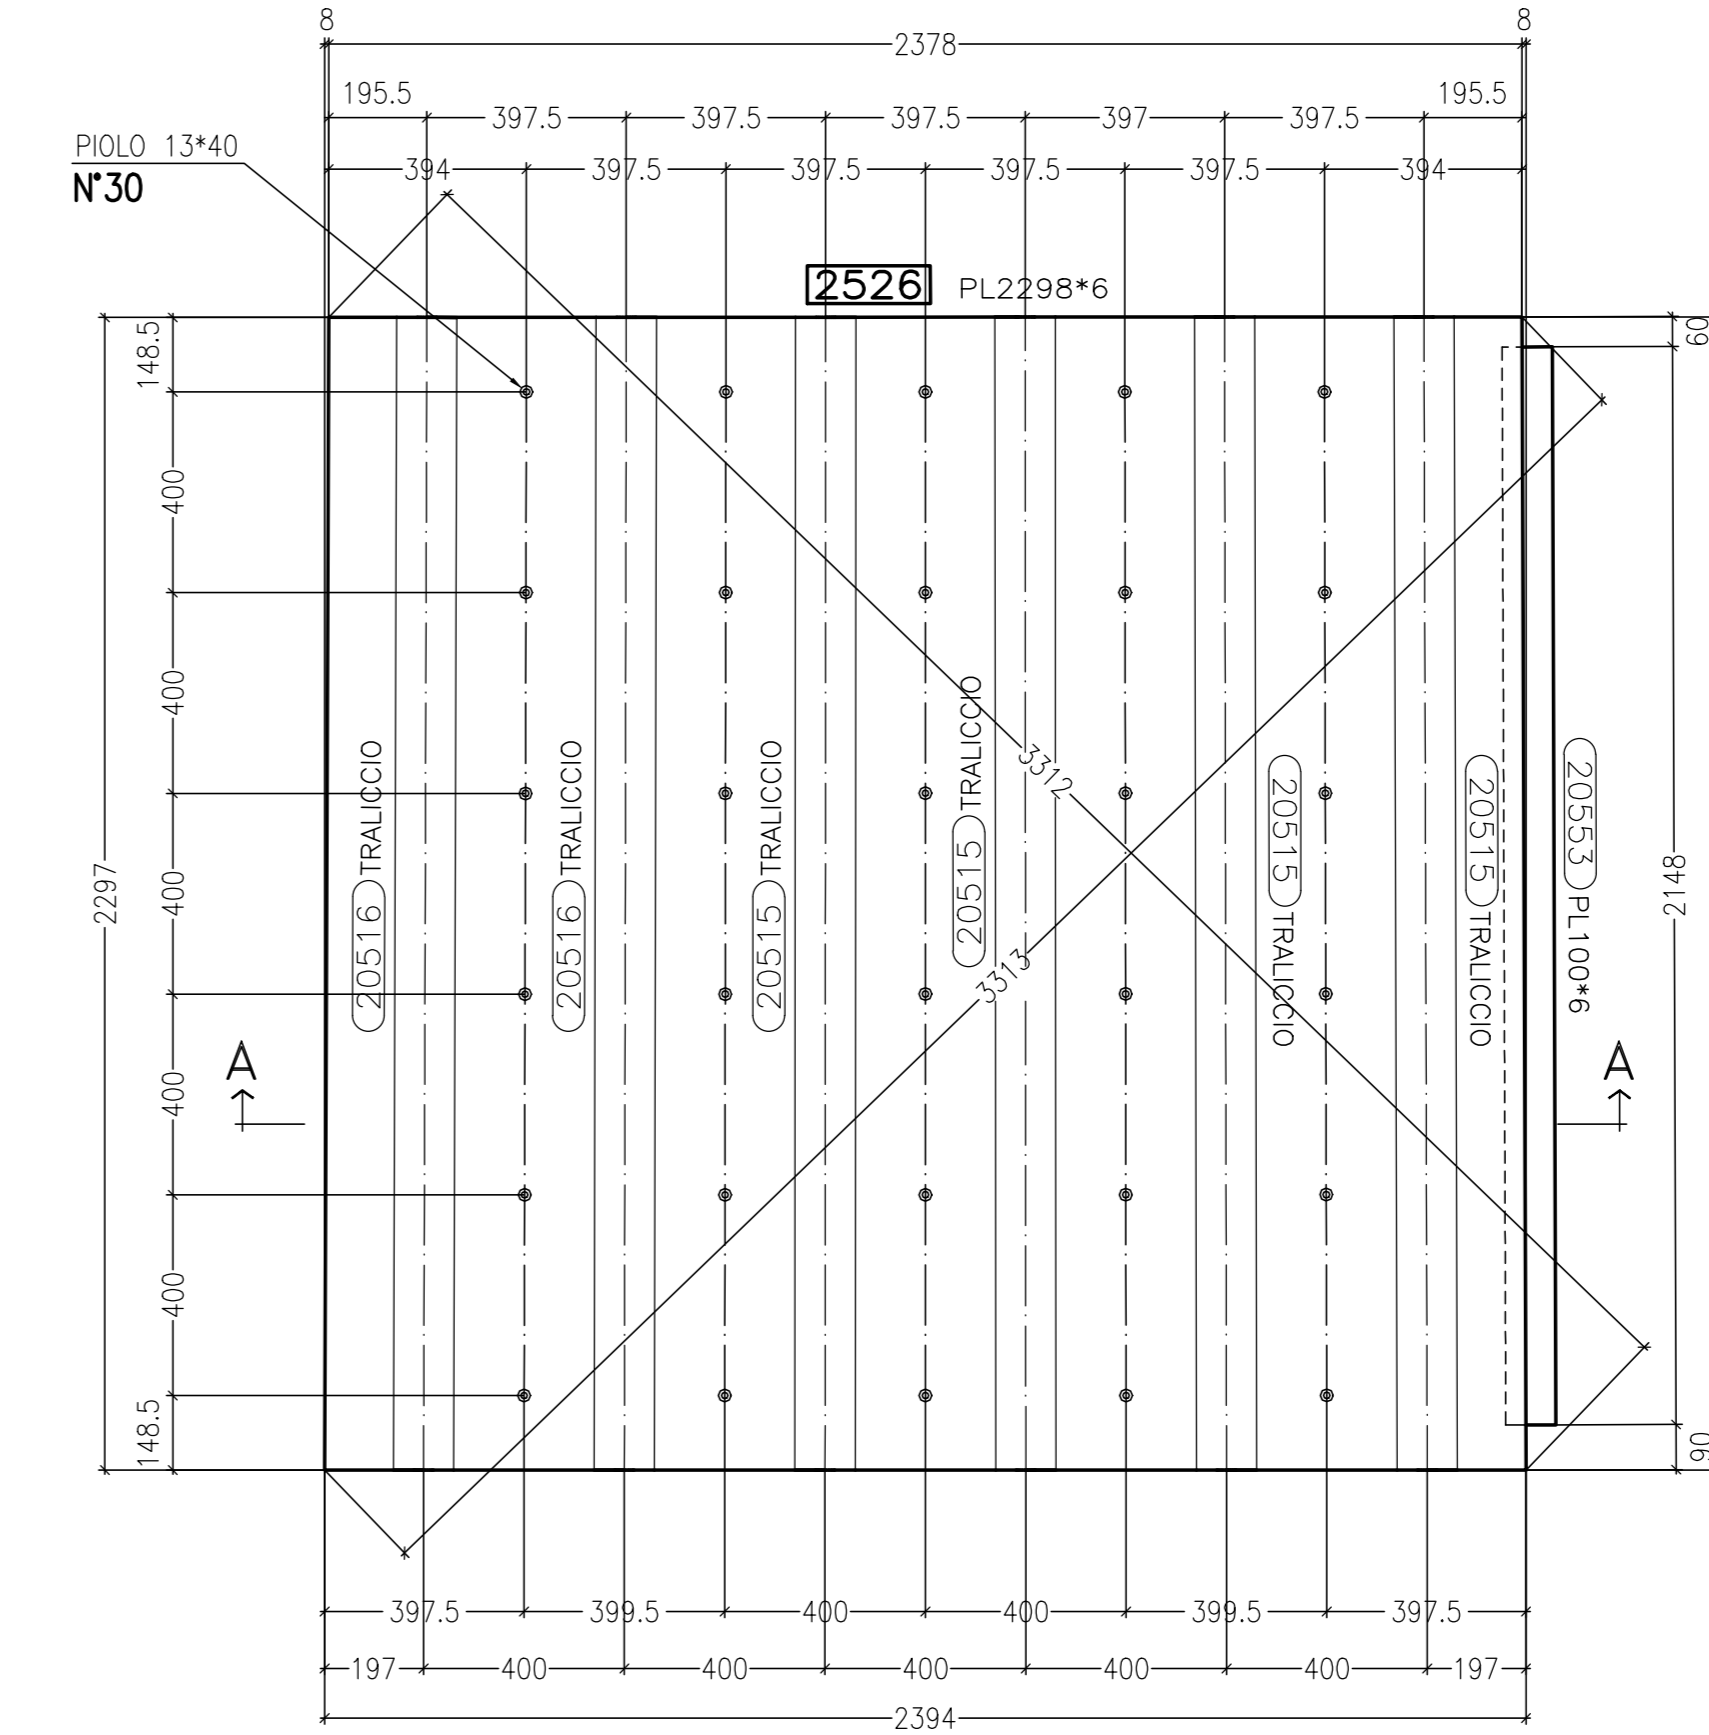


Vista di fronte—Front view
MARCA: 2526 N.4


0	06/09/2013	FIRST ISSUE	EE	Ing. Picco
Rev.	Date	Description	Designer	Controlled
20130111		DCD	20340	
N° of order		doc. type	document number	revision
				Scale
Client STRABAG				1:15
Object SVINCOLO DI LOMAZZO CAVALCAVA RAMP A "G" PREDALLES MK 2519+2526				

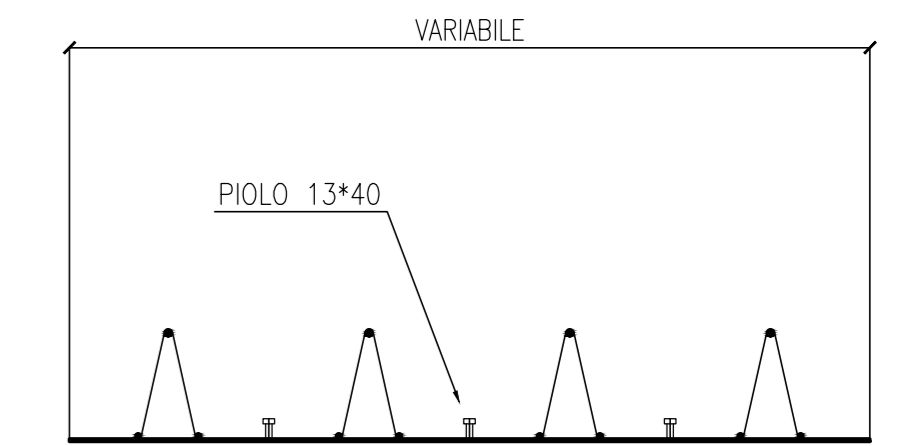

SEZIONE C-C

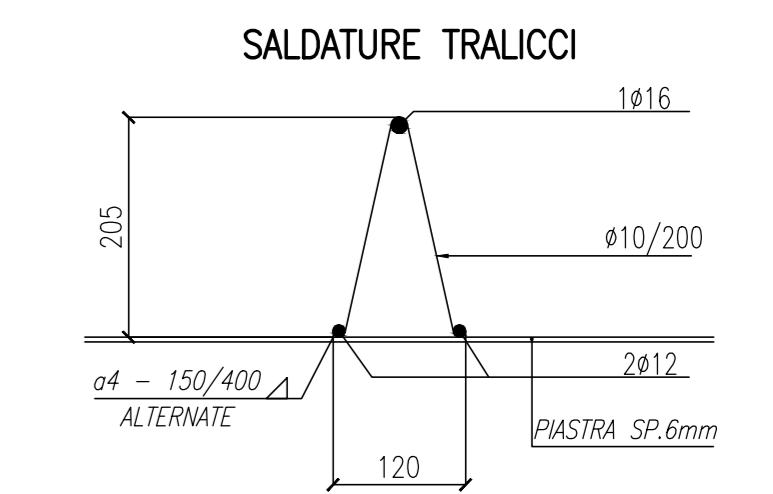

SEZIONE A-A

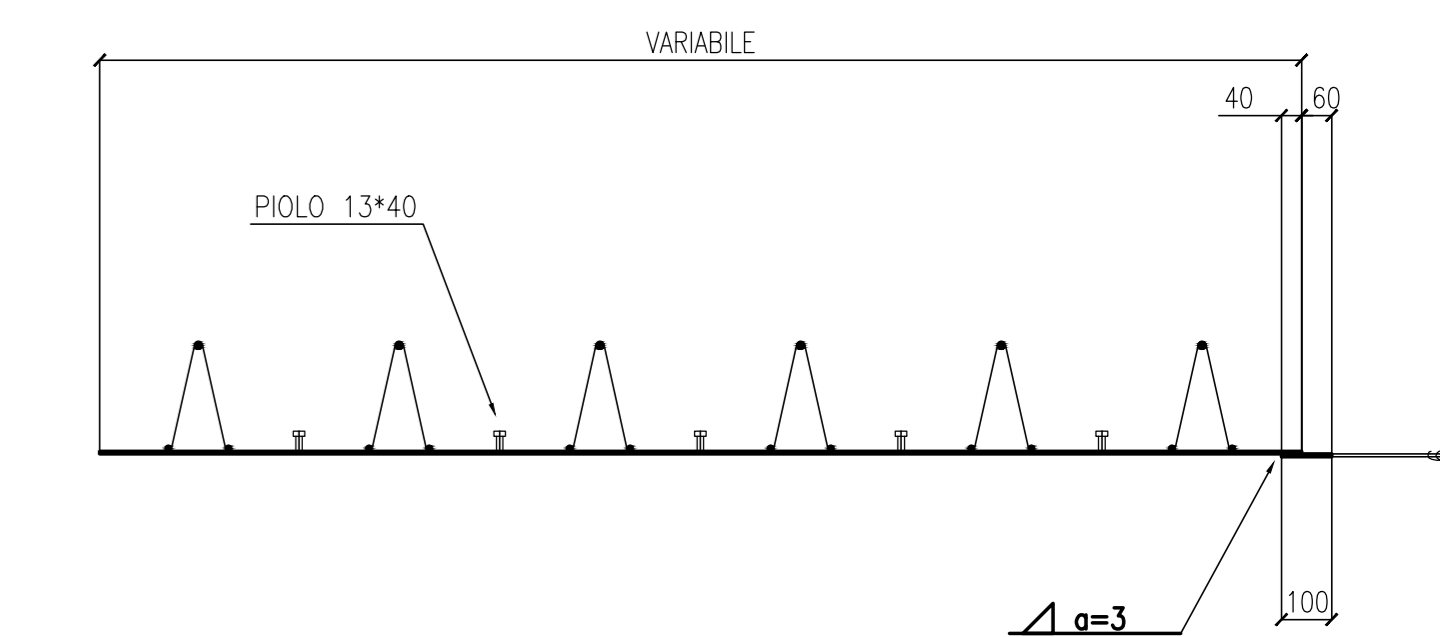

REV	DATA	DESCRIZIONE MODIFICA

N.B.: LA TAVOLA SOSTITUISCE QUELLA RELATIVA AL CODICE [] DEL PROGETTO ESECUTIVO

COLLEGAMENTO AUTOSTRADALE DALMINE - COMO - VARESE - VALICO DEL GAGGIOLO E OPERE AD ESSE CONNESSE
TRATTE B1, B2, C, D, TRA13+14, GREENWAY AS BUILT
TRATTA B1 - SVINCOLO DI LOMAZZO (da Pk +0+850 a Pk +1+800)
 OPERE D'ARTE MINORI
 CAVALCAVA
 SVINCOLO LOMAZZO - CAVALCAVA RAMP A G
 PREDALLES MK 2519-2526

IDENTIFICAZIONE ELABORATO
 CODICE PROGETTO: FIDITRA VARESE

IMPRESA
 RAGGRUPPAMENTO TEMPORANEO IMPRESE:
 STRABAG A.S. - GLF Impresa costruzioni Finocci S.p.A. - Mantova
 STRABAG S.p.A. - Salvatore Vegetiglio

CONCEDENTE
 CONSORZIO AUTOSTRADALE GREENWAY
 RESPONSABILE DI PROGETTO ED INCARICATO DELL'INTERFAZIONE PER LE VARESE
 Ing. Alberto Cecchini

CONCSSIONARIO
 Direzione dei Lavori
 Ing. Enrico Viti
 Ing. Roberto Tassi
 Arch. Gianni Cantù

PROGETTISTA
 3TI ITALIA S.p.A.
 DIRETTORE TECNICO
 Ing. Stefano Inzer Passafiume
 Ordine degli Ingegneri Provincia di Roma n. 20809

CONSULENTE SPECIALISTICO:
 CIMOLAI
 Redatto: G. Sempè Verificato: Di Tulo Approvato: Possati