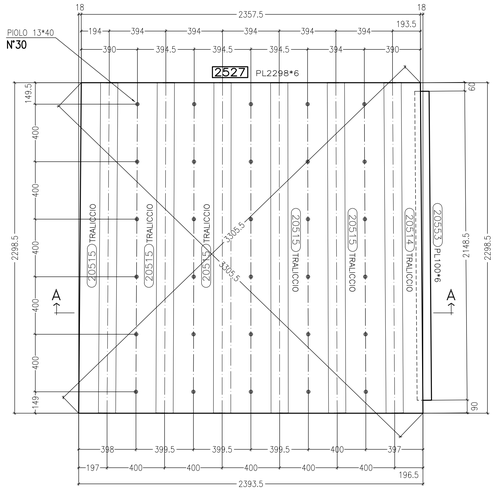

Vista di fronte–Front view

MARCA: 2527 N.12

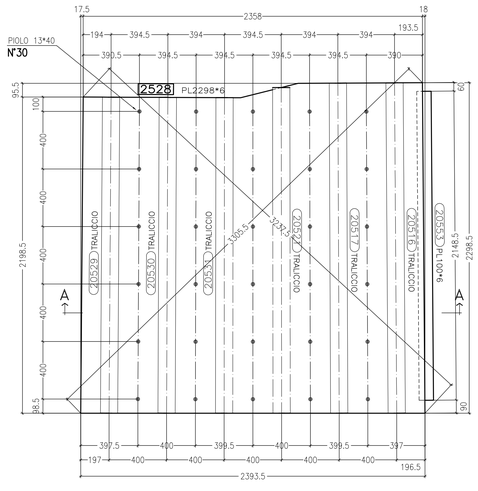

Vista di fronte–Front view

MARCA: 2528 N.1

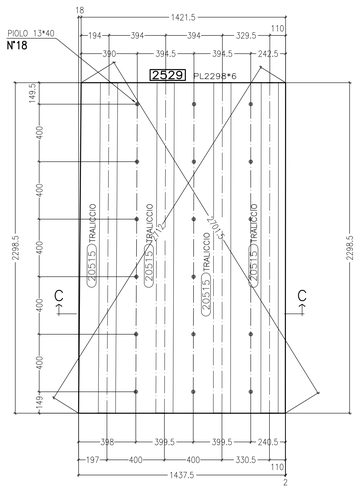

Vista di fronte–Front view

MARCA: 2529 N.1

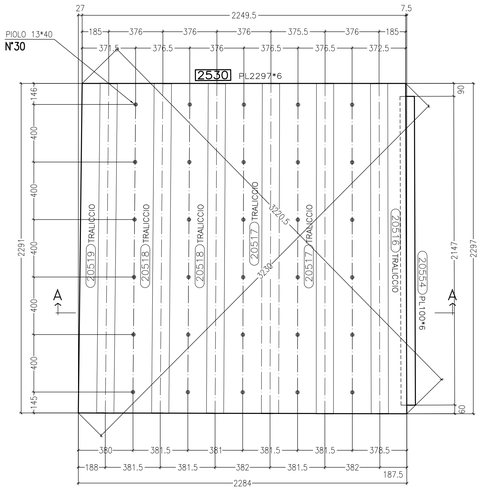

Vista di fronte–Front view

MARCA: 2530 N.1

0	06/09/2013	FIRST ISSUE		EE.	Ing. Picco
Rev.	Date	Description		Designer	Controlled

N° of order							doc. type		document number							revision
2	0	1	3	0	1	1	D	C	D	2	0	3	5	0		

CIMOLAI
Via Ungaresca, 38 - 33170 Pordenone - Italy
Tel. +39 0434 5581 - Fax +39 0434 361401
www.cimolai.com - info@cimolai.com

Client: STRABAG

Scale: 1:15 – –

Object: SVINCOLO DI LOMAZZO
CAVALCAVIA RAMPA "G"
PREDALLES MK 2527÷2538

SALDATURE TRALICCI

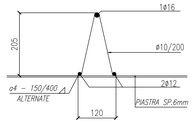

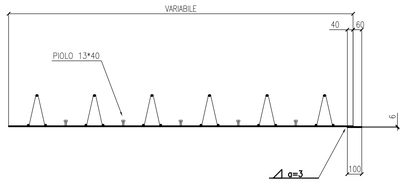

SEZIONE A–A

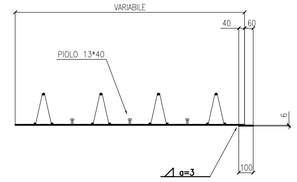

SEZIONE B–B

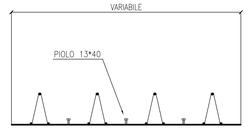

SEZIONE C–C

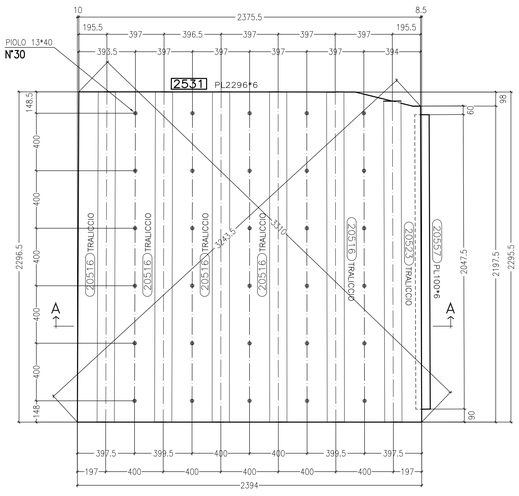

Vista di fronte–Front view

MARCA: 2531 N.1

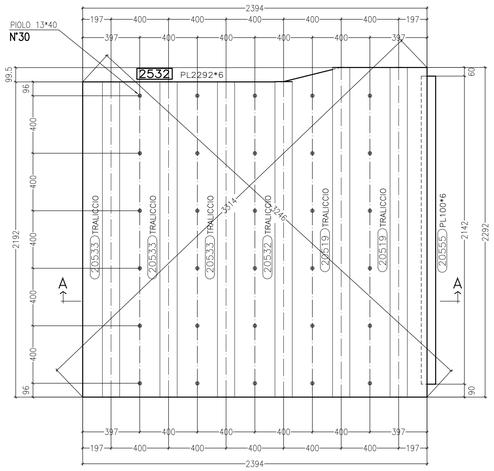

Vista di fronte–Front view

MARCA: 2532 N.1

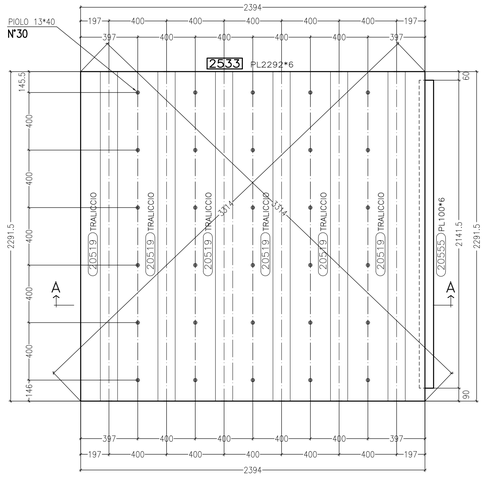

Vista di fronte–Front view

MARCA: 2533 N.21

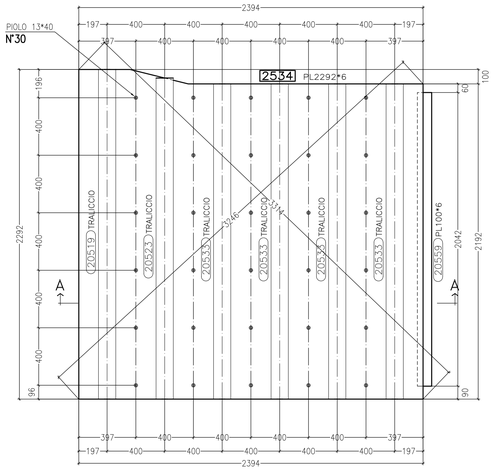

Vista di fronte–Front view

MARCA: 2534 N.1

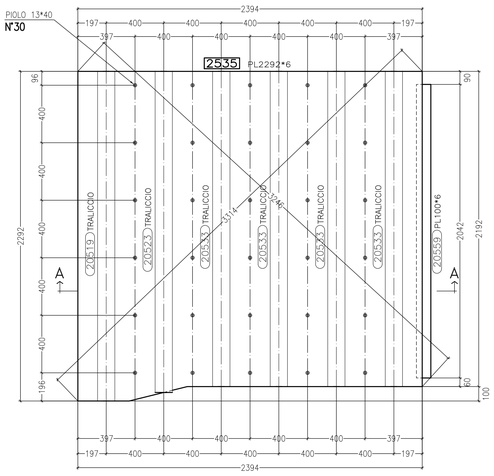

Vista di fronte–Front view

MARCA: 2535 N.1

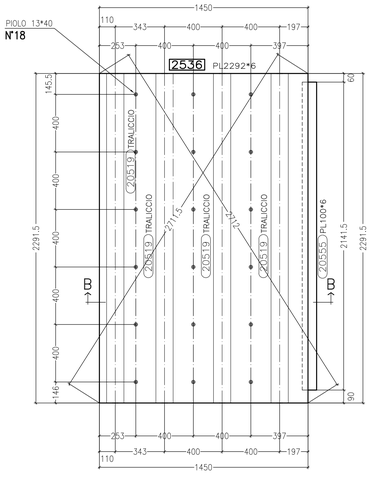

Vista di fronte–Front view

MARCA: 2536 N.1

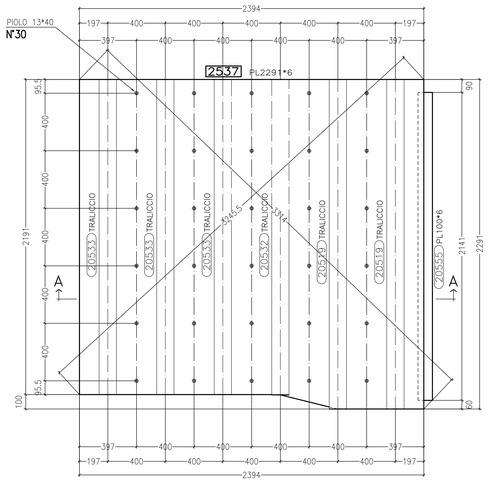

Vista di fronte–Front view

MARCA: 2537 N.1

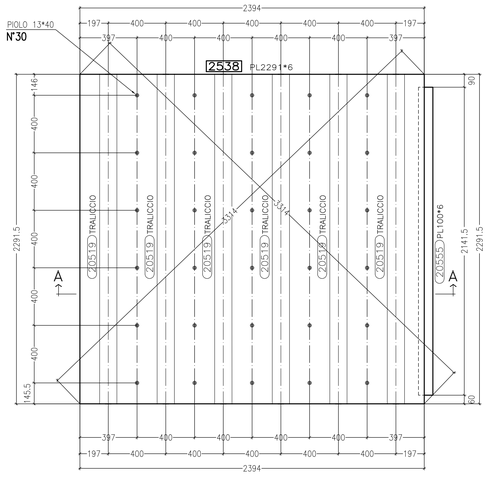

Vista di fronte–Front view

MARCA: 2538 N.21

MATRICE DI REVISIONE

REV	DATA	DESCRIZIONE MODIFICA

N.B.: LA TAVOLA SOSTITUISCE QUELLA RELATIVA AL CODICE E DEL PROGETTO ESECUTIVO

CONCESSIONI AUTOSTRADALI LOMBARDE
Autostrada Pedemontana Lombarda

COLLEGAMENTO AUTOSTRADALE
DALMINE - COMO - VARESE - VALICO DEL GAGGIOLO E OPERE AD ESSO CONNESSE
CODICE C.U.P. F11H06000370007
TRATTE B1, B2, C, D, TRVA13÷14, GREENWAY

AS BUILT

TRATTA B1 - SVINCOLO DI LOMAZZO (da Pk - 0+850 a Pk +1+800)
OPERE D'ARTE MINORI
CAVALCAVIA
SVINCOLO LOMAZZO - CAVALCAVIA RAMPA G
PREDALLES MK 2527÷2538

IDENTIFICAZIONE ELABORATO
CODICE PROGETTO: F0101078

FASE PROGETTUALE	LOTTO	ZONA	OPERA	TRATTO/DOPPIA	AMBITO	TIPO ELABORATO	PROGRESSIVO	REVISIONE
WBS								
A	0	C01	IV002	0	OA	CA	054	E

Scala: -

DATA	DESCRIZIONE	REV
Settembre 2013	Emissione	E

IMPRESA
RAGGRUPPAMENTO TEMPORANEO IMPRESE:

Mandataria	Mandante	Mandante	Mandante cooptata
STRABAG A.G.	GLF Grand Lavori Fincosit S.p.A.	Impresa costruzioni Giuseppe Maltauro S.p.A.	STRABAG S.p.A.

STRABAG · MALTAURO · STRABAG

PROGETTISTA - PROGETTO ESECUTIVO DI DETTAGLIO
RAGGRUPPAMENTO TEMPORANEO PROGETTISTI:

Mandataria	Mandante	Mandante	Mandante
3TI PROGETTI ITALIA	GP Progetti		Arch. Salvatore Vermiglio

RESPONSABILE DI PROGETTO ED INCARICATO DELL'INTEGRAZIONE FRA LE VARIE PRESTAZIONI:
Ing. Alberto Cecchini

CONCEDENTE
CONCESSIONI AUTOSTRADALI LOMBARDE

CONCESSIONARIO
Autostrada Pedemontana Lombarda
Direttore Tecnico: Ing. Enrico Arni
Referente Tecnico: Arch. Giovanni Carrello

APPROVATO
Autostrada Pedemontana Lombarda
Il Direttore dei Lavori: Ing. Francesco Domenico

ELABORAZIONE PROGETTUALE
PROGETTISTA:
3TI PROGETTI ITALIA S.p.A

CONSULENTE SPECIALISTICO:
CIMOLAI

3TI ITALIA S.p.A.
DIRETTORE TECNICO
Ing. Stefano Luca Possati
Ordine degli Ingegneri
Provincia di Roma n. 20809

Redatto: Di Sanzo Verificato: Di Iullo Approvato: Possati