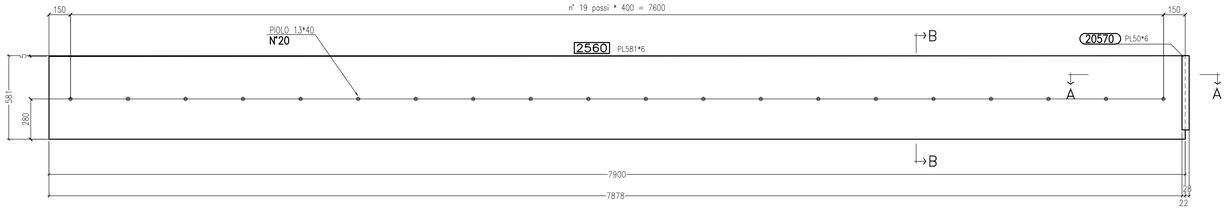

Vista di fronte–Front view

MARK: 2560 N.1

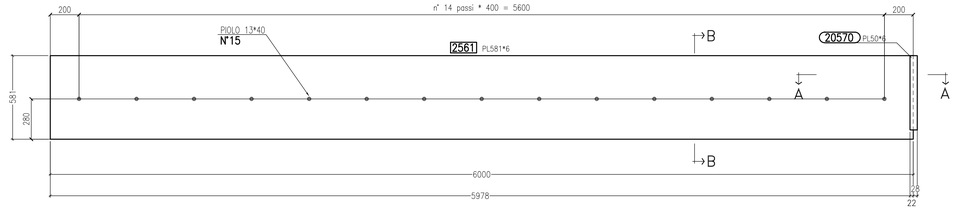

Vista di fronte–Front view

MARK: 2561 N.6

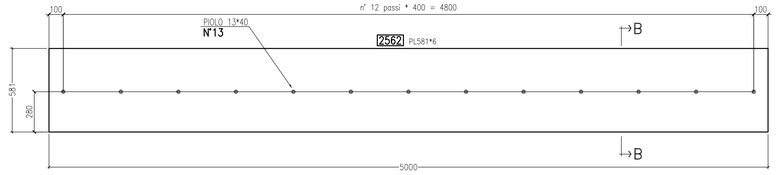

Vista di fronte–Front view

MARK: 2562 N.1

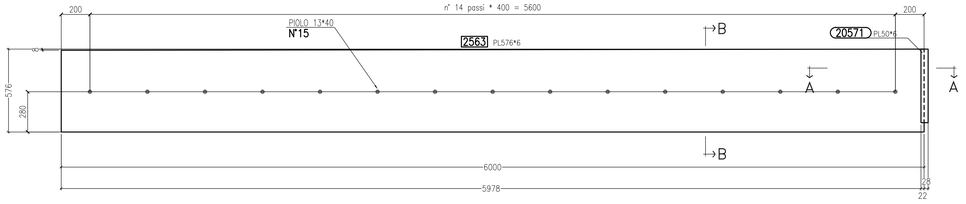

Vista di fronte–Front view

MARK: 2563 N.1

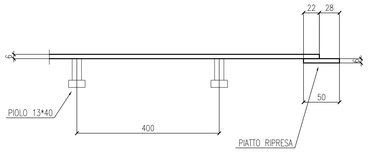

SEZIONE A–A

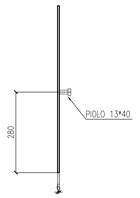

SEZIONE B–B

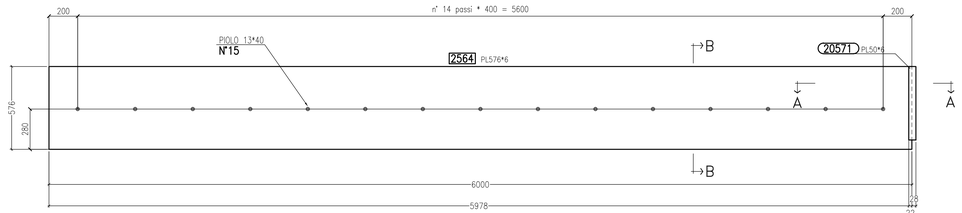

Vista di fronte–Front view

MARK: 2564 N.1

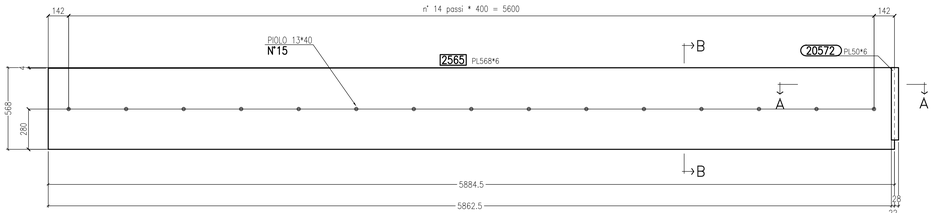

Vista di fronte–Front view

MARK: 2565 N.1

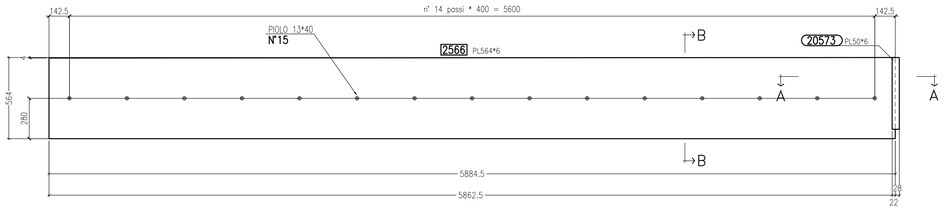

Vista di fronte–Front view

MARK: 2566 N.1

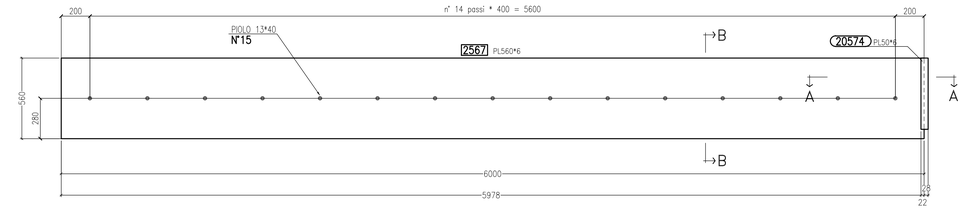

Vista di fronte–Front view

MARK: 2567 N.14

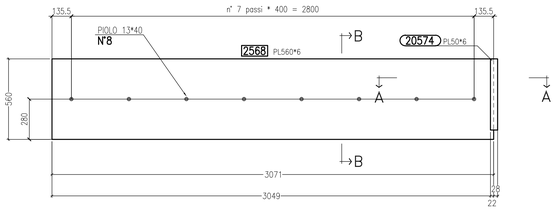

Vista di fronte–Front view

MARK: 2568 N.1

Rev.	Date	Description	Designer	Controlled
0	08/09/2013	FIRST ISSUE	E.F.	Ing. Picco

N° of order | doc. type | document number | revision

2013011DCD20380

CIMOLAI
Via Urgnenza, 38 - 33170 Pordenone - Italy
Tel. +39 0434 5581 - Fax +39 0434 361401
www.cimolai.com - info@cimolai.com

Client: STRABAG

Object: SVINCOLO DI LOMAZZO
CAVALCAVIA RAMPA "G"
VELETTE MK 2560÷2568

Scale: 1:15 - -

MATRICE DI REVISIONE

REV	DATA	DESCRIZIONE MODIFICA

N.B.: LA TAVOLA SOSTITUISCE QUELLA RELATIVA AL CODICE E [ ] DEL PROGETTO ESECUTIVO

CONCESSIONI AUTOSTRADALI LOMBARDE — Autostrada Pedemontana Lombarda

COLLEGAMENTO AUTOSTRADALE
DALMINE - COMO - VARESE - VALICO DEL GAGGIOLO E OPERE AD ESSO CONNESSE
CODICE C.U.P. F11B09007000

TRATTE B1, B2, C, D, TRVA13+14, GREENWAY

AS BUILT

TRATTA B1 - SVINCOLO DI LOMAZZO (da Pk - 0+850 a Pk +1+800)

OPERE D'ARTE MINORI
CAVALCAVIA
SVINCOLO LOMAZZO - CAVALCAVIA RAMPA G
VELETTE MK 2560÷2568

IDENTIFICAZIONE ELABORATO

CODICE PROGETTO: F0101078

FASE PROGETTUALE	LOTTO	ZONA	OPERA	TRATTO/OPERA	AMBITO	TIPO ELABORATO	PROGRESSIVO	REVISIONE
WBS								
A	0	C21	IV002	0	ON	CA	057	E

Scala: -

DATA	DESCRIZIONE	REV
Settembre 2013	Emissione	E

IMPRESA

RAGGRUPPAMENTO TEMPORANEO IMPRESE:

Mandataria	Mandante	Mandante	Mandante cooptata
STRABAG A.G.	GLF Grandi Lavori Fincosit S.p.A.	Impresa costruzioni Giuseppe Maltauro S.p.A.	STRABAG S.p.A.

STRABAG — GRANDI LAVORI FINCOSIT — MALTAURO — STRABAG

PROGETTISTA - PROGETTO ESECUTIVO DI DETTAGLIO

RAGGRUPPAMENTO TEMPORANEO PROGETTISTI:

Mandataria	Mandante	Mandante	Mandante
3TI PROGETTI ITALIA S.p.A.	GP Ingegneria		Arch. Salvatore Meniglio

RESPONSABILE DI PROGETTO ED INCARICATO DELL'INTEGRAZIONE FRA LE VARIE PRESTAZIONI:
Ing. Alberto Cecchini

CONCEDENTE
CONCESSIONI AUTOSTRADALI LOMBARDE

CONCESSIONARIO
Autostrada Pedemontana Lombarda — Direttore Tecnico: Ing. Enrico Arri; Referente Tecnico: Arch. Giovanni Cerrito

APPROVATO
Autostrada Pedemontana Lombarda — Il Direttore dei Lavori: Ing. Francesco Domenico

ELABORAZIONE PROGETTUALE

PROGETTISTA:
3TI PROGETTI ITALIA S.p.A

CONSULENTE SPECIALISTICO:
CIMOLAI

3TI ITALIA S.p.A.
DIRETTORE TECNICO
Ing. Stefano Luca Possati
Ordine degli Ingegneri
Provincia di Roma n. 20809

Redatto: Di Sarzo | Verificato: Di Iullo | Approvato: Possati