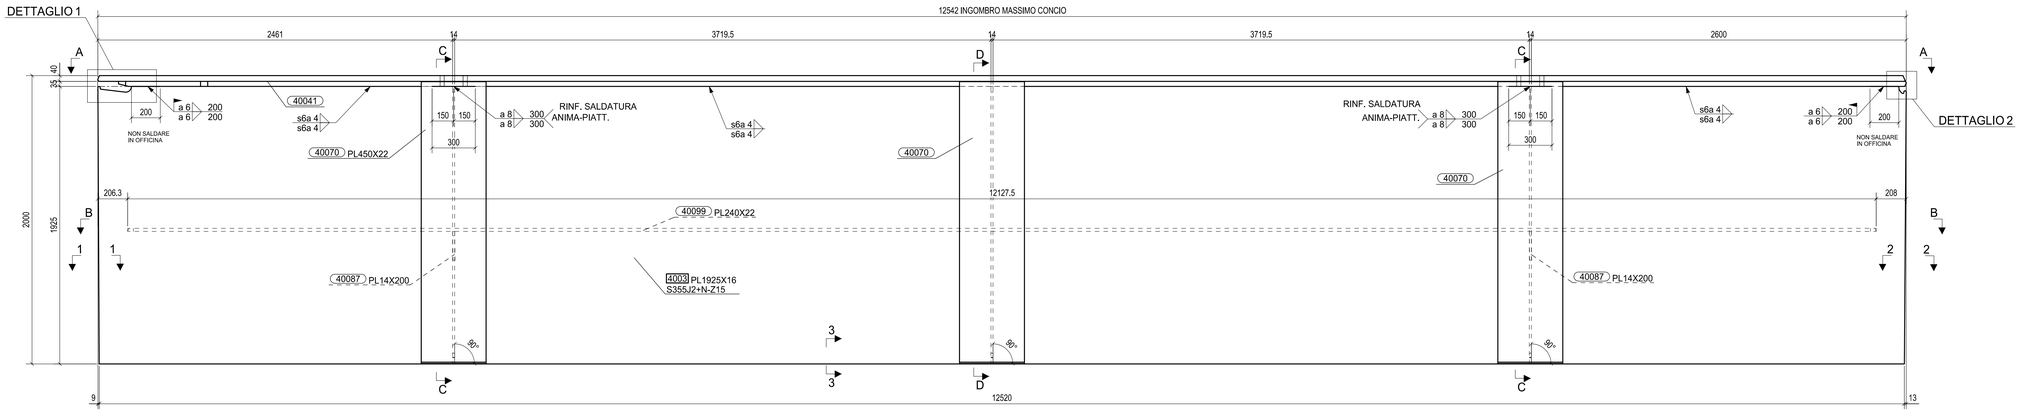

VISTA FRONTALE
1:15

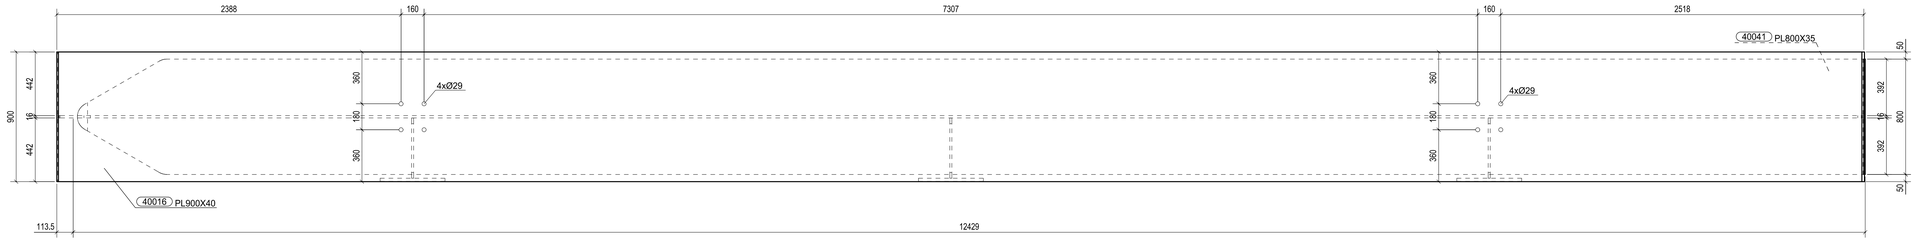

SEZIONE A - A
1:15

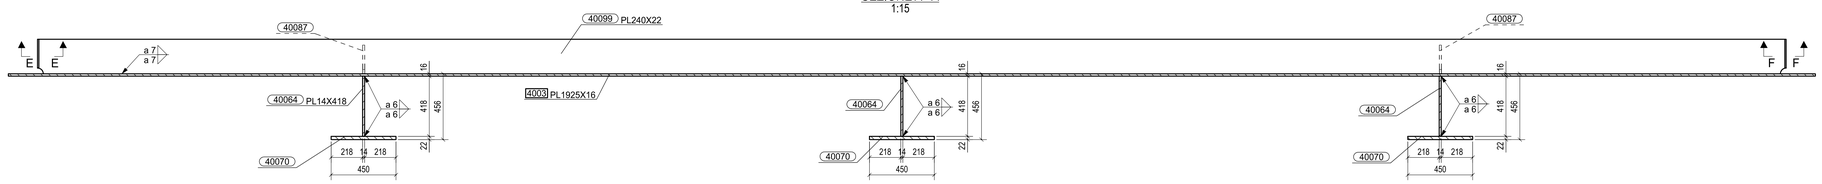

SEZIONE B - B
1:15

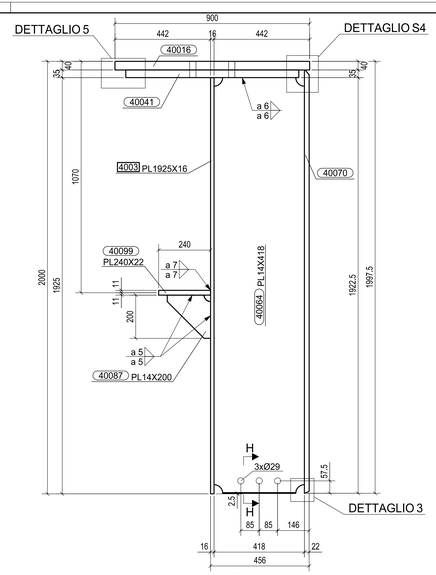

SEZIONE C - C
1:10

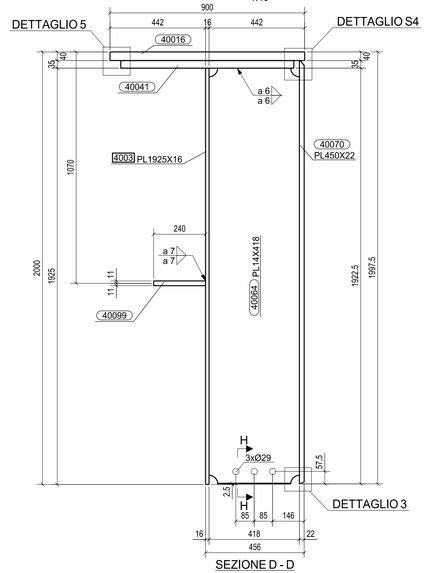

SEZIONE D - D

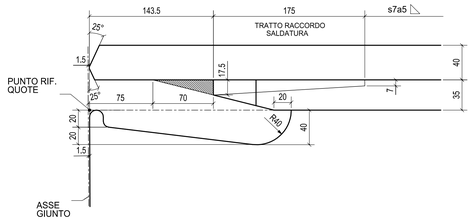

DETTAGLIO 1
1:2.5

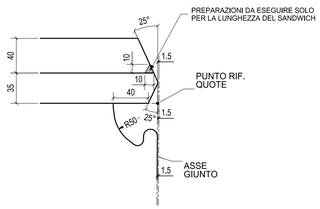

DETTAGLIO 2
1:2.5

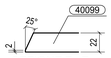

SEZIONE E - E
1:2.5

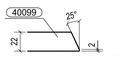

SEZIONE F - F
1:2.5

SEZIONE 1-1
1:2.5

SEZIONE 2-2
1:2.5

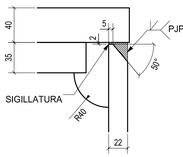

DETTAGLIO S4
1:2.5

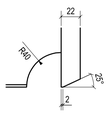

DETTAGLIO 3
1:2.5

SEZIONE 3-3
1:2.5

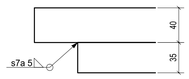

DETTAGLIO 5
1:2.5

SEZIONE H - H
1:2.5

PIANTA CHIAVE

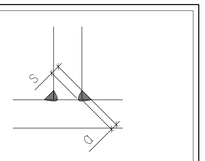

DETTAGLIO SALDATURA AD ARCO SOMMERSO

MK	4003	QUANTITA' n°
FASE	401	1
TOTALE		1

Rev.	Data	Descrizione	Disegnato da	Controllato da
A	20.01.2014	MODIFICATA FORATURA PIATTABANDA	NADALINI	ING. PICCO
0	02.01.2014	PRIMA EMISSIONE	ICONE	ING. PICCO

N° di commessa | Tipo di doc. | N° di documento | Rev.

2 0 1 3 0 1 1 D C D 4 0 0 3 A

CIMOLAI
Via Ungaresca, 38 - 33170 Pordenone - Italy
Tel. +39 0434 5581 - Fax +39 0434 361403
www.cimolai.com - mail info@cimolai.com

Cliente: STRABAG

Oggetto:
SVINCOLO DI LOMAZZO
CAVALCAVIA VIABILITA' LOCALE 1
TRAVE PRINCIPALE SUPERIORE
TS401 ; Mk 4003

Scala:
1:15
1:10
1:2.5

MATRICE DI REVISIONE

REV	DATA	DESCRIZIONE MODIFICA

N.B.: LA TAVOLA SOSTITUISCE QUELLA RELATIVA AL CODICE E DEL PROGETTO ESECUTIVO

COLLEGAMENTO AUTOSTRADALE
DALMINE - COMO - VARESE - VALICO DEL GAGGIOLO E OPERE AD ESSO CONNESSE
CODICE CUP: F91B99027097

TRATTE B1, B2, C, D, TRVA13+14, GREENWAY

AS BUILT

TRATTA B1 - SVINCOLO DI LOMAZZO (da Pk - 0+850 a Pk +1+800)
OPERE D'ARTE MINORI
CAVALCAVIA
SVINCOLO LOMAZZO -CAVALCAVIA VIABILITA' LOCALE 1
TRAVE PRINCIPALE SUPERIORE - TS401 ; Mk 4003

IDENTIFICAZIONE ELABORATO
CODICE PROGETTO: F001078

FASE PROGETTUALE	WBS LOTTO	WBS ZONA	WBS OPERA	WBS TRATTO D'OPERA	AMBITO	TIPO ELABORATO	PROGRESSIVO	REVISIONE
A	0	B2	CV001	0	ON	CA	010	E

Scala: -

DATA	DESCRIZIONE	REV
Settembre 2015.	Emissione.	E

CONCEDENTE
CONCESSIONI AUTOSTRADALI LOMBARDE

CONCESSIONARIO
Autostrada Pedemontana Lombarda
Direttore Tecnico: Ing. Enrico Ann
Referente Tecnico: Arch. Giovanni Carrillo

APPROVATO
Autostrada Pedemontana Lombarda
Il Direttore dei Lavori: Ing. Francesco Domenico

IMPRESA
RAGGRUPPAMENTO TEMPORANEO IMPRESE:
Mandataria: STRABAG A.G.
Mandante: GLF Grandi Lavori Fincosit S.p.A.
Mandante: Impresa costruzioni Giuseppe Maltauro S.p.A.
Mandante cooptata: STRABAG S.p.A.

PROGETTISTA - PROGETTO ESECUTIVO DI DETTAGLIO
RAGGRUPPAMENTO TEMPORANEO PROGETTISTI:
Mandataria: 3TI PROGETTI ITALIA
Mandante: GPI
Mandante: ITECO
Mandante: Arch. Salvatore Verniglio

RESPONSABILE DI PROGETTO ED INCARICATO DELL'INTEGRAZIONE FRA LE VARIE PRESTAZIONI:
Ing. Alberto Cecchini

ELABORAZIONE PROGETTUALE
PROGETTISTA:
3TI PROGETTI ITALIA S.p.A
CONSULENTE SPECIALISTICO:
CIMOLAI

3TI ITALIA S.p.A.
DIRETTORE TECNICO
Ing. Stefano Luca Pieraldi
Ordine degli Ingegneri
Provincia di Roma n. 20809

Redatto: Di Sarzo | Verificato: Di Iullo | Approvato: Possati