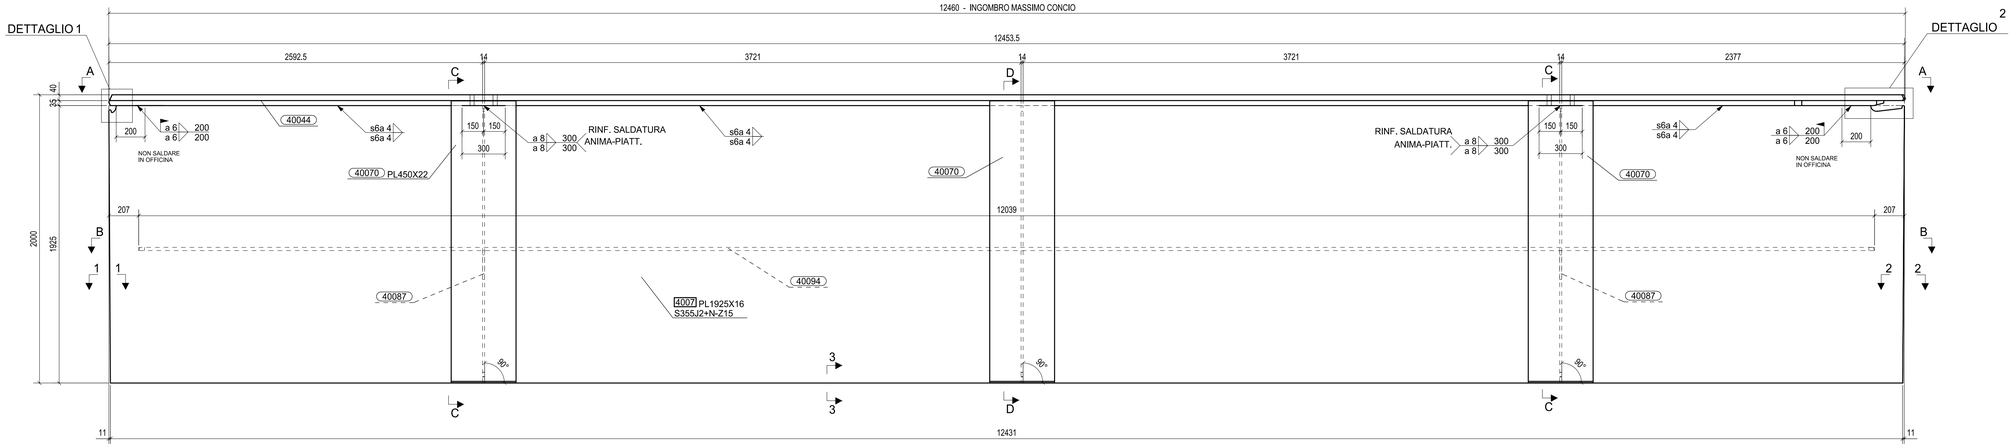

VISTA FRONTALE
1:15

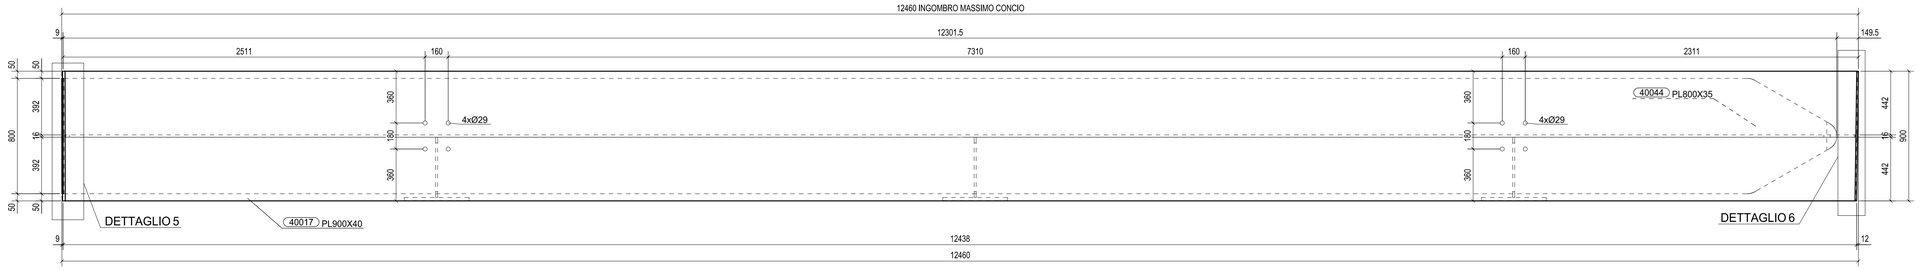

SEZIONE A - A
1:15

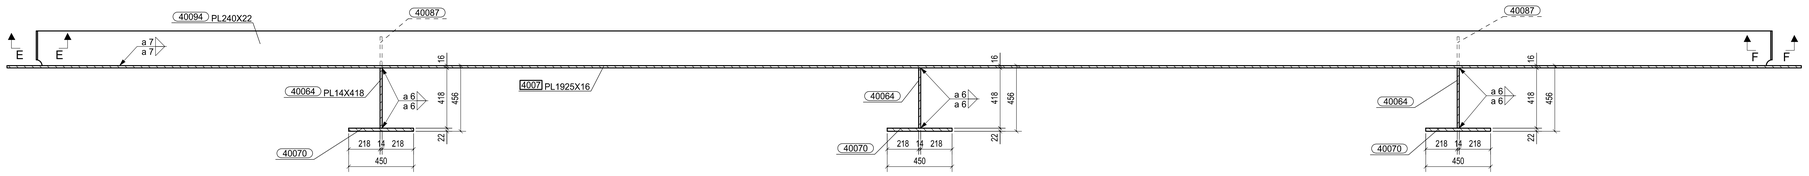

SEZIONE B - B
1:15

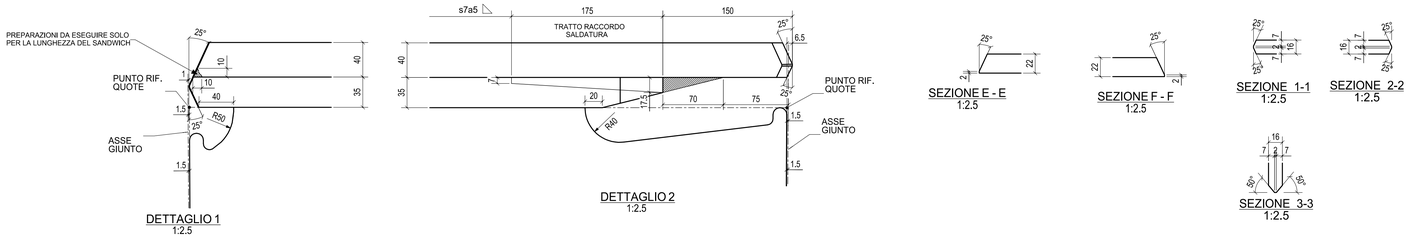

DETTAGLIO 1
1:2.5

DETTAGLIO 2
1:2.5

SEZIONE E - E
1:2.5

SEZIONE F - F
1:2.5

SEZIONE 1-1
1:2.5

SEZIONE 2-2
1:2.5

SEZIONE 3-3
1:2.5

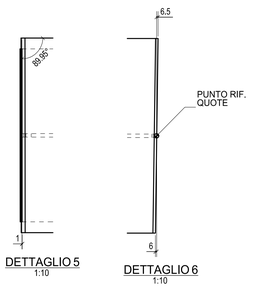

DETTAGLIO 5
1:10

DETTAGLIO 6
1:10

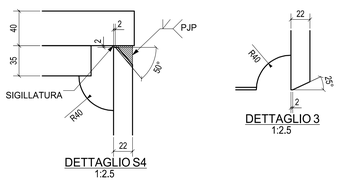

DETTAGLIO S4
1:2.5

DETTAGLIO 3
1:2.5

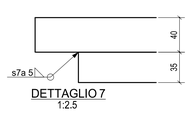

DETTAGLIO 7
1:2.5

SEZIONE G - G
1:2.5

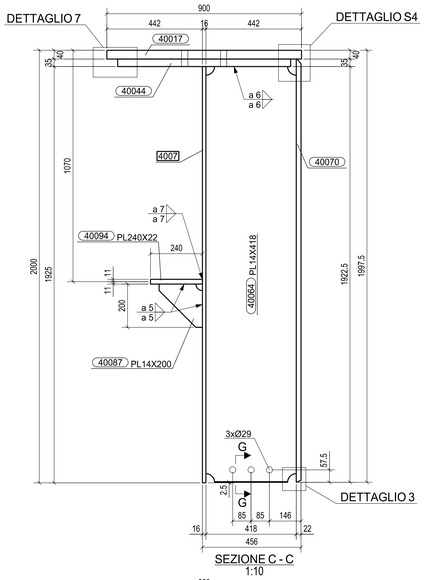

SEZIONE C - C
1:10

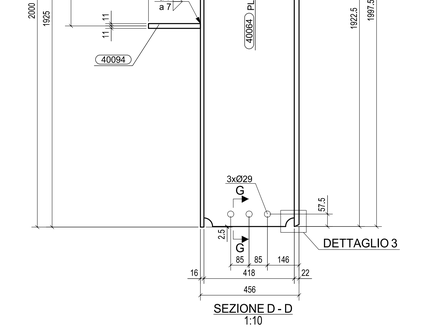

SEZIONE D - D
1:10

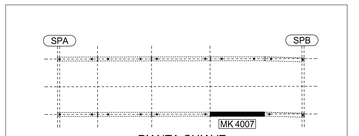

PIANTA CHIAVE

MK	4007	QUANTITA' n°
FASE	401	1
TOTALE		1

MATRICE DI REVISIONE

REV	DATA	DESCRIZIONE MODIFICA

N.B.: LA TAVOLA SOSTITUISCE QUELLA RELATIVA AL CODICE E DEL PROGETTO ESECUTIVO

A	20.01.2014	MODIFICATA FORATURA PIATTABANDA	NADALINI / ING. PICCO
0	02.01.2014	PRIMA EMISSIONE	ICONE / ING. PICCO
Rev.	Data	Descrizione	Disegnato da / Controllato da

N° di commessa: 2013011 — Tipo di doc.: DCD — N° di documento: 4007 — Rev.: A

CIMOLAI
Via Ungaresca, 38 - 33170 Pordenone - Italy
Tel. +39 0434 5581 - Fax +39 0434 561403
www.cimolai.com - mail@cimolai.com

Cliente: STRABAG

Oggetto: SVINCOLO DI LOMAZZO
CAVALCAVIA VIABILITA' LOCALE 1
TRAVE PRINCIPALE SUPERIORE
TS401 ; Mk 4007

Scala: 1:15 / 1:10 / 1:2.5

COLLEGAMENTO AUTOSTRADALE
DALMINE - COMO - VARESE - VALICO DEL GAGGIOLO E OPERE AD ESSO CONNESSE
CODICE C.U.P. F11B06002700007
TRATTE B1, B2, C, D, TRVA13+14, GREENWAY

AS BUILT

TRATTA B1 - SVINCOLO DI LOMAZZO (da Pk - 0+850 a Pk +1+800)
OPERE D'ARTE MINORI
CAVALCAVIA
SVINCOLO LOMAZZO -CAVALCAVIA VIABILITA' LOCALE 1
TRAVE PRINCIPALE SUPERIORE - TS401 ; Mk 4007

IDENTIFICAZIONE ELABORATO
CODICE PROGETTO: F001078
WBS: FASE PROGETTUALE | LOTTO | ZONA | OPERA | TRATTO/OPERA | AMBITO | TIPO ELABORATO | PROGRESSIVO | REVISIONE
A | 0 | 02 | CV001 | | 0 | CN | CA | 014 | E

DATA | DESCRIZIONE | REV
Settembre 2013 | Emissione | E

IMPRESA
RAGGRUPPAMENTO TEMPORANEO IMPRESE:
Mandataria: STRABAG A.G. — Mandante: GLF Grandi Lavori Fincosit S.p.A. — Mandante: Impresa costruzioni Giuseppe Maltauro S.p.A. — Mandante cooptata: STRABAG S.p.A.

PROGETTISTA - PROGETTO ESECUTIVO DI DETTAGLIO
RAGGRUPPAMENTO TEMPORANEO PROGETTISTI:
Mandataria: 3TI PROGETTI ITALIA — Mandante: GP Ingegneria — Mandante: Arch. Salvatore Vermiglio

RESPONSABILE DI PROGETTO ED INCARICATO DELL'INTEGRAZIONE FRA LE VARIE PRESTAZIONI:
Ing. Alberto Cecchini

CONCEDENTE: CONCESSIONI AUTOSTRADALI LOMBARDE

CONCESSIONARIO: Autostrada Pedemontana Lombarda — Direttore Tecnico: Ing. Enrico Arici — Referente Tecnico: Arch. Giovanni Carrello

APPROVATO: Autostrada Pedemontana Lombarda — Il Direttore dei Lavori: Ing. Francesco Domenico

ELABORAZIONE PROGETTUALE
PROGETTISTA:
3TI PROGETTI ITALIA S.p.A.
3TI ITALIA S.p.A.
DIRETTORE TECNICO
Ing. Stefano Luca Possati
Ordine degli Ingegneri
Provincia di Roma n. 20809
CONSULENTE SPECIALISTICO:
CIMOLAI

Redatto: Di Sanzo — Verificato: Di Iullo — Approvato: Possati