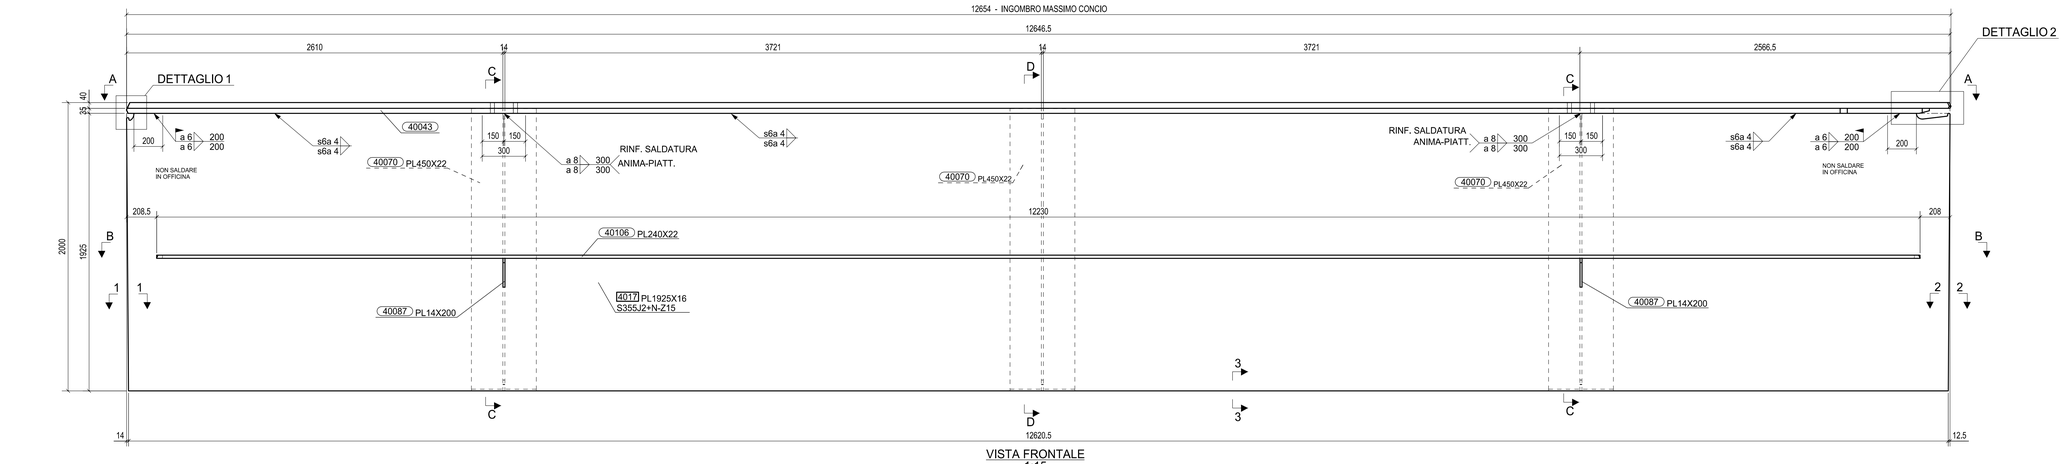

VISTA FRONTALE
1:15

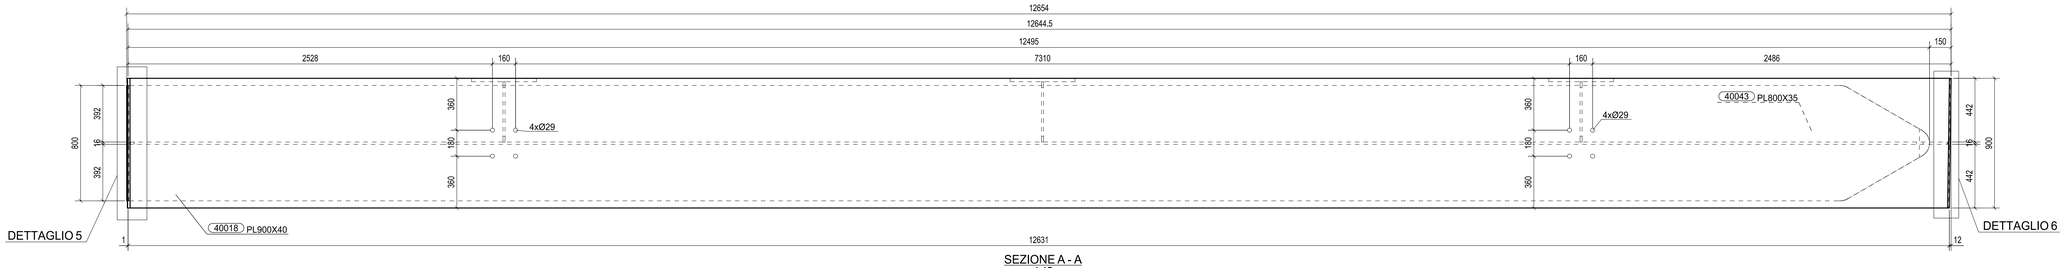

SEZIONE A - A
1:15

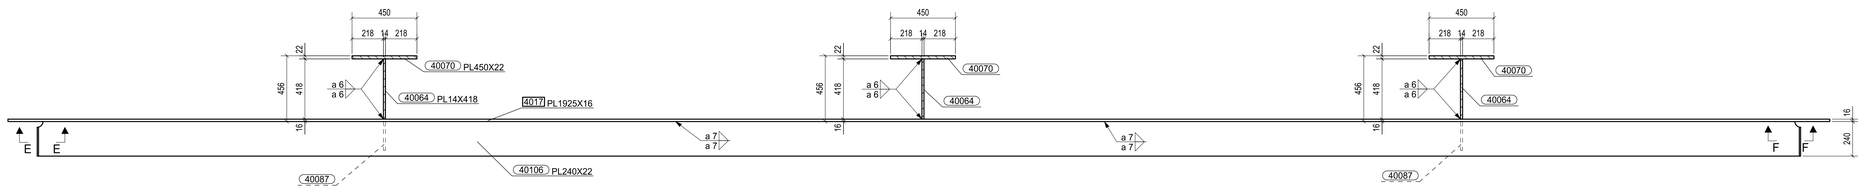

SEZIONE B - B
1:15

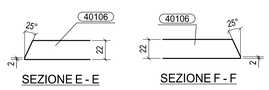

SEZIONE E - E

SEZIONE F - F

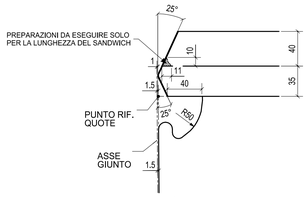

DETTAGLIO 1
1:2.5

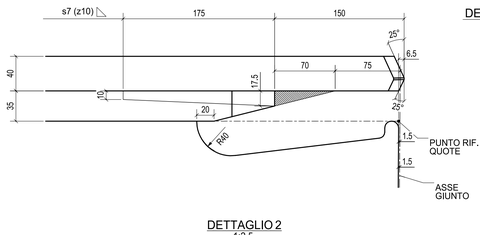

DETTAGLIO 2
1:2.5

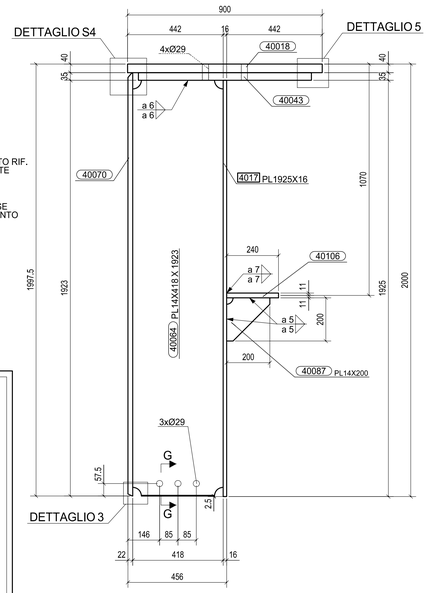

SEZIONE C - C
1:10

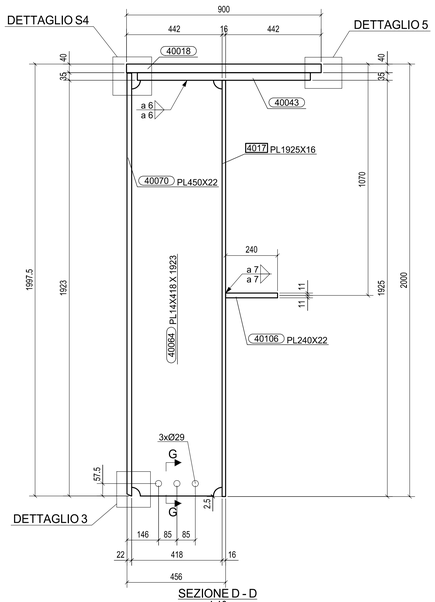

SEZIONE D - D
1:10

1:2.5

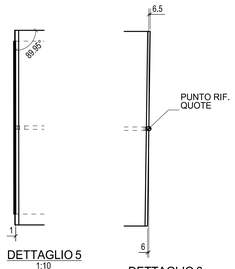

1:10

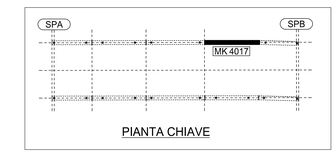

PIANTA CHIAVE

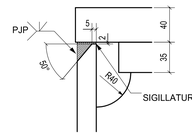

DETTAGLIO S4
1:2.5

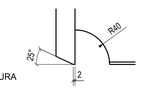

DETTAGLIO 3
1:2.5

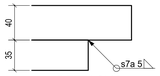

DETTAGLIO 5
1:2.5

SEZIONE G - G
1:2.5

MK	4017	QUANTITA' n°
FASE	401	1
TOTALE		1

Rev.	Data	Descrizione	Disegnato da	Controllato da
A	20.01.2014	MODIFICATA FORATURA PIATTABANDA	NADALINI	ING. PICCO
0	02.01.2014	PRIMA EMISSIONE	ICONE	ING. PICCO

N° di commessa						Tipo di doc.		N° di documento				Rev.
2	0	1	3	0	1	1	D	C	D	4	0	1	7	A

CIMOLAI
Via Lungarenza, 38 - 33170 Pordenone - Italy
Tel. +39 0434 5081 - Fax +39 0434 361403
www.cimolai.com - pec info@cimolai.com

Cliente: STRABAG

Oggetto:
SVINCOLO DI LOMAZZO
CAVALCAVIA VIABILITA' LOCALE 1
TRAVE PRINCIPALE SUPERIORE
TS401 ; Mk 4017

Scala:
1:15
1:10
1:2.5

MATRICE DI REVISIONE

REV	DATA	DESCRIZIONE MODIFICA

N.B.: LA TAVOLA SOSTITUISCE QUELLA RELATIVA AL CODICE E DEL PROGETTO ESECUTIVO

COLLEGAMENTO AUTOSTRADALE
DALMINE - COMO - VARESE - VALICO DEL GAGGIOLO E OPERE AD ESSO CONNESSE
CODICE CUP F11B99003170007
TRATTE B1, B2, C, D, TRVA13+14, GREENWAY
AS BUILT
TRATTA B1 - SVINCOLO DI LOMAZZO (da Pk - 0+850 a Pk +1+800)
OPERE D'ARTE MINORI
CAVALCAVIA
SVINCOLO LOMAZZO -CAVALCAVIA VIABILITA' LOCALE 1
TRAVE PRINCIPALE SUPERIORE - TS401 ; Mk 4017

IDENTIFICAZIONE ELABORATO
CODICE PROGETTO: F001078
WBS: FASE PROGETTUALE A | LOTTO 0 | ZONA R2 | OPERA CV001 | TRATTO/OPERA 0 | AMBITO ON | TIPO ELABORATO CA | PROGRESSIVO 024 | REVISIONE E

DATA	DESCRIZIONE	REV
Settembre 2013	Emissione	E

CONCEDENTE
CONCESSIONI AUTOSTRADALI LOMBARDE

CONCESSIONARIO
Autostrada Pedemontana Lombarda — Direttore Tecnico: Ing. Enrico Arin; Referente Tecnico: Arch. Giovanni Cametti

APPROVATO
Autostrada Pedemontana Lombarda — Il Direttore dei Lavori: Ing. Francesco Domanico

IMPRESA
RAGGRUPPAMENTO TEMPORANEO IMPRESE:

Mandataria	Mandante	Mandante	Mandante cooptata
STRABAG A.G.	GLF Grandi Lavori Fincosit S.p.A.	Impresa costruzioni Giuseppe Maltauro S.p.A.	STRABAG S.p.A.

PROGETTISTA - PROGETTO ESECUTIVO DI DETTAGLIO
RAGGRUPPAMENTO TEMPORANEO PROGETTISTI:

Mandataria	Mandante	Mandante	Mandante
3TI PROGETTI ITALIA	GP Ingegneria srl		Arch. Salvatore Vermiglio

RESPONSABILE DI PROGETTO ED INCARICATO DELL'INTEGRAZIONE FRA LE VARIE PRESTAZIONI:
Ing. Alberto Cecchini

ELABORAZIONE PROGETTUALE
PROGETTISTA:
3TI PROGETTI ITALIA S.p.A

CONSULENTE SPECIALISTICO:
CIMOLAI

3TI ITALIA S.p.A.
DIRETTORE TECNICO
Ing. Stefano Luca Pissati
Ordine degli Ingegneri
Provincia di Roma n. 20899

Redatto: Di Sanzo | Verificato: Di Iullo | Approvato: Possati