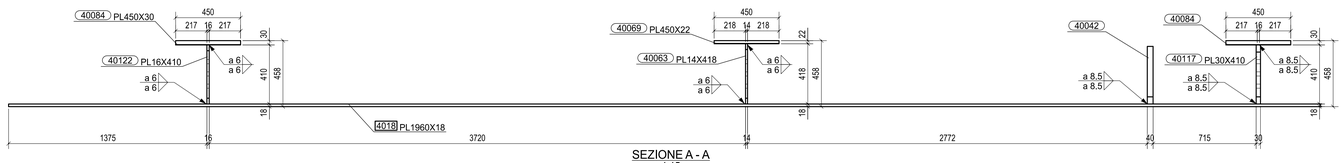

SEZIONE A - A
1:15

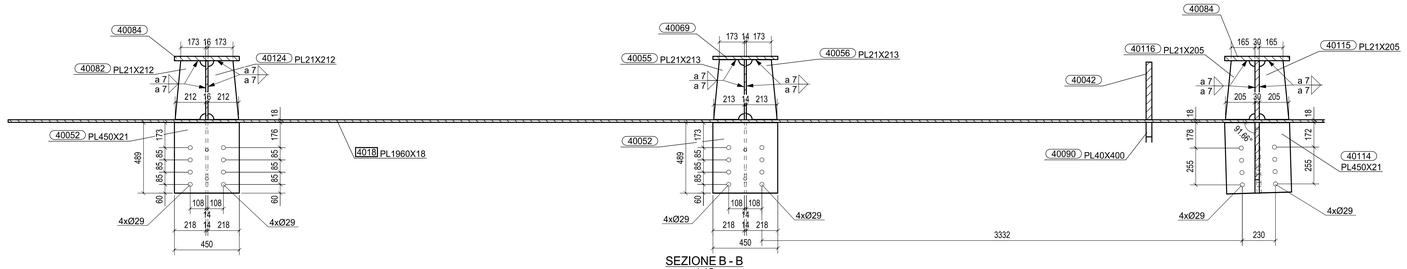

SEZIONE B - B
1:15

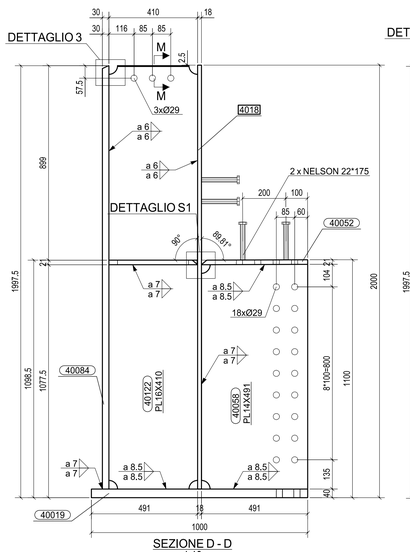

SEZIONE D - D
1:10

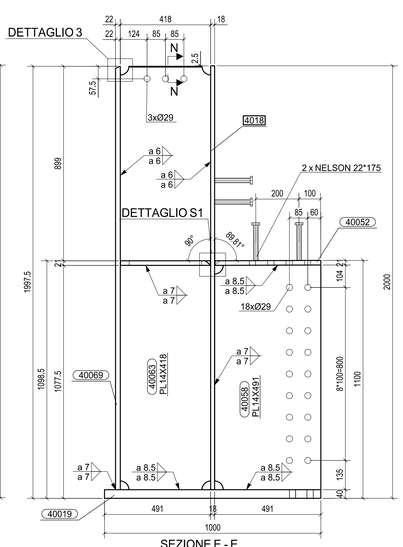

SEZIONE E - E
1:10

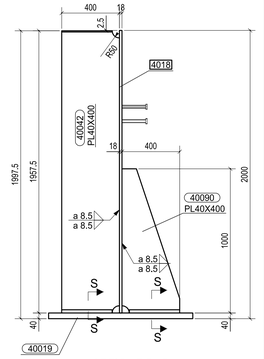

SEZIONE F - F
1:15

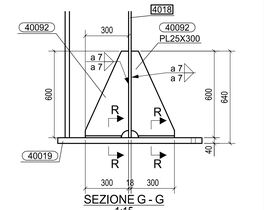

SEZIONE G - G
1:15

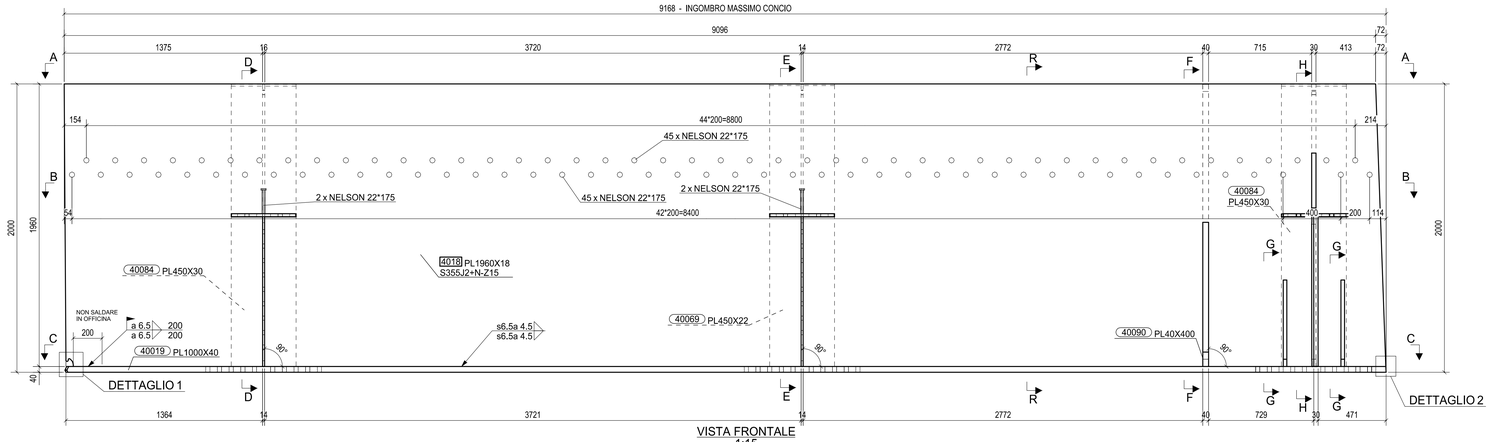

VISTA FRONTALE
1:15

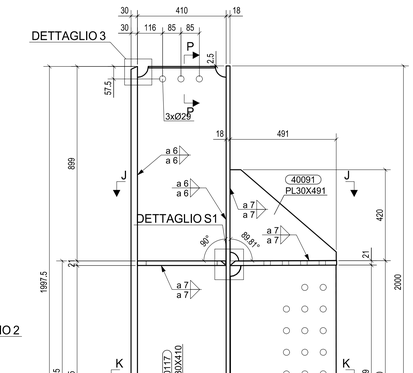

SEZIONE H - H
1:10

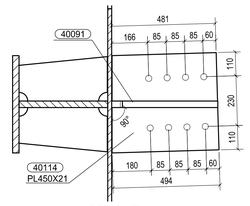

SEZIONE J - J
1:10

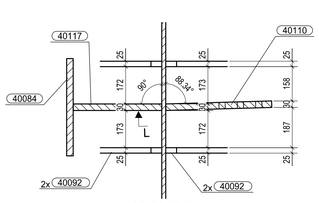

SEZIONE K - K
1:10

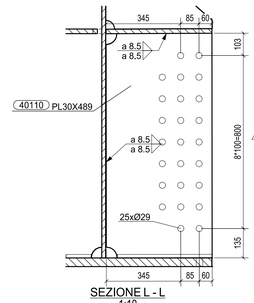

SEZIONE L - L
1:10

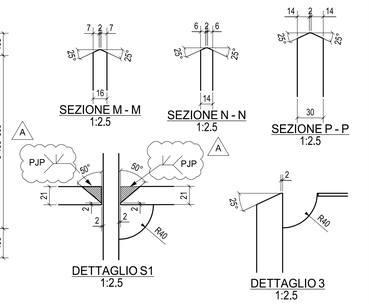

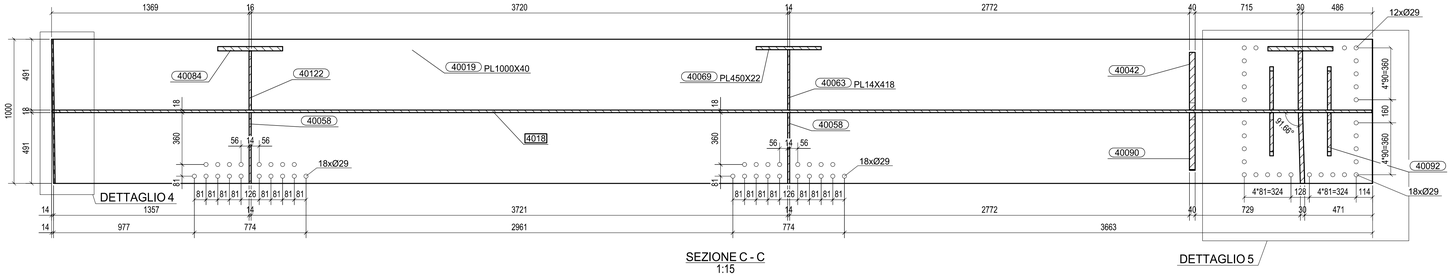

SEZIONE C - C
1:15

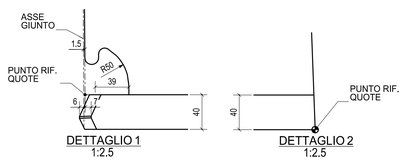

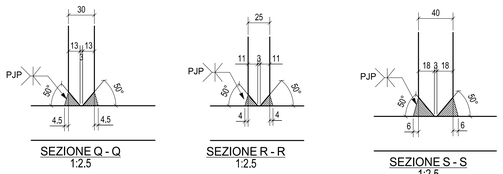

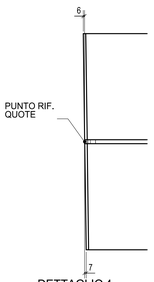

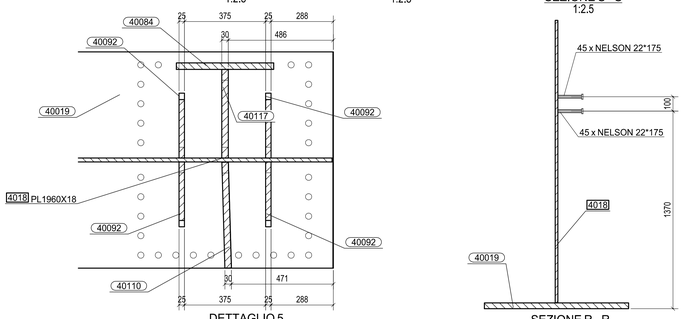

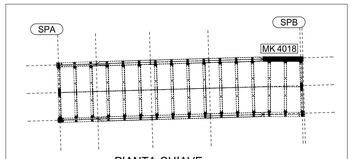

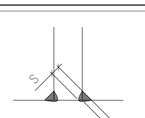

nr. 94 PIOLI NELSON Ø22x175

MK	4018	QUANTITA' n°
FASE	401	1
TOTALE		1

A	21.02.2014	MODIFICA DETTAGLIO S1	NADALINI	ING. PICCO
0	02.01.2014	PRIMA EMISSIONE	ICONE	ING. PICCO
Rev.	Data	Descrizione	Disegnato da	Controllato da

N° di commessa							Tipo di doc.		N° di documento				Rev.
2	0	1	3	0	1	1	D	C	D	4	0	1	8	A

CIMOLAI
Via Ungaretti, 38 - 33170 Pordenone - Italy
Tel. +39 0434 5581 - Fax +39 0434 361403
www.cimolai.com - mail to: info@cimolai.com

Cliente: STRABAG

Scala: 1:15 / 1:10 / 1:2.5

Oggetto:
SVINCOLO DI LOMAZZO
CAVALCAVIA VIABILITA' LOCALE 1
TRAVE PRINCIPALE INFERIORE
TS401 ; Mk 4018

MATRICE DI REVISIONE

REV	DATA	DESCRIZIONE MODIFICA

N.B.: LA TAVOLA SOSTITUISCE QUELLA RELATIVA AL CODICE E DEL PROGETTO ESECUTIVO

COLLEGAMENTO AUTOSTRADALE
DALMINE - COMO - VARESE - VALICO DEL GAGGIOLO E OPERE AD ESSO CONNESSE
CODICE C.U.P. F11B06007070007
TRATTE B1, B2, C, D, TRVA13+14, GREENWAY

AS BUILT

TRATTA B1 - SVINCOLO DI LOMAZZO (da Pk - 0+850 a Pk +1+800)
OPERE D'ARTE MINORI
CAVALCAVIA
SVINCOLO LOMAZZO -CAVALCAVIA VIABILITA' LOCALE 1
TRAVE PRINCIPALE INFERIORE - TS401 ; Mk 4018

IDENTIFICAZIONE ELABORATO
CODICE PROGETTO: F0010705

WBS: FASE PROGETTUALE	LOTTO	ZONA	OPERA	TRATTO/OPERA	AMBITO	DISCIPLINA	PROGRESSIVO	REVISIONE
A	0	002	CV001	0	GN	CA	025	E

Scala: -

DATA	DESCRIZIONE	REV
Settembre 2015	Emissione	E

IMPRESA
RAGGRUPPAMENTO TEMPORANEO IMPRESE:

Mandataria	Mandante	Mandante	Mandante cooptata
STRABAG A.G.	GLF Grandi Lavori Fincosit S.p.A.	Impresa costruzioni Giuseppe Maltauro S.p.A.	STRABAG S.p.A.

PROGETTISTA - PROGETTO ESECUTIVO DI DETTAGLIO
RAGGRUPPAMENTO TEMPORANEO PROGETTISTI:

Mandataria	Mandante	Mandante	Mandante
3TI PROGETTI ITALIA	GP Ingegneria		Arch. Salvatore Vermiglio

RESPONSABILE DI PROGETTO ED INCARICATO DELL'INTEGRAZIONE FRA LE VARIE PRESTAZIONI:
Ing. Alberto Cecchini

CONCEDENTE
CONCESSIONI AUTOSTRADALI LOMBARDE

CONCESSIONARIO
Autostrada Pedemontana Lombarda
Direttore Tecnico: Ing. Enrico Arni
Referente Tecnico: Arch. Giovanni Carrelo

APPROVATO
Autostrada Pedemontana Lombarda
Il Direttore dei Lavori: Ing. Francesco Domenico

ELABORAZIONE PROGETTUALE
PROGETTISTA:
3TI PROGETTI ITALIA S.p.A

CONSULENTE SPECIALISTICO:
CIMOLAI

3TI ITALIA S.p.A.
DIRETTORE TECNICO
Ing. Stefano Luca Pozzati
Ordine degli Ingegneri
Provincia di Roma n. 20809

Redatto: Di Sanzo | Verificato: Di Iullo | Approvato: Possati