


MK	4019	QUANTITA'
FASE	401	1
TOTALE		1

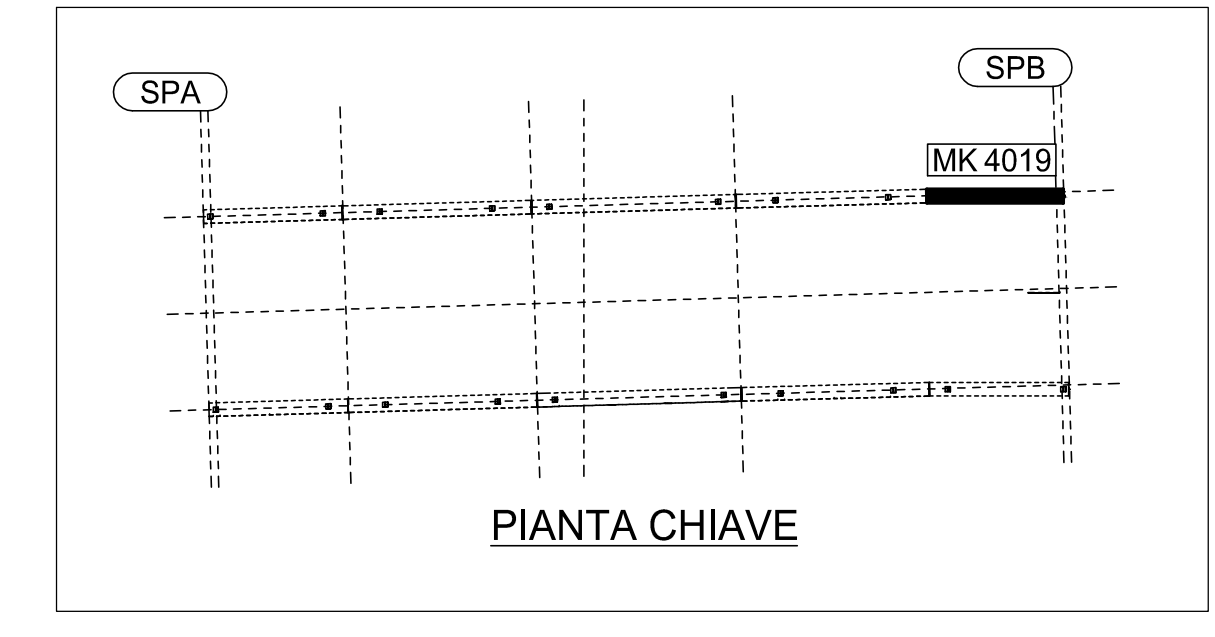

Rev.	Data	Descrizione	Disegnato da	Controllato da
A	20.01.2014	MODIFICATA FORATURA PIATTABANDA	NADALINI	ING. PICCO
0	02.01.2014	PRIMA EMISSIONE	ICONE	ING. PICCO

Rev.	Data	Descrizione	Disegnato da	Controllato da

2013011DCD4019A				
STRABAG				

REV	DATA	DESCRIZIONE MODIFICA

N.B. LA TAVOLA SOSTITUISCE QUELLA RELATIVA AL CODICE [] DEL PROGETTO ESECUTIVO

COLLEGAMENTO AUTOSTRADALE
DALMINE - COMO - VARESE - VALICO DEL GAGGIOLO E OPERE AD ESDO CONNESSE
CODICE CUP F11998027997

TRATTE B1, B2, C, D, TRAVI 13-14, GREENWAY AS BUILT

OPERE D'ARTE MINORI
CAVALCAVIA
SVINCOLO LOMAZZO -CAVALCAVIA VIABILITA' LOCALE 1
TRAVE PRINCIPALE SUPERIORE - TS401 - Mk 4019

FASE PROGETTUALE	ELABORATO	IMPRESA	PROGETTISTA - PROGETTO ESECUTIVO DI DETTAGLIO
LIVELLO	AREA	STRABAG A.S.	STRABAG A.S.
ZONA	TRAVE	GLF Grandi Lavori Finanziari S.p.A.	GLF Grandi Lavori Finanziari S.p.A.
OPERA	TRAVE PRINCIPALE SUPERIORE	Impresa costruzioni Giuseppe Mularo S.p.A.	Impresa costruzioni Giuseppe Mularo S.p.A.

STRABAG **MALTAURO** **STRABAG**

CONCEDENTE: RESPONSABILE DI PROGETTO ED INCARICATO DELL'INTERFERENZA PER LE OPERE PRESTAZIONE: Ing. Roberto Cacciari

CONCSSIONARIO: **STRABAG**

ELABORAZIONE PROGETTUALE: **STRABAG**

3TI ITALIA S.p.A. DIREZIONE TECNICO: Ing. Stefano Inno Pissarello Ordine degli Ingegneri Provincia di Roma n. 20899