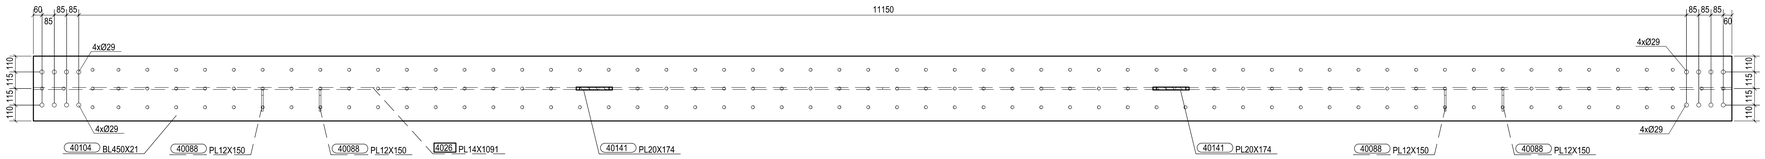

SEZIONE D - D
1:15

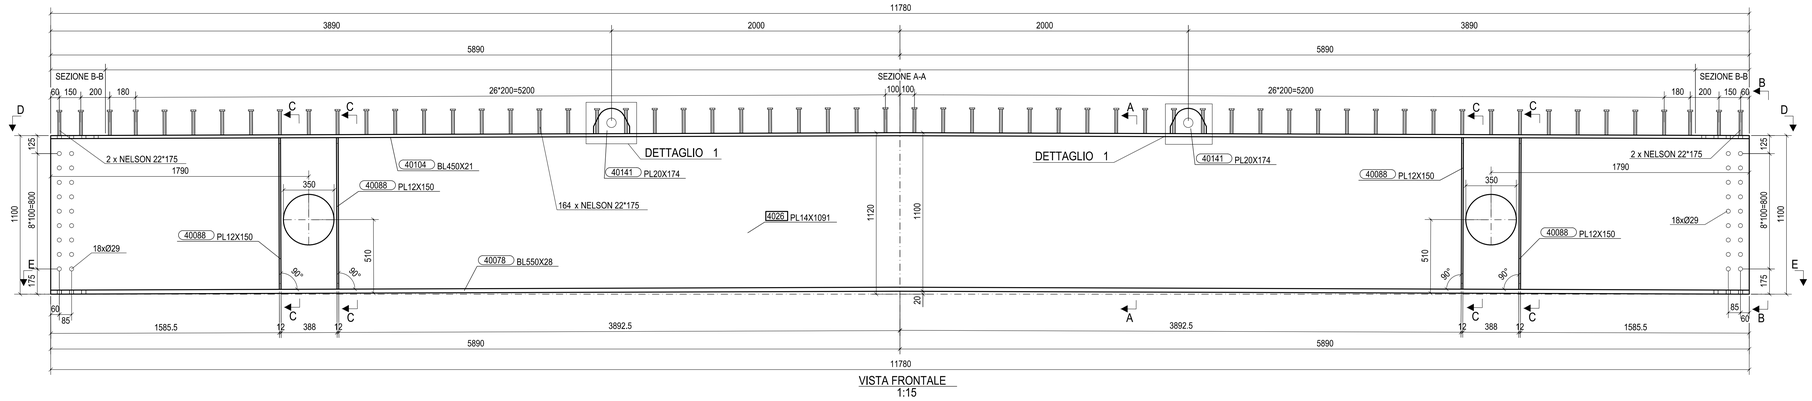

VISTA FRONTALE
1:15

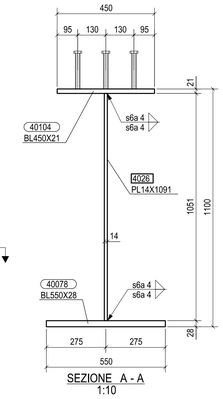

SEZIONE A - A
1:10

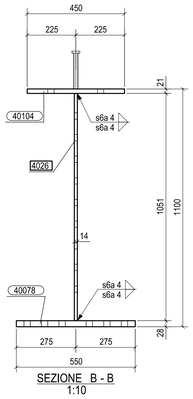

SEZIONE B - B
1:10

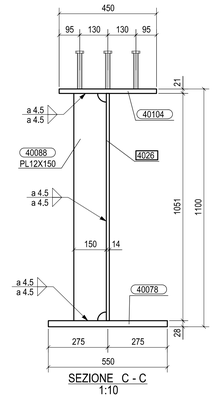

SEZIONE C - C
1:10

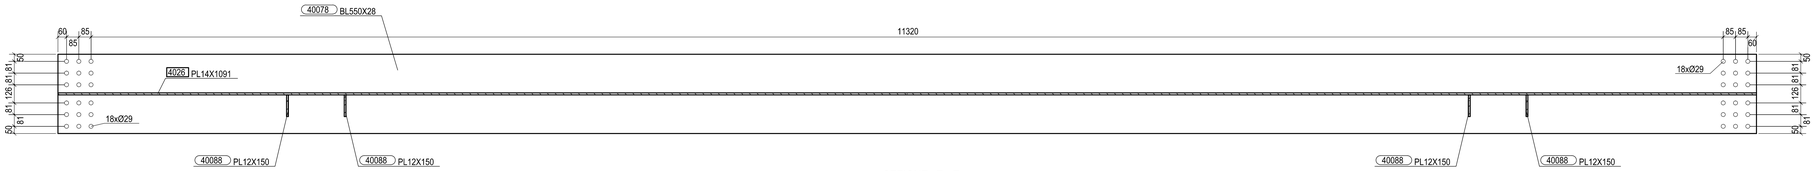

SEZIONE E - E
1:15

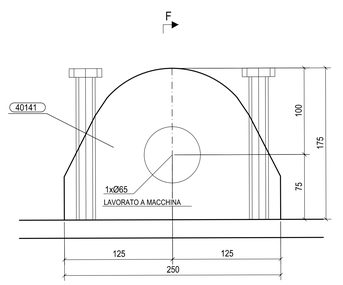

F
DETTAGLIO 1
1:2.5

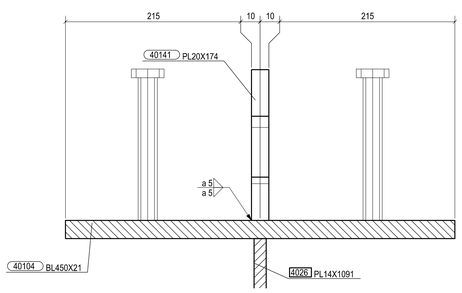

SEZIONE F - F
1:2.5

MK	4026	QUANTITA' n°
FASE	401	12
TOTALE		12

nr. 168 PIOLI NELSON Ø22x175

DETTAGLIO SALDATURA AD ARCO SOMMERSO

MATRICE DI REVISIONE

REV	DATA	DESCRIZIONE MODIFICA

N.B.: LA TAVOLA SOSTITUISCE QUELLA RELATIVA AL CODICE E DEL PROGETTO ESECUTIVO

Rev.	Data	Descrizione	Disegnato da	Controllato da
A	28.01.2014	MODIFICATO DOVE INDICATO	ICONE	ING. PICCO
0	21.12.2013	PRIMA EMISSIONE	ICONE	ING. PICCO

N° di commessa				Tipo di doc.		N° di documento					Rev.
2	0	1	3	0	1	1	D	C	D	4	0	2	1	A

CIMOLAI
Via Feltrina Sx, 38 - 31170 Paderno (TV) - Italy
Tel. +39 0434 5581 - Fax +39 0434 361401
www.cimolai.com - pg.info@cimolai.com

Cliente: STRABAG

Scala: 1:15 / 1:10

Oggetto:
SVINCOLO DI LOMAZZO
CAVALCAVIA VIABILITA' LOCALE 1
TRAVERSO
TS401 ; Mk 4026

COLLEGAMENTO AUTOSTRADALE
DALMINE - COMO - VARESE - VALICO DEL GAGGIOLO E OPERE AD ESSO CONNESSE
CODICE C.U.P. F11B00002170007
TRATTE B1, B2, C, D, TRVA13+14, GREENWAY
AS BUILT
TRATTA B1 - SVINCOLO DI LOMAZZO (da Pk - 0+850 a Pk +1+800)
OPERE D'ARTE MINORI
CAVALCAVIA
SVINCOLO LOMAZZO -CAVALCAVIA VIABILITA' LOCALE 1
TRAVERSO - TS401 ; Mk 4026

IDENTIFICAZIONE ELABORATO
CODICE PROGETTO: F001107B

WBS									
FASE PROGETTUALE	LOTTO	ZONA	OPERA	TRATTO D'OPERA	AMBITO	TIPO ELABORATO	PROGRESSIVO	REVISIONE
A	0	82	CV001	0	ON	CA	028	E

IMPRESA
RAGGRUPPAMENTO TEMPORANEO IMPRESE:

Mandataria	Mandante	Mandante	Mandante cooptata
STRABAG A.G.	GLF Grandi Lavori Fincosit S.p.A.	Impresa costruzioni Giuseppe Maltauro S.p.A.	STRABAG S.p.A.

PROGETTISTA - PROGETTO ESECUTIVO DI DETTAGLIO
RAGGRUPPAMENTO TEMPORANEO PROGETTISTI:

Mandataria	Mandante	Mandante
3TI PROGETTI ITALIA	GP Ingegneria srl	Arch. Salvatore Vermiglio

RESPONSABILE DI PROGETTO ED INCARICATO DELL'INTEGRAZIONE FRA LE VARIE PRESTAZIONI:
Ing. Alberto Cecchini

CONCEDENTE
CONCESSIONI AUTOSTRADALI LOMBARDE

CONCESSIONARIO
Autostrada Pedemontana Lombarda
Direttore Tecnico: Ing.Enrico Arosio
Responsabile Tecnico: Arch. Giovanni Camilo

APPROVATO
Autostrada Pedemontana Lombarda
Il Direttore dei Lavori: Ing. Francesco Domanico

ELABORAZIONE PROGETTUALE
PROGETTISTA:
3TI PROGETTI ITALIA S.p.A

CONSULENTE SPECIALISTICO:
CIMOLAI

3TI ITALIA S.p.A.
DIRETTORE TECNICO
Ing. Stefano Luca Possati
Ordine degli Ingegneri
Provincia di Roma n. 20809

Redatto: Di Sanzo | Verificato: Di Iullo | Approvato: Possati