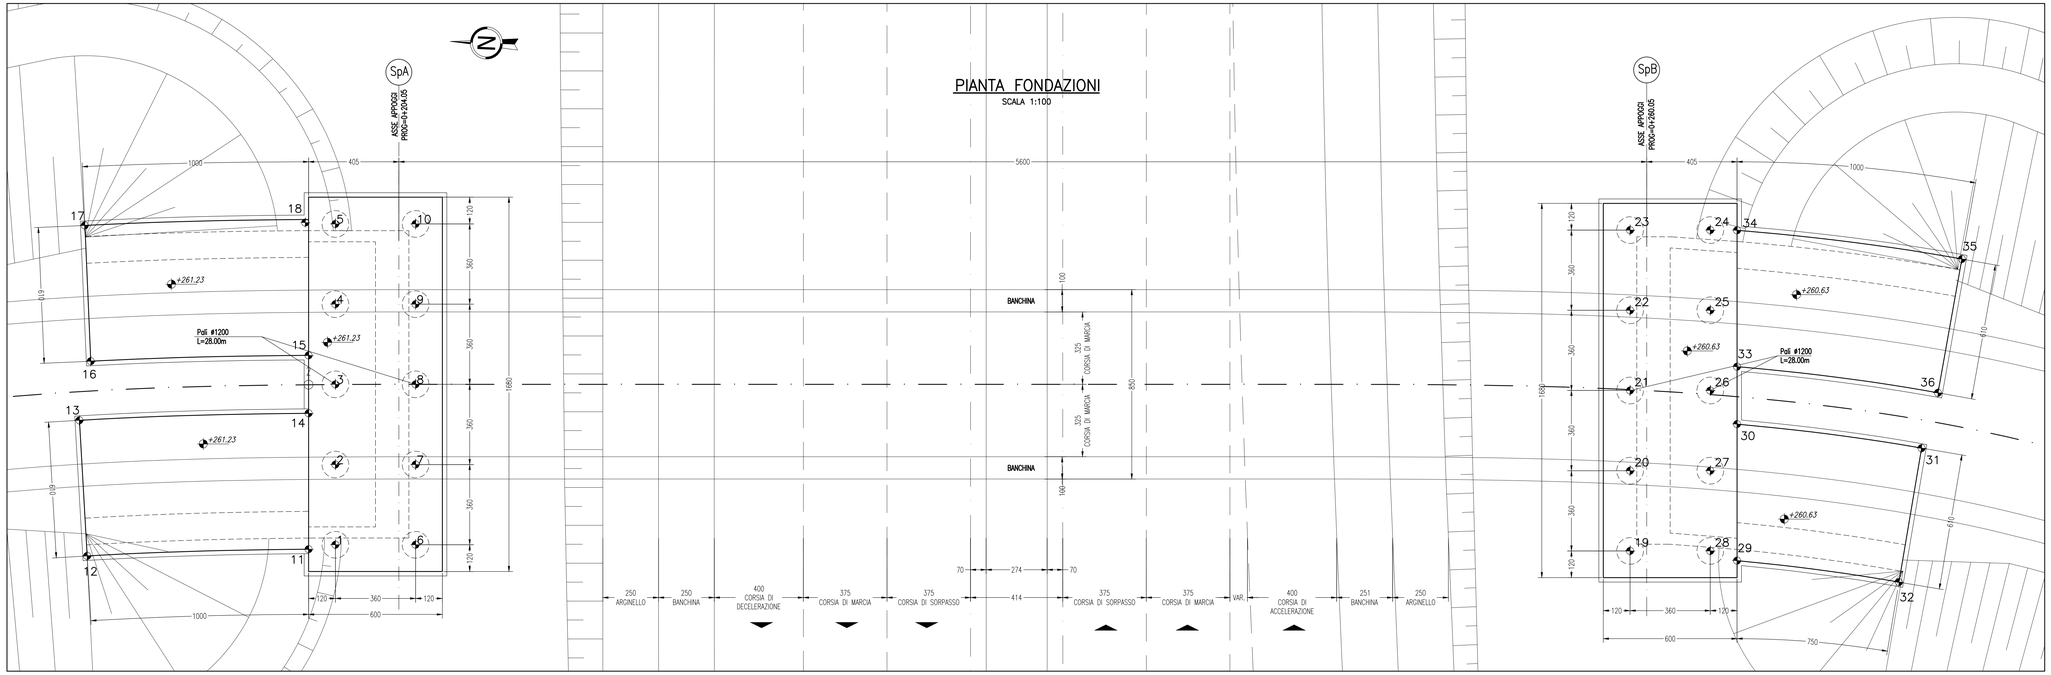

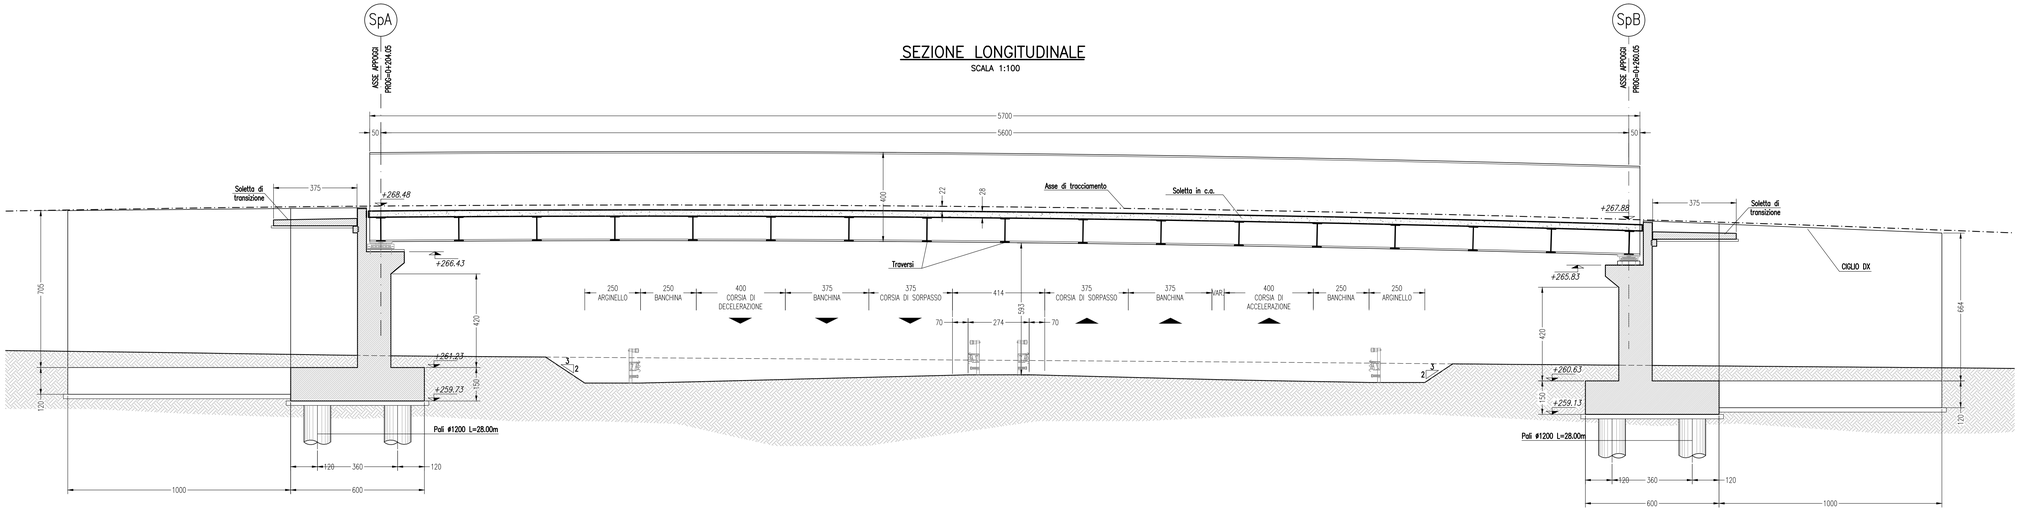

TRACCIAMENTO

PUNTI	COORDINATE X,Y	
	X(EST)	Y(NORD)
1	136372.6522	245326.9733
2	136376.2487	245327.1341
3	136379.8450	245327.2950
4	136383.4415	245327.4559
5	136387.0379	245327.6168
6	136372.8131	245323.3768
7	136378.4095	245323.5377
8	136380.0059	245323.6986
9	136383.6023	245323.8595
10	136387.1987	245324.0204
11	136372.3985	245328.1631
12	136371.6509	245338.0765
13	136377.7192	245338.6981
14	136378.4925	245328.4357
15	136381.0901	245328.5519
16	136380.3907	245338.3057
17	136386.4670	245338.8475
18	136387.1841	245328.8245

PUNTI	COORDINATE X,Y	
	X(EST)	Y(NORD)
19	136374.9723	245268.9198
20	136378.5687	245269.0806
21	136382.1651	245269.2415
22	136385.7615	245269.4024
23	136389.3579	245269.5633
24	136389.5188	245265.9669
25	136385.9224	245265.8060
26	136382.3260	245265.6451
27	136378.7296	245265.4842
28	136375.1332	245265.3233
29	136374.7496	245264.1050
30	136380.8738	245264.3789
31	136380.1649	245256.0571
32	136374.1104	245256.8026
33	136383.4474	245264.4941
34	136389.5629	245264.7676
35	136388.7264	245254.8291
36	136382.6797	245255.4333

N.B.: PER LA TABELLA MATERIALI SI RIMANDA ALL'ELABORATO SPECIFICO

MATRICE DI REVISIONE

REV	DATA	DESCRIZIONE MODIFICA
0		
1		
2		
3		
4		
5		

N.B.: LA TAVOLA SOSTITUISCE QUELLA RELATIVA AL CODICE E DEL PROGETTO ESECUTIVO

CONCESSIONI AUTOSTRADALI LOMBARDE — Autostrada Pedemontana Lombarda

COLLEGAMENTO AUTOSTRADALE
DALMINE - COMO - VARESE - VALICO DEL GAGGIOLO E OPERE AD ESSO CONNESSE

CODICE C.U.P. F11B06000270007

TRATTE B1, B2, C, D, TRVA13+14, GREENWAY

AS BUILT

TRATTA B1 - SVINCOLO DI LOMAZZO (da Pk - 0+850 a Pk - 1+800)

OPERE D'ARTE MINORI
CAVALCAVIA
CAVALCAVIA VIABILITA' LOCALE 1
PIANTA FONDAZIONI E SEZIONE LONGITUDINALE

IDENTIFICAZIONE ELABORATO

CODICE PROGETTO: F00107B

FASE PROGETTUALE	WBS LOTTO	WBS ZONA	WBS OPERA	WBS TRATTO/OPERA	AMBITO	TIPO ELABORATO	PROGRESSIVO	REVISIONE
A	0	B2	CV001	0	CN	PZ	002	E

Scala: 1:100

DATA	DESCRIZIONE	REV.
Settembre 2015	Emissione	E

CONCEDENTE

CONCESSIONI AUTOSTRADALI LOMBARDE

CONCESSIONARIO

Autostrada Pedemontana Lombarda — Direttore Tecnico: Ing. Enrico Airoldi; Referente Tecnico: Arch. Giovanni Camillo

APPROVATO

Autostrada Pedemontana Lombarda — Il Direttore dei Lavori: Ing. Francesco Domenico

IMPRESA

RAGGRUPPAMENTO TEMPORANEO IMPRESE:

Mandataria	Mandante	Mandante	Mandante cooptata
STRABAG A.G.	GLF Grandi Lavori Fincosit S.p.A.	Impresa costruzioni Giuseppe Maltauro S.p.A.	STRABAG S.p.A.

STRABAG — GLF GRANDI LAVORI FINCOSIT — MALTAURO — STRABAG

PROGETTISTA - PROGETTO ESECUTIVO DI DETTAGLIO

RAGGRUPPAMENTO TEMPORANEO PROGETTISTI:

Mandataria	Mandante	Mandante	Mandante
3TI PROGETTI ITALIA	GP ingegneria — SOCIETÀ DI INGEGNERIA	STUDIO ARCHITETTURA	Arch. Salvatore Verniglio

RESPONSABILE DI PROGETTO ED INCARICATO DELL'INTEGRAZIONE FRA LE VARIE PRESTAZIONI:
Ing. Alberto Cecchini

ELABORAZIONE PROGETTUALE

PROGETTISTA:
3TI PROGETTI ITALIA S.p.A

3TI ITALIA S.p.A.
DIRETTORE TECNICO
Ing. Stefano Luca Possati
Ordine degli Ingegneri
Provincia di Roma n. 20809

Redatto: Michelangeli — Verificato: Di Sarzo — Approvato: Possati