CV002 CARPENTERIA SPALLA B

VISTA FRONTALE
CARPENTERIA – SCALA 1:50

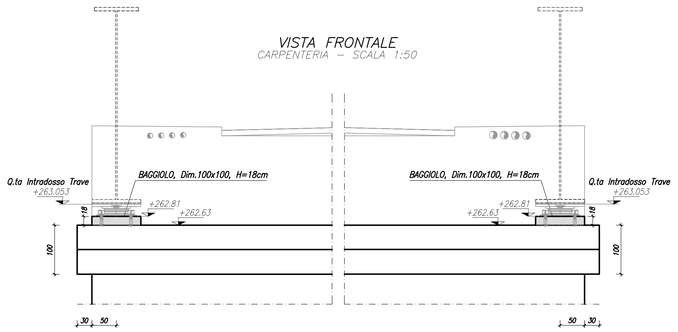

SEZIONE SPALLA
SOLUZIONE CON MENSOLA
CARPENTERIA – SCALA 1:50

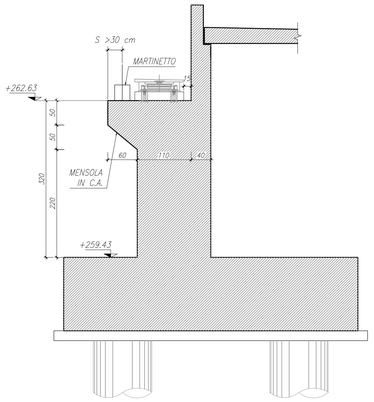

PROSPETTO MENSOLA
CARPENTERIA – SCALA 1:20

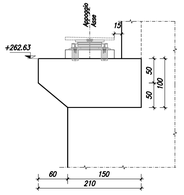

PIANTA
CARPENTERIA – SCALA 1:50

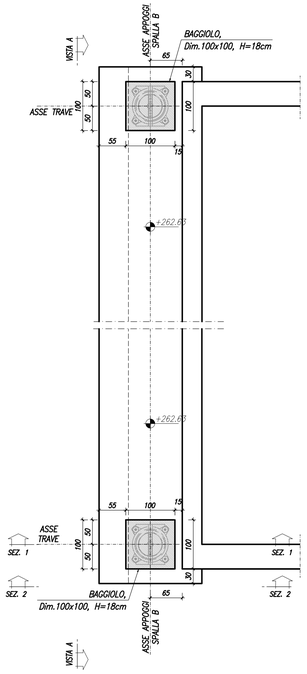

SEZIONE LONGITUDINALE – VISTA "A"
SOLUZIONE CON MENSOLA
ARMATURA – SCALA 1:50

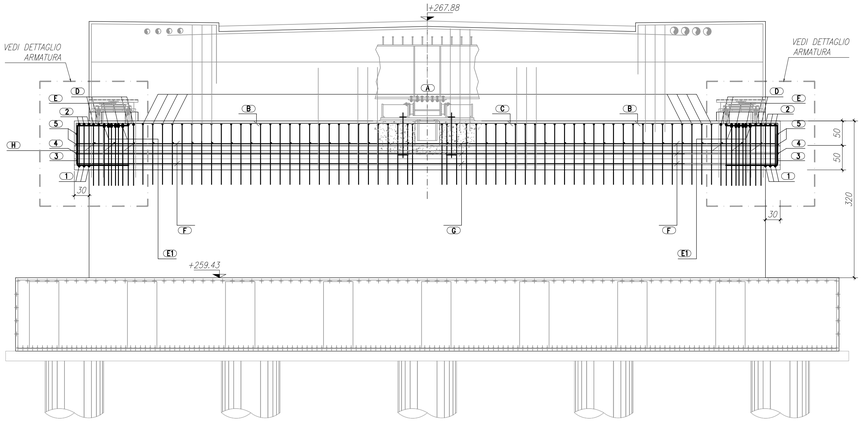

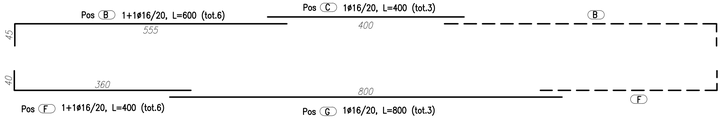

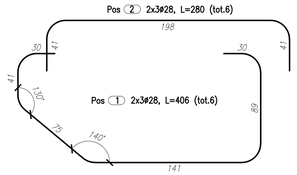

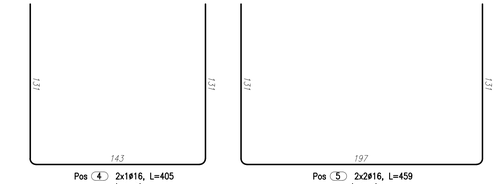

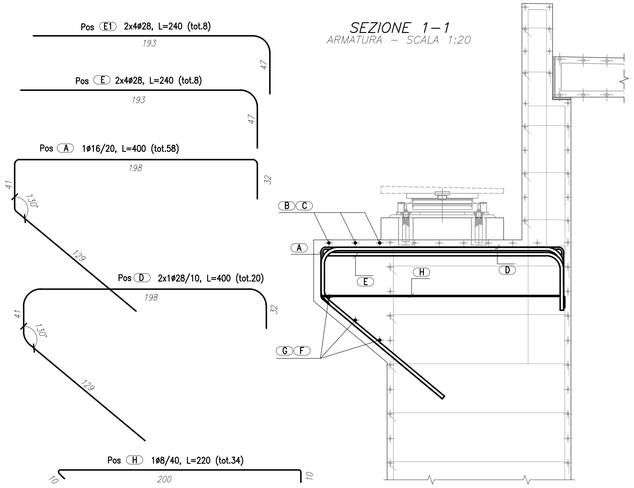

SEZIONE 2–2
ARMATURA – SCALA 1:20

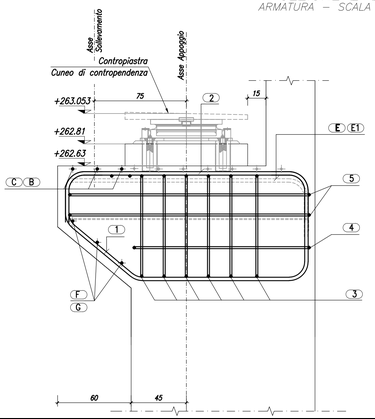

DETTAGLIO ARMATURA
ARMATURA – SCALA 1:20

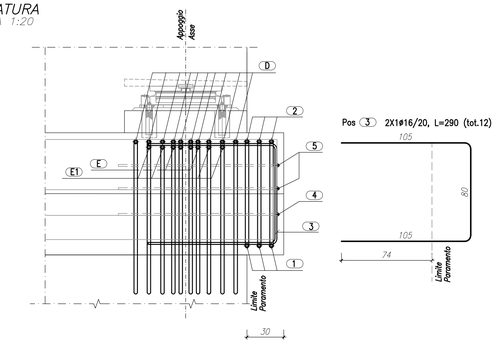

DISTINTA FERRI MENSOLA PER SINGOLA SPALLA

POS.	N°	Ø [mm]	A	B	C	D	E	F	Lungh. unitaria [cm]	Lungh. totale [m]
A	58	16	32	198	41	129			400	23200
B	6	16	555	45					600	3600
C	3	16	400						400	1200
D	20	28	32	198	41	129			400	8000
E	8	28	193	47					240	1920
E1	8	28	193	47					240	1920
F	6	16	360	40					400	2400
G	3	16	800						800	2400
H	34	8	200	10	10				220	7480
1	6	28	141	89	75	41	30	30	406	2436
2	6	28	198	41	41				280	1680
3	12	16	105	80	105				290	3480
4	2	16	143	131	131				405	810
5	4	16	197	131	131				459	1836

Massa totale acciaio : 1414,44 kg

DETTAGLIO RITEGNO – SCALA 1:25

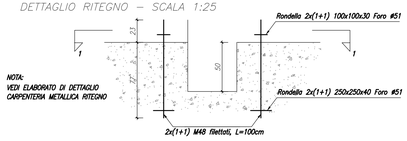

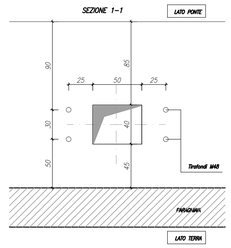

MATRICE DI REVISIONE		
REV	DATA	DESCRIZIONE MODIFICA

N.B.: LA TAVOLA SOSTITUISCE QUELLA RELATIVA AL CODICE [E] DEL PROGETTO ESECUTIVO

CONCESSIONI AUTOSTRADALI LOMBARDE — Autostrada Pedemontana Lombarda

COLLEGAMENTO AUTOSTRADALE
DALMINE - COMO - VARESE - VALICO DEL GAGGIOLO E OPERE AD ESSO CONNESSE
CODICE C.U.P. F11B06002270007

TRATTE B1, B2, C, D, TRVA13+14, GREENWAY

AS BUILT

TRATTA B1 - SVINCOLO DI LOMAZZO (da Pk - 0+850 a Pk +1+800)
OPERE D'ARTE MINORI
CAVALCAVIA
CAVALCAVIA VIABILITA' LOCALE 2
CARPENTERIA ED ARMATURA MENSOLA SOLLEVAMENTO - Spalla B

IDENTIFICAZIONE ELABORATO

CODICE PROGETTO: F0010T8

WBS							
FASE PROGETTUALE	LOTTO	ZONA	OPERA	TRATTO/OPERA	AMBITO	TIPO ELABORATO	PROGRESSIVO	REVISIONE
A	0	I03	CV002	0	ON	AR	010	E.02

Scala: Vare

DATA	DESCRIZIONE	REV.
Settembre 2015	Emissione	E
Febbraio 2016	Revisione	E_01
Marzo 2016	Revisione	E_02

CONCEDENTE
CONCESSIONI AUTOSTRADALI LOMBARDE

CONCESSIONARIO
Autostrada Pedemontana Lombarda — Direttore Tecnico: Ing. Enrico Arni; Referente Tecnico: Arch. Giovanni Carrello

APPROVATO
Autostrada Pedemontana Lombarda — Il Direttore dei Lavori: Ing. Francesco Domanico

IMPRESA
RAGGRUPPAMENTO TEMPORANEO IMPRESE:

Mandataria	Mandante	Mandante	Mandante cooptate
STRABAG A.G.	GLF Grandi Lavori Fincosit S.p.A.	Impresa costruzioni Giuseppe Maltauro S.p.A.	STRABAG S.p.A.

PROGETTISTA - PROGETTO ESECUTIVO DI DETTAGLIO
RAGGRUPPAMENTO TEMPORANEO PROGETTISTI:

Mandataria	Mandante	Mandante	Mandante
3TI PROGETTI ITALIA	GP Ingegneria		Arch. Salvatore Vermiglio

RESPONSABILE DI PROGETTO ED INCARICATO DELL'INTEGRAZIONE FRA LE VARIE PRESTAZIONI:
Ing. Alberto Cecchini

ELABORAZIONE PROGETTUALE
PROGETTISTA:
3TI PROGETTI ITALIA S.p.A

3TI ITALIA S.p.A.
DIRETTORE TECNICO
Ing. Stefano Luca Possati
Ordine degli Ingegneri
Provincia di Roma n. 20809

Redatto: Pierucci — Verificato: Di Iullo — Approvato: Possati