


MK	5000	QUANTITA'
FASE	501	1
TOTALE		1

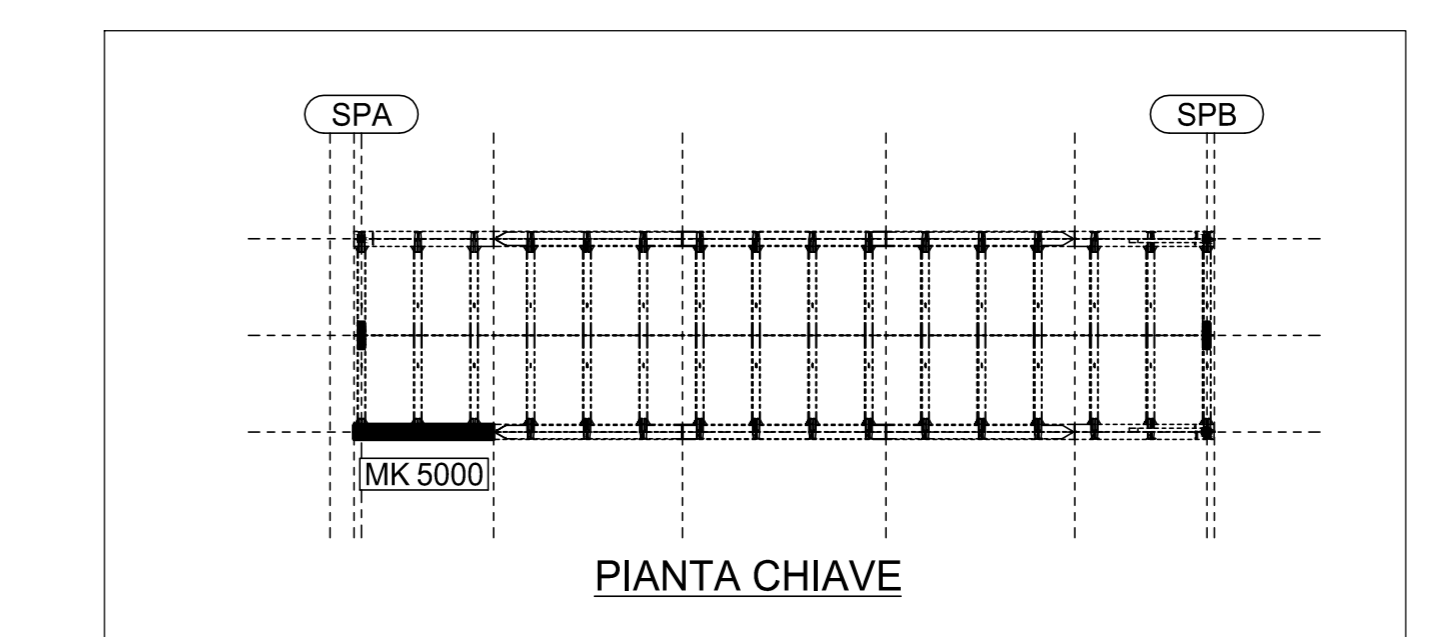

A	21.02.2014	MODIFICA DETTAGLIO S1	NADALINI	ING. PICCO
0	02.01.2014	PRIMA EMISSIONE	ICONO	ING. PICCO
Rev.	Data	Descrizione	Disegnato da	Controllato da
2013011DCD5000A				
		<b>STRABAG</b>		
Classe:	STRABAG			Scala:
Oggetto:	SVINCOLO DI LOMAZZO CAVALCAVIA VIABILITA' LOCALE 2 TRAVE PRINCIPALE INFERIORE TSS01 - Mk 5000			Scale:
				1:15
				1:10
				1:2.5

MATRICE DI REVISIONE			
REV	DATA	DESCRIZIONE	MODIFICA

N.B.: LA TAVOLA SOSTITUISCE QUELLA RELATIVA AL CODICE [ ] DEL PROGETTO ESECUTIVO

<b>COLLEGAMENTO AUTOSTRADALE DALMINE - COMO - VARESE - VALICO DEL GAGGIOLO E OPERE AD ESSO CONNESSE</b> CODICE CUP F11B9A00027997 <b>TRATTE B1, B2, C, D, TRVA13-14, GREENWAY AS BUILT</b> OPERE D'ARTE MINORI CAVALCAVIA CAVALCAVIA VIABILITA' LOCALE 2 TRAVE PRINCIPALE INFERIORE - TSS01 - Mk 5000			
<b>IDENTIFICAZIONE ELABORATO</b> CODICE PROGETTO: F11B9A00027997 VESTI	<b>IMPRESA</b> RAGGRUPPAMENTO TEMPORANEO IMPRESE: STRABAG A.G. - GL F. Impresa costruzioni Fincoval S.p.A.	Manleva Giuseppe Mulario S.p.A.	Architetto Salvatore Veglioglio
<b>CONCEDENTE</b> CONCESSIONE AUTOSTRADALE STRABAG	<b>PROGETTISTA - PROGETTO ESECUTIVO DI DETTAGLIO</b> RAGGRUPPAMENTO TEMPORANEO PROGETTISTI: STRABAG	Manleva Arch. Salvatore Veglioglio	<b>RESPONSABILE DI PROGETTO ED INCARICATO DELL'INTEGRAZIONE PER LE VARESE</b> Ing. Alberto Caschini
<b>CONCESSIONARIO</b> Direzione dei Lavori Ing. Enrico Azzurro Direzione Tecnica Ing. Stefano Invernizzi Arch. Giovanni Cantini	<b>ELABORAZIONE PROGETTUALE</b> PROGETTISTI: 3TI ITALIA S.p.A.	<b>3TI ITALIA S.p.A.</b> DIREZIONE TECNICA Ing. Stefano Invernizzi Ordine degli Ingegneri Provincia di Roma n. 20809	<b>Redatto:</b> G. Semp <b>Verificato:</b> D. Lupo <b>Approvato:</b> Possati

nr. 96 PIOLI NELSON Ø22x175