
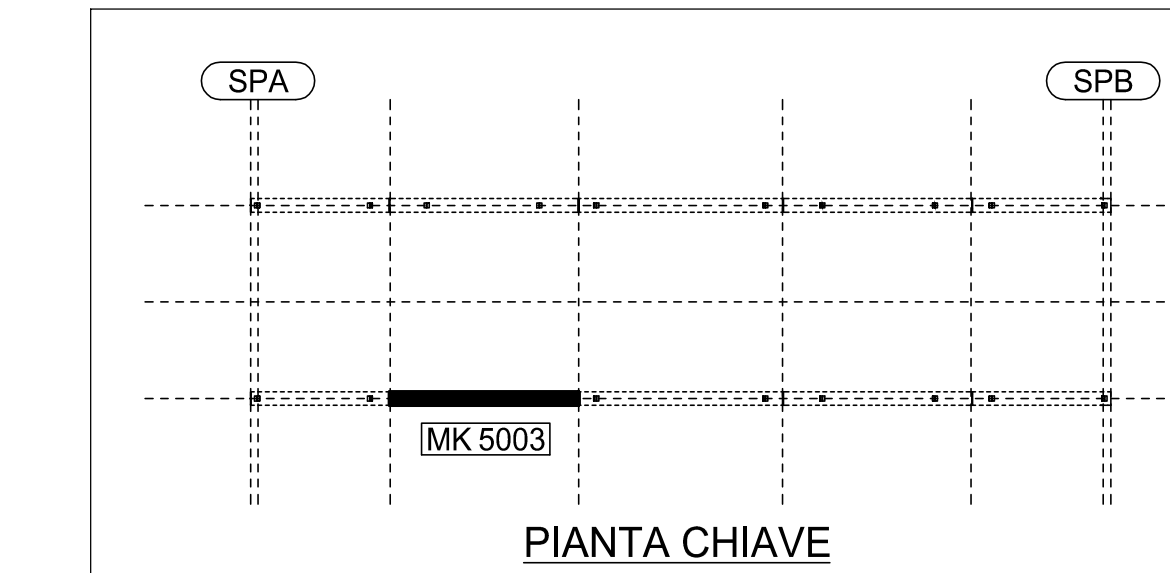
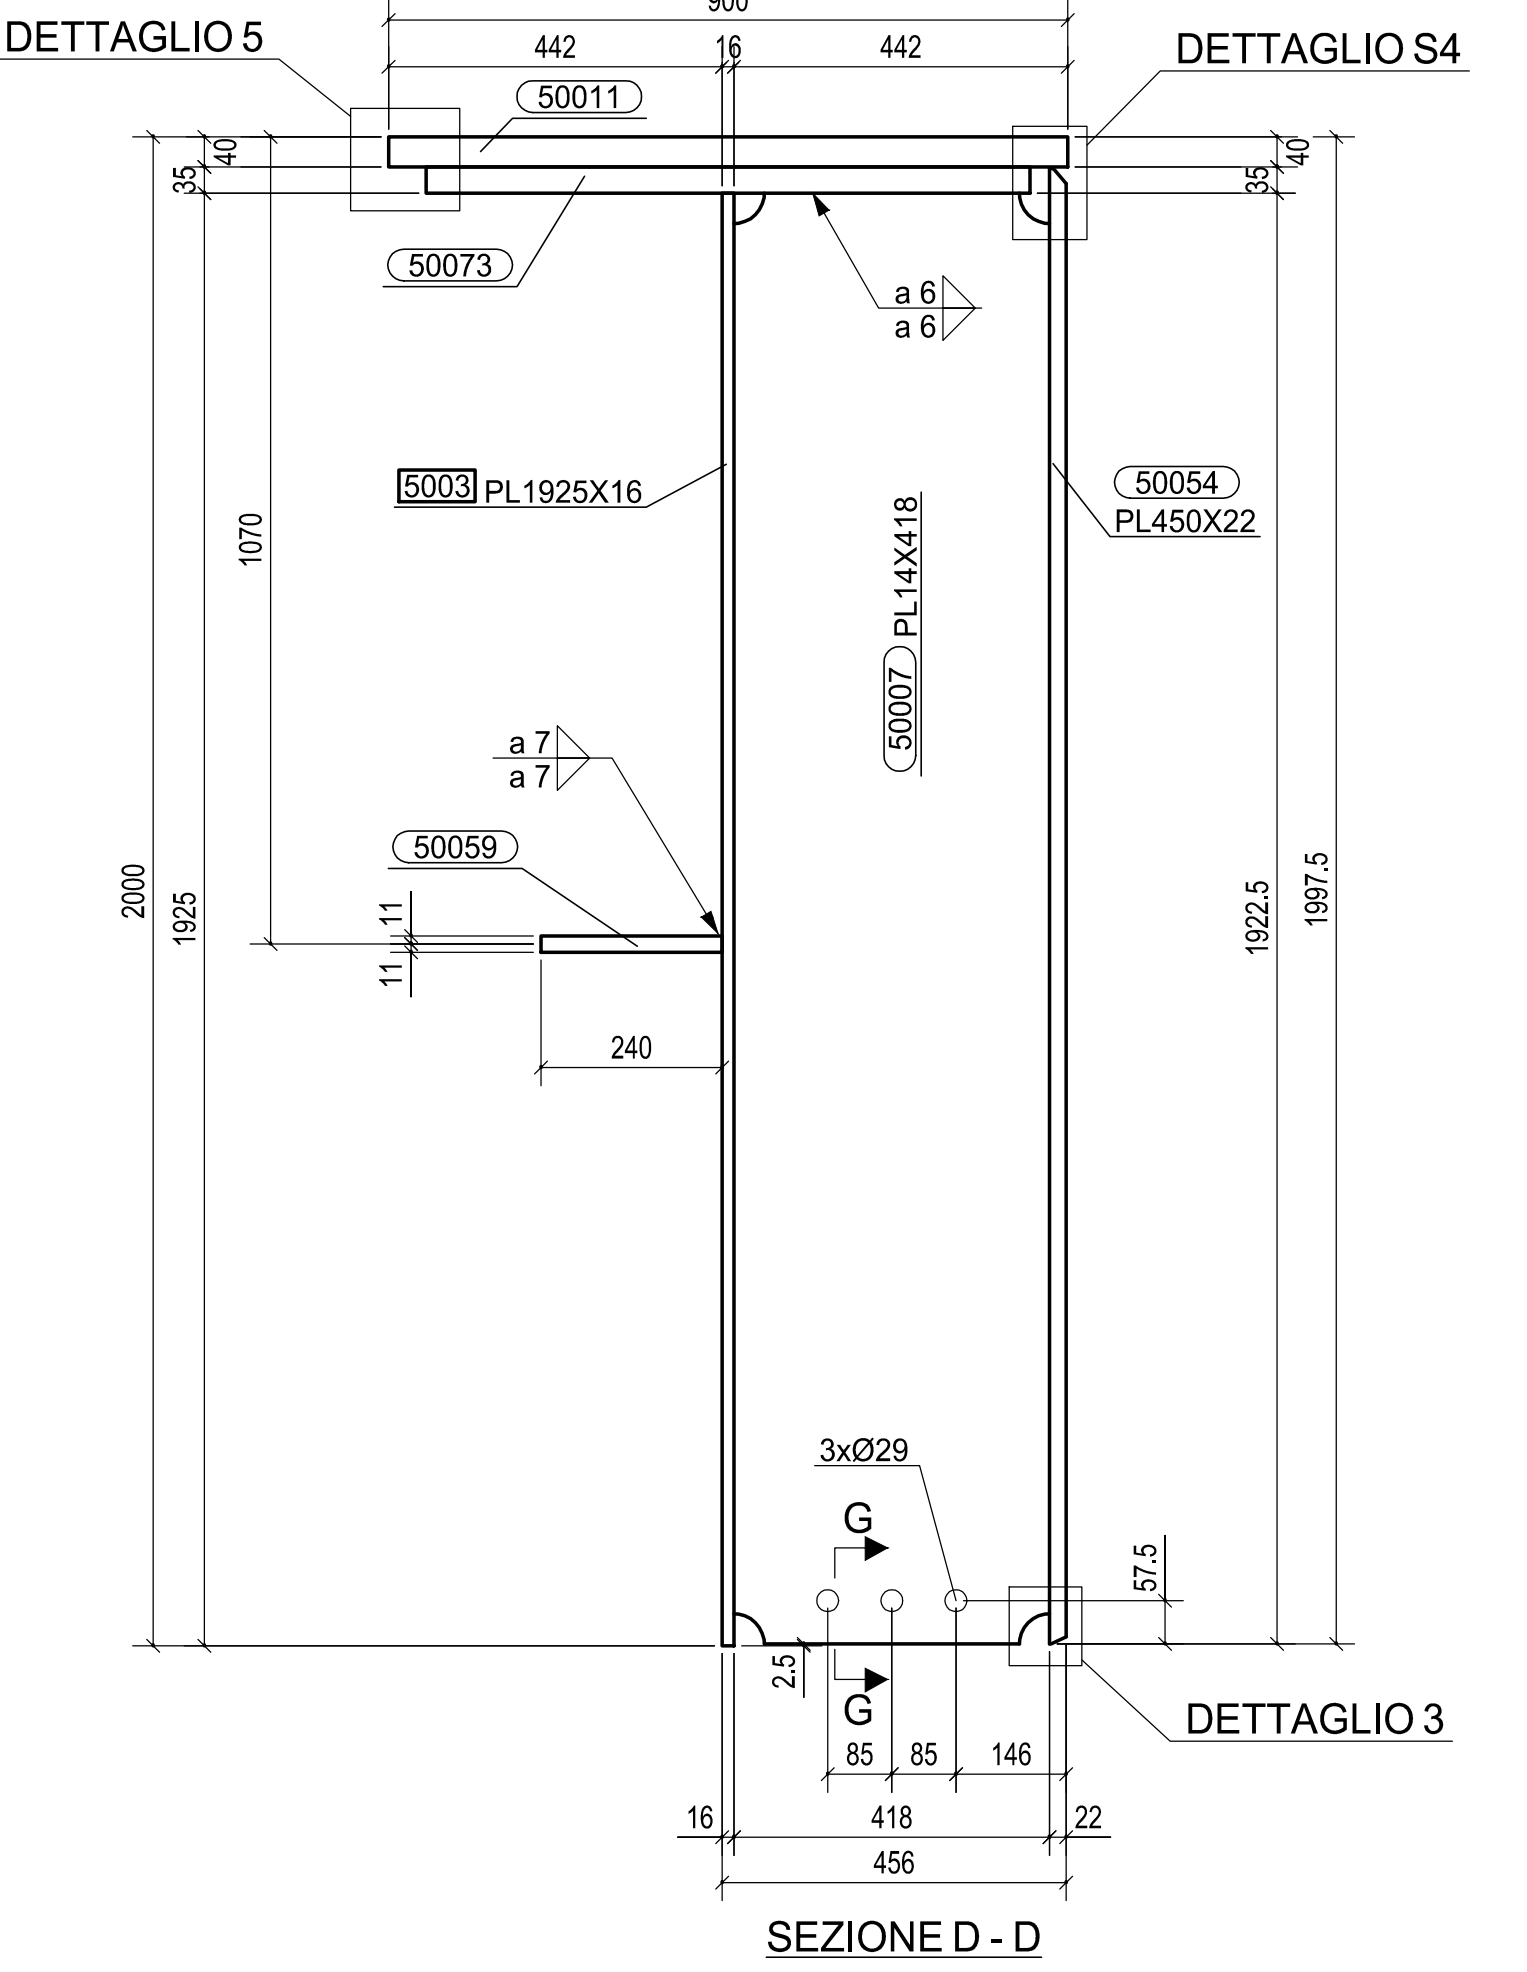


MK	5003	QUANTITA'	1
FASE	501	1	
TOTALE		1	

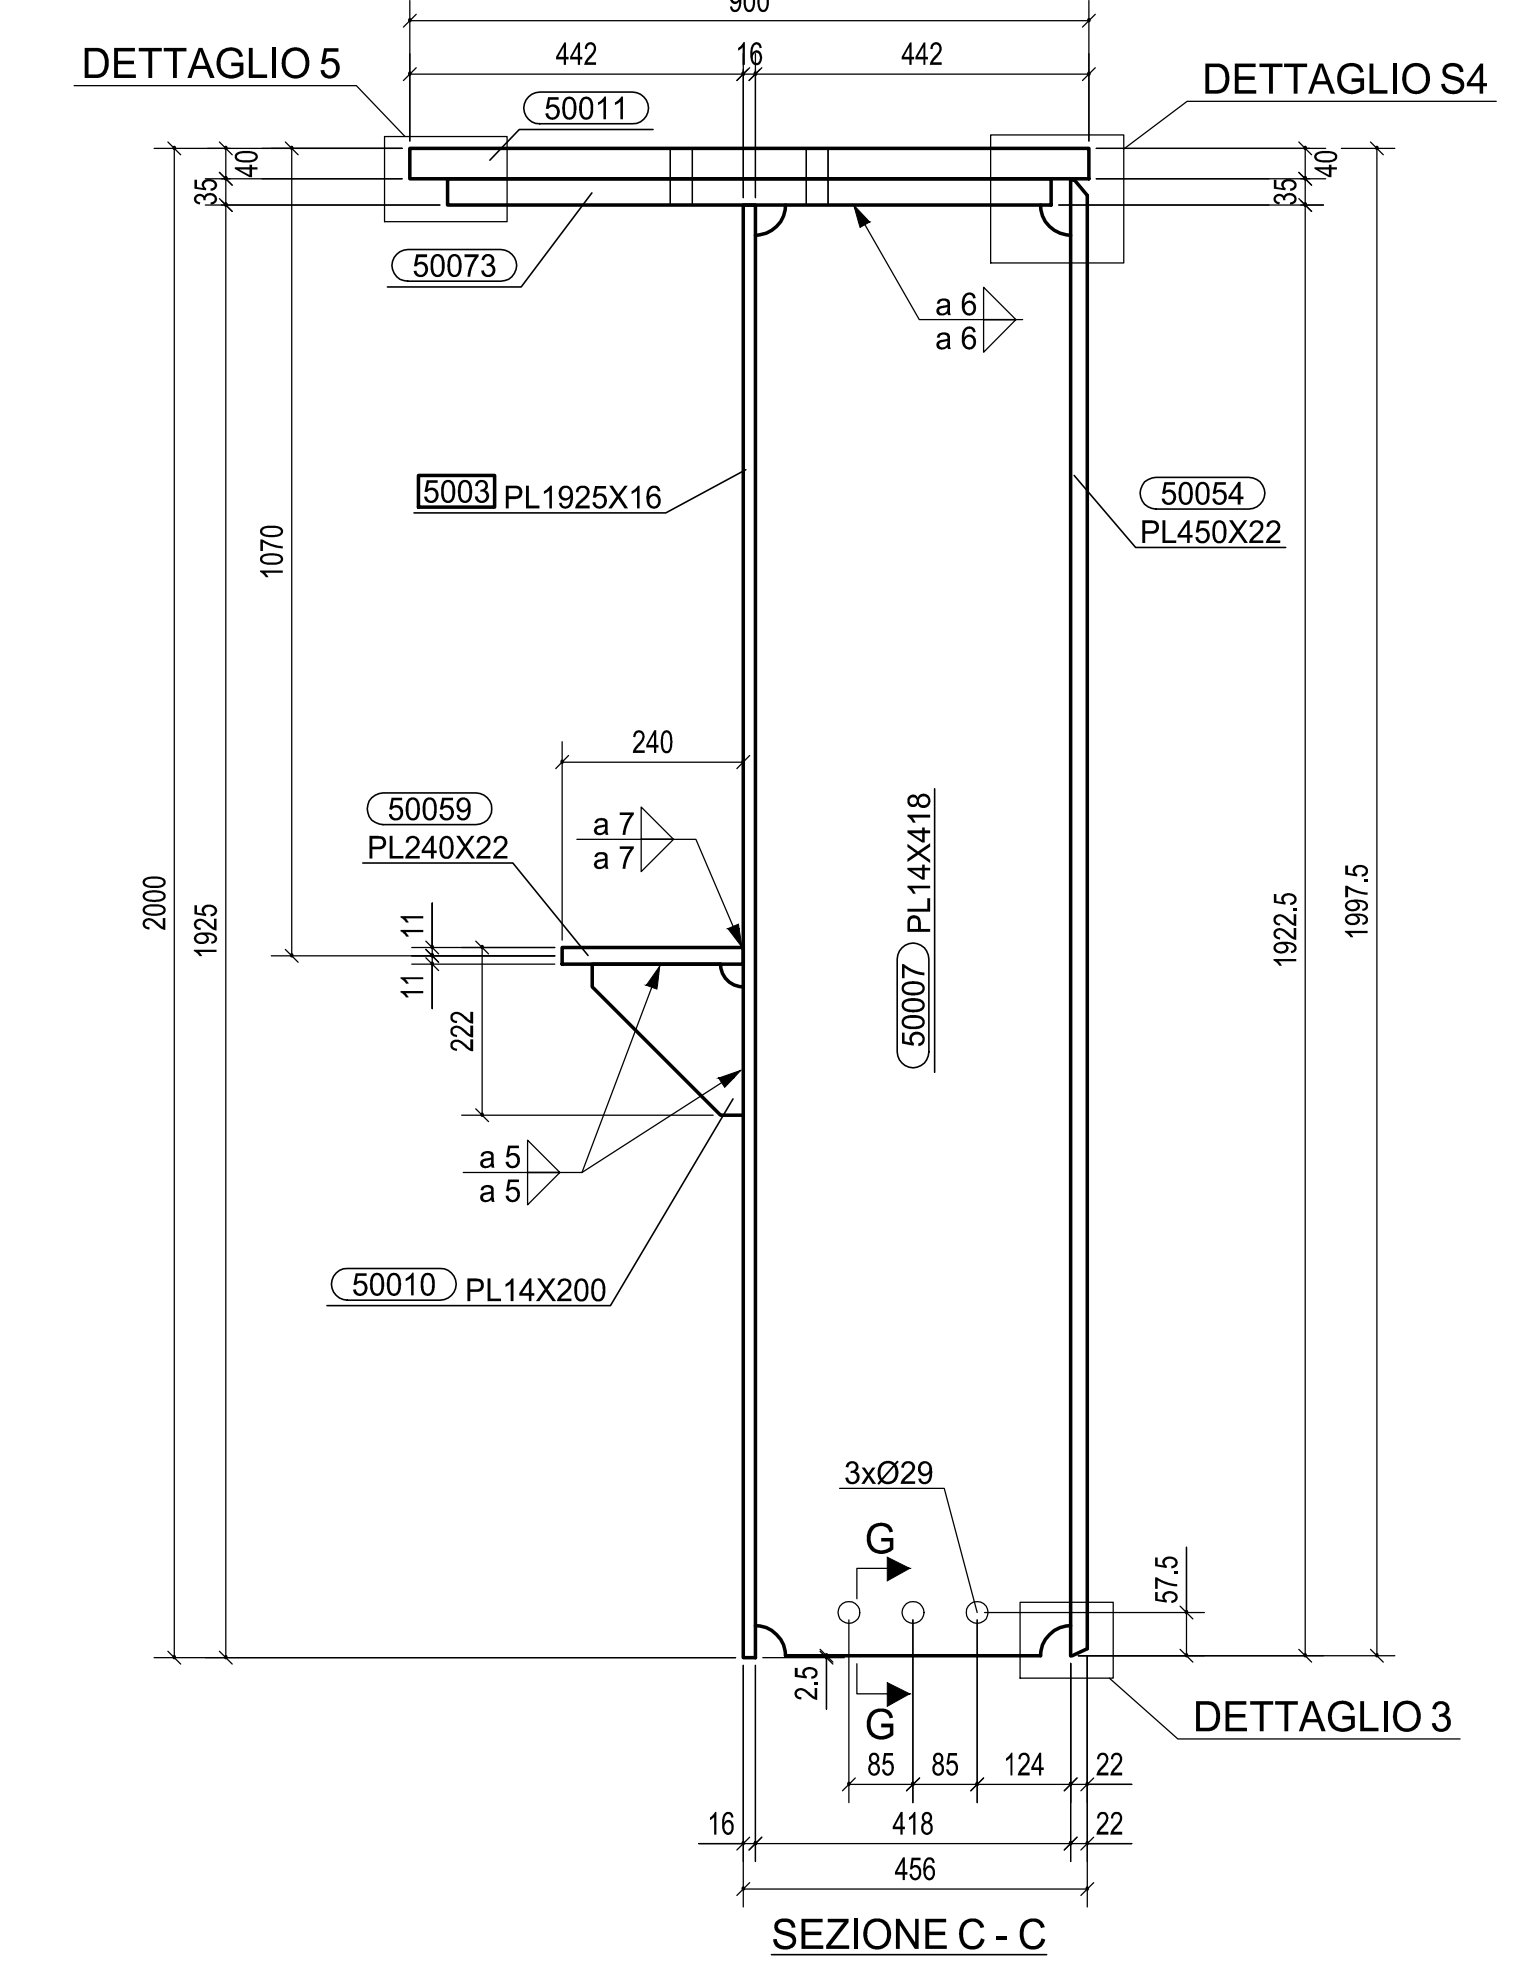

REV	DATA	DESCRIZIONE MODIFICA

N.B.: LA TAVOLA SOSTITUISCE QUELLA RELATIVA AL CODICE [] DEL PROGETTO ESECUTIVO

COLLEGAMENTO AUTOSTRADALE DALMINE - COMO - VARESE - VALICO DEL GAGGIOLO E OPERE AD ESDO CONNESSE
TRATTE B1, B2, C, D, TRA 13+14, GREENWAY AS BUILT
TRATTA B1 - SVINCOLO DI LOMAZZO (da Pk +0+850 a Pk +1+800)
 OPERE D'ARTE MINORI
 SVINCOLO LOMAZZO -CAVALCAVIA VIABILITA' LOCALE 2
 TRAVE PRINCIPALE SUPERIORE - TSS01 - Mk 5003

FASE PROGETTUALE	CONTORELLI	PROGETTISTA - PROGETTO ESECUTIVO DI DETTAGLIO
LAVORO VERIFICA APPROVAZIONE	VERIFICA APPROVAZIONE	PROGETTO ESECUTIVO DI DETTAGLIO STRABAG A.G.
CONCEDENTE	CONTRATTANTE	CONCEDIARIO
CONSORZIO AUTOSTRADALE DEL VALICO DEL GAGGIOLO	STRABAG A.G.	STRABAG A.G.
APPROVATO	REDAZIONE	VERIFICA
DIREZIONE TECNICA Ing. Stefano Invernizzi	ING. ALBERTO CASCHINI	ING. ALBERTO CASCHINI

A	20.01.2014	MODIFICATA FORATURA PIATTABANDA	NADALINI	ING. PICCO
0	02.01.2014	PRIMA EMISSIONE	ICONE	ING. PICCO
Rev.	Data	Descrizione	Disegnato da	Controllato da
2013011DCD5003A				
		STRABAG		
Oggetto: SVINCOLO DI LOMAZZO CAVALCAVIA VIABILITA' LOCALE 2 TRAVE PRINCIPALE SUPERIORE TSS01 - Mk 5003	Scale: 1/15 1/10 1/2.5	Rev.		