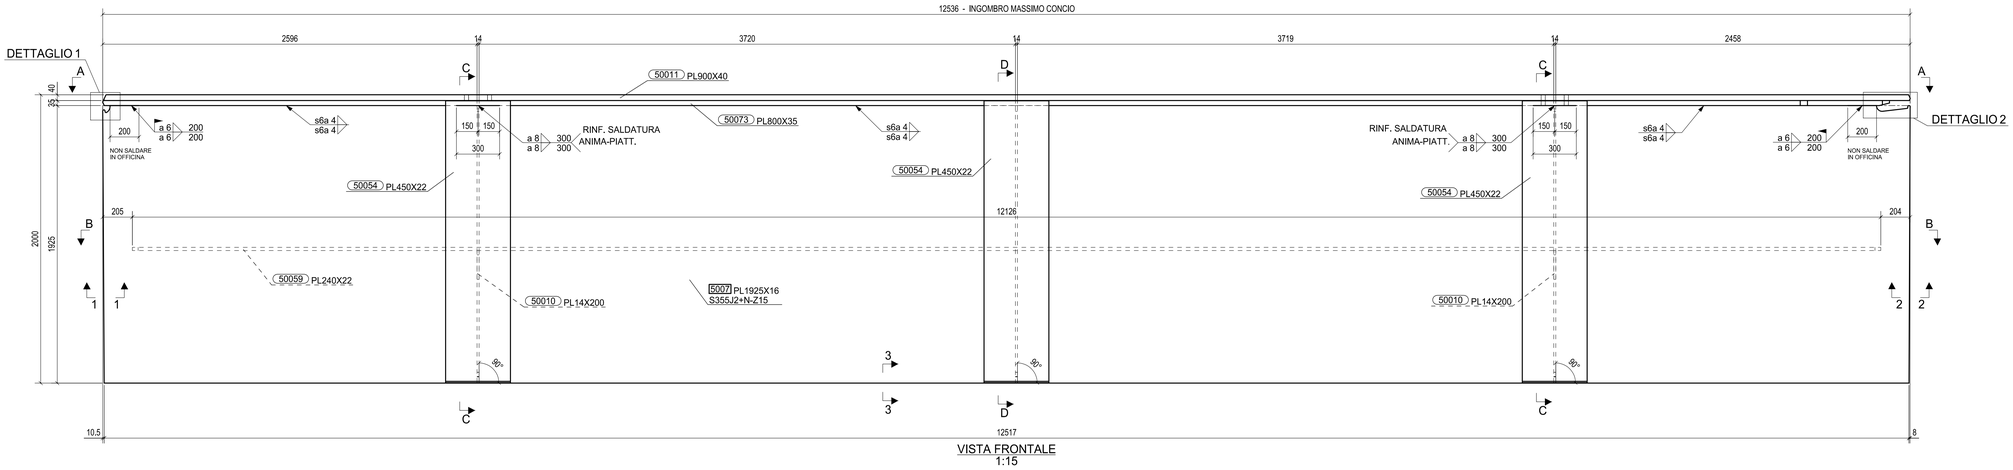

VISTA FRONTALE
1:15

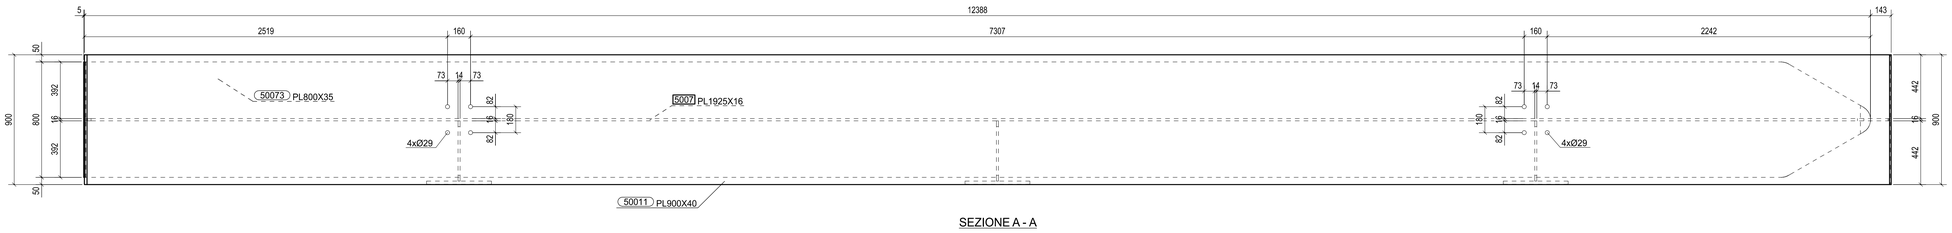

SEZIONE A - A

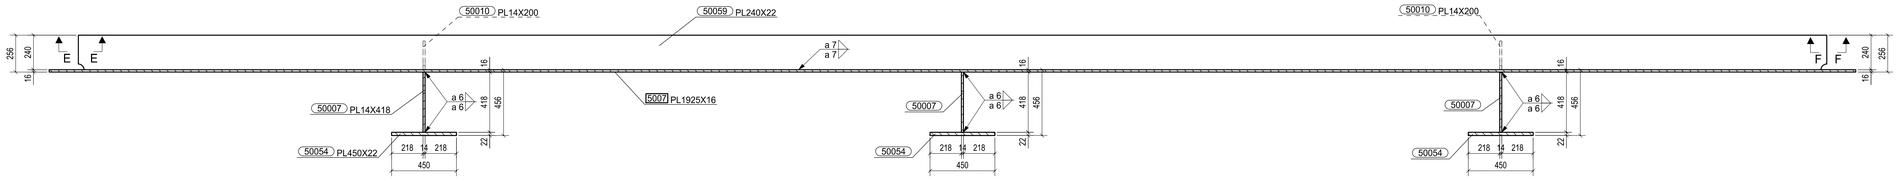

SEZIONE B - B

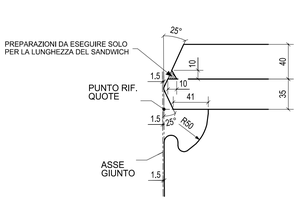

DETTAGLIO 1
1:2.5

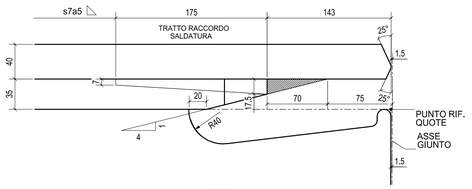

DETTAGLIO 2
1:2.5

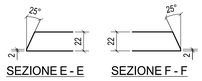

SEZIONE E - E

SEZIONE F - F

SEZIONE 1-1
1:2.5

SEZIONE 2-2
1:2.5

SEZIONE 3-3
1:2.5

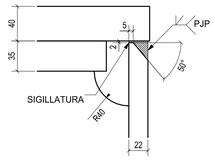

DETTAGLIO S4
1:2.5

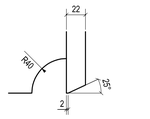

DETTAGLIO 3
1:2.5

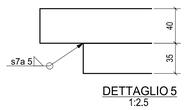

DETTAGLIO 5
1:2.5

SEZIONE G - G

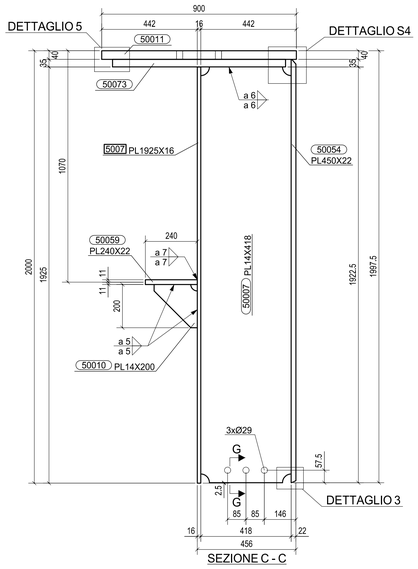

SEZIONE C - C

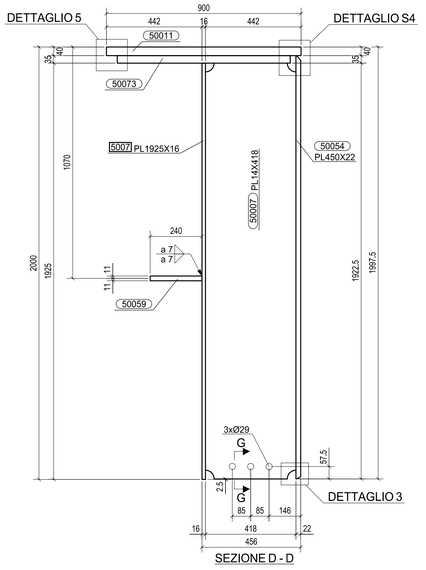

SEZIONE D - D

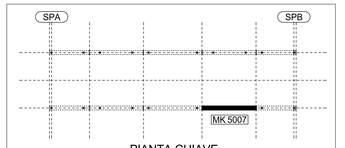

PIANTA CHIAVE

MK	5007	QUANTITA' n°
FASE	501	1
TOTALE		1

MATRICE DI REVISIONE

REV	DATA	DESCRIZIONE MODIFICA
A	20.01.2014	MODIFICATA FORATURA PIATTABANDA
0	02.01.2014	PRIMA EMISSIONE

Rev.	Data	Descrizione	Disegnato da	Controllato da
			NADALINI	ING. PICCO
			ICONE	ING. PICCO

N.B.: LA TAVOLA SOSTITUISCE QUELLA RELATIVA AL CODICE E DEL PROGETTO ESECUTIVO

N° di commessa				Tipo di doc.		N° di documento					Rev.
2	0	1	3	0	1	1	D	C	D	5	0	0	7	A

CIMOLAI
Via Ungaretti,n. 38 - 33170 Pordenone - Italy
Tel. +39 0434 5581 - Fax +39 0434 361401
www.cimolai.com - pec.info@cimolai.com

Cliente: STRABAG

Oggetto:
SVINCOLO DI LOMAZZO
CAVALCAVIA VIABILITA' LOCALE 2
TRAVE PRINCIPALE SUPERIORE
TS501 ; Mk 5007

Scala:
1:15
1:10
1:2.5

CONCESSIONI AUTOSTRADALI LOMBARDE

Autostrada Pedemontana Lombarda

COLLEGAMENTO AUTOSTRADALE
DALMINE - COMO - VARESE - VALICO DEL GAGGIOLO E OPERE AD ESSO CONNESSE
CODICE C.U.P. F11B06003700007
TRATTE B1, B2, C, D, TRVA13+14, GREENWAY

AS BUILT

TRATTA B1 - SVINCOLO DI LOMAZZO (da Pk - 0+850 a Pk +1+800)
OPERE D'ARTE MINORI
CAVALCAVIA
SVINCOLO LOMAZZO -CAVALCAVIA VIABILITA' LOCALE 2
TRAVE PRINCIPALE SUPERIORE - TS501 ; Mk 5007

IDENTIFICAZIONE ELABORATO
CODICE PROGETTO: F00107B

FASE PROGETTUALE	LOTTO	ZONA	OPERA	TRATTO D'OPERA	AMBITO	TIPO ELABORATO	PROGRESSIVO	REVISIONE
web								
A	0	B3	CV002	0	ON	CA	013	E

Scala:

DATA	DESCRIZIONE	REV.
Settembre 2015	Emissione	E

CONCEDENTE
CONCESSIONI AUTOSTRADALI LOMBARDE

CONCESSIONARIO
Autostrada Pedemontana Lombarda — Direttore Tecnico: Ing. Enrico Arini; Referente Tecnico: Arch. Giovanni Cerrito

APPROVATO
Autostrada Pedemontana Lombarda — Il Direttore dei Lavori: Ing. Francesco Dumarco

IMPRESA
RAGGRUPPAMENTO TEMPORANEO IMPRESE:
Mandataria: STRABAG A.G. — Mandante: GLF Grandi Lavori Fincosit S.p.A. — Mandante: Impresa costruzioni Giuseppe Maltauro S.p.A. — Mandante cooptata: STRABAG S.p.A.

PROGETTISTA - PROGETTO ESECUTIVO DI DETTAGLIO
RAGGRUPPAMENTO TEMPORANEO PROGETTISTI:
Mandataria: 3TI PROGETTI ITALIA — Mandante: GP Ingegneria — Mandante: Arch. Salvatore Vermiglio

RESPONSABILE DI PROGETTO ED INCARICATO DELL'INTEGRAZIONE FRA LE VARIE PRESTAZIONI:
Ing. Alberto Cecchini

ELABORAZIONE PROGETTUALE
PROGETTISTA:
3TI PROGETTI ITALIA S.p.A

CONSULENTE SPECIALISTICO:
CIMOLAI

3TI ITALIA S.p.A.
DIRETTORE TECNICO
Ing. Stefano Luca Possati
Ordine degli Ingegneri
Provincia di Roma n. 20809

Redatto: Di Sanzo — Verificato: Di Iulio — Approvato: Possati