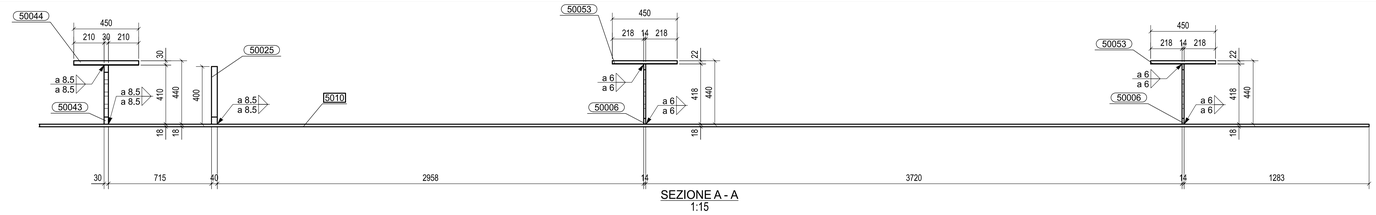

SEZIONE A - A
1:15

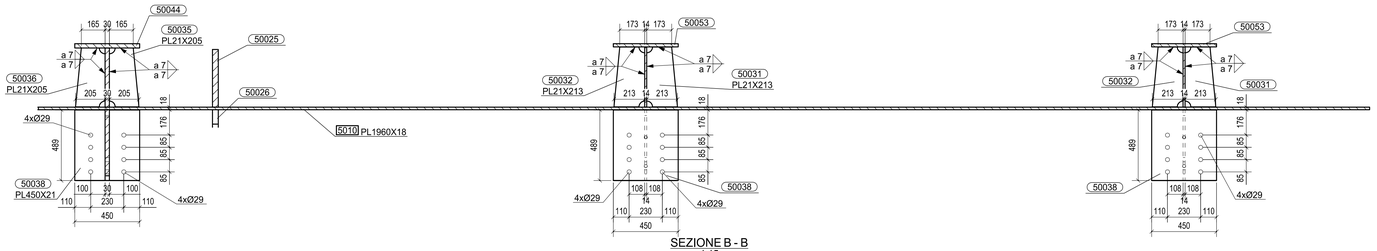

SEZIONE B - B
1:15

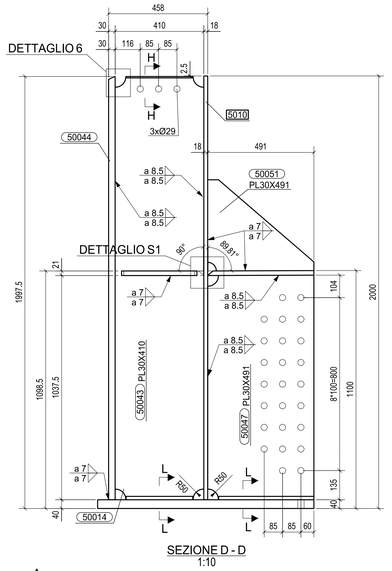

SEZIONE D - D
1:10

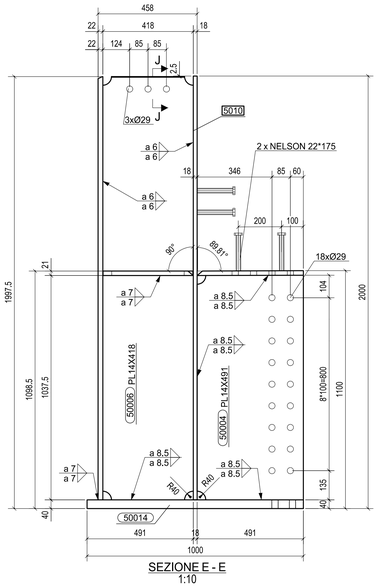

SEZIONE E - E
1:10

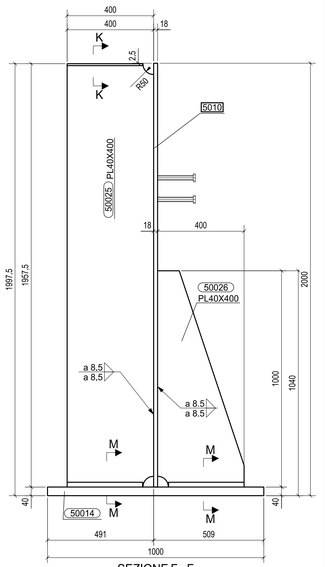

SEZIONE F - F
1:10

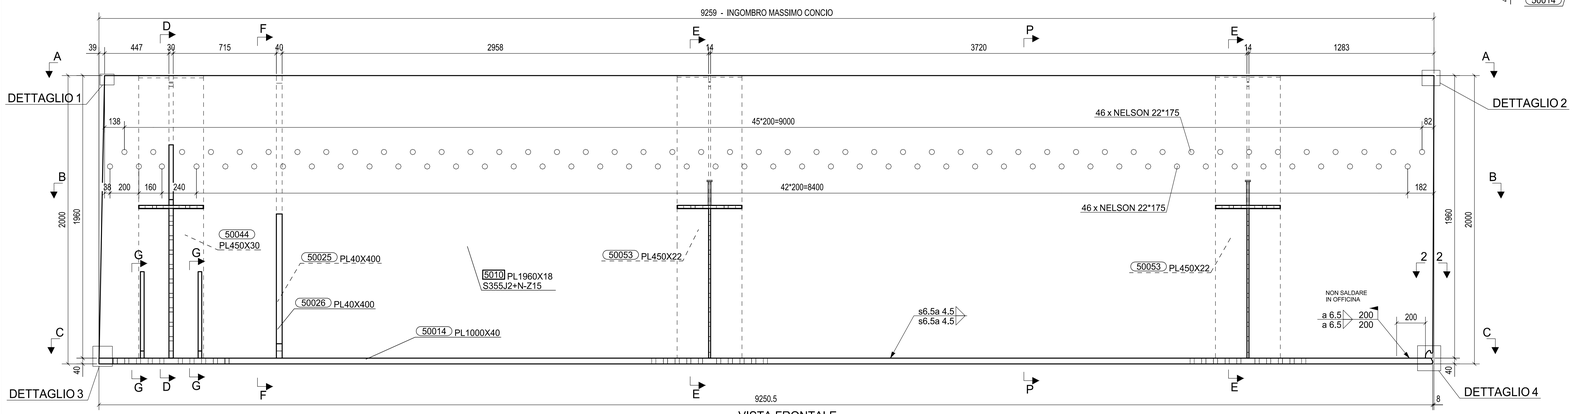

VISTA FRONTALE
1:15

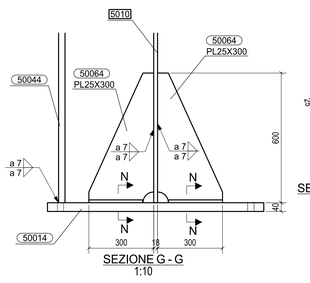

SEZIONE G - G
1:10

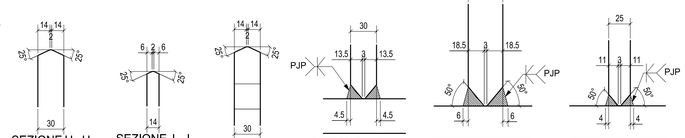

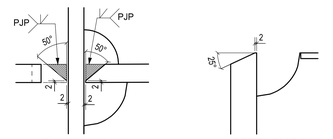

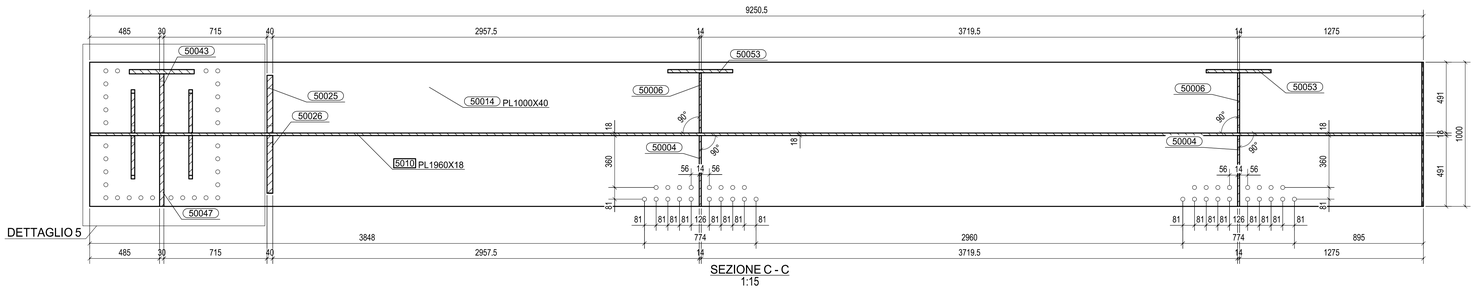

DETTAGLIO 5
SEZIONE C - C
1:15

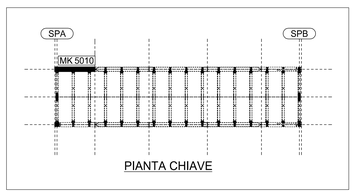

PIANTA CHIAVE

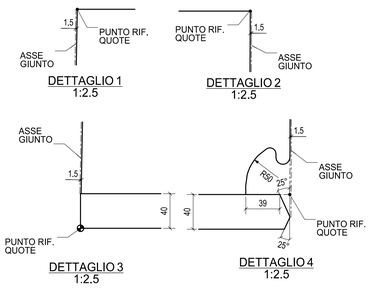

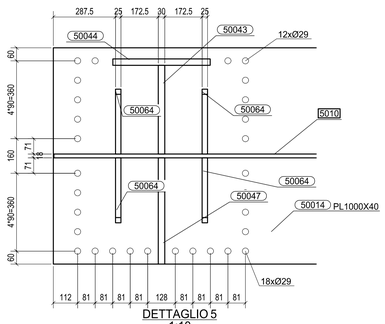

DETTAGLIO 5
1:10

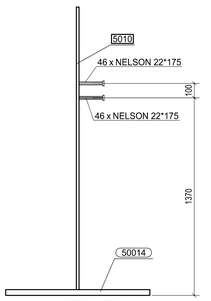

SEZIONE P - P
1:15

SEZIONE 2-2
1:2.5

nr. 96 PIOLI NELSON Ø22x175

MK	5010	QUANTITA' n°
FASE	501	1
TOTALE		1

Rev.	Data	Descrizione	Disegnato da	Controllato da
A	21.02.2014	MODIFICA DETTAGLIO S1	NADALINI	ING. PICCO
0	02.01.2014	PRIMA EMISSIONE	ICONE	ING. PICCO

N° di commessa: 2013011 | Tipo di doc.: DC | N° di documento: D5010 | Rev.: A

CIMOLAI
Via Lungarenza, 38 - 33170 Pordenone - Italy
Tel. +39 0434 5081 - Fax +39 0434 361403
www.cimolai.com - ⊠ info@cimolai.com

Cliente: STRABAG

Scala: 1:15 | 1:10 | 1:2.5

Oggetto:
SVINCOLO DI LOMAZZO
CAVALCAVIA VIABILITA' LOCALE 2
TRAVE PRINCIPALE INFERIORE
TS501 ; Mk 5010

MATRICE DI REVISIONE

REV	DATA	DESCRIZIONE MODIFICA

N.B.: LA TAVOLA SOSTITUISCE QUELLA RELATIVA AL CODICE [E] DEL PROGETTO ESECUTIVO

COLLEGAMENTO AUTOSTRADALE
DALMINE - COMO - VARESE - VALICO DEL GAGGIOLO E OPERE AD ESSO CONNESSE
CODICE CUP F11B99003170007
TRATTE B1, B2, C, D, TRVA13+14, GREENWAY
AS BUILT
TRATTA B1 - SVINCOLO DI LOMAZZO (da Pk - 0+850 a Pk +1+800)
OPERE D'ARTE MINORI
CAVALCAVIA
SVINCOLO LOMAZZO -CAVALCAVIA VIABILITA' LOCALE 2
TRAVE PRINCIPALE INFERIORE - TS501 ; Mk 5010

IDENTIFICAZIONE ELABORATO
CODICE PROGETTO: F001078

FASE PROGETTUALE	LOTTO	ZONA	OPERA	WBS	TRATTO/DISPERA	AMBITO	TIPO ELABORATO	PROGRESSIVO	REVISIONE
A	0	B3	CV002		0	ON	CA	016	E

Scala: -

DATA	DESCRIZIONE	REV
Settembre 2013	Emissione	E

CONCEDENTE
CONCESSIONI AUTOSTRADALI LOMBARDE

CONCESSIONARIO
Autostrada Pedemontana Lombarda — Direttore Tecnico: Ing. Enrico Arin; Referente Tecnico: Arch. Giovanni Cametti

APPROVATO
Autostrada Pedemontana Lombarda — Il Direttore dei Lavori: Ing. Francesco Domanico

IMPRESA
RAGGRUPPAMENTO TEMPORANEO IMPRESE:

Mandataria	Mandante	Mandante	Mandante cooptata
STRABAG A.G.	GLF Grandi Lavori Fincosit S.p.A.	Impresa costruzioni Giuseppe Maltauro S.p.A.	STRABAG S.p.A.

PROGETTISTA - PROGETTO ESECUTIVO DI DETTAGLIO
RAGGRUPPAMENTO TEMPORANEO PROGETTISTI:

Mandataria	Mandante	Mandante	Mandante
3TI PROGETTI ITALIA	GP Ingegneria srl		Arch. Salvatore Vermiglio

RESPONSABILE DI PROGETTO ED INCARICATO DELL'INTEGRAZIONE FRA LE VARIE PRESTAZIONI:
Ing. Alberto Cecchini

ELABORAZIONE PROGETTUALE
PROGETTISTA:
3TI PROGETTI ITALIA S.p.A

CONSULENTE SPECIALISTICO:
CIMOLAI

3TI ITALIA S.p.A.
DIRETTORE TECNICO
Ing. Stefano Luca Pisani
Ordine degli Ingegneri
Provincia di Roma n. 20899

Redatto: Di Sanzo | Verificato: Di Iullo | Approvato: Possati