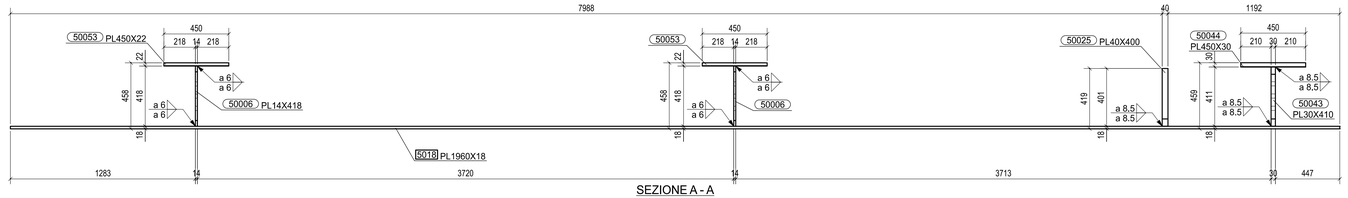

SEZIONE A - A

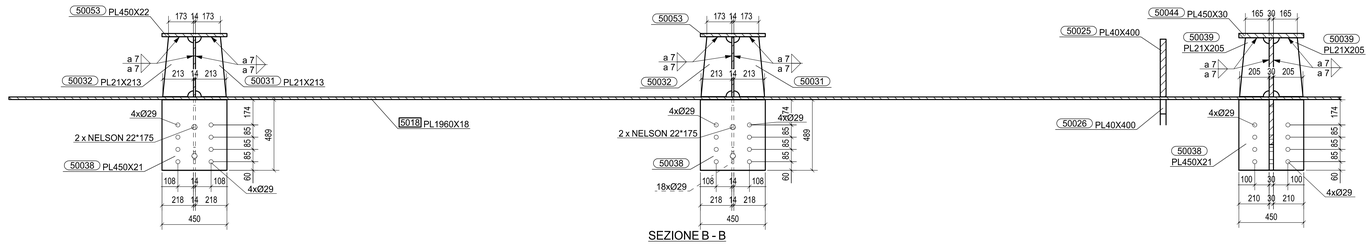

SEZIONE B - B

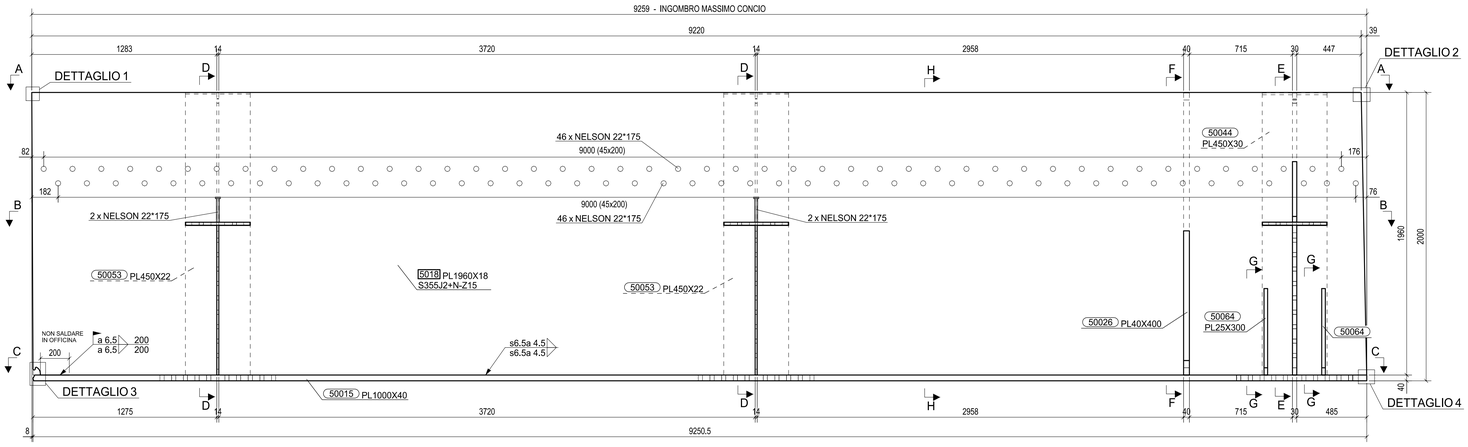

VISTA FRONTALE
1:15

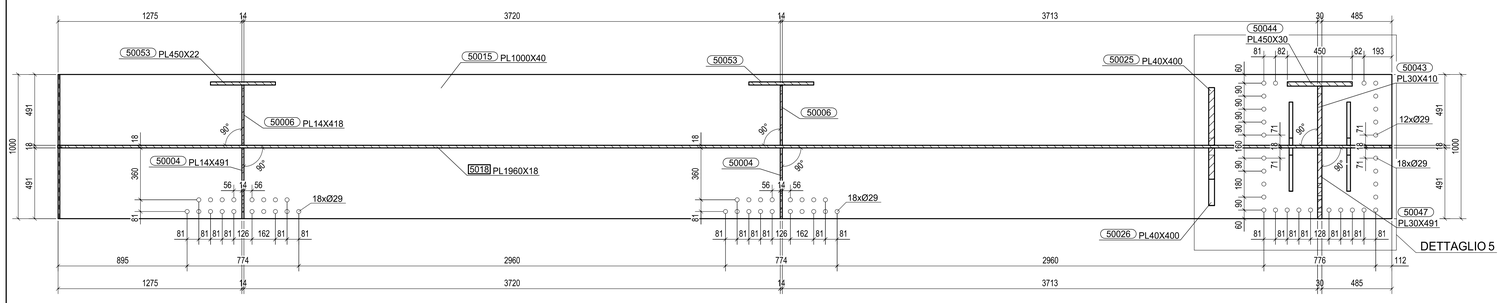

SEZIONE C - C

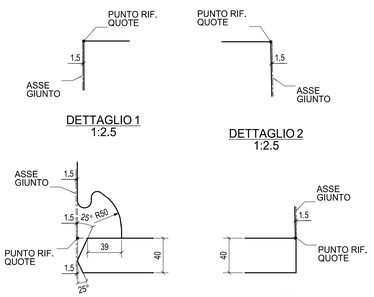

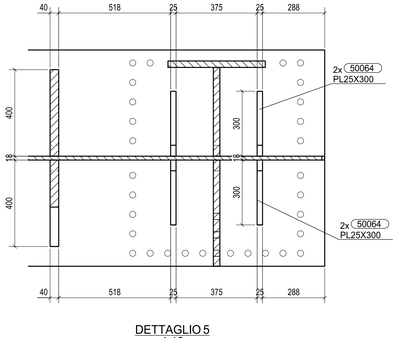

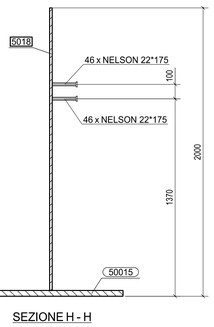

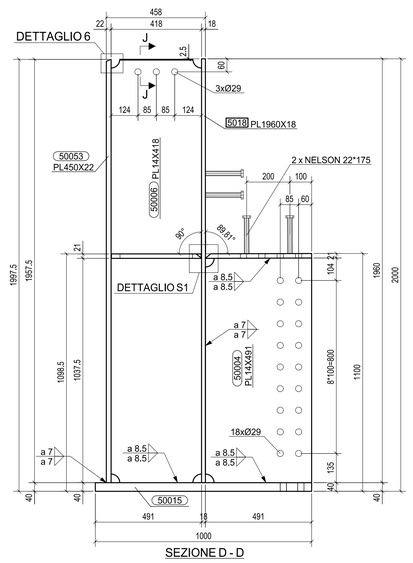

SEZIONE D - D

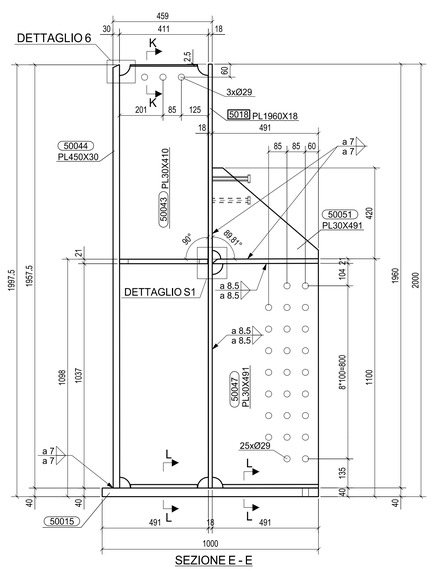

SEZIONE E - E

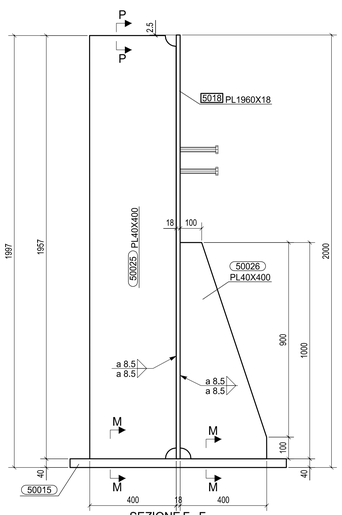

SEZIONE F - F

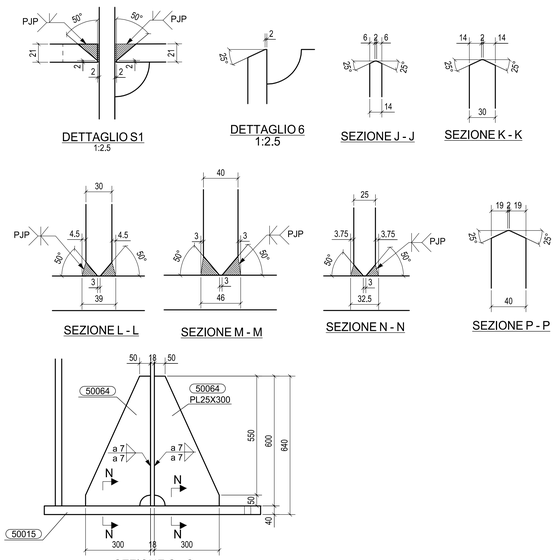

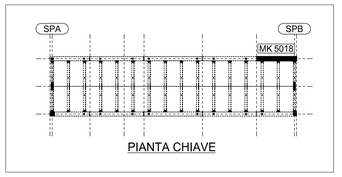

PIANTA CHIAVE

nr. 96 PIOLI NELSON Ø22x175

MK	5018	QUANTITA' n°
FASE	501	1
TOTALE		1

REV	DATA	DESCRIZIONE MODIFICA
A	21.02.2014	MODIFICA DETTAGLIO S1
0	02.01.2014	PRIMA EMISSIONE

NADALINI	ING. PICCO
ICONE	ING. PICCO
Disegnato da	Controllato da

N° di commessa							Tipo di doc.		N° di documento					Rev.
2	0	1	3	0	1	1	D	C	D	5	0	1	8	A

CIMOLAI
Via Ungaresca, 16 - 33170 Pordenone - Italy
Tel. +39 0434 5581 - Fax +39 0434 561403
www.cimolai.com - mail@cimolai.com

Cliente: STRABAG

Oggetto:
SVINCOLO DI LOMAZZO
CAVALCAVIA VIABILITA' LOCALE 2
TRAVE PRINCIPALE INFERIORE
TS501 ; Mk 5018

Scala:
1:15
1:10
1:2.5

MATRICE DI REVISIONE

REV	DATA	DESCRIZIONE MODIFICA

N.B.: LA TAVOLA SOSTITUISCE QUELLA RELATIVA AL CODICE [E] DEL PROGETTO ESECUTIVO

CONCESSIONI AUTOSTRADALI LOMBARDE
Autostrada Pedemontana Lombarda

COLLEGAMENTO AUTOSTRADALE
DALMINE - COMO - VARESE - VALICO DEL GAGGIOLO E OPERE AD ESSO CONNESSE
CODICE C.U.P. F11B06007370007
TRATTE B1, B2, C, D, TRVA13+14, GREENWAY

AS BUILT

TRATTA B1 - SVINCOLO DI LOMAZZO (da Pk - 0+850 a Pk +1+800)
OPERE D'ARTE MINORI
CAVALCAVIA
SVINCOLO LOMAZZO -CAVALCAVIA VIABILITA' LOCALE 2
TRAVE PRINCIPALE INFERIORE - TS501 ; Mk 5018

IDENTIFICAZIONE ELABORATO
CODICE PROGETTO: F0101078

FASE PROGETTUALE	LOTTO	ZONA	OPERA	TRATTO/OPERA	AMBITO	TIPO ELABORATO	PROGRESSIVO	REVISIONE
WBS								
A	0	103	CV002	0	GN	CA	024	E

Scala: -

DATA	DESCRIZIONE	REV
Settembre 2015	Emissione	E

IMPRESA
RAGGRUPPAMENTO TEMPORANEO IMPRESE:

Mandataria	Mandante	Mandante	Mandante cooptata
STRABAG A.G.	GLF Grandi Lavori Fincosit S.p.A.	Impresa costruzioni Giuseppe Maltauro S.p.A.	STRABAG S.p.A.

PROGETTISTA - PROGETTO ESECUTIVO DI DETTAGLIO
RAGGRUPPAMENTO TEMPORANEO PROGETTISTI:

Mandataria	Mandante	Mandante	Mandante
3TI PROGETTI ITALIA S.p.A.	GP Ingegneria		Arch. Salvatore Vermiglio

RESPONSABILE DI PROGETTO ED INCARICATO DELL'INTEGRAZIONE FRA LE VARIE PRESTAZIONI:
Ing. Alberto Cecchini

CONCEDENTE
CONCESSIONI AUTOSTRADALI LOMBARDE

CONCESSIONARIO
Autostrada Pedemontana Lombarda — Direttore Tecnico: Ing. Enrico Arni; Referente Tecnico: Arch. Giovanni Carrelo

APPROVATO
Autostrada Pedemontana Lombarda — Il Direttore dei Lavori: Ing. Francesco Domenico

ELABORAZIONE PROGETTUALE
PROGETTISTA:
3TI PROGETTI ITALIA S.p.A
CONSULENTE SPECIALISTICO:
CIMOLAI

3TI ITALIA S.p.A.
DIRETTORE TECNICO
Ing. Stefano Luca Possati
Ordine degli Ingegneri
Provincia di Roma n. 20809

Redatto: Di Sanzo | Verificato: Di Iullo | Approvato: Possati