


nr. 168 PIOLI NELSON Ø22x175

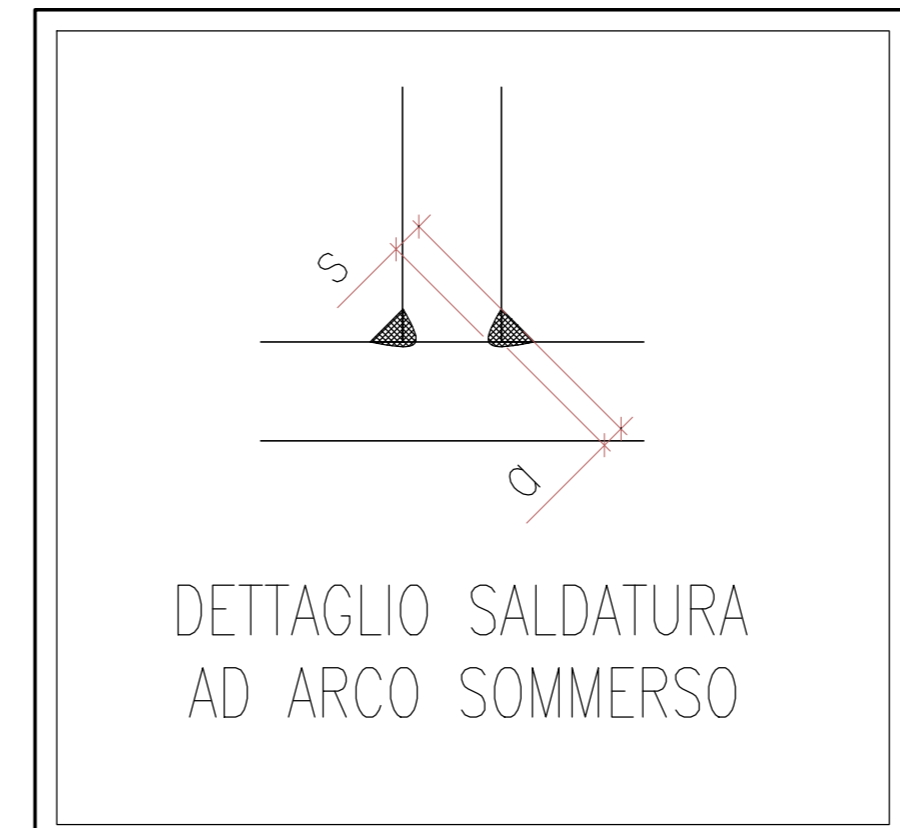

MK	5031	QUANTITÀ	14
FASE	501	14	
TOTALE			14

A	28.01.2014	MODIFICATO DOVE INDICATO	ICONE	ING. PICCO
0	02.01.2014	PRIMA EMISSIONE	ICONE	ING. PICCO
Rev.	Data	Descrizione	Disegnato da	Controllato da
2013011DCD5021A				
		STRABAG		
Classe:	STRABAG			Scala:
Oggetto:	SVINCOLO DI LOMAZZO CAVALCAVIA VIABILITA' LOCALE 2 TRAVERSO			1:15
	TSS01 ; Mk 5031			1:10

MATRICE DI REVISIONE		
REV	DATA	DESCRIZIONE MODIFICA

COLLEGAMENTO AUTOSTRADALE DALMINE - COMO - VARESE - VALICO DEL GAGGIOLO E OPERE AD ESSO CONNESSE
TRATTE B1, B2, C, D, TRVA13-14, GREENWAY AS BUILT
TRATTA B1 - SVINCOLO DI LOMAZZO (da Pk +0+850 a Pk +1+800)
OPERE D'ARTE MINORI
CAVALCAVIA CAVALCAVIA VIABILITA' LOCALE 2
TRAVERSO - TSS01 ; Mk 5031

IMPRESA
STRABAG A.S. - GL F Grandi Lavori Finanziari S.p.A. - Impresa costruzioni

PROGETTISTA - PROGETTO ESECUTIVO DI DETTAGLIO
STRABAG - **STALTAURO** - **STRABAG**

CONCEDENTE
CONCESSIONARIA
APPROVATO

RESPONSABILE DI PROGETTO ED INCARICATO DELL'INTEGRAZIONE PER LE VARESE PRESTAZIONE:
Ing. Alberto Caracini

ELABORAZIONE PROGETTUALE
PROGETTISTA:
3TI ITALIA S.p.A.
DIREZIONE TECNICO
Ing. Stefano Inzeri Pissardi
Consulente Specialistico:
CIMOLAI
Provincia di Roma n. 20809

3TI ITALIA S.p.A.
DIREZIONE TECNICO
Ing. Stefano Inzeri Pissardi
Consulente Specialistico:
CIMOLAI
Provincia di Roma n. 20809

Redatto: G. Semp
 Verificato: Di Lupo
 Approvato: Possati