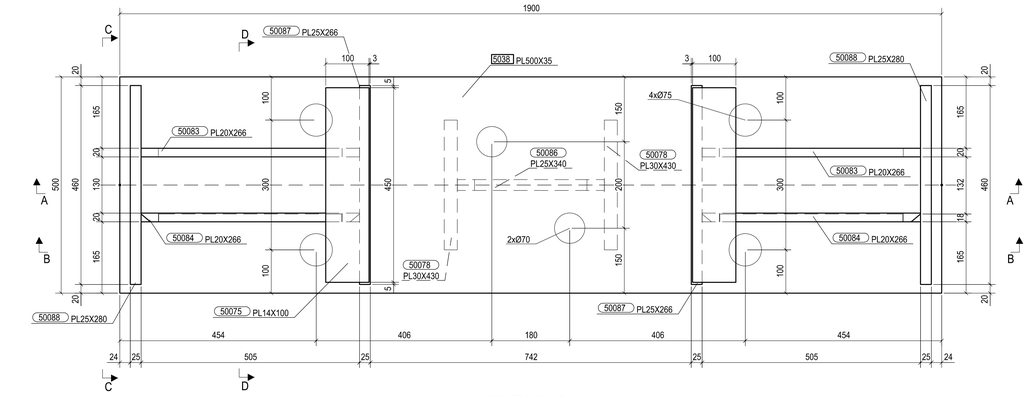

VISTA FRONTALE
1:5

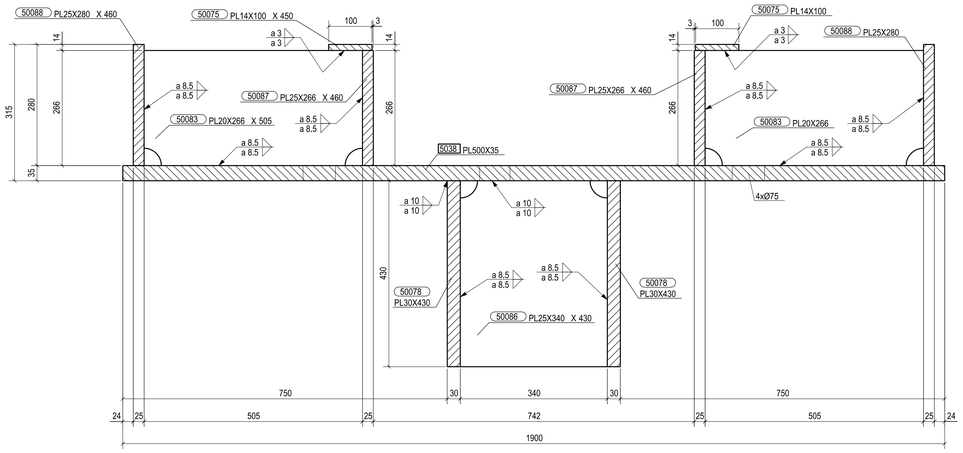

SEZIONE A - A
1:5

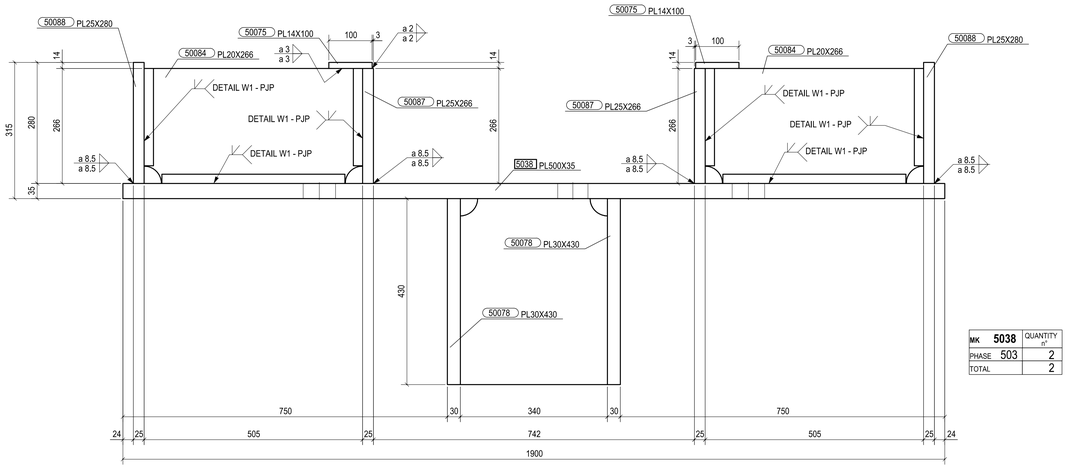

MK	5038	QUANTITY n°
PHASE	503	2
TOTAL		2

SEZIONE B - B
1:5

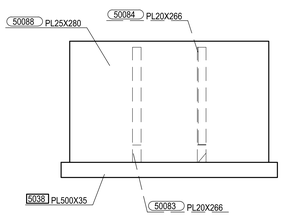

VISTA C - C
1:5

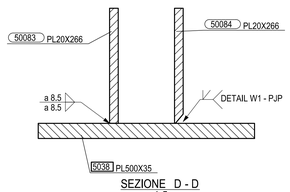

SEZIONE D - D
1:5

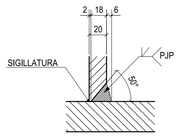

DETTAGLIO W1

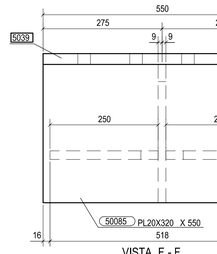

VISTA F - F
1:5

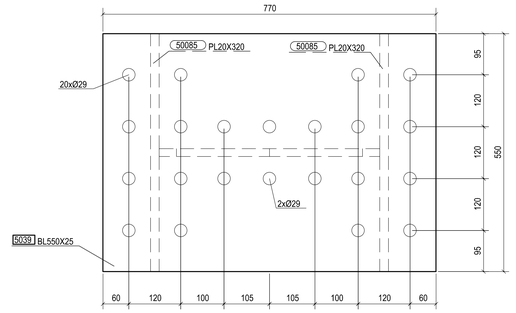

VISTA E - E
1:5

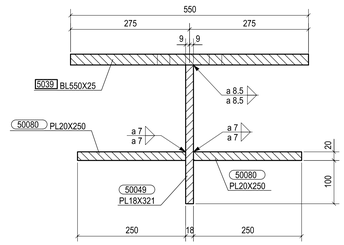

VISTA G - G
1:5

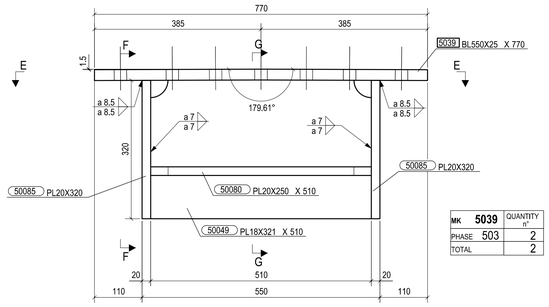

VISTA FRONTALE
1:5

MK	5039	QUANTITY n°
PHASE	503	2
TOTAL		2

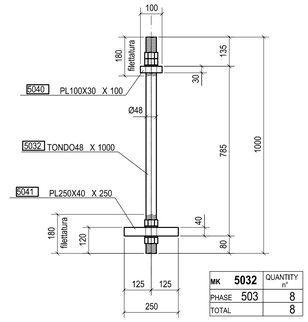

VISTA FRONTALE
1:10

MK	5032	QUANTITY n°
PHASE	503	8
TOTAL		8

REV	DATA	DESCRIZIONE MODIFICA

N.B.: LA TAVOLA SOSTITUISCE QUELLA RELATIVA AL CODICE E DEL PROGETTO ESECUTIVO

REV.	Data	Descrizione	Disegnato da	Controllato da
A	21.03.2014	REVISIONATA MARCATURA	ICONE	ING. PICCO
0	29.01.2014	PRIMA EMISSIONE	ICONE	ING. PICCO

N° di commessa							Tipo di doc.		N° di documento					Rev.
2	0	1	3	0	1	1	D	C	D	5	0	2	2	A

CIMOLAI
Via Lungarezza, 58 - 33170 Pordenone - Italy
Tel. +39 0434 5581 - Fax +39 0434 361403
www.cimolai.com - info@cimolai.com

Cliente: STRABAG

Scala: 1:10 1:5

Oggetto: SVINCOLO DI LOMAZZO

RITEGNO TRASVERSALE
TS503 ; Mk 5032, 5038, 5039

COLLEGAMENTO AUTOSTRADALE
DALMINE - COMO - VARESE - VALICO DEL GAGGIOLO E OPERE AD ESSO CONNESSE
CODICE C.U.P. F11B06003700T

TRATTE B1, B2, C, D, TRVA13+14, GREENWAY

AS BUILT

TRATTA B1 - SVINCOLO DI LOMAZZO (da Pk - 0+850 a Pk +1+800)

OPERE D'ARTE MINORI
CAVALCAVIA
SVINCOLO LOMAZZO -CAVALCAVIA VIABILITA' LOCALE 2
RITEGNO TRASVERSALE - TS503 ; Mk 5032, 5038, 5039

IDENTIFICAZIONE ELABORATO
CODICE PROGETTO: F0101078
WBS

FASE PROGETTUALE	LOTTO	ZONA	OPERA	TRATTO/OPERA	AMBITO	TIPO ELABORATO	PROGRESSIVO	REVISIONE
A	0	103	CV002	0	CN	CA	028	E

Scala: -

DATA	DESCRIZIONE	REV
Settembre 2015	Emissione	E

CONCEDENTE
CONCESSIONI AUTOSTRADALI LOMBARDE

CONCESSIONARIO
Autostrada Pedemontana Lombarda
Direttore Tecnico: Ing. Enrico Arini
Referente Tecnico: Arch. Giovanni Carrello

APPROVATO
Autostrada Pedemontana Lombarda
Il Direttore dei Lavori: Ing. Francesco Domenico

IMPRESA
RAGGRUPPAMENTO TEMPORANEO IMPRESE:

Mandataria	Mandante	Mandante	Mandante cooptata
STRABAG A.G.	GLF Grandi Lavori Fincosit S.p.A.	Impresa costruzioni Giuseppe Maltauro S.p.A.	STRABAG S.p.A.

PROGETTISTA - PROGETTO ESECUTIVO DI DETTAGLIO
RAGGRUPPAMENTO TEMPORANEO PROGETTISTI:

Mandataria	Mandante	Mandante	Mandante
3TI PROGETTI ITALIA	GP Ingegneria		Arch. Salvatore Vermiglio

RESPONSABILE DI PROGETTO ED INCARICATO DELL'INTEGRAZIONE FRA LE VARIE PRESTAZIONI:
Ing. Alberto Cecchini

ELABORAZIONE PROGETTUALE
PROGETTISTA:
3TI PROGETTI ITALIA S.p.A

CONSULENTE SPECIALISTICO:
CIMOLAI

3TI ITALIA S.p.A.
DIRETTORE TECNICO
Ing. Stefano Luca Possati
Ordine degli Ingegneri
Provincia di Roma n. 20809

Redatto: Di Sanzo | Verificato: Di Iullo | Approvato: Possati