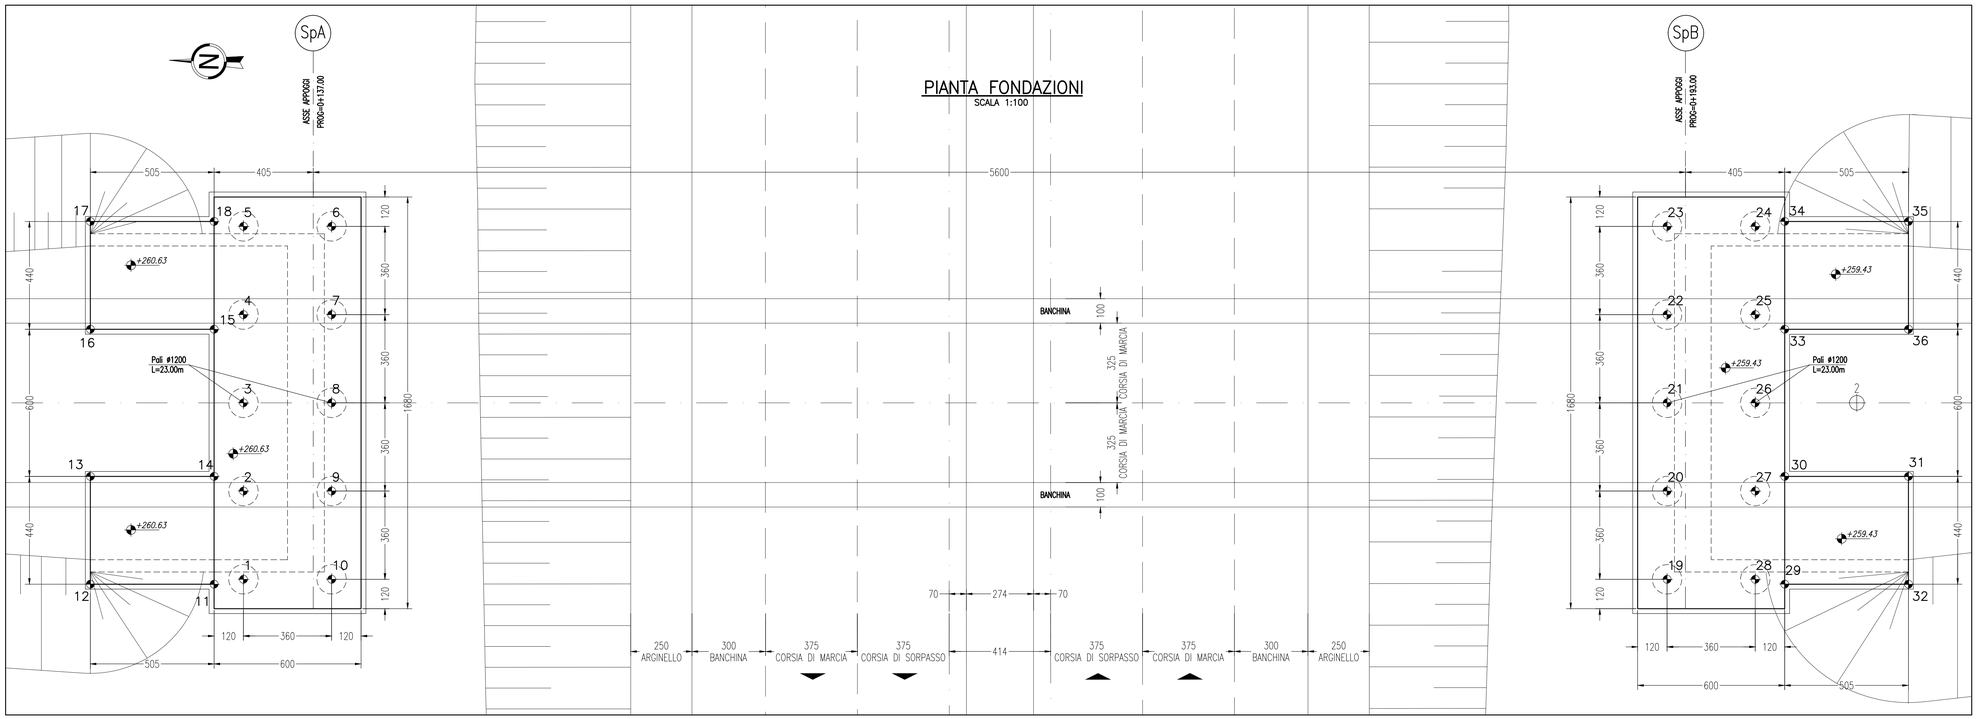

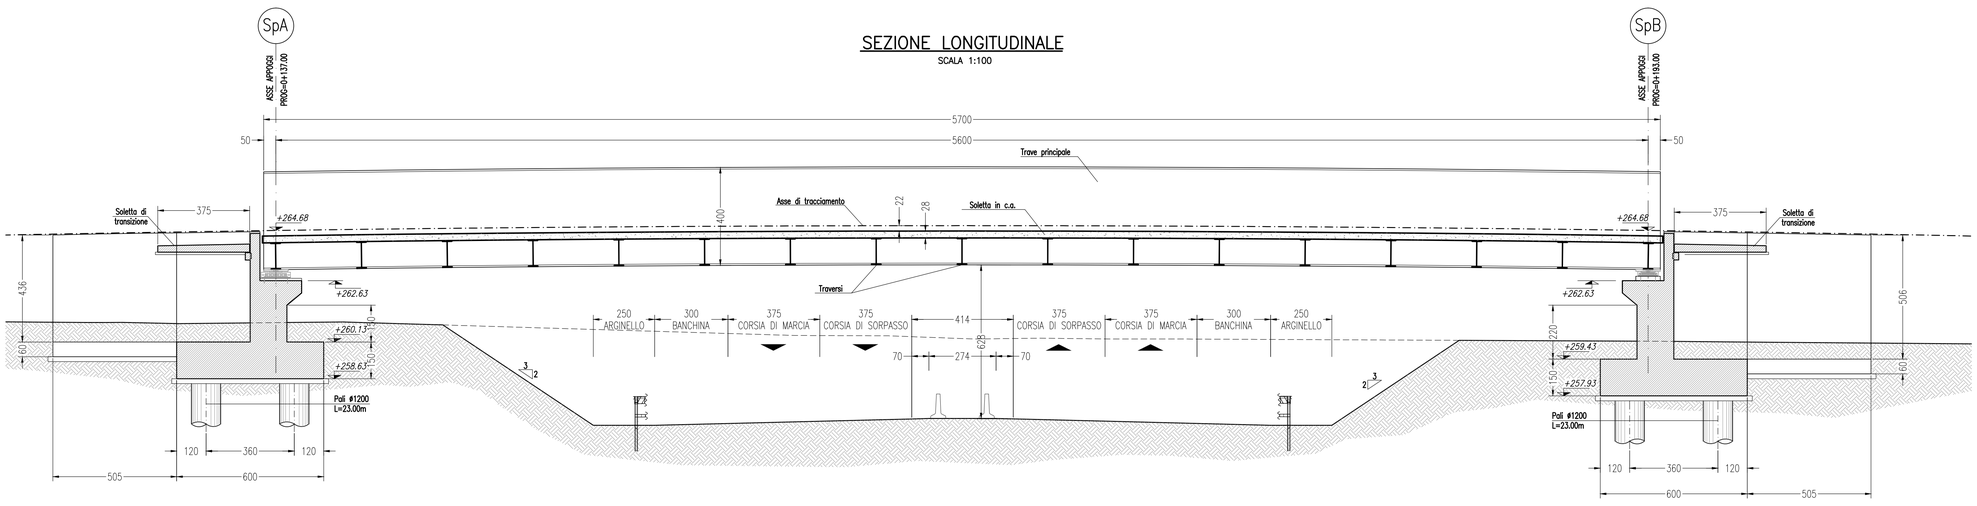

TRACCIAMENTO

PUNTI	COORDINATE X,Y	
	X(EST)	Y(NORD)
1	137077.6118	245353.9549
2	137081.2102	245354.0643
3	137084.8085	245354.1737
4	137088.4069	245354.2832
5	137092.0052	245354.3926
6	137092.1146	245350.7942
7	137088.5163	245350.6848
8	137084.9180	245350.5754
9	137081.3196	245350.4660
10	137077.7213	245350.3565
11	137077.3755	245355.1482
12	137077.2220	245360.1959
13	137081.6200	245360.3296
14	137081.7736	245355.2820
15	137087.7724	245355.4644
16	137087.6189	245360.5121
17	137092.0169	245360.6458
18	137092.1686	245355.5981

PUNTI	COORDINATE X,Y	
	X(EST)	Y(NORD)
19	137079.3779	245295.8817
20	137082.9762	245295.9911
21	137086.5746	245296.1006
22	137090.1729	245296.2100
23	137093.7713	245296.3194
24	137093.8807	245292.7211
25	137090.2823	245292.6117
26	137086.6840	245292.5022
27	137083.0857	245292.3928
28	137079.4873	245292.2834
29	137079.3239	245291.0779
30	137083.7219	245291.2116
31	137083.8754	245286.1639
32	137079.4774	245286.0495
33	137089.7191	245291.3940
34	137094.1170	245291.5277
35	137094.2705	245286.4801
36	137089.8726	245286.3463

N.B.: PER LA TABELLA MATERIALI SI RIMANDA ALL'ELABORATO SPECIFICO

MATRICE DI REVISIONE

REV	DATA	DESCRIZIONE MODIFICA

N.B.: LA TAVOLA SOSTITUISCE QUELLA RELATIVA AL CODICE E DEL PROGETTO ESECUTIVO

CONCESSIONI AUTOSTRADALI LOMBARDE — Autostrada Pedemontana Lombarda

COLLEGAMENTO AUTOSTRADALE
DALMINE - COMO - VARESE - VALICO DEL GAGGIOLO E OPERE AD ESSO CONNESSE
CODICE C.U.P. F11B08000270007

TRATTE B1, B2, C, D, TRVA13+14, GREENWAY

AS BUILT

TRATTA B1 - SVINCOLO DI LOMAZZO (da Pk - 0+850 a Pk - 1+800)

OPERE D'ARTE MINORI
CAVALCAVIA
CAVALCAVIA VIABILITA' LOCALE 2
PIANTA FONDAZIONI E SEZIONE LONGITUDINALE

IDENTIFICAZIONE ELABORATO

CODICE PROGETTO: F00107B

WBS							
FASE PROGETTUALE	LOTTO	ZONA	OPERA	TRATTO/OPERA	AMBITO	TIPO ELABORATO	PROGRESSIVO	REVISIONE
A	0	I03	CV002	0	ON	PZ	002	E_01

Scala: 1:100

DATA	DESCRIZIONE	REV.
Settembre 2015	Emissione	E
Novembre 2015	Revisione	E_01

CONCEDENTE

CONCESSIONI AUTOSTRADALI LOMBARDE

CONCESSIONARIO

Autostrada Pedemontana Lombarda — Direttore Tecnico: Ing. Enrico Aimi; Referente Tecnico: Arch. Giovanni Cannito

APPROVATO

Autostrada Pedemontana Lombarda — Il Direttore dei Lavori: Ing. Francesco Domanico

IMPRESA

RAGGRUPPAMENTO TEMPORANEO IMPRESE:

Mandataria	Mandante	Mandante	Mandante cooptata
STRABAG A.G.	GLF Grandi Lavori Fincosit S.p.A.	Impresa costruzioni Giuseppe Maltauro S.p.A.	STRABAG S.p.A.

STRABAG — GRANDI LAVORI FINCOSIT — MALTAURO — STRABAG

PROGETTISTA - PROGETTO ESECUTIVO DI DETTAGLIO

RAGGRUPPAMENTO TEMPORANEO PROGETTISTI:

Mandataria	Mandante	Mandante
3TI PROGETTI ITALIA	GP Ingegneria	Arch. Salvatore Vermiglio

RESPONSABILE DI PROGETTO ED INCARICATO DELL'INTEGRAZIONE FRA LE VARIE PRESTAZIONI:
Ing. Alberto Cecchini

ELABORAZIONE PROGETTUALE

PROGETTISTA:
3TI PROGETTI ITALIA S.p.A

3TI ITALIA S.p.A.
DIRETTORE TECNICO
Ing. Stefano Luca Possati
Ordine degli Ingegneri
Provincia di Roma n. 20809

Redatto: Michelangeli — Verificato: Di Sanzo — Approvato: Possati