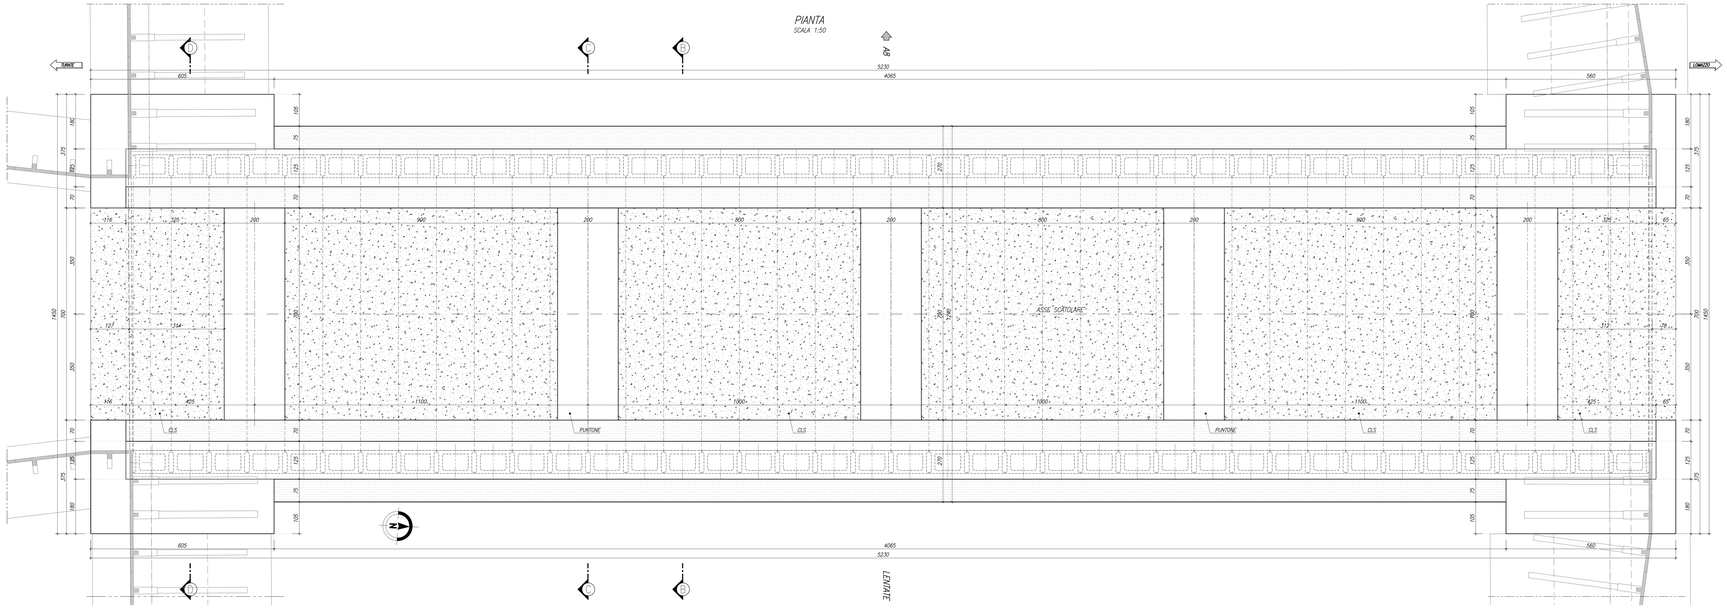

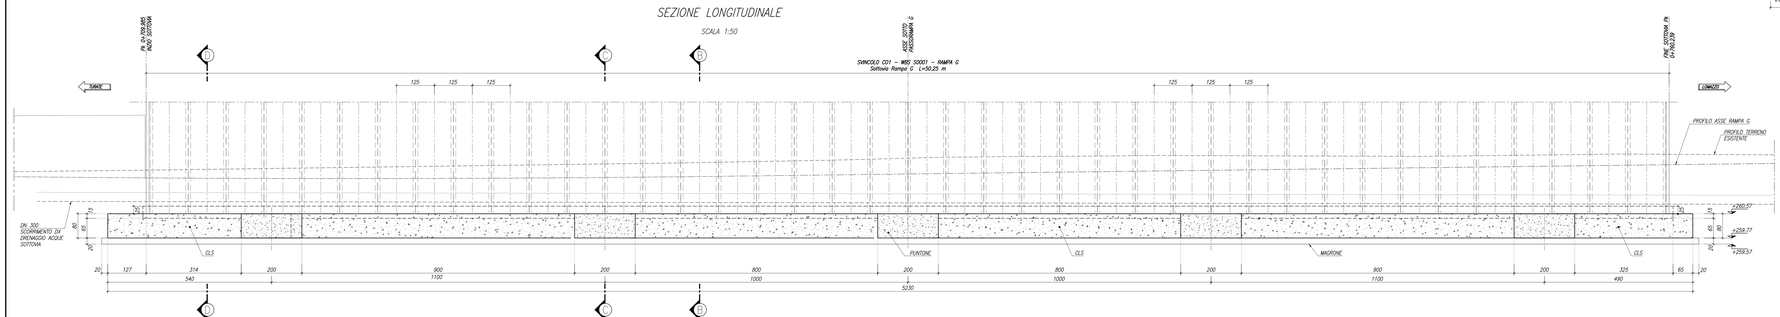

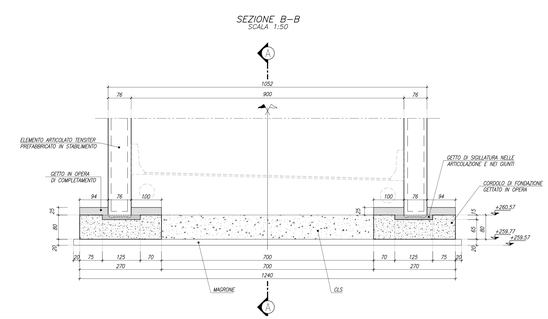

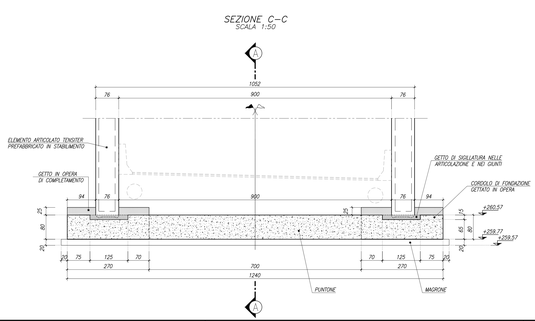

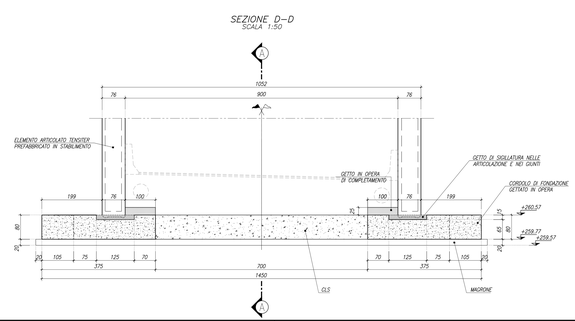

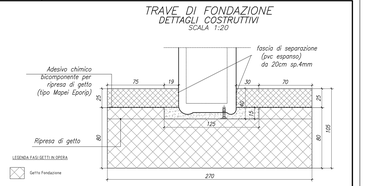

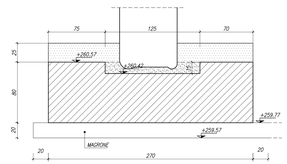

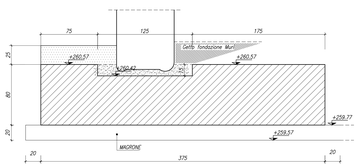

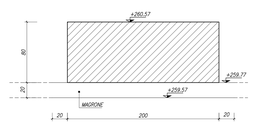

MATRICE DI REVISIONE

REV	DATA	DESCRIZIONE MODIFICA
0		
1		
2		
3		
4		
5		

N.B.: LA TAVOLA SOSTITUISCE QUELLA RELATIVA AL CODICE B | | | | | | | DEL PROGETTO ESECUTIVO

COLLEGAMENTO AUTOSTRADALE
DALMINE - COMO - VARESE - VALICO DEL GAGGIOLO E OPERE AD ESSO CONNESSE
CODICE CUP F11B09000700001

TRATTE B1, B2, C, D, TRVA13+14, GREENWAY

AS BUILT

TRATTA B1 - SVINCOLO DI LOMAZZO (da Pk : 0+850 a Pk + 1+800)
OPERE D'ARTE MINORI - SOTTOVIA
SOTTOVIA SVINCOLO LOMAZZO - RAMPA G
CARPENTERIA FONDAZIONE SOTTOPASSO

IDENTIFICAZIONE ELABORATO
CODICE PROGETTO: F0010TB

N. PROG. PROGETTUALE	LOTTO	ANNO	PROG.	TIPO DOCUMENTO	AMBITO	N. VISTA ARCHIVIO	TIPO ELABORATO	N. REVISIONE
A	1	120	5000	E	04	CA	DR	1

Scala: 1:xxx

DATA	DESCRIZIONE	REV
Settembre 2013	Emissione	0
		1
		2
		3
		4
		5

IMPRESA
RAGGRUPPAMENTO TEMPORANEO IMPRESE:

Mandataria	Mandante	Mandante	Mandante consorziata
STRABAG A.G.	GLF Grandi Lavori Fossati S.p.A.	Impresa costruzioni Giuseppe Maltauro S.p.A.	STRABAG S.p.A.

STRABAG MALTAURO STRABAG

PROGETTISTA - PROGETTO ESECUTIVO DI DETTAGLIO:
RAGGRUPPAMENTO TEMPORANEO PROGETTISTI:

Mandataria	Mandante	Mandante	Mandante
3TI PROGETTI ITALIA S.p.A.	ARCHEST Associazione Professionale di Ingegneria e Architettura		Arch. Giovanna Valmagna

RESPONSABILE DI PROGETTO ED INCARICATO DELL'INTEGRAZIONE FRA LE VARIE PRESTAZIONI:
Ing. Alberto Cecchini

CONCEDENTE
CONCESSIONE AUTOSTRADE LOMBARDE

CONCESSIONARIA
Autostrade Pedemontane Lombarde: Direttore Tecnico Ing. Enrico Ronc; Responsabile Unico del Procedimento Ing. Giovanni Lanzio

APPROVATA
Autostrade Pedemontane Lombarde: Direttore dei Lavori Ing. Francesco Cerniglia

IL RAGGRUPPAMENTO PROGETTUALE
PROGETTISTA:
3TI PROGETTI ITALIA S.p.A.

3TI ITALIA S.p.A.
DIRETTORE TECNICO
Ing. Giuliano Luigi Rossetti
Ordine degli Ingegneri di Pavia
Provincia di Biella n. 2108/A

Redatto: Di Iarco | Verificato:Sorge | Approvato: Possati