PLANIMETRIA SOTTOPASSO – TRACCIAMENTO

SCALA 1:100

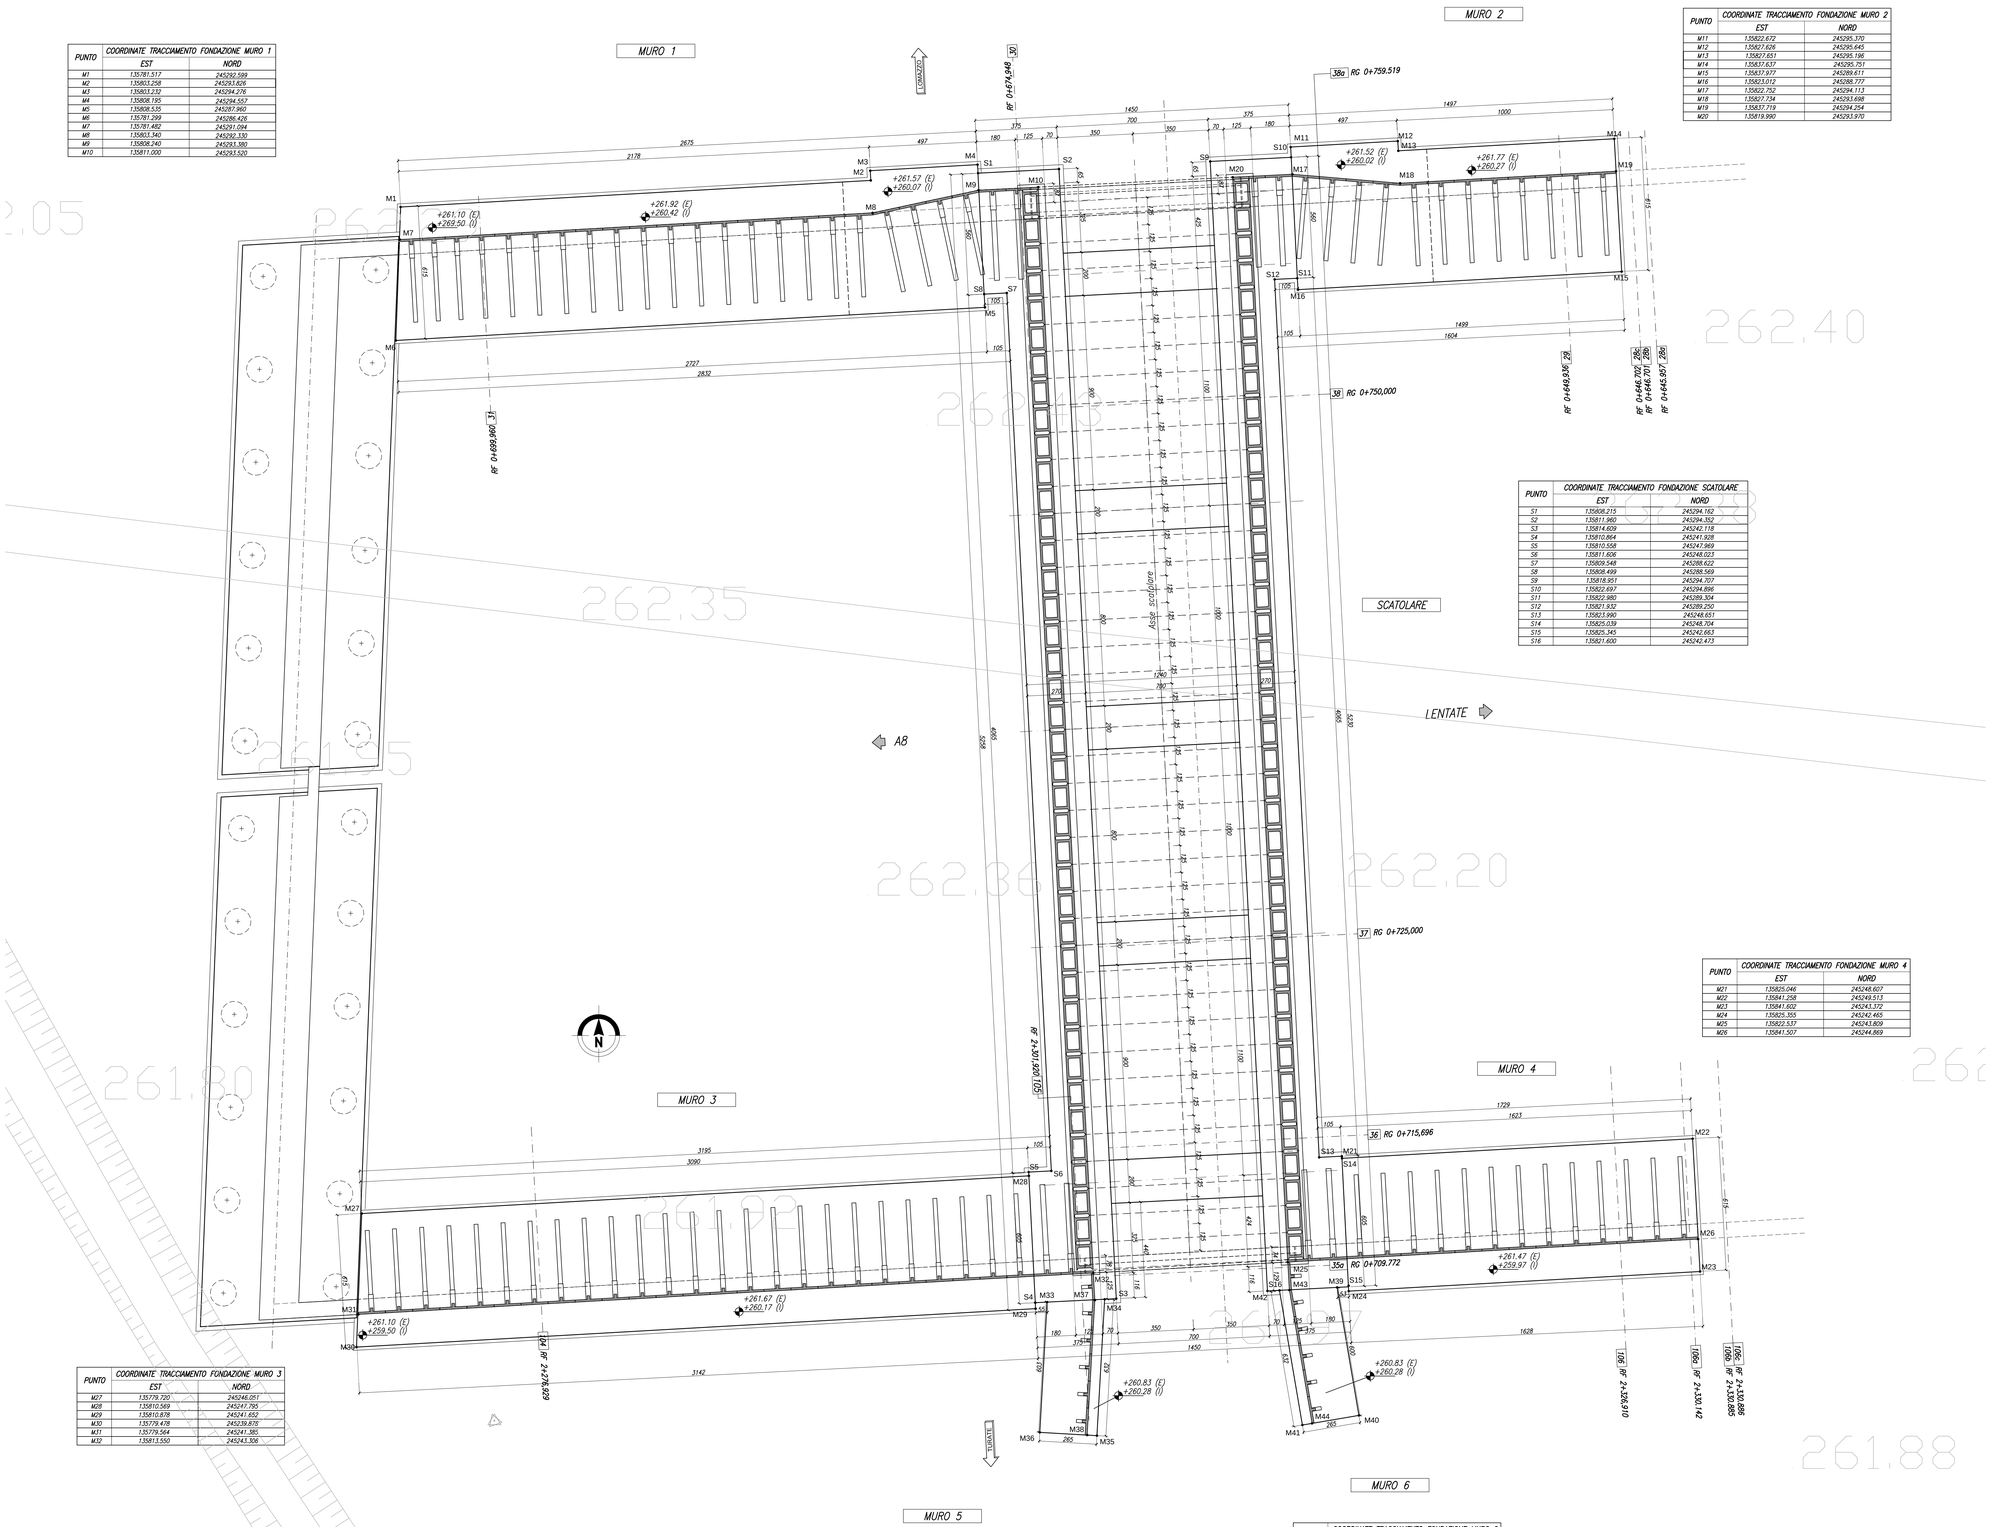

PUNTO	COORDINATE TRACCIAMENTO FONDAZIONE MURO 1	
	EST	NORD
M1	1,35781.517	245292.599
M2	1,35803.258	245293.626
M3	1,35803.232	245294.276
M4	1,35808.195	245294.557
M5	1,35808.535	245287.960
M6	1,35781.299	245286.426
M7	1,35781.482	245291.094
M8	1,35803.340	245292.330
M9	1,35808.240	245293.580
M10	1,35811.000	245293.520

PUNTO	COORDINATE TRACCIAMENTO FONDAZIONE MURO 2	
	EST	NORD
M11	1,35822.672	245295.370
M12	1,35827.626	245295.645
M13	1,35827.651	245295.196
M14	1,35837.637	245295.751
M15	1,35837.977	245289.611
M16	1,35823.013	245288.777
M17	1,35822.752	245294.113
M18	1,35827.734	245293.698
M19	1,35837.719	245294.254
M20	1,35818.990	245293.970

PUNTO	COORDINATE TRACCIAMENTO FONDAZIONE SCATOLARE	
	EST	NORD
S1	1,35808.215	245294.162
S2	1,35811.960	245294.352
S3	1,35814.609	245242.118
S4	1,35810.864	245241.928
S5	1,35810.558	245247.969
S6	1,35811.806	245248.023
S7	1,35809.548	245288.622
S8	1,35808.499	245288.569
S9	1,35818.951	245294.707
S10	1,35822.497	245294.896
S11	1,35822.980	245289.304
S12	1,35821.932	245289.250
S13	1,35823.990	245248.651
S14	1,35825.039	245248.704
S15	1,35825.345	245242.663
S16	1,35821.600	245242.473

PUNTO	COORDINATE TRACCIAMENTO FONDAZIONE MURO 4	
	EST	NORD
M21	1,35825.046	245248.607
M22	1,35841.258	245249.513
M23	1,35841.602	245243.372
M24	1,35825.355	245242.465
M25	1,35822.537	245243.809
M26	1,35841.507	245244.869

PUNTO	COORDINATE TRACCIAMENTO FONDAZIONE MURO 3	
	EST	NORD
M27	1,35779.720	245246.051
M28	1,35810.549	245247.795
M29	1,35810.878	245241.652
M30	1,35779.478	245239.878
M31	1,35779.564	245241.385
M32	1,35813.550	245243.306

PUNTO	COORDINATE TRACCIAMENTO FONDAZIONE MURO 5	
	EST	NORD
M33	1,35811.411	245241.956
M34	1,35814.073	245242.087
M35	1,35813.716	245235.192
M36	1,35811.070	245235.932
M37	1,35813.620	245242.047
M38	1,35813.267	245235.607

PUNTO	COORDINATE TRACCIAMENTO FONDAZIONE MURO 6	
	EST	NORD
M39	1,35824.821	245242.636
M40	1,35825.827	245236.718
M41	1,35823.215	245236.273
M42	1,35822.156	245242.499
M43	1,35822.611	245242.510
M44	1,35823.658	245236.349

LEGENDA

+Y.YY (E) / +Y.YY (I) — E= ESTRADOSSO FONDAZIONE MURI* / I= INTRADOSSO FONDAZIONE MURI

* NOTA: PER LA FONDAZIONE DEL SOTTOPASSO, LA QUOTA INDICATA SI RIFERISCE AD ESTRADOSSO MAGRONE

MATRICE DI REVISIONE

REV	DATA	DESCRIZIONE MODIFICA
0	-	-
1	-	-
2	-	-
3	-	-
4	-	-
5	-	-

N.B.: LA TAVOLA SOSTITUISCE QUELLA RELATIVA AL CODICE E 0 C01 S0001 0 ON PT 001 A_03 DEL PROGETTO ESECUTIVO

COLLEGAMENTO AUTOSTRADALE
DALMINE - COMO - VARESE - VALICO DEL GAGGIOLO E OPERE AD ESSO CONNESSE

CODICE C.U.P. F119000057090

TRATTE B1, B2, C, D, TRVA13+14, GREENWAY

AS BUILT

TRATTA B1 - SVINCOLO DI LOMAZZO (da Pk - 0+850 a Pk + 1+800)

OPERE D'ARTE MINORI - SOTTOVIA
SOTTOVIA SVINCOLO LOMAZZO - RAMPA G
PLANIMETRIA SOTTOPASSO - TRACCIAMENTO

IDENTIFICAZIONE ELABORATO

CODICE PROGETTO: F00107B

WBS								
FASE PROGETTUALE	LOTTO	ZONA	OPERA	TRATTO D'OPERA	AMBITO	TIPO ELABORATO	PROGRESSIVO	REVISIONE
A	0	C01	S0001	0	ON	PT	001	E

Scala: 1:100

DATA	DESCRIZIONE	REV
Settembre 2013	Emissione	E

CONCEDENTE

CONCESSIONI AUTOSTRADALI LOMBARDE

CONCESSIONARIO

Autostrada Pedemontana Lombarda — Direttore Tecnico: Ing. Enrico Arrigoni; Referente Tecnico: Arch. Giovanni Carrello

APPROVATO

Autostrada Pedemontana Lombarda — Il Direttore dei Lavori: Ing. Francesco Domenico

IMPRESA

RAGGRUPPAMENTO TEMPORANEO IMPRESE:

Mandataria: STRABAG A.G. — Mandante: GLF Grandi Lavori Fincosit S.p.A. — Mandante: Impresa costruzioni Giuseppe Maltauro S.p.A. — Mandante cooptata: STRABAG S.p.A.

PROGETTISTA - PROGETTO ESECUTIVO DI DETTAGLIO

RAGGRUPPAMENTO TEMPORANEO PROGETTISTI:

Mandataria: 3TI PROGETTI ITALIA — Mandante: GP Progetti — Mandante: Consorzio Cooperativo Costruzioni — Mandante: Arch. Salvatore Vermiglio

RESPONSABILE DI PROGETTO ED INCARICATO DELL'INTEGRAZIONE FRA LE VARIE PRESTAZIONI:
Ing. Alberto Cecchini

ORDINE DEGLI INGEGNERI PROVINCIA DI ROMA — ING. ALBERTO CECCHINI — Sez. A — 13758

ELABORAZIONE PROGETTUALE

PROGETTISTA:
3TI PROGETTI ITALIA S.p.A

3TI ITALIA S.p.A.
DIRETTORE TECNICO
Ing. Stefano Luca Passati
Ordine degli Ingegneri
Provincia di Roma n. 20809

Redatto: Di Sanzo — Verificato: Sorge — Approvato: Possati