CARPENTERIA SOTTOPASSO – RAMPA G
W–W
SCALA 1:50

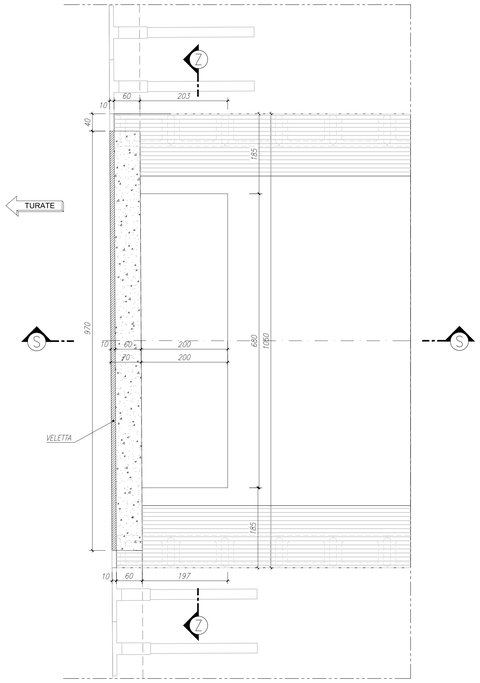

ARMATURA SOTTOPASSO – RAMPA G
S–S
SCALA 1:50

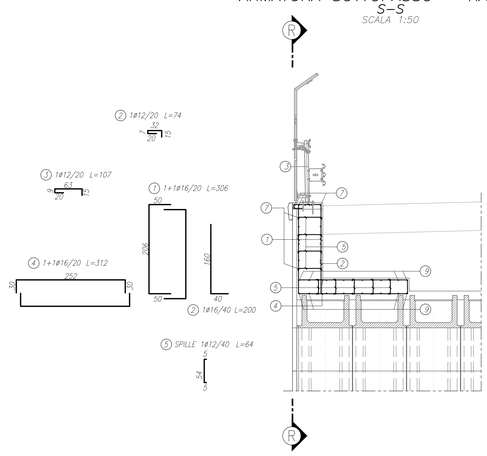

CARPENTERIA SOTTOPASSO – RAMPA G
K–K
SCALA 1:50

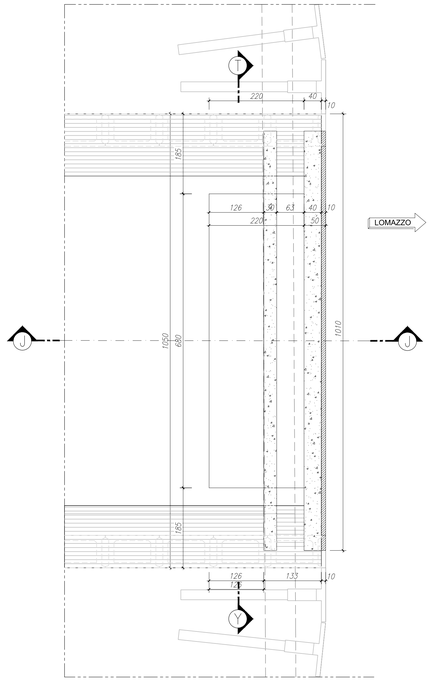

ARMATURA SOTTOPASSO – RAMPA G
SEZIONE J–J
SCALA 1:50

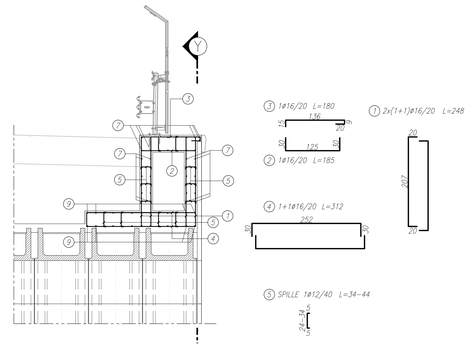

CARPENTERIA SOTTOPASSO – RAMPA G
S–S
SCALA 1:50

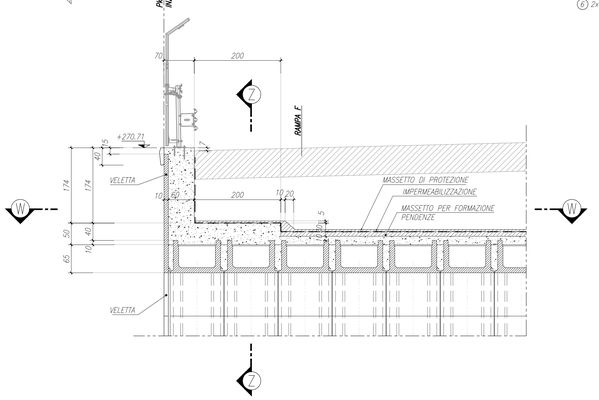

ARMATURA SOTTOPASSO – RAMPA G
SEZIONE R–R
SCALA 1:50

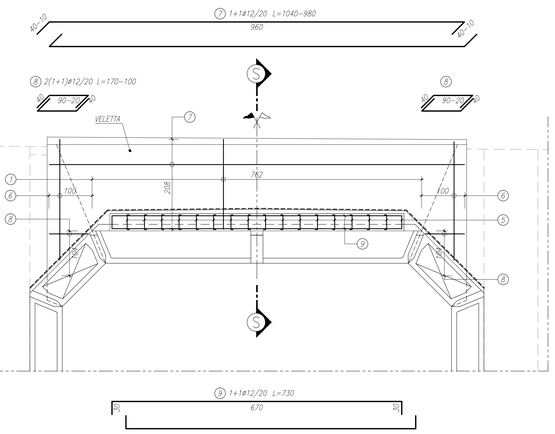

CARPENTERIA SOTTOPASSO – RAMPA G
J–J
SCALA 1:50

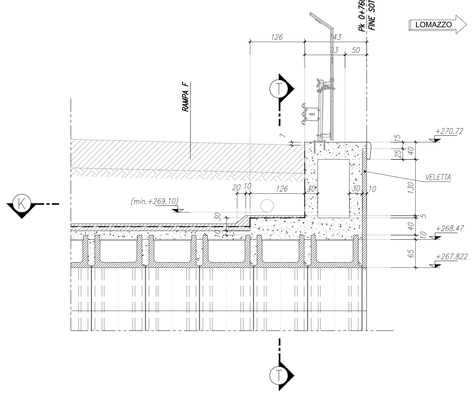

CARPENTERIA SOTTOPASSO – RAMPA G
SEZIONE Y–Y
SCALA 1:50

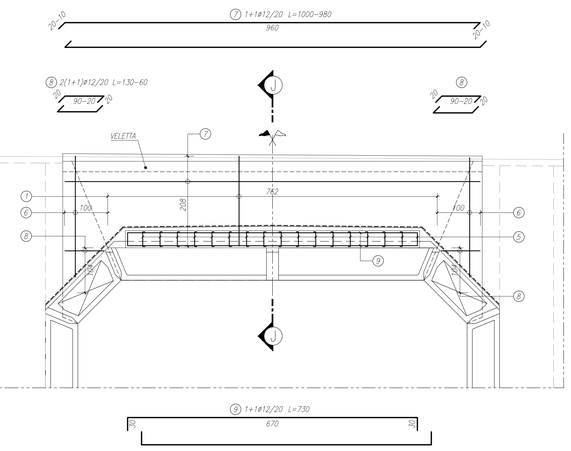

CARPENTERIA SOTTOPASSO – RAMPA G
SEZIONE Z–Z
SCALA 1:50

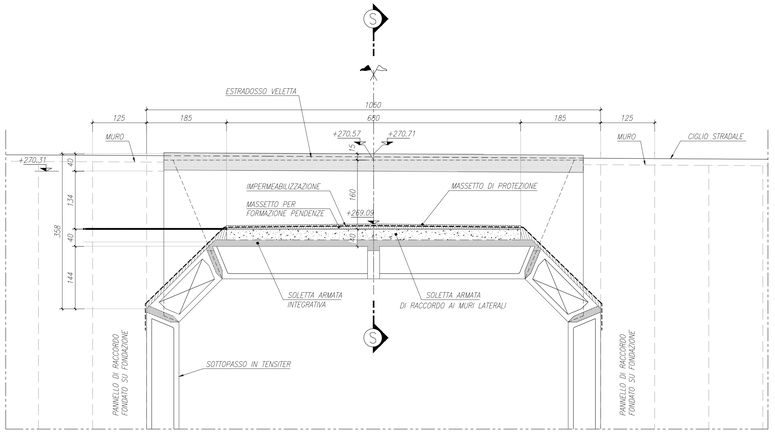

CARPENTERIA SOTTOPASSO – RAMPA G
SEZIONE T–T
SCALA 1:50

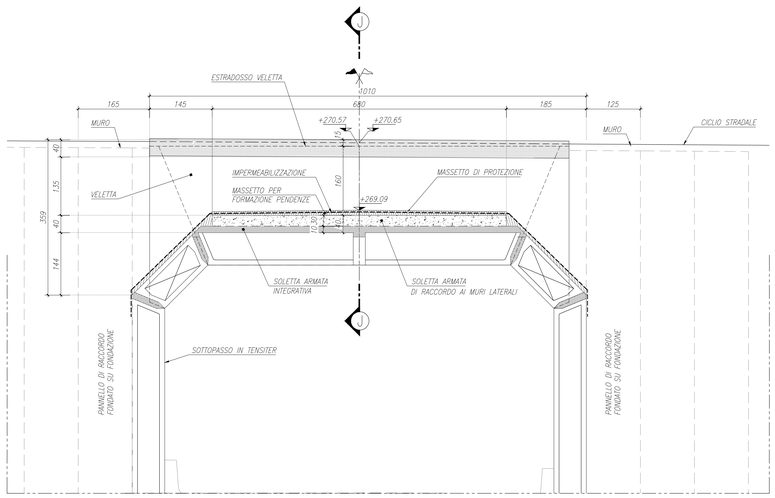

MATRICE DI REVISIONE

REV	DATA	DESCRIZIONE MODIFICA

N.B.: LA TAVOLA SOSTITUISCE QUELLA RELATIVA AL CODICE [E] DEL PROGETTO ESECUTIVO

CONCESSIONI AUTOSTRADALI LOMBARDE
Autostrada Pedemontana Lombarda

COLLEGAMENTO AUTOSTRADALE
DALMINE - COMO - VARESE - VALICO DEL GAGGIOLO E OPERE AD ESSO CONNESSE
CODICE C.U.P. F11B06000270007

TRATTE B1, B2, C, D, TRVA13+14, GREENWAY

AS BUILT

TRATTA B1 - SVINCOLO DI LOMAZZO (da Pk - 0+850 a Pk + 1+800)

OPERE D'ARTE MINORI - SOTTOVIA
SOTTOVIA SVINCOLO LOMAZZO - RAMPA G
SEZIONI DI DETTAGLIO SOTTOPASSO

IDENTIFICAZIONE ELABORATO
CODICE PROGETTO: F00107B

FASE PROGETTUALE	LOTTO	ZONA	OPERA	TRATTO D'OPERA	ARBITRO	TIPO ELABORATO	PROGRESSIVO	REVISIONE
WBS								
A	0	C01	SO001	0	ON	PZ	002	E_01

Scala: 1:50

DATA	DESCRIZIONE	REV.
Settembre 2016	Emissione	E
Febbraio 2018	Revisione	E_01

IMPRESA
RAGGRUPPAMENTO TEMPORANEO IMPRESE:

Mandataria	Mandante	Mandante	Mandante costituita
STRABAG A.G.	GLF Grandi Lavori Fincosit S.p.A.	Impresa costruzioni Giuseppe Maltauro S.p.A.	STRABAG S.p.A.

PROGETTISTA - PROGETTO ESECUTIVO DI DETTAGLIO
RAGGRUPPAMENTO TEMPORANEO PROGETTISTI:

Mandataria	Mandante	Mandante
3TI PROGETTI ITALIA	GP Ingegneria	Arch. Salvatore Famiglio

RESPONSABILE DI PROGETTO ED INCARICATO DELL'INTEGRAZIONE FRA LE VARIE PRESTAZIONI:
Ing. Alberto Cecchini

CONCEDENTE
CONCESSIONI AUTOSTRADALI LOMBARDE

CONCESSIONARIO
Autostrada Pedemontana Lombarda
Direttore Tecnico: Ing. Enrico Arini
Referente Tecnico: Arch. Giovanni Cerrito

APPROVATO
Autostrada Pedemontana Lombarda
Il Direttore dei Lavori: Ing. Francesco Domanico

ELABORAZIONE PROGETTUALE
PROGETTISTA:
3TI PROGETTI ITALIA S.p.A

3TI ITALIA S.p.A.
DIRETTORE TECNICO
Ing. Stefano Luca Rossini
Ordine degli Ingegneri
Provincia di Roma n. 20809

Redatto: Di Sarzo | Verificato: Sorge | Approvato: Possati