ARMATURA SEZIONE CORRENTE

SCALA 1:20

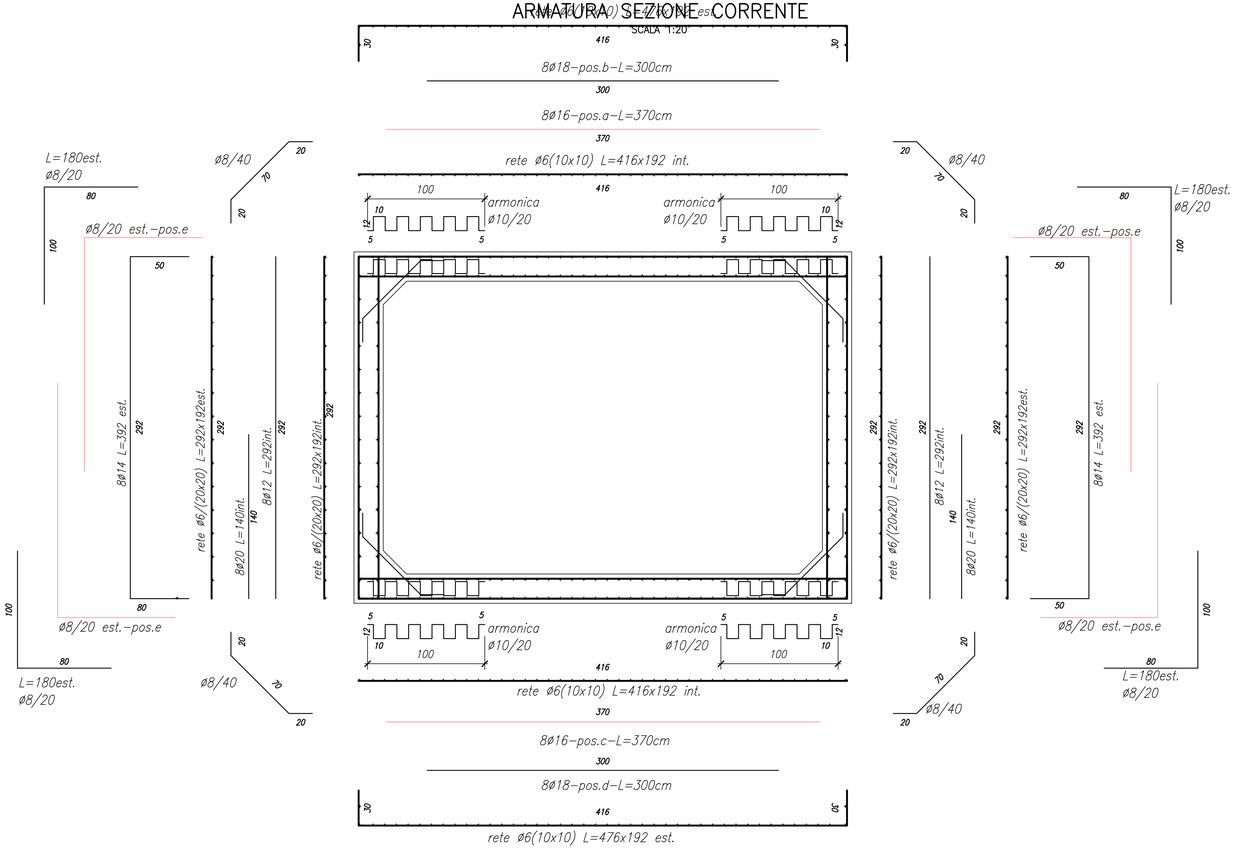

SEZIONE CORRENTE

SCALA 1:20

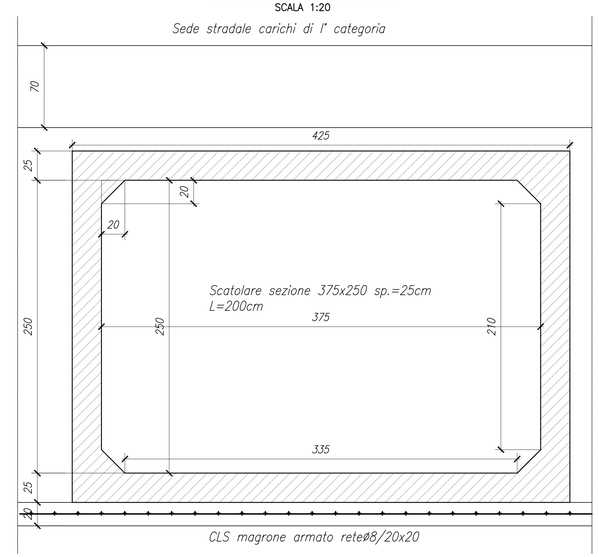

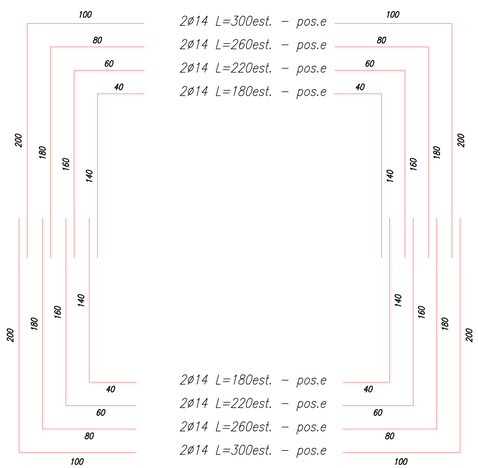

ARMATURA ESTERNA

SETTO CON FORO DI TRAVASO

SCALA 1:20

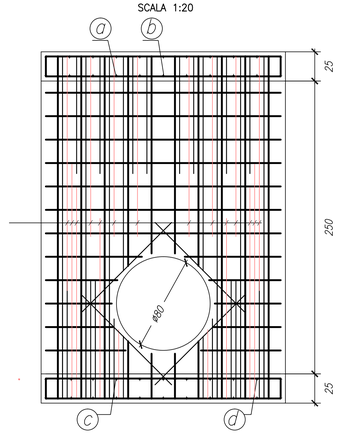

DISTINTA FERRI

N.	ø mm	Sagoma	L (cm)	Q.tà manufatti (n.)	Q.tà ferri (n./cad.)	Q.tà ferri (n./tot.)	Peso ferro (kg/cad.)	Peso ferro (kg/tot.)
1	16	VEDI SOTTO	370	35	8	280	5,84	1.635
1	18	VEDI SOTTO	370	35	8	280	7,39	2.069
2	18	VEDI SOTTO	300	35	16	560	5,99	3.354
3	14	VEDI SOTTO	180	35	8	280	2,17	608
4	14	VEDI SOTTO	220	35	8	280	2,66	745
5	14	VEDI SOTTO	260	35	8	280	3,14	879
6	14	VEDI SOTTO	300	35	8	280	3,62	1.014
7	12	VEDI SOTTO	290	35	16	560	2,58	1.445
8	20	VEDI SOTTO	140	35	14	490	3,45	1.691
9	14	VEDI SOTTO	390	35	16	560	4,71	2.638
10	20	VEDI SOTTO	180	35	28	980	4,44	4.351
11	10	VEDI SOTTO	220	35	40	1.400	1,36	1.904
12	8	VEDI SOTTO	110	35	20	700	0,43	301
13	8	VEDI SOTTO	40	35	80	2.800	0,16	448

MATRICE DI REVISIONE

REV	DATA	DESCRIZIONE MODIFICA
	.	.
	.	.
	.	.
	.	.
	.	.
	.	.

N.B.: LA TAVOLA SOSTITUISCE QUELLA RELATIVA AL CODICE E DEL PROGETTO ESECUTIVO

CONCESSIONI AUTOSTRADALI LOMBARDE — Autostrada Pedemontana Lombarda

COLLEGAMENTO AUTOSTRADALE
DALMINE - COMO - VARESE - VALICO DEL GAGGIOLO E OPERE AD ESSO CONNESSE

CODICE C.U.P.: F11B6600027000?

TRATTE B1, B2, C, D, TRVA13+14, GREENWAY

AS BUILT

TRATTA B1 - SVINCOLO DI LOMAZZO (da Pk - 0+850 a Pk + 1+800)

OPERE D'ARTE MINORI - SOTTOVIA
SOTTOVIA SP33
STAZIONE DI SOLLEVAMENTO
ARMATURA MODULO PREFABBRICATO

IDENTIFICAZIONE ELABORATO

CODICE PROGETTO: F00107B

FASE PROGETTUALE	LOTTO	ZONA	OPERA	TRATTO,OPERA	AMBITO	TIPO ELABORATO	PROGRESSIVO	REVISIONE
			WBS					
A	0	IO1	SO002	0	ON	AR	005	E01

Scala: 1:200-1:100

DATA	DESCRIZIONE	REV
Settembre 2015	AS BUILT	E
Febbraio 2016	Revisione	E_01

CONCEDENTE

CONCESSIONI AUTOSTRADALI LOMBARDE

CONCESSIONARIO

Autostrada Pedemontana Lombarda — Direttore Tecnico: Ing. Enrico Arini; Referente Tecnico: Arch. Giovanni Cerrito

APPROVATO

Autostrada Pedemontana Lombarda — Il Direttore dei Lavori: Ing. Francesco Domanico

IMPRESA

RAGGRUPPAMENTO TEMPORANEO IMPRESE:

Mandataria	Mandante	Mandante	Mandante cooptata
STRABAG A.G.	GLF Grandi Lavori Fincosit S.p.A.	Impresa costruzioni Giuseppe Maltauro S.p.A.	STRABAG S.p.A.

STRABAG — GRANDI LAVORI FINCOSIT — MALTAURO — STRABAG

PROGETTISTA - PROGETTO ESECUTIVO DI DETTAGLIO

RAGGRUPPAMENTO TEMPORANEO PROGETTISTI:

Mandataria	Mandante	Mandante	Mandante
3TI PROGETTI ITALIA	GP Ingegneria — Gestione progetti in ingegneria	Consorzio Cooperlavoro	Arch. Salvatore Vermiglio

RESPONSABILE DI PROGETTO ED INCARICATO DELL'INTEGRAZIONE FRA LE VARIE PRESTAZIONI:
Ing. Alberto Cecchini

ELABORAZIONE PROGETTUALE

PROGETTISTA:
3TI PROGETTI ITALIA S.p.A

3TI ITALIA S.p.A.
DIRETTORE TECNICO
Ing. Stefano Luca Passati
Ordine degli Ingegneri
Provincia di Roma n. 20809

Redatto: Mosca — Verificato: Sorge — Approvato: Possati