CARPENTERIA FONDAZIONE
SCALA 1:50

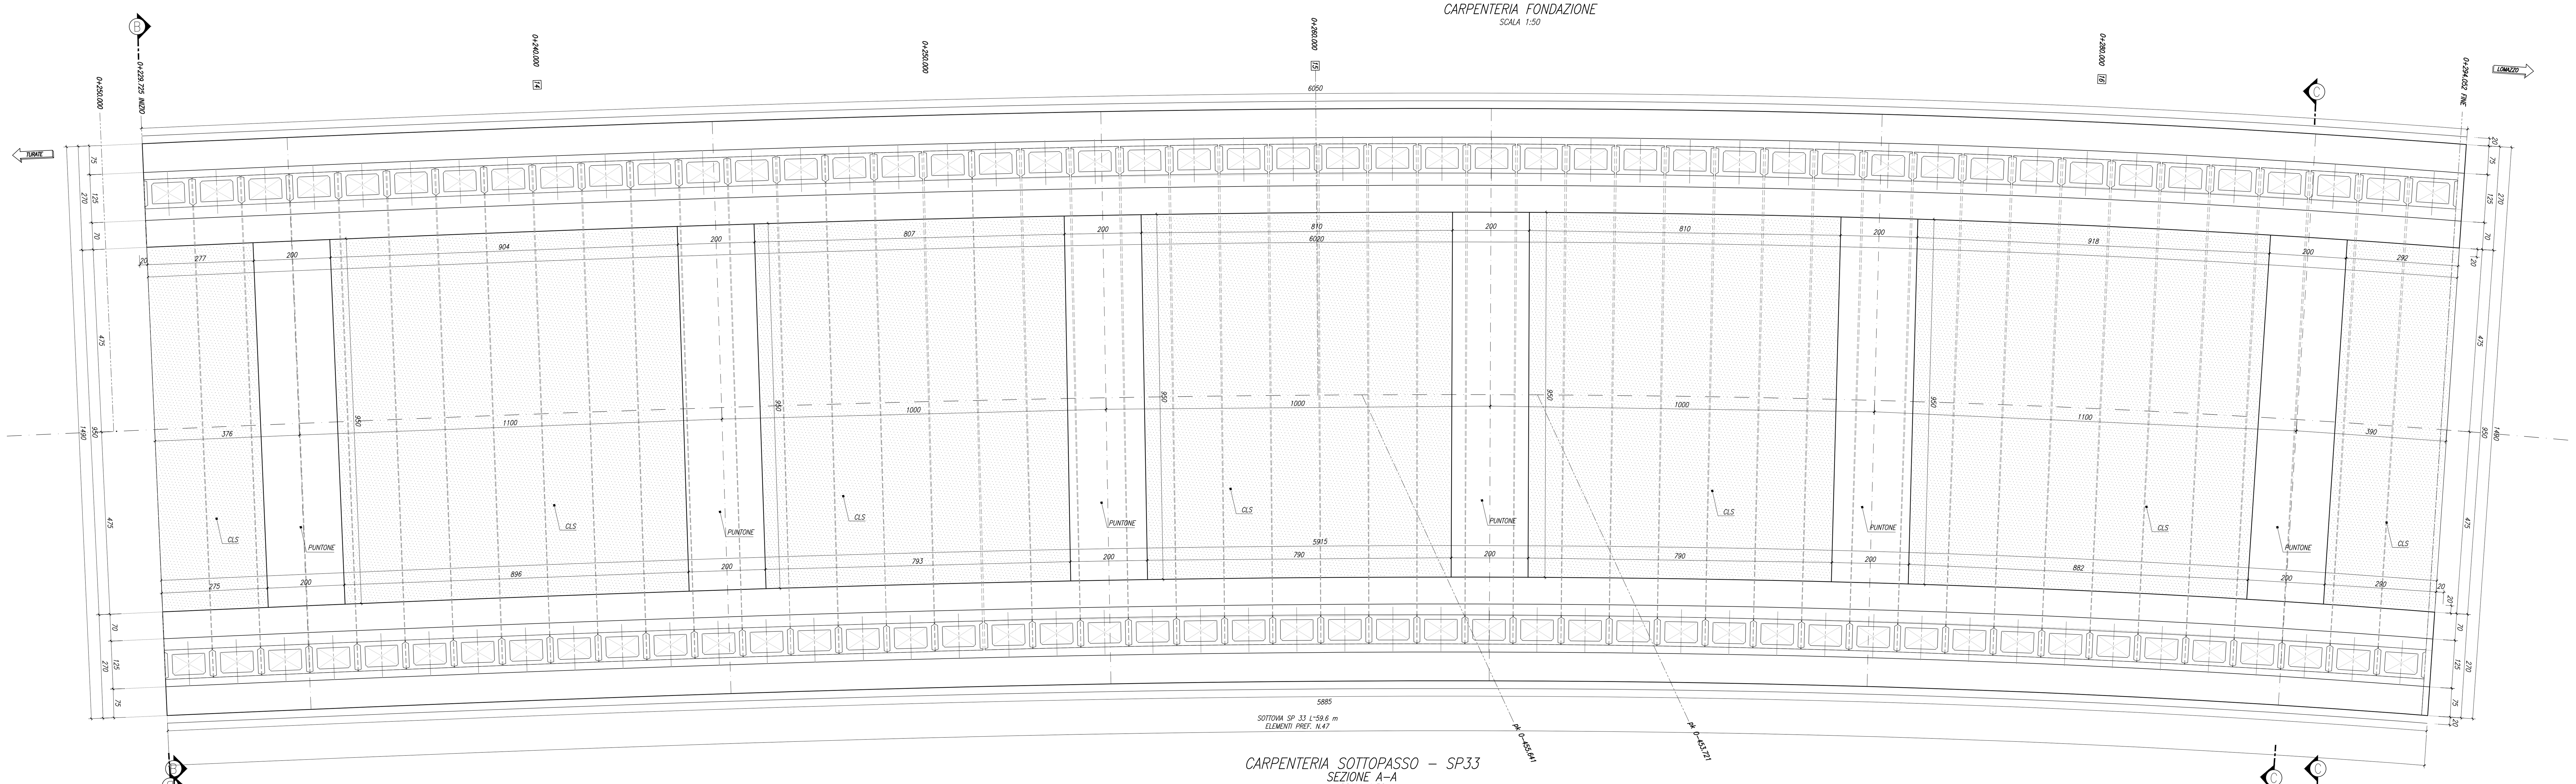

CARPENTERIA SOTTOPASSO – SP33
SEZIONE A–A
SCALA 1:50

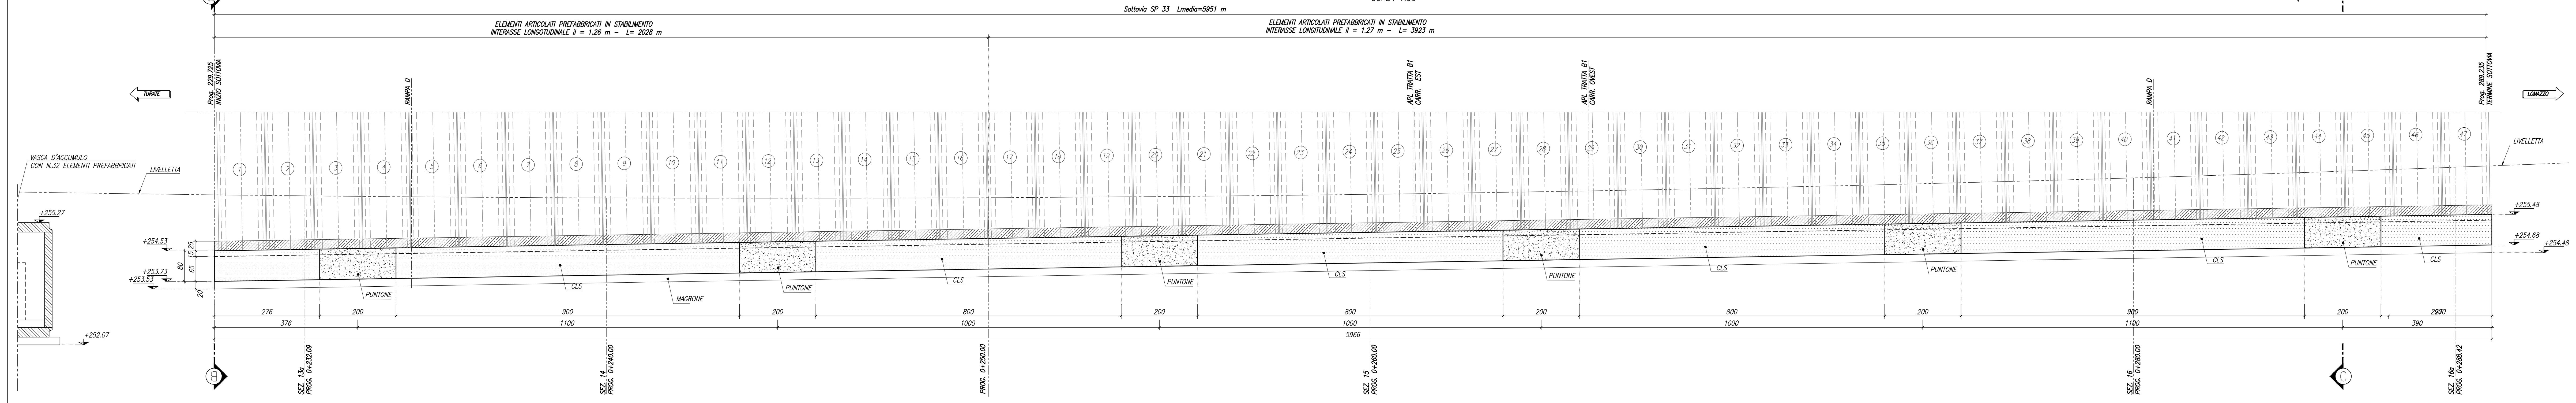

CARPENTERIA SOTTOPASSO – SP33
SEZIONE B–B
SCALA 1:50

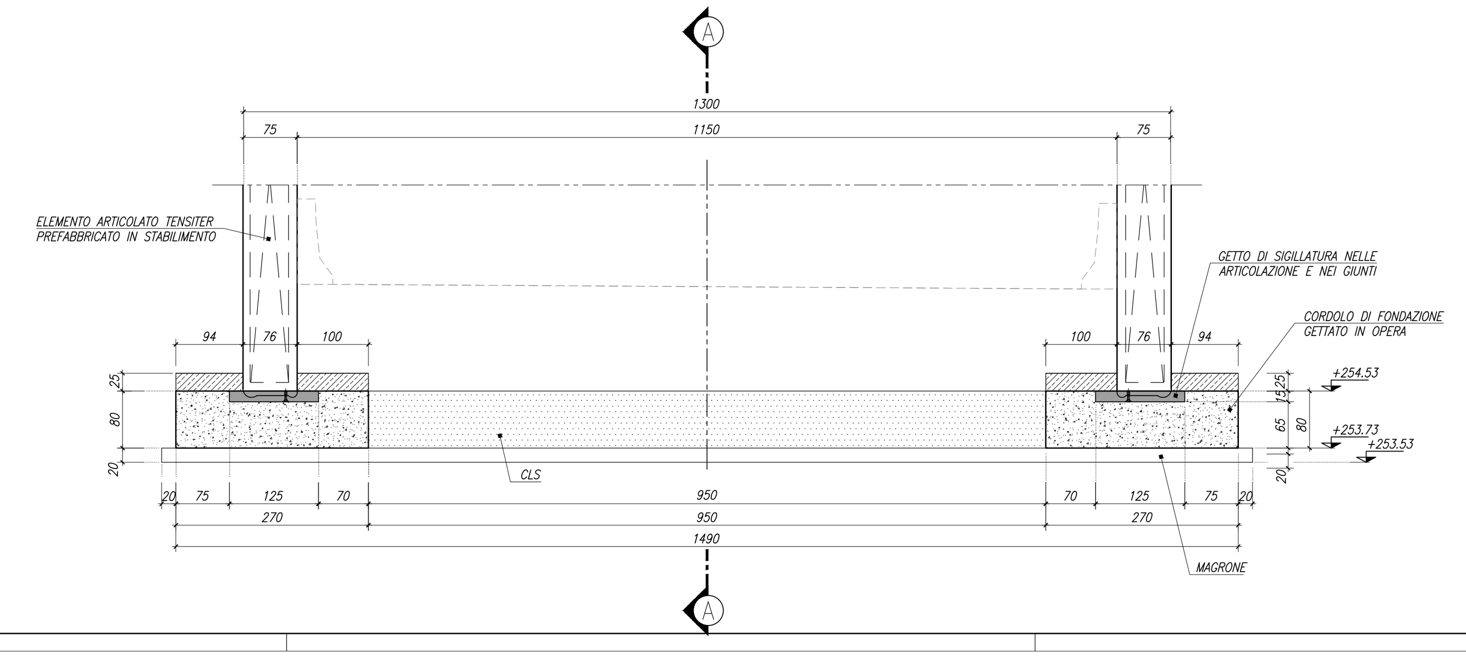

CARPENTERIA SOTTOPASSO – SP33
SEZIONE C–C
SCALA 1:50

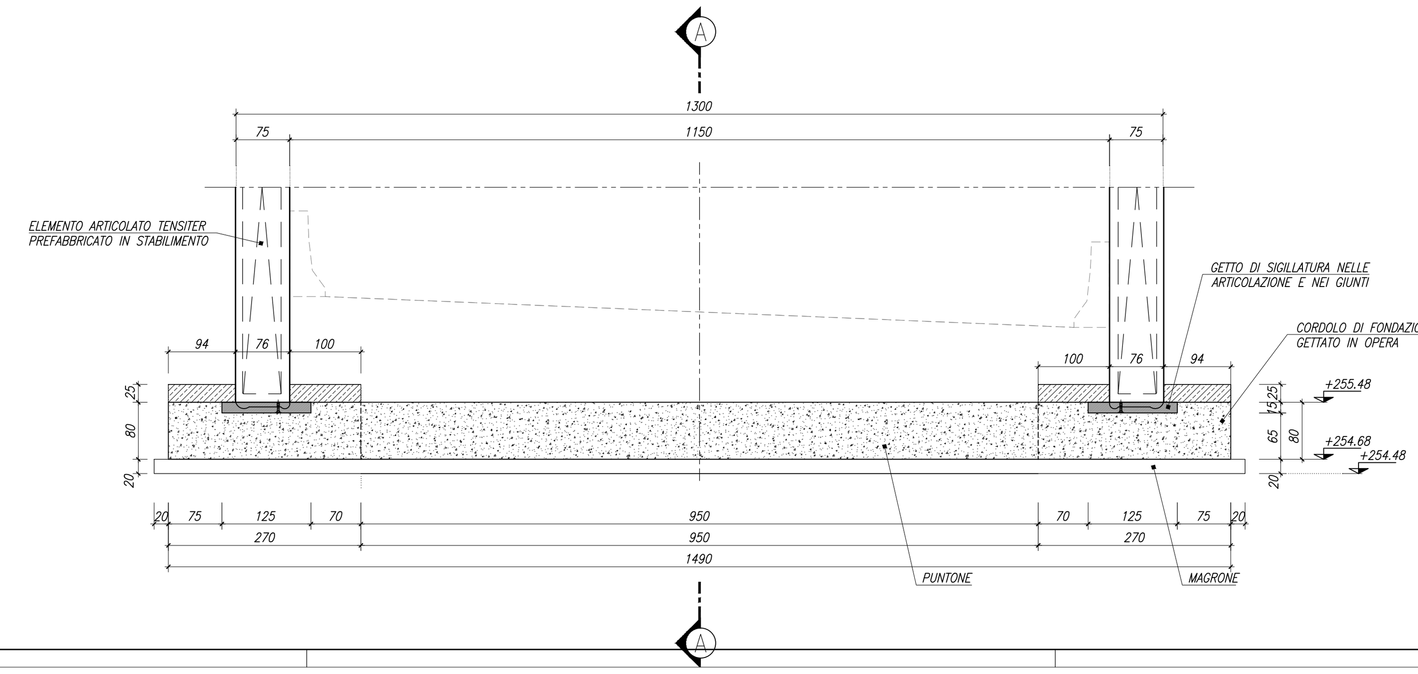

TRAVE DI FONDAZIONE
SEZIONE 270x80
SCALA 1:20

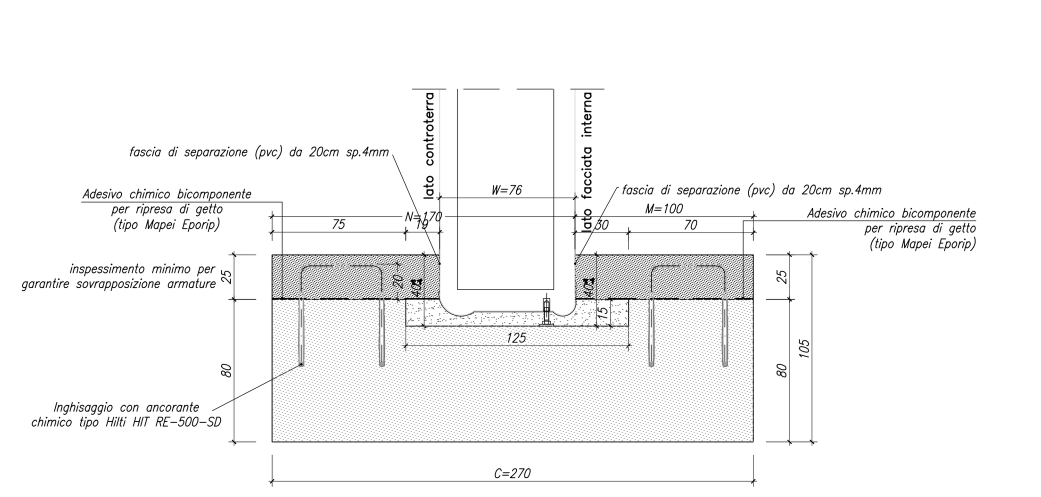

LEGENDA FASI GETTI IN OPERA

Fondazione già eseguita

1° fase: getto di sigillatura al piede
–Miscela fatta in stabilimento con soli aggregati (sabbia+pietrisco 0–12 a 1680 kg/mc) e 50% di acqua
aggiunta integrata in cantiere in botte con sacchi di Mapei – Stabilcem a dosaggio di 400 kg/mc e il residuo 50% di H2O).

2° fase: getto completamento
–Miscela MIX 5 Carbonate
(Rck 40 Dmax 12 S4 XC3 con l'integrazione dello Mapecure SRA in stabilimento)

MATRICE DI REVISIONE

REV	DATA	DESCRIZIONE MODIFICA

N.B.: LA TAVOLA SOSTITUISCE QUELLA RELATIVA AL CODICE E DEL PROGETTO ESECUTIVO

CONCESSIONI AUTOSTRADALI LOMBARDE — Autostrada Pedemontana Lombarda

COLLEGAMENTO AUTOSTRADALE
DALMINE - COMO - VARESE - VALICO DEL GAGGIOLO E OPERE AD ESSO CONNESSE
CODICE C.U.P. F11B06000270007

TRATTE B1, B2, C, D, TRVA13+14, GREENWAY

AS BUILT

TRATTA B1 - SVINCOLO DI LOMAZZO (da Pk - 0+850 a Pk + 1+800)
OPERE D'ARTE MINORI - SOTTOVIA
SOTTOVIA SP33
CARPENTERIA FONDAZIONE SOTTOPASSO

IDENTIFICAZIONE ELABORATO
CODICE PROGETTO: F00107B

FASE PROGETTUALE	LOTTO	ZONA	OPERA	TRATTO D'OPERA	AMBITO	TIPO ELABORATO	PROGRESSIVO	REVISIONE
A	0	I01	SO002	0	ON	CA	001	E01

Scala: 1:50

DATA	DESCRIZIONE	REV
Settembre 2015	AS BUILT	E
Febbraio 2016	Revisione	E 01

CONCEDENTE
CONCESSIONI AUTOSTRADALI LOMBARDE

CONCESSIONARIO
Autostrada Pedemontana Lombarda
Direttore Tecnico: Ing. Enrico Arini
Referente Tecnico: Arch. Giovanni Cannito

APPROVATO
Autostrada Pedemontana Lombarda
Il Direttore dei Lavori: Ing. Francesco Domanico

IMPRESA
RAGGRUPPAMENTO TEMPORANEO IMPRESE:

Mandataria	Mandante	Mandante	Mandante cooptata
STRABAG A.G.	GLF Grandi Lavori Fincosit S.p.A.	Impresa costruzioni Giuseppe Maltauro S.p.A.	STRABAG S.p.A.

PROGETTISTA - PROGETTO ESECUTIVO DI DETTAGLIO
RAGGRUPPAMENTO TEMPORANEO PROGETTISTI:

Mandataria	Mandante	Mandante	Mandante
3TI PROGETTI ITALIA INGEGNERIA INTEGRATA S.p.A.	GP ingegneria srl GESTIONE PROGETTI DI INGEGNERIA	cooprogetti	Arch. Salvatore Vermiglio

RESPONSABILE DI PROGETTO ED INCARICATO DELL'INTEGRAZIONE FRA LE VARIE PRESTAZIONI:
Ing. Alberto Cecchini

Dott. Ing. ALBERTO CECCHINI — ORDINE INGEGNERI ROMA N° 15158

ELABORAZIONE PROGETTUALE
PROGETTISTA:
3TI PROGETTI ITALIA S.p.A

3TI ITALIA S.p.A.
DIRETTORE TECNICO
Ing. Stefano Luca Possati
Ordine degli Ingegneri
Provincia di Roma n. 20809

Redatto: Di Sanzo — Verificato: Sorge — Approvato: Possati